

Søknad om endring av gitt tillatelse

etter plan- og bygningsloven (pbl) § 20-2

Berører endringen av tiltaket eksisterende eller fremtidige arbeidsplasser slik at det må innhentes nytt samtykke fra Arbeidstilsynet?

Ja Nei



Hvis "ja" må slikt vedtak innhentes før igangsettingstillatelse kan gis. Byggblankett 5177 med vedlegg.

Søknaden gjelder							
Eiendom/ byggested	Gnr.	Bnr.	Festenr.	Seksjonsnr.	Bygningsnr.	Bolignr.	Kommune
	Adresse				Postnr.	Poststed	
	185	189					Lindås
	Litlevika 76				5914	Isdalstø	

Beskrivelse av endring(er) av tiltak (dispensasjoner, areal, plassering, formål, bruk)
<p>Endring av utforming:</p> <p>Heving av mur langs vei i hjørne mot sør, fra 1,0 meter til 1,4 meter. I frisisone ved avkjørselen holdes som tidligere godkjent maks høyde 0,5 meter over vegbane. Deretter vil muren øke gradvis i høyde, og følge terrenget på tomten, frem til ny høyde 1,4 meter.</p> <p>Bakgrunn for ønske om å endre høyden er bakenforliggende terreng på tomten, samt behov/krav om gjerde langs muren. Hvis muren skal være 1 meter høy vil bakenforliggende terreng skrå opp mot planert område på tomten, og et gjerde vil måtte settes på en ny betongsokkel litt lenger bak for muren. Hvis muren heves til 1,4 meter vil gjerdet kunne settes direkte på muren, uten at det er behov for å lage en ny betongsokkel lenger bak. Prinsippet er skissert sammen med situasjonskart på tegning D-01 og D-02</p> <p>Det er ikke sendt ut nye nabovarsler, da det er en liten endring som i liten og ingen grad vil berører naboers interesser.</p>

Vedlegg			
	Gruppe	Nr. fra – til	Ikke relevant
Nye vedlegg og tidligere vedlegg som endres			
Opplysninger om tiltakets ytre rammer og bygningsspesifikasjoner, byggblankett 5175	A	-	<input checked="" type="checkbox"/>
Dispensasjonssøknad (begrunnelse/vedtak) (pbl kap 19)	B	-	<input checked="" type="checkbox"/>
Nabovarsling (gjenpart/nabomerknader/kommentarer til nabomerknader)	C	-	<input checked="" type="checkbox"/>
Situasjonsplan, avkjøringsplan	D	01 – 02	<input type="checkbox"/>
Tegninger	E	-	<input checked="" type="checkbox"/>
Redegjørelser/kart	F	-	<input checked="" type="checkbox"/>
Erklæring om ansvarsrett	G	-	<input checked="" type="checkbox"/>
Gjennomføringsplan	G	01 – 01	<input type="checkbox"/>
Boligspesifikasjon i matrikkelen	H	-	<input checked="" type="checkbox"/>
Uttalelser fra annen offentlig myndighet	I	-	<input checked="" type="checkbox"/>
Rekvisisjon av oppmålingsforretning	J	-	<input checked="" type="checkbox"/>
Andre vedlegg	Q	-	<input checked="" type="checkbox"/>

Underskrifter			
Ansvarlig søker for tiltaket (for tiltak etter pbl § 20-1)		Tiltakshaver (bare for tiltak uten ansvarlig søker etter pbl § 20-4)	
Foretak Ingeniør Aarland AS		Navn	
Kontaktperson Hans Magnar Aarland	Telefon 55310544	Mobiltelefon 91868203	Kontaktperson
E-post info@ing-aarland.no		E-post	
Dato 17.03.2017	Underskrift 		Dato
Gjentas med blokkbokstaver Hans Magnar Aarland		Gjentas med blokkbokstaver	

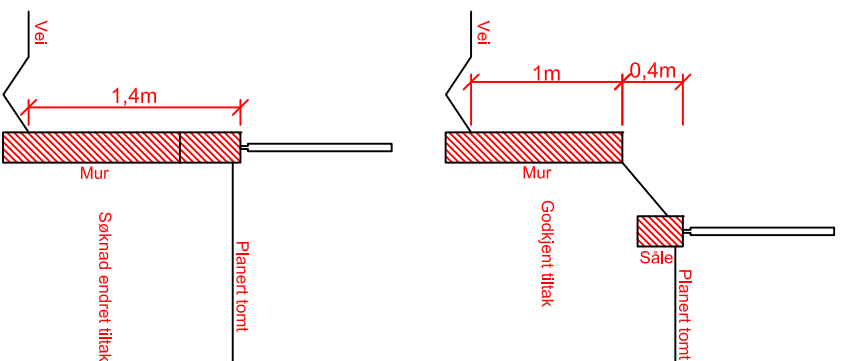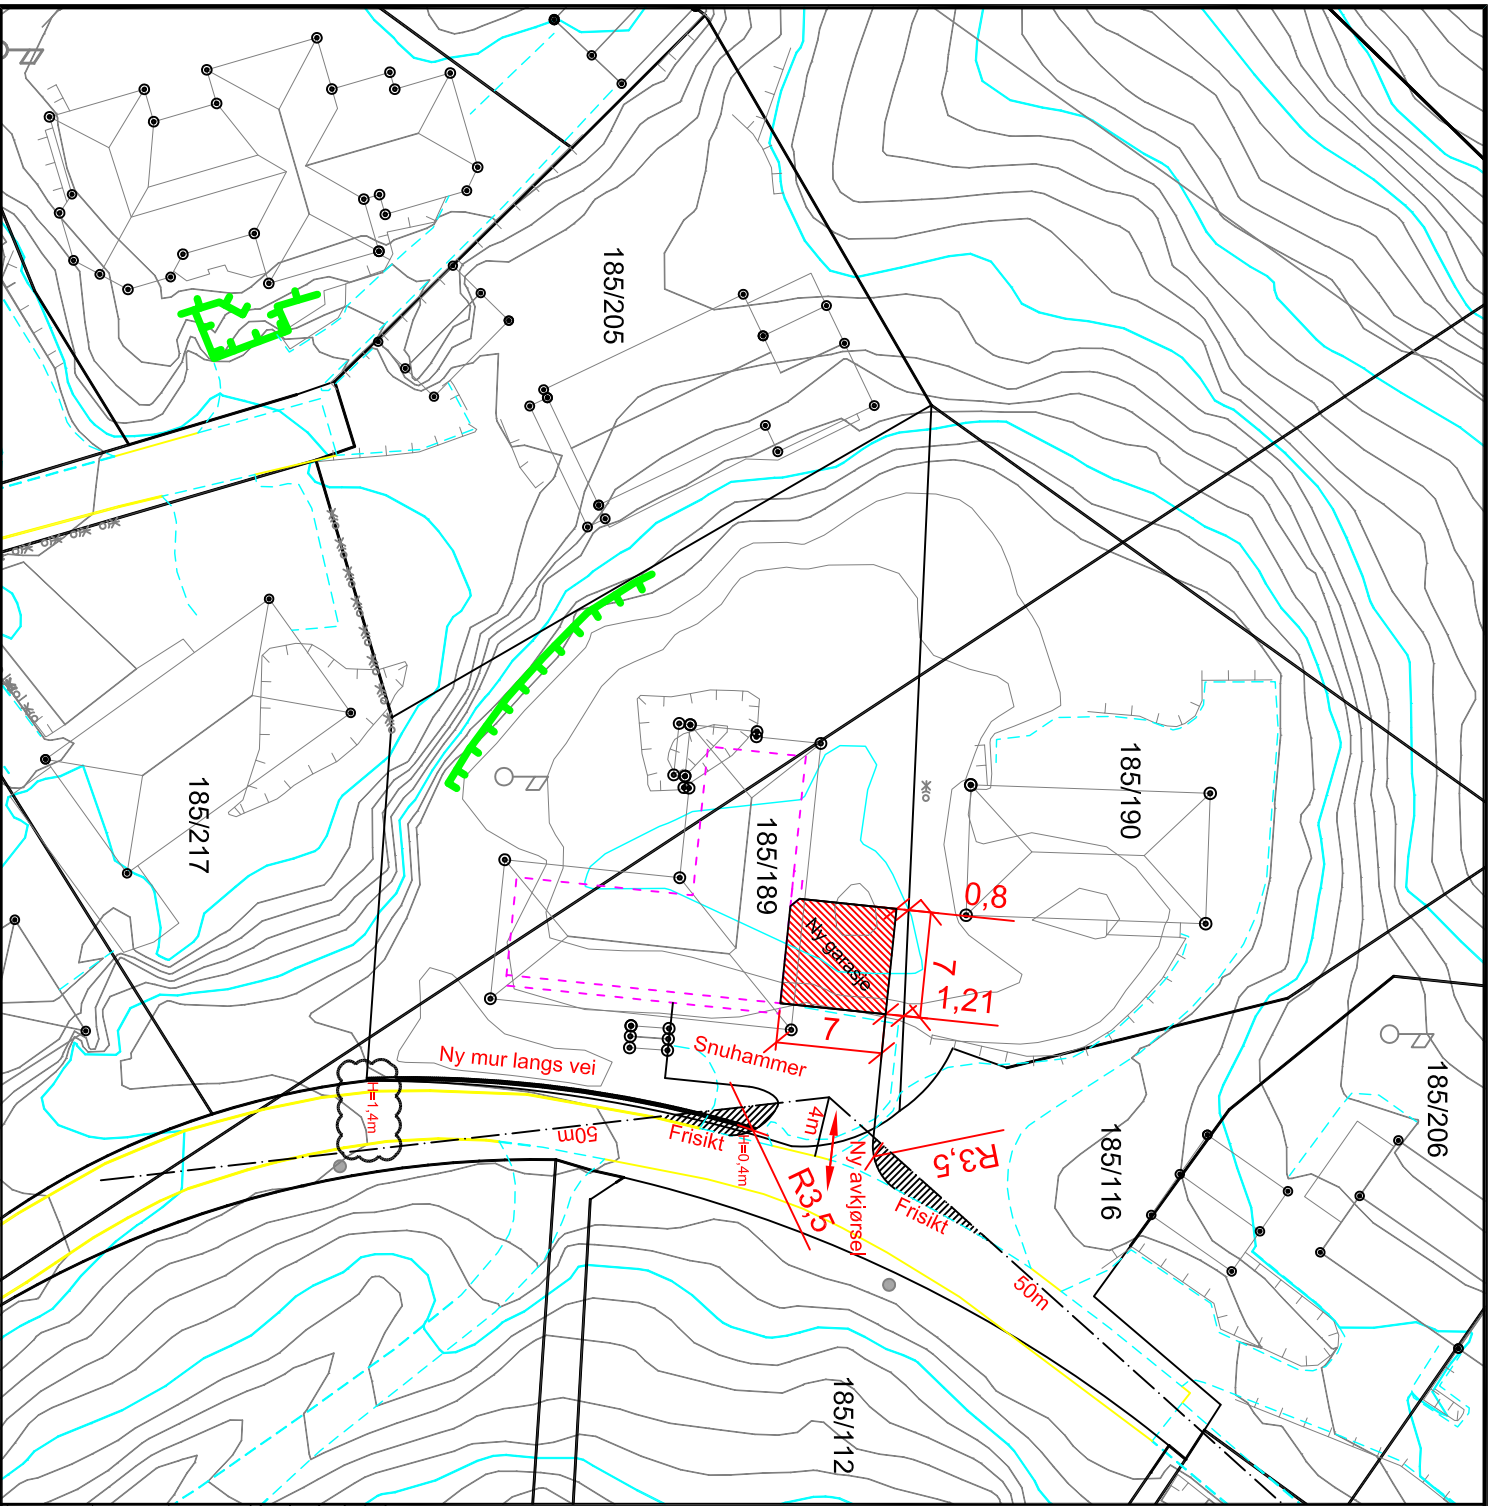


Prinsipp endringssøknad mur - M=1:50

A	ENDRET HØYDE MUR LANGS VEI 1 SØNDRE HØRNE	17.03.17	OAD
REVN.R:	ENDRINGEN GJELDER:	DATE:	TENNER:
BYGGELEDDINGSTEGNING: X	ARBIDSTEGNING: "AS BULLT"		
AMBUDSTEGNING:			
PROSJEKT:	Gnr 185 Bnr 189 - Lindås kommune		
TEGNING:	Tilbygg - ny garasje		
Situasjonspion			
INGENIØR:			
PROSJEKT:	19-07-2013		
TEGNER:	OAD		
GODKJENT:	HMAA		
MALESTOKK:	1:500		
PROSJEKTNR.:	2013-45		
TEGNINGSNR.:	D-02		



Ingeniør Arland AS

Prosjekt- og Byggeselskap - Prosjektering - Interiør

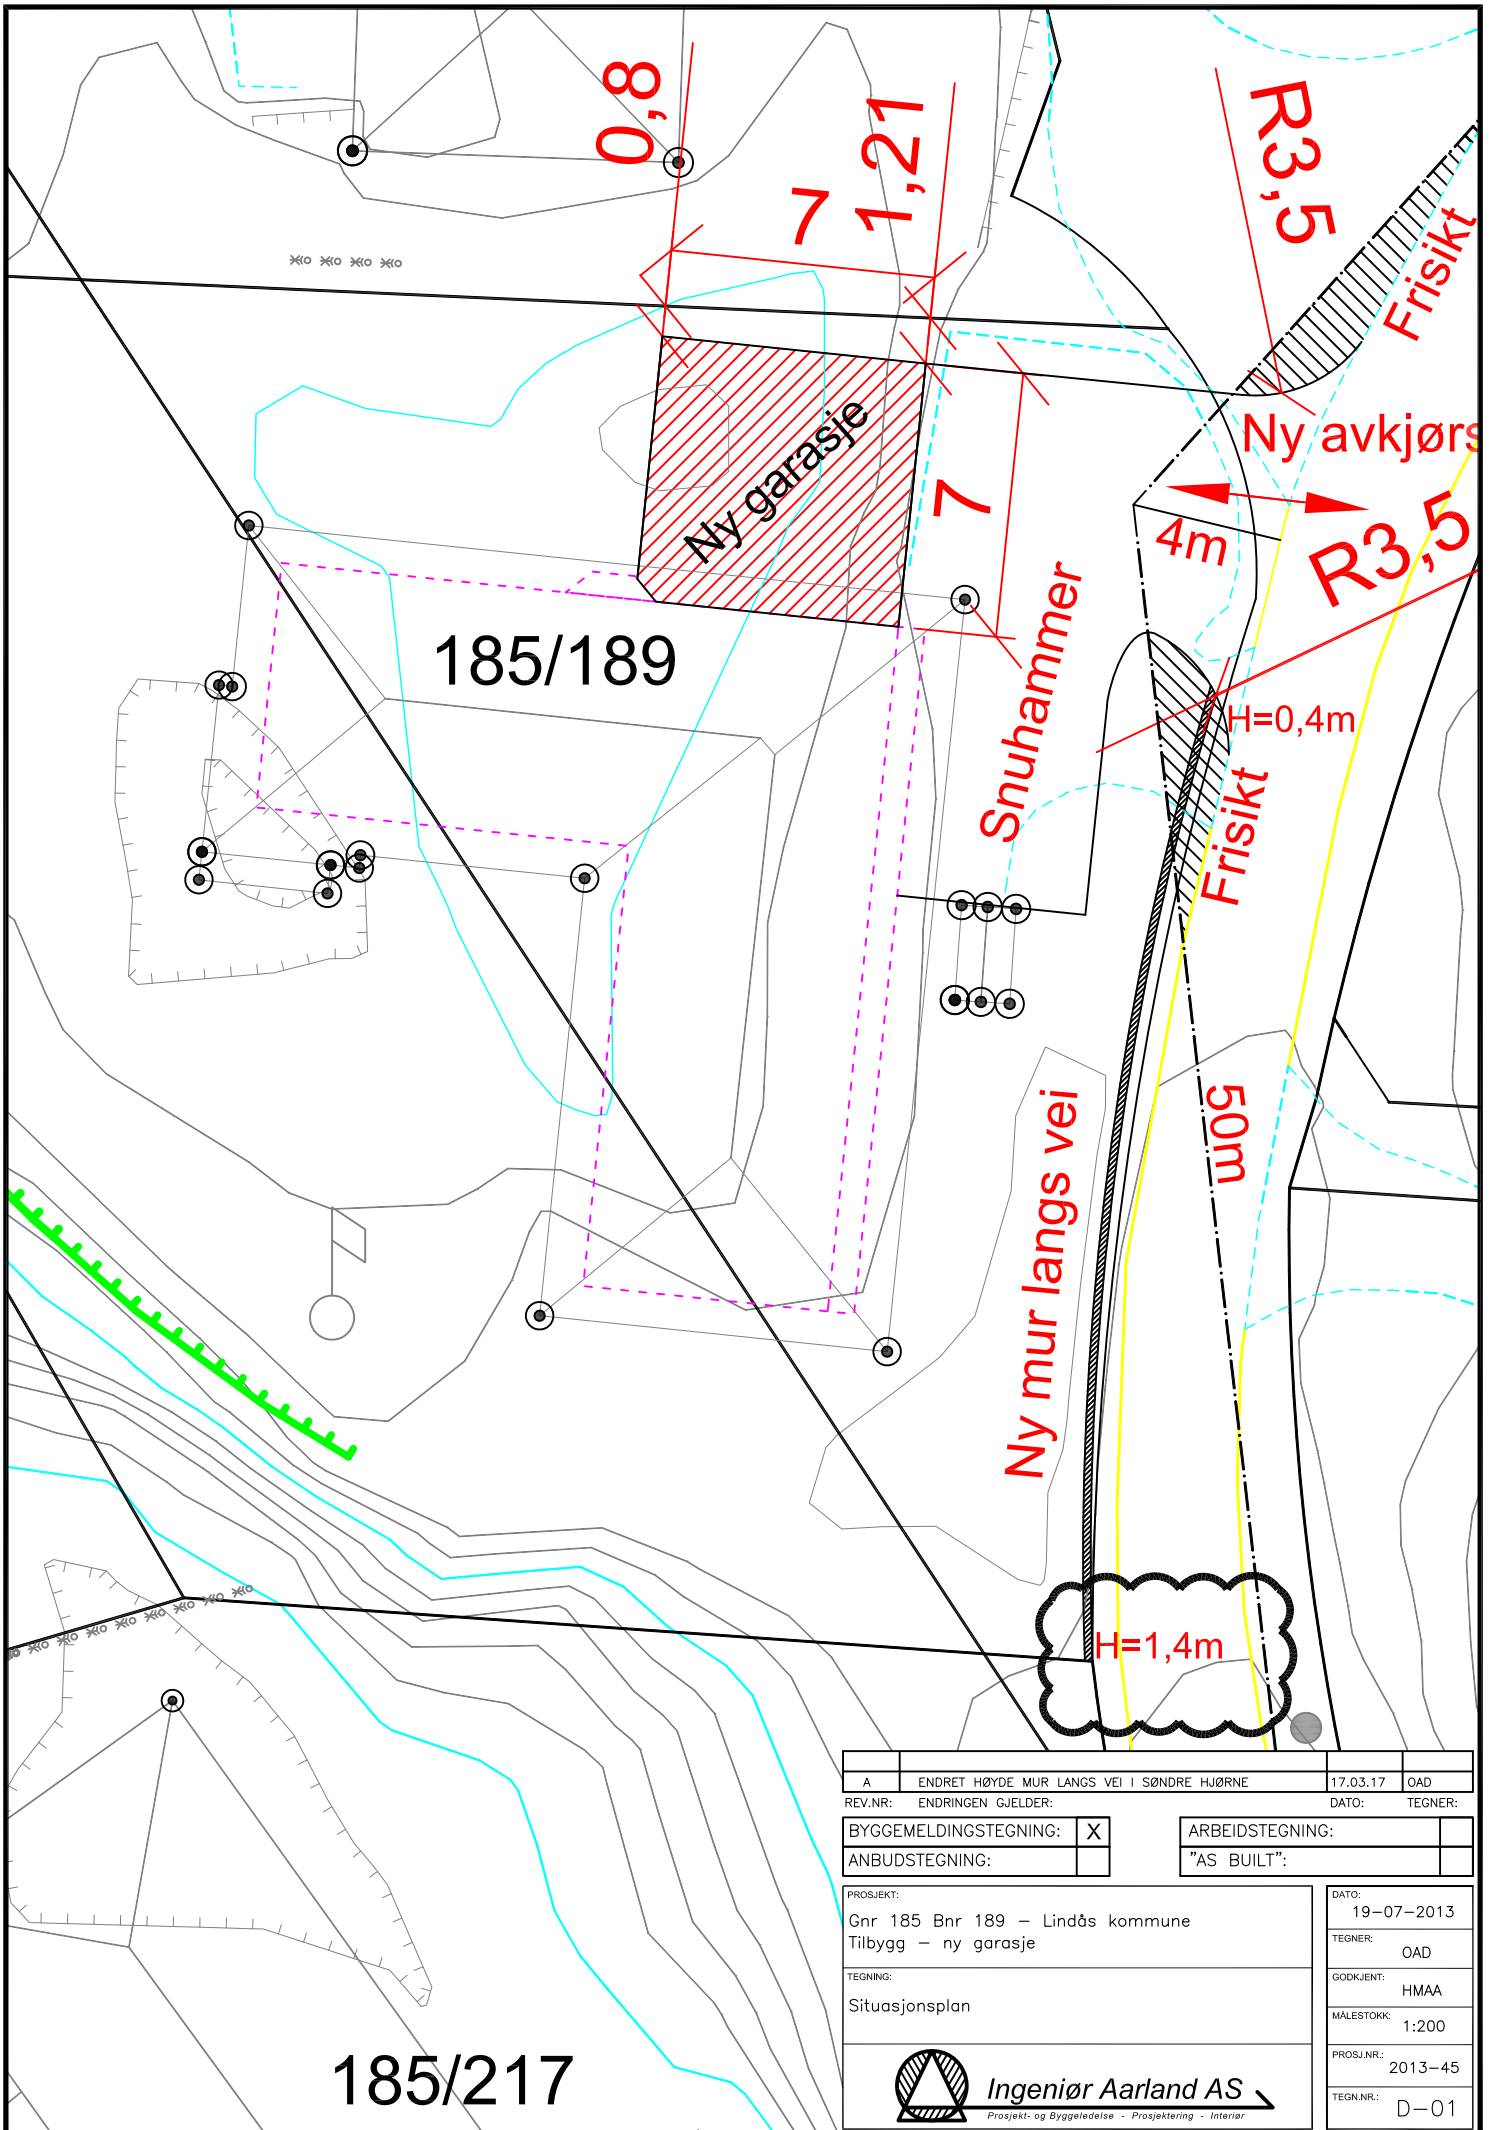

185/189

Ny garasje

Snuhammer

Ny mur langs vei

50m

H=1,4m

Ny avkjørsel

4m

R3,5

R3,5

Frisikt

Frisikt

H=0,4m

0,8

1,21

7

185/217

A	ENDRET HØYDE MUR LANGS VEI I SØNDRE HJØRNE	17.03.17	OAD
REV.NR:	ENDRINGEN GJELDER:	DATO:	TEGNER:
BYGGMELDINGSTEGNING:	<input checked="" type="checkbox"/>	ARBEIDSTEGNING:	
ANBUDESTEGNING:	<input type="checkbox"/>	"AS BUILT":	<input type="checkbox"/>
PROSJEKT:	Gnr 185 Bnr 189 – Lindås kommune Tilbygg – ny garasje	DATO:	19-07-2013
TEGNING:	Situasjonsplan	TEGNER:	OAD
		GODKJENT:	HMAA
		MÅLSTOKK:	1:200
		PROSJEKTNR.:	2013-45
		TEGNERNR.:	D-01





Gjennomføringsplan

Eiendom/ byggested 185	Gnr. 189	Bnr. 189	Festn. 	Seksj.nr. 	Bygn.nr. 	Kommune Lindås Kommune	Adresse Litlevika 76	Postnr. 5914	Poststed Isdalstø	Signatur, ansv. søker <i>H.M. Aarland</i>
-------------------------------------	--------------------	--------------------	------------	---------------	--------------	----------------------------------	--------------------------------	------------------------	-----------------------------	--

	(1)	(2)	(3)	(4)	Kryss for planlagt samsvarserklæring / kontrollertklæring erstatnes med dato når denne foreligger					(9)
					Søknad om rammetillatelse	Søknad om igangsettings-tilatelse/eit-trinnsøknad	Søknad om midlertidig brukstillatelse	Søknad om ferdigattest	Sett kryss når arbeidet innen ansvarsområdet er avsluttet	
Alle fagområder i tiltaket		Beskrivelse av fagområde, ansvarsområde, tiltaksklasse (i hhv. prosjektering, utførelse og kontroll)	Tiltaks-klasse	Foretakets navn og org.nr.	Søknad om rammetillatelse	Søknad om igangsettings-tilatelse/eit-trinnsøknad	Søknad om midlertidig brukstillatelse	Søknad om ferdigattest	Sett kryss når arbeidet innen ansvarsområdet er avsluttet	
SØK		Hele tiltaket	1	Ingeniør Aarland AS 979971044	<input checked="" type="checkbox"/>	<input type="checkbox"/>	<input type="checkbox"/>	<input type="checkbox"/>	<input type="checkbox"/>	
PRO		Arkitektur hele tiltaket	1	Ingeniør Aarland AS 979971044	<input checked="" type="checkbox"/>	<input type="checkbox"/>	<input type="checkbox"/>	<input type="checkbox"/>	<input type="checkbox"/>	
Pro		Konstruksjon garasje og mur	1	H. Sandvik AS 989482920	<input type="checkbox"/>	<input checked="" type="checkbox"/>	<input type="checkbox"/>	<input type="checkbox"/>	<input type="checkbox"/>	
UTF		Konstruksjon grunn og betong arbeider ved oppføring av garasje og gråsteinsmur	1	H. Sandvik AS 989482920	<input type="checkbox"/>	<input type="checkbox"/>	<input checked="" type="checkbox"/>	<input type="checkbox"/>	<input type="checkbox"/>	
			-		<input type="checkbox"/>	<input type="checkbox"/>	<input type="checkbox"/>	<input type="checkbox"/>	<input type="checkbox"/>	
			-		<input type="checkbox"/>	<input type="checkbox"/>	<input type="checkbox"/>	<input type="checkbox"/>	<input type="checkbox"/>	
