


# Kvalvågnesveien 441 - gbnr 85/19+40 18.02.2017

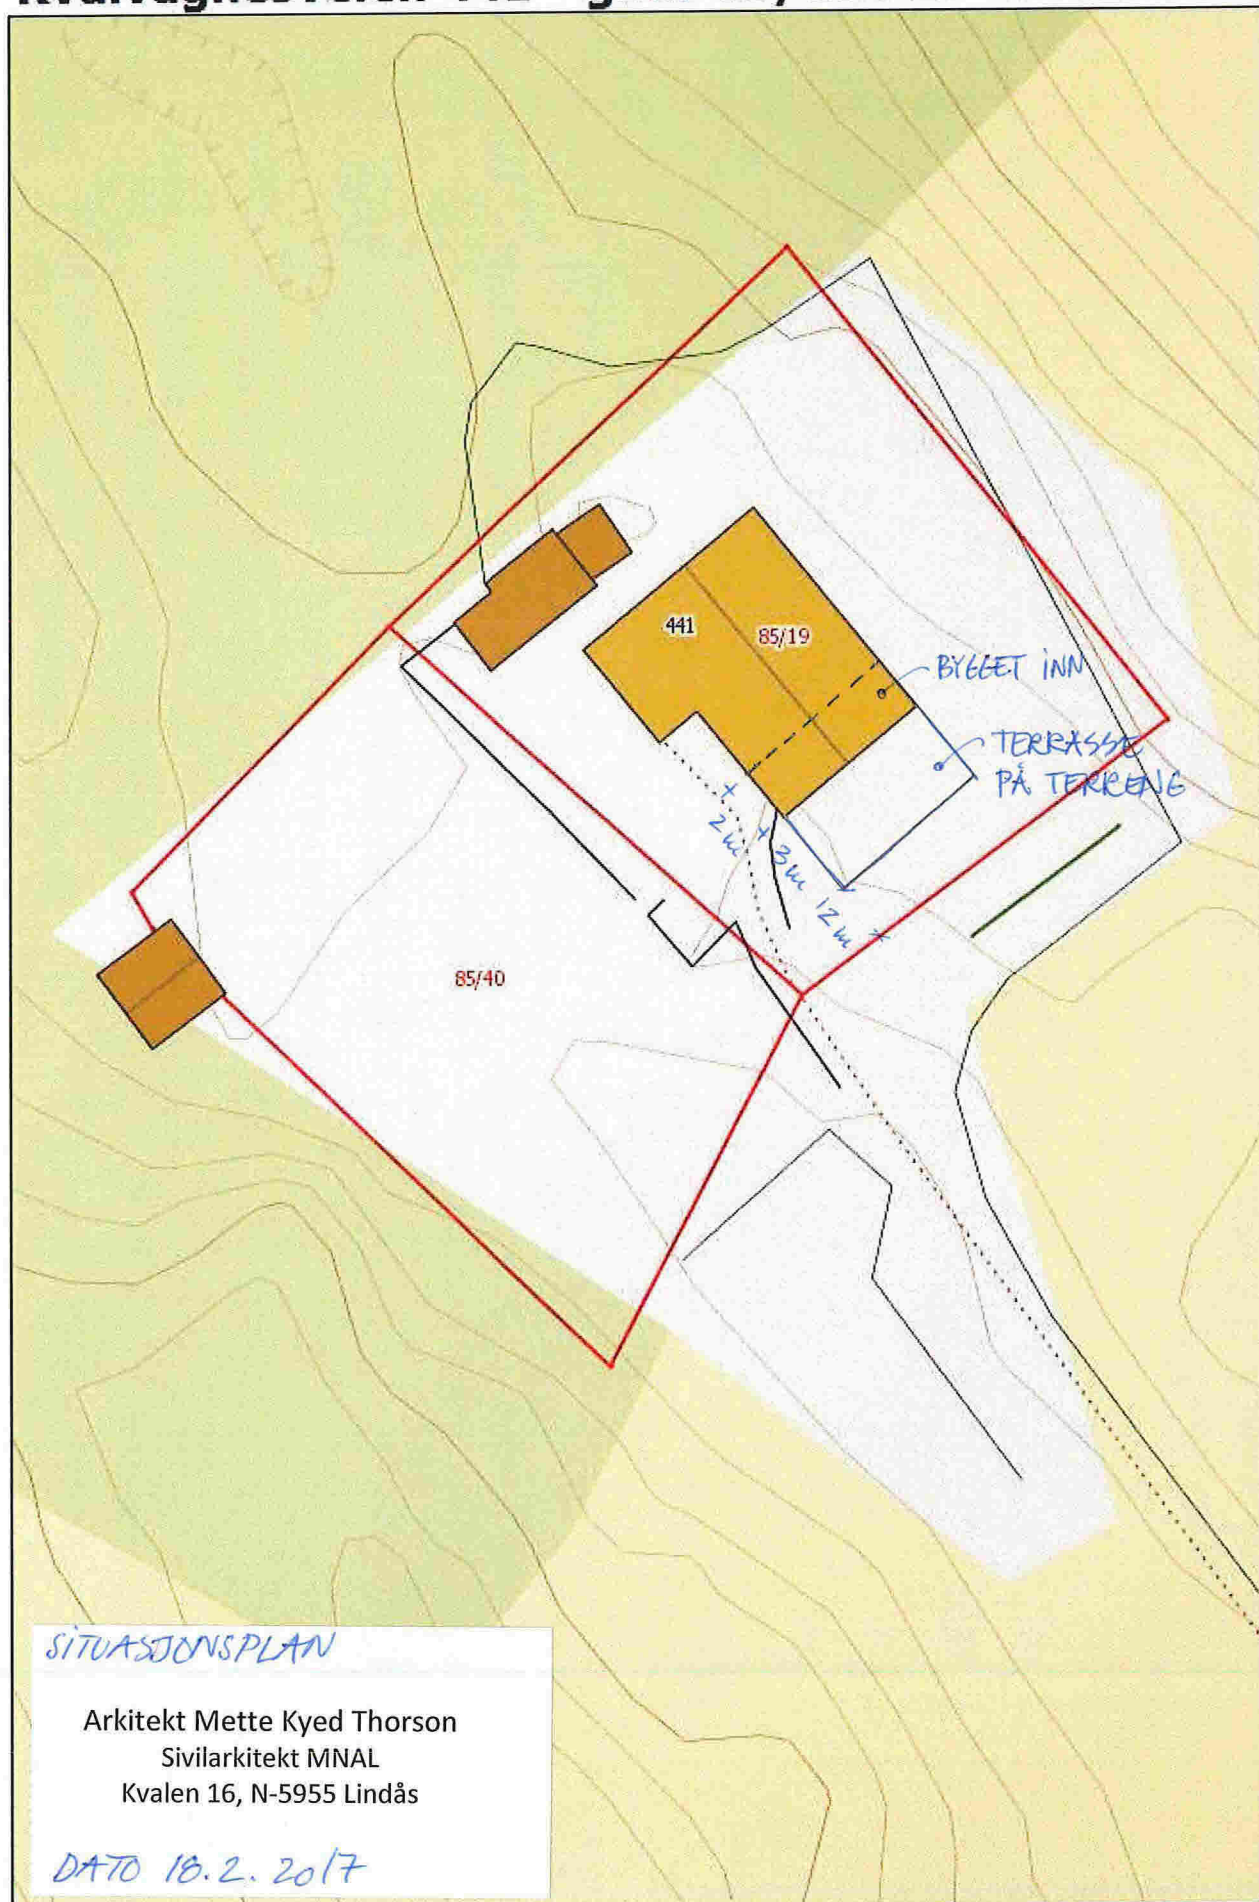

SITUASJONSPLAN

Arkitekt Mette Kyed Thorson  
Sivilarkitekt MNAL  
Kvalen 16, N-5955 Lindås

DATO 18.2.2017

Målestokk: 1:250