

**For matrikkelenhet:**

Kommune: 1263 - LINDÅS  
Gårdsnummer: 38  
Bruksnummer: 137

Utskriftsdato/klokkeslett: 28.03.2017 kl. 06:58  
Produsert av: Einar Rydland  
Attestert av: Lindås kommune

**Orientering om matrikkelbrev**

Matrikkelbrevet er hjemlet i «Lov om egedomsregistrering» (matrikkellova) av 17. juni 2005. Etter definisjonen i matrikkellovens § 3 d) er matrikkelbrevet en attestert utskrift av matrikkelen som viser alle registrerte opplysninger om en matrikkelenhet ved oppgit dato.

**Om fullstendighet og nøyaktighet i matrikkelbrevet**

Matrikkelen ble etablert ved konvertering av data fra tidligere registre. Det kan variere hvor gode disse dataene er med hensyn på fullstendighet og nøyaktighet. I enkelte tilfeller kan grensepunkt og grenselinjer mangle helt eller delvis eller være feil registrert. Det kan også være feil og mangler ved registrert bygnings- og adresseinformasjon. Fullstendighet og stedfestningsnøyaktighet er generelt bedre innenfor enn utenfor tettbygd strøk. Vær oppmerksom på at for mange matrikkelenheter og bygg heftet usikkerhet ved arealset som oppgis.

For utfyllende informasjon: [www.kartverket.no/matrikkelbrev](http://www.kartverket.no/matrikkelbrev)



Forretningstype	Arsak til feilretting	Tinglysingsstatus	Tinglysingsstatusdato	Forretningsdato	Matrikkelføringsdato	Signatur
Oppmålingsforretning/grensejustering	Rolle Avgiver Mottaker	Matrikkelenhet 1263 - 38/137 1263 - 38/7	02.11.2016	02.11.2016	1263rye	Arealendring -39,1 39,1
Annen forretningstype	Rolle Avgiver Mottaker	Matrikkelenhet 1263 - 38/7 1263 - 38/137	02.11.2016	02.11.2016	1263rye	Arealendring -87,8 87,8
Oppmålingsforretning/arealoverføring	Rolle Avgiver Mottaker	Matrikkelenhet 1263 - 38/137	28.10.2016	28.10.2016	1263rye	Arealendring -318,1 318,2
Oppmålingsforretning/arealoverføring	Rolle Avgiver Mottaker	Matrikkelenhet 1263 - 38/7 1263 - 38/137	28.10.2016	28.10.2016	1263rye	Arealendring -349,9 349,9
Oppmålingsforretning/arealoverføring	Rolle Avgiver Mottaker	Matrikkelenhet 1263 - 38/137 1263 - 38/7	28.10.2016	28.10.2016	1263rye	Arealendring -501,8 501,8
Oppmålingsforretning/grensejustering	Rolle Avgiver Mottaker	Matrikkelenhet 1263 - 38/8 1263 - 38/8	28.10.2016	28.10.2016	1263rye	Arealendring -2,1 2,1
Annen forretningstype	Rolle Avgiver Mottaker	Matrikkelenhet 1263 - 38/137 1263 - 38/83	27.10.2016	27.10.2016	1263rye	Arealendring -17,3 17,4

Forretningstype	Arsak til feilretting	Tinglyssingssstatus	Tinglyssingssstatusdato	Forretningsdato	Matrikkelføringsdato	Signatur
Oppmålingsforretning/grensejustering				25.10.2016	28.10.2016	1263rye
	Rolle	Matrikkelenhets				Arealendring
	Avgiver	1263 - 38/100				-101,9
	Mottaker	1263 - 38/137				101,9
Oppmålingsforretning/grensejustering				25.10.2016	27.10.2016	1263rye
	Rolle	Matrikkelenhets				Arealendring
	Avgiver	1263 - 38/86				-39,9
	Mottaker	1263 - 38/137				39,9
Oppmålingsforretning/grensejustering				25.10.2016	27.10.2016	1263rye
	Rolle	Matrikkelenhets				Arealendring
	Avgiver	1263 - 38/85				-6,4
	Mottaker	1263 - 38/137				6,4
Oppmålingsforretning/grensejustering				25.10.2016	27.10.2016	1263rye
	Rolle	Matrikkelenhets				Arealendring
	Avgiver	1263 - 38/44				-40,9
	Mottaker	1263 - 38/137				41,6
Oppmålingsforretning/grensejustering				25.10.2016	27.10.2016	1263rye
	Rolle	Matrikkelenhets				Arealendring
	Avgiver	1263 - 38/101				-73,2
	Mottaker	1263 - 38/137				73,1
Annen forretningstype				25.10.2016	25.10.2016	1263rye
Annen forretningstype				25.10.2016	25.10.2016	1263rye
Oppmålingsforretning/grensejustering				24.10.2016	03.11.2016	1263rye
	Rolle	Matrikkelenhets				Arealendring
	Avgiver	1263 - 38/84				-36
	Mottaker	1263 - 38/137				35,9
Oppmålingsforretning/grensejustering				21.10.2016	21.10.2016	1263rye
	Rolle	Matrikkelenhets				Arealendring
	Avgiver	1263 - 38/52				-73,1
	Mottaker	1263 - 38/137				73,1


Forretningstype	Arsak til feilretting	Tinglyatingsstatus	Tinglyatingsstatusdato	Forretningsdato	Matrikkelføringsdato	Signatur
Oppmålingsforretning/grensejustering						
	Rolle	Matrikkelenhet				
	Avgiver	1263 - 38/137				
	Mottaker	1263 - 38/3				
			20.10.2016	21.10.2016	1263rye	
Oppmålingsforretning/grensejustering						
	Rolle	Matrikkelenhet				
	Avgiver	1263 - 38/3				
	Mottaker	1263 - 38/137				
			20.10.2016	21.10.2016	1263rye	
Annen forretningstype						
Oppmålingsforretning/grensejustering						
	Rolle	Matrikkelenhet				
	Avgiver	1263 - 38/5				
	Mottaker	1263 - 38/137				
			19.10.2016	26.10.2016	1263rye	
Annen forretningstype						
Oppmålingsforretning/grensejustering						
	Rolle	Matrikkelenhet				
	Avgiver	1263 - 38/7				
	Mottaker	1263 - 38/137				
			19.10.2016	19.10.2016	1263rye	
Annen forretningstype						
Oppmålingsforretning/grensejustering						
	Rolle	Matrikkelenhet				
	Avgiver	1263 - 38/87				
	Mottaker	1263 - 38/137				
			13.10.2016	19.10.2016	1263rye	
Annen forretningstype						
Oppmålingsforretning						
	Rolle	Matrikkelenhet				
	Avgiver	1263 - 38/7				
	Avgiver	1263 - 38/1				
	Avgiver	1263 - 38/2				
	Avgiver	1263 - 38/3				
	Avgiver	1263 - 38/5				
	Avgiver	1263 - 38/6				
			06.10.2016	06.10.2016	1263rye	


**Tinglysingsstatusdato****Arsak til feilretting****Tinglysingsstatus****Forretningstype**

Avgiver	1263 - 38/9	1263 - 38/9	0
Mottaker	1263 - 38/137	1263 - 38/137	3 414,9

Oversiktskart for 38 / 137

Målestokk 1:5 000  
EUREF89 UTM Sone 32

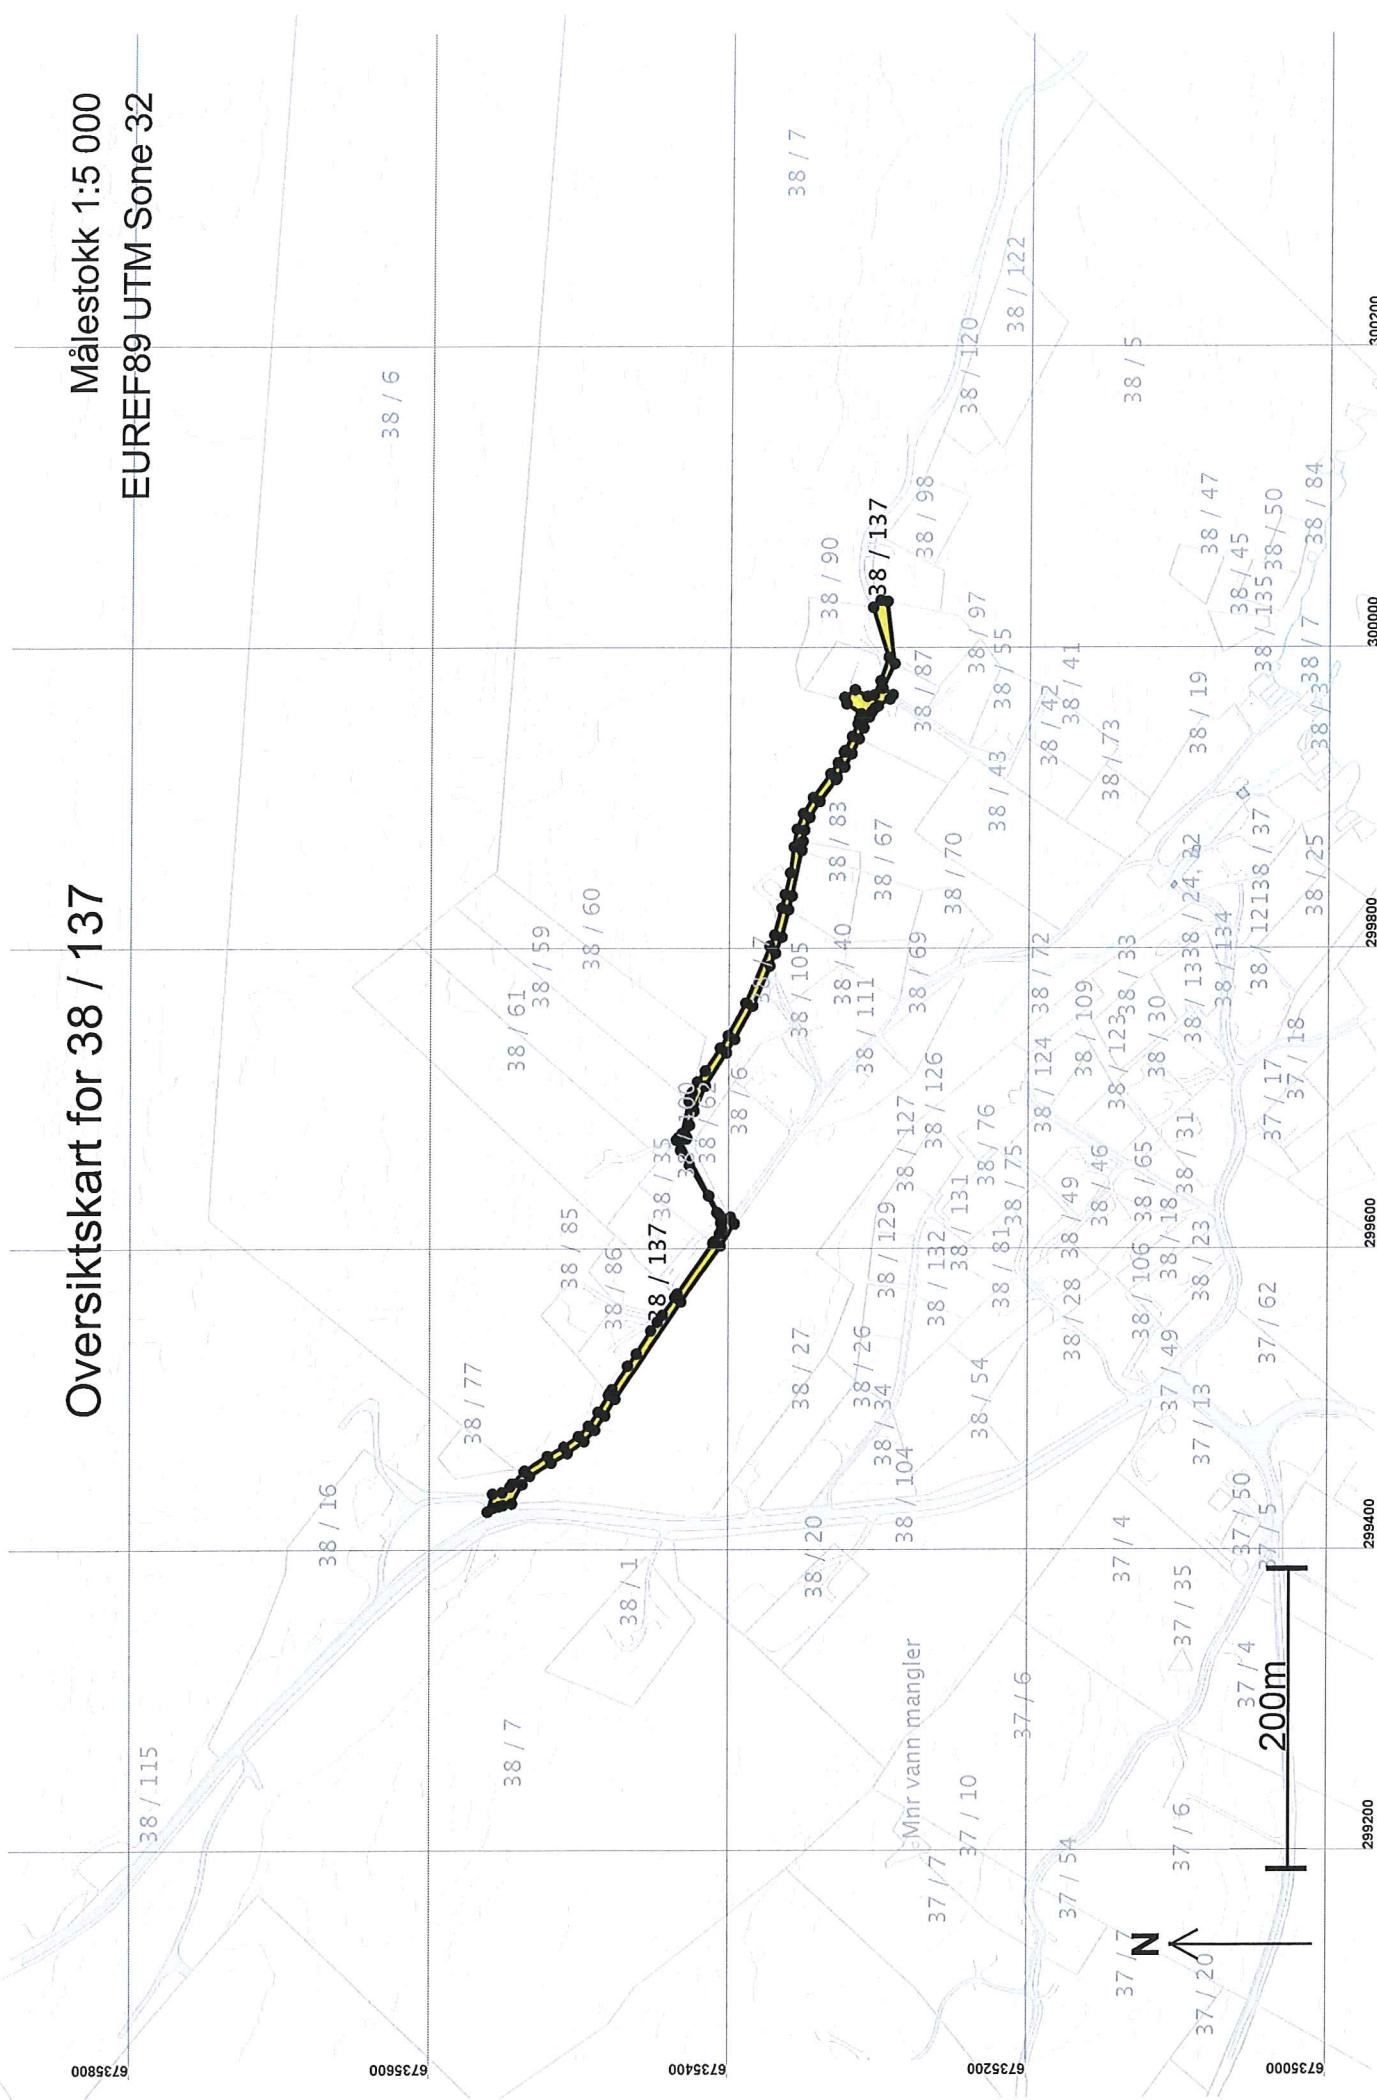

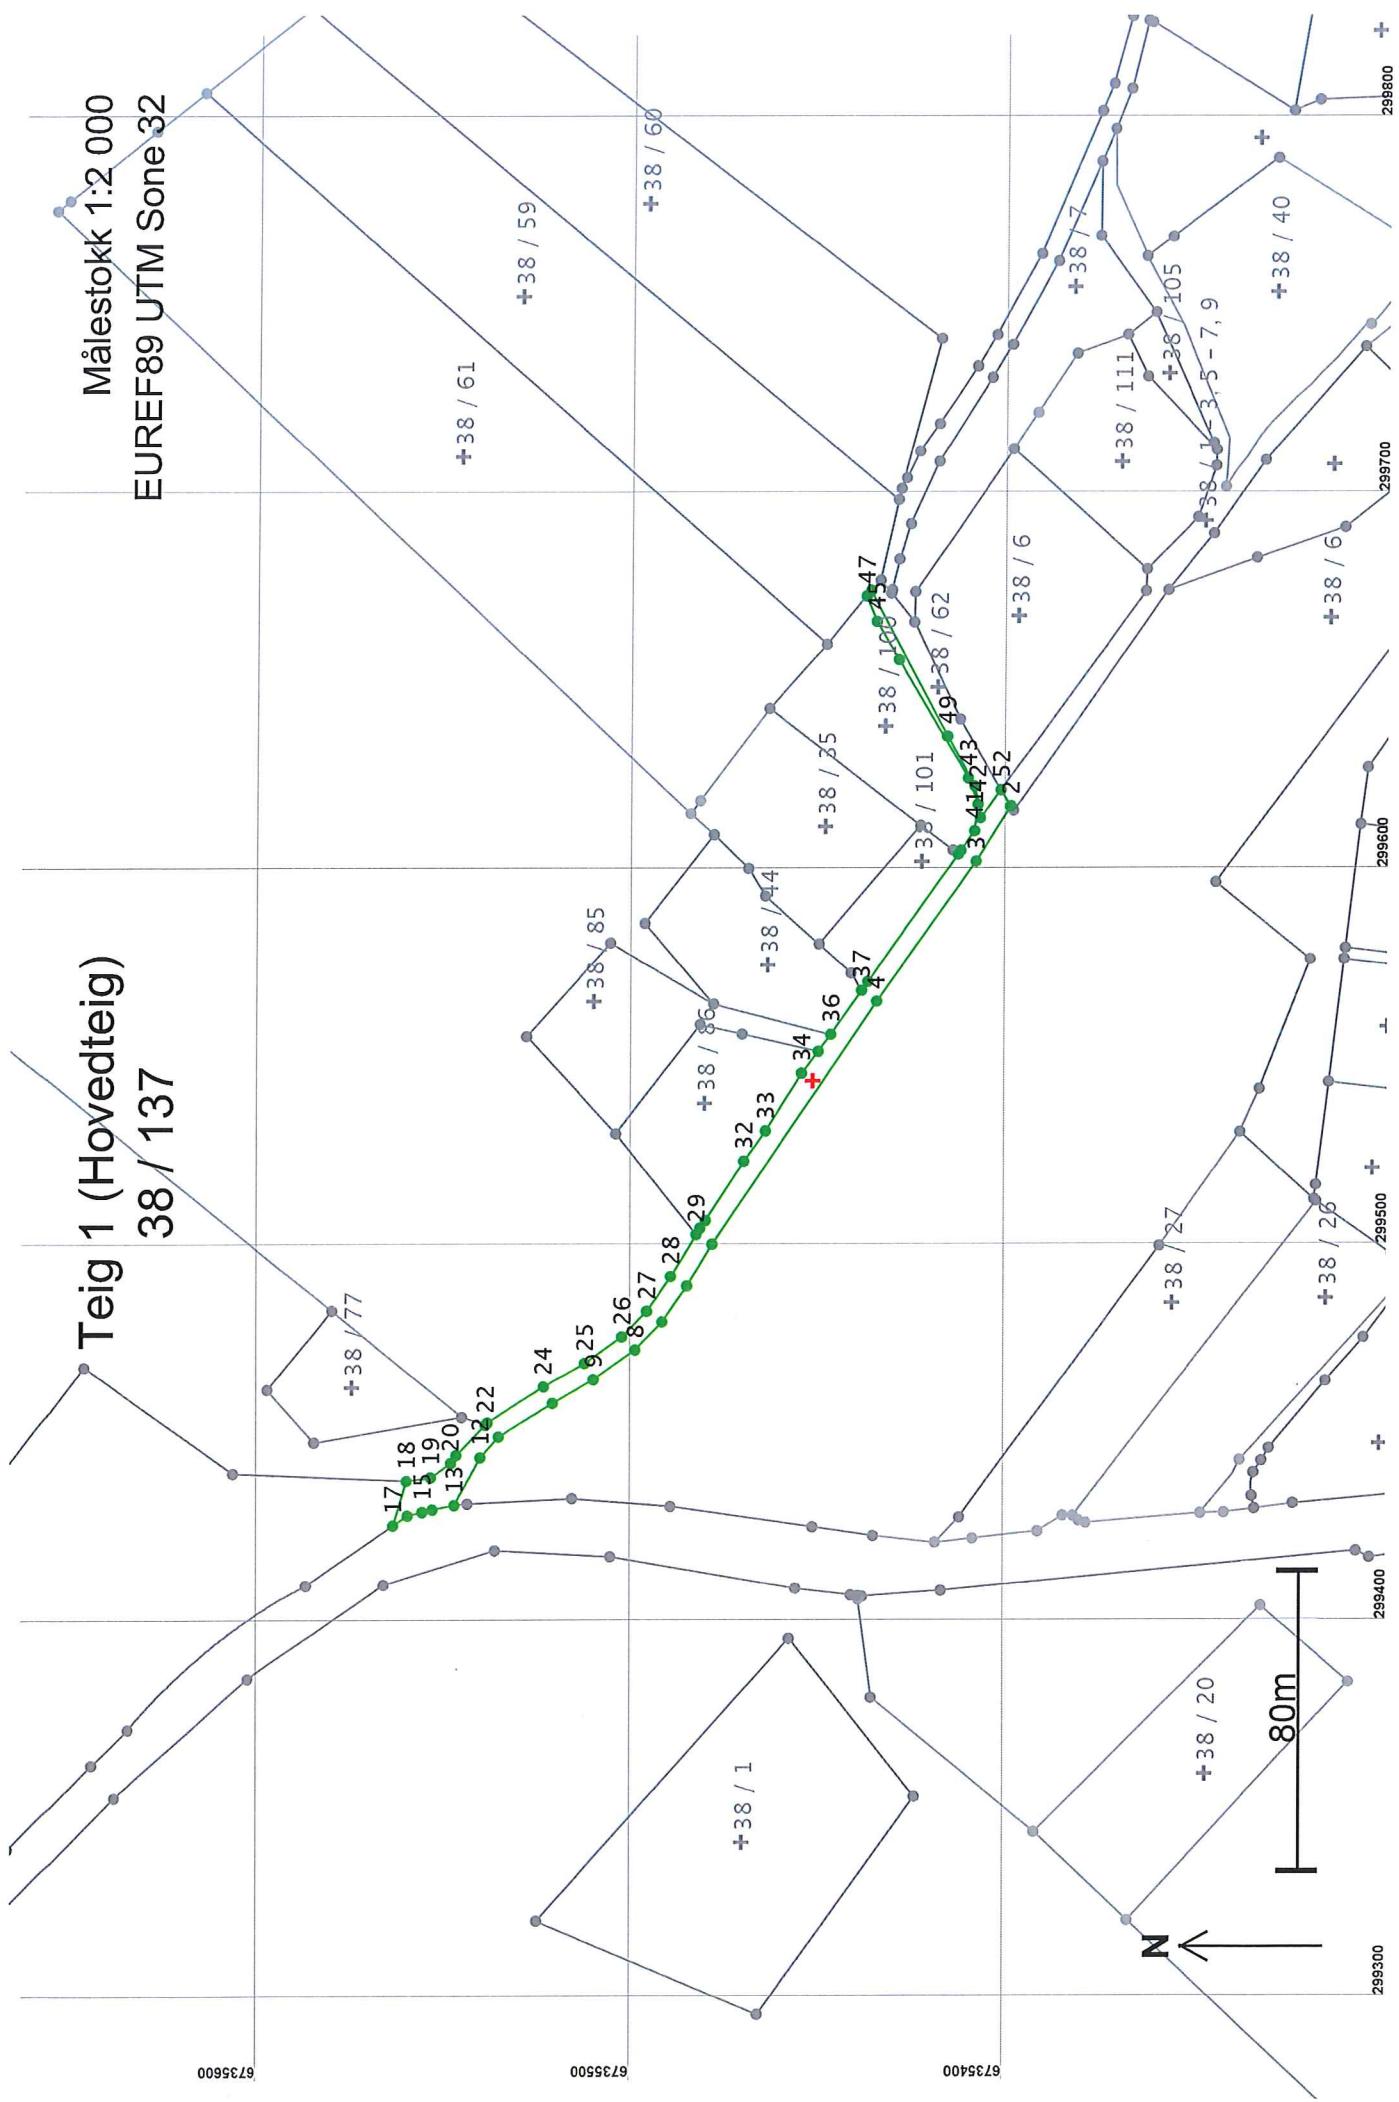

## Areal og koordinater

**Areal:** 1 442,4

**Representasjonspunkt:** Koordinatsystem: EUREF89 UTM Sone 32

**Nord:** 6735453      **Øst:** 299543

## Grensepunkt / Grenselinje

Løpenr	Nord	Øst	Grensemerke nedsatt i / Grensepunkttype / Lengde Hjelplinjetype	Målemetode	Nøyaktighet	Radius
1	6735400,34	299616,09	Ikke spesifisert Umerket	96 GPS kinematisk (Real time kinematic)	13	
2	6735400,42	299615,97	0,15 Ikke hjelplinje	Jord Offentlig godkjent grensemerke 96 GPS kinematisk (Real time kinematic)	13	
3	6735409,69	299601,36	17,31 Ikke hjelplinje	Jord Offentlig godkjent grensemerke 96 GPS kinematisk (Real time kinematic)	14	
4	6735435,95	299564,16	45,53 Ikke hjelplinje	Jord Offentlig godkjent grensemerke 96 GPS kinematisk (Real time kinematic)	13	
5	6735479,80	299499,61	78,04 Ikke hjelplinje	Jord Offentlig godkjent grensemerke 96 GPS kinematisk (Real time kinematic)	14	
6	6735486,55	299488,49	13,01 Ikke hjelplinje	Jord Offentlig godkjent grensemerke 96 GPS kinematisk (Real time kinematic)	13	
7	6735493,16	299478,95	11,61 Ikke hjelplinje	Jord Offentlig godkjent grensemerke 96 GPS kinematisk (Real time kinematic)	14	
8	6735500,40	299471,47	10,41 Ikke hjelplinje	Jord Offentlig godkjent grensemerke 96 GPS kinematisk (Real time kinematic)	13	
9	6735511,46	299463,65	13,55 Ikke hjelplinje	Jord Offentlig godkjent grensemerke 96 GPS kinematisk (Real time kinematic)	14	
10	6735522,49	299457,37	12,69 Ikke hjelplinje	Jord Offentlig godkjent grensemerke 96 GPS kinematisk (Real time kinematic)	13	
11	6735536,86	299448,46	16,91 Ikke hjelplinje	Jordfaststein Offentlig godkjent grensemerke 96 GPS kinematisk (Real time kinematic)	14	
12	6735541,82	299442,97	7,40 Ikke hjelplinje	Jordfaststein Offentlig godkjent grensemerke 12 Terregnmålt: Teodolitt med elektronisk avstandsmåler	11	
13	6735548,74	299430,27	14,46 Ikke hjelplinje	Jord Annet grensemerke 12 Terregnmålt: Teodolitt med elektronisk avstandsmåler	11	
			5,98 Ikke hjelplinje		14	


Løpenr	Nord	Øst	Grensemerke nedsatt i / Grensepunkttype / Lengde Hjelpelinjetype	Målemetode	Nøyaktighet	Radius
14	6735554,61	299429,10	Ikke spesifisert Umerket	11 Terrengmålt Totalstasjon	13	
15	6735557,28	299428,44	2,75 Ikke hjelpelinje	11 Terrengmålt Totalstasjon	13	
16	6735561,16	299427,49	Ikke spesifisert Umerket	11 Terrengmålt Totalstasjon	13	
17	6735565,02	299424,89	4,00 Ikke hjelpelinje	11 Terrengmålt Totalstasjon	13	
18	6735561,45	299436,72	4,65 Ikke hjelpelinje	11 Terrengmålt Totalstasjon	13	
19	6735555,05	299437,65	Jordfast Stein Offentlig godkjent grensemerke	96 GPS kinematisk (Real time kinematic)	13	
20	6735549,69	299441,48	12,35 Ikke hjelpelinje	11 Terrengmålt Totalstasjon	13	
21	6735548,23	299443,57	Jordfast Stein Offentlig godkjent grensemerke	96 GPS kinematisk (Real time kinematic)	13	
22	6735540,43	299451,63	11,21 Ikke hjelpelinje	11 Terrengmålt Totalstasjon	13	
23	6735539,92	299452,16	Ikke spesifisert Umerket	96 GPS kinematisk (Real time kinematic)	13	
24	6735524,91	299461,77	6,59 Ikke hjelpelinje	11 Terrengmålt Totalstasjon	13	
25	6735513,90	299467,95	Jordfast Stein Offentlig godkjent grensemerke	96 GPS kinematisk (Real time kinematic)	13	
26	6735503,90	299474,96	17,82 Ikke hjelpelinje	11 Terrengmålt Totalstasjon	13	
27	6735497,27	299481,78	12,62 Ikke hjelpelinje	11 Terrengmålt Totalstasjon	13	
28	6735490,87	299491,02	Jordfast Stein Offentlig godkjent grensemerke	96 GPS kinematisk (Real time kinematic)	13	
			13,07 Ikke hjelpelinje	11 Terrengmålt Totalstasjon	14	

Løpenr	Nord	Øst	Grensemerke nedsatt i / Grensepunkttype / Lengde Hjelplinjetype	Målemetode	Nøyaktighet	Radius
29	6735484,04	299502,16	Jordfast Stein Offentlig godkjent grensemerke	96 GPS kinematisk (Real time kinematic)	13	13
30	6735483,06	299503,87	1,97 Ikke hjelplinje		14	14
31	6735481,60	299505,91	Jordfast Stein Offentlig godkjent grensemerke	96 GPS kinematisk (Real time kinematic)	13	13
32	6735471,38	299521,64	2,51 Ikke hjelplinje		14	14
33	6735465,62	299529,71	Mur Murhjørne	96 GPS kinematisk (Real time kinematic)	13	13
34	6735455,99	299545,01	18,76 Ikke hjelplinje		14	14
35	6735451,62	299550,87	Mur Murhjørne	96 GPS kinematisk (Real time kinematic)	13	13
36	6735448,24	299555,38	9,91 Ikke hjelplinje		14	14
37	6735440,01	299567,06	Mur Murhjørne	96 GPS kinematisk (Real time kinematic)	13	13
38	6735438,35	299569,43	18,08 Ikke hjelplinje		14	14
39	6735414,50	299603,27	Mur Murhjørne	96 GPS kinematisk (Real time kinematic)	13	13
40	6735413,80	299604,27	7,31 Ikke hjelplinje		14	14
41	6735410,14	299609,44	5,64 Ikke hjelplinje		14	14
42	6735409,27	299616,56	Jordfast Stein Offentlig godkjent grensemerke	96 GPS kinematisk (Real time kinematic)	13	13
43	6735411,94	299623,52	1,22 Ikke hjelplinje		14	14
			6,33 Ikke hjelplinje		13	13
			7,17 Ikke hjelplinje		14	14
			Jordfast Stein Offentlig godkjent grensemerke	96 GPS kinematisk (Real time kinematic)	13	13
			7,46 Ikke hjelplinje		14	14
			Jordfast Stein Offentlig godkjent grensemerke	96 GPS kinematisk (Real time kinematic)	13	13
			36,45 Ikke hjelplinje		14	14

Løpenr	Nord	Øst	Grensemerke nedsatt i / Grensepunkttype / Lengde Hjelpe linje type	Målemetode	Nøyaktighet	Radius
44	6735430,41	299654,94	Jordfast Stein Offentlig godkjent grensemerke	96 GPS kinematisk (Real time kinematic)	13	
45	6735436,36	299665,10	Jordfast Stein Offentlig godkjent grensemerke	96 GPS kinematisk (Real time kinematic)	14	
46	6735439,10	299671,84	Jordfast Stein Offentlig godkjent grensemerke	96 GPS kinematisk (Real time kinematic)	13	
47	6735439,12	299671,89	Ikke spesifisert Umerket	0,05 Ikke hjelpe linje	14	
48	6735437,92	299673,34	Jordfast Stein Offentlig godkjent grensemerke	69 Beregnet 1,88 Ikke hjelpe linje	13	
49	6735417,50	299634,65	Jordfast Stein Offentlig godkjent grensemerke	12 Terregnmålt: Teodolitt med elektronisk avstandsmåler	11	
50	6735410,05	299621,35	Jordfast Stein Offentlig godkjent grensemerke	12 Terregnmålt: Teodolitt med elektronisk avstandsmåler	11	
51	6735408,59	299612,89	Jord Offentlig godkjent grensemerke	12 Terregnmålt: Teodolitt med elektronisk avstandsmåler	11	
52	6735403,02	299620,35	Jord Offentlig godkjent grensemerke	12 Terregnmålt: Teodolitt med elektronisk avstandsmåler	11	
			5,03 Ikke hjelpe linje	14		

Målestokk 1:2 000  
EUREF89 UTM Sone 32

Teig 2  
38 / 137

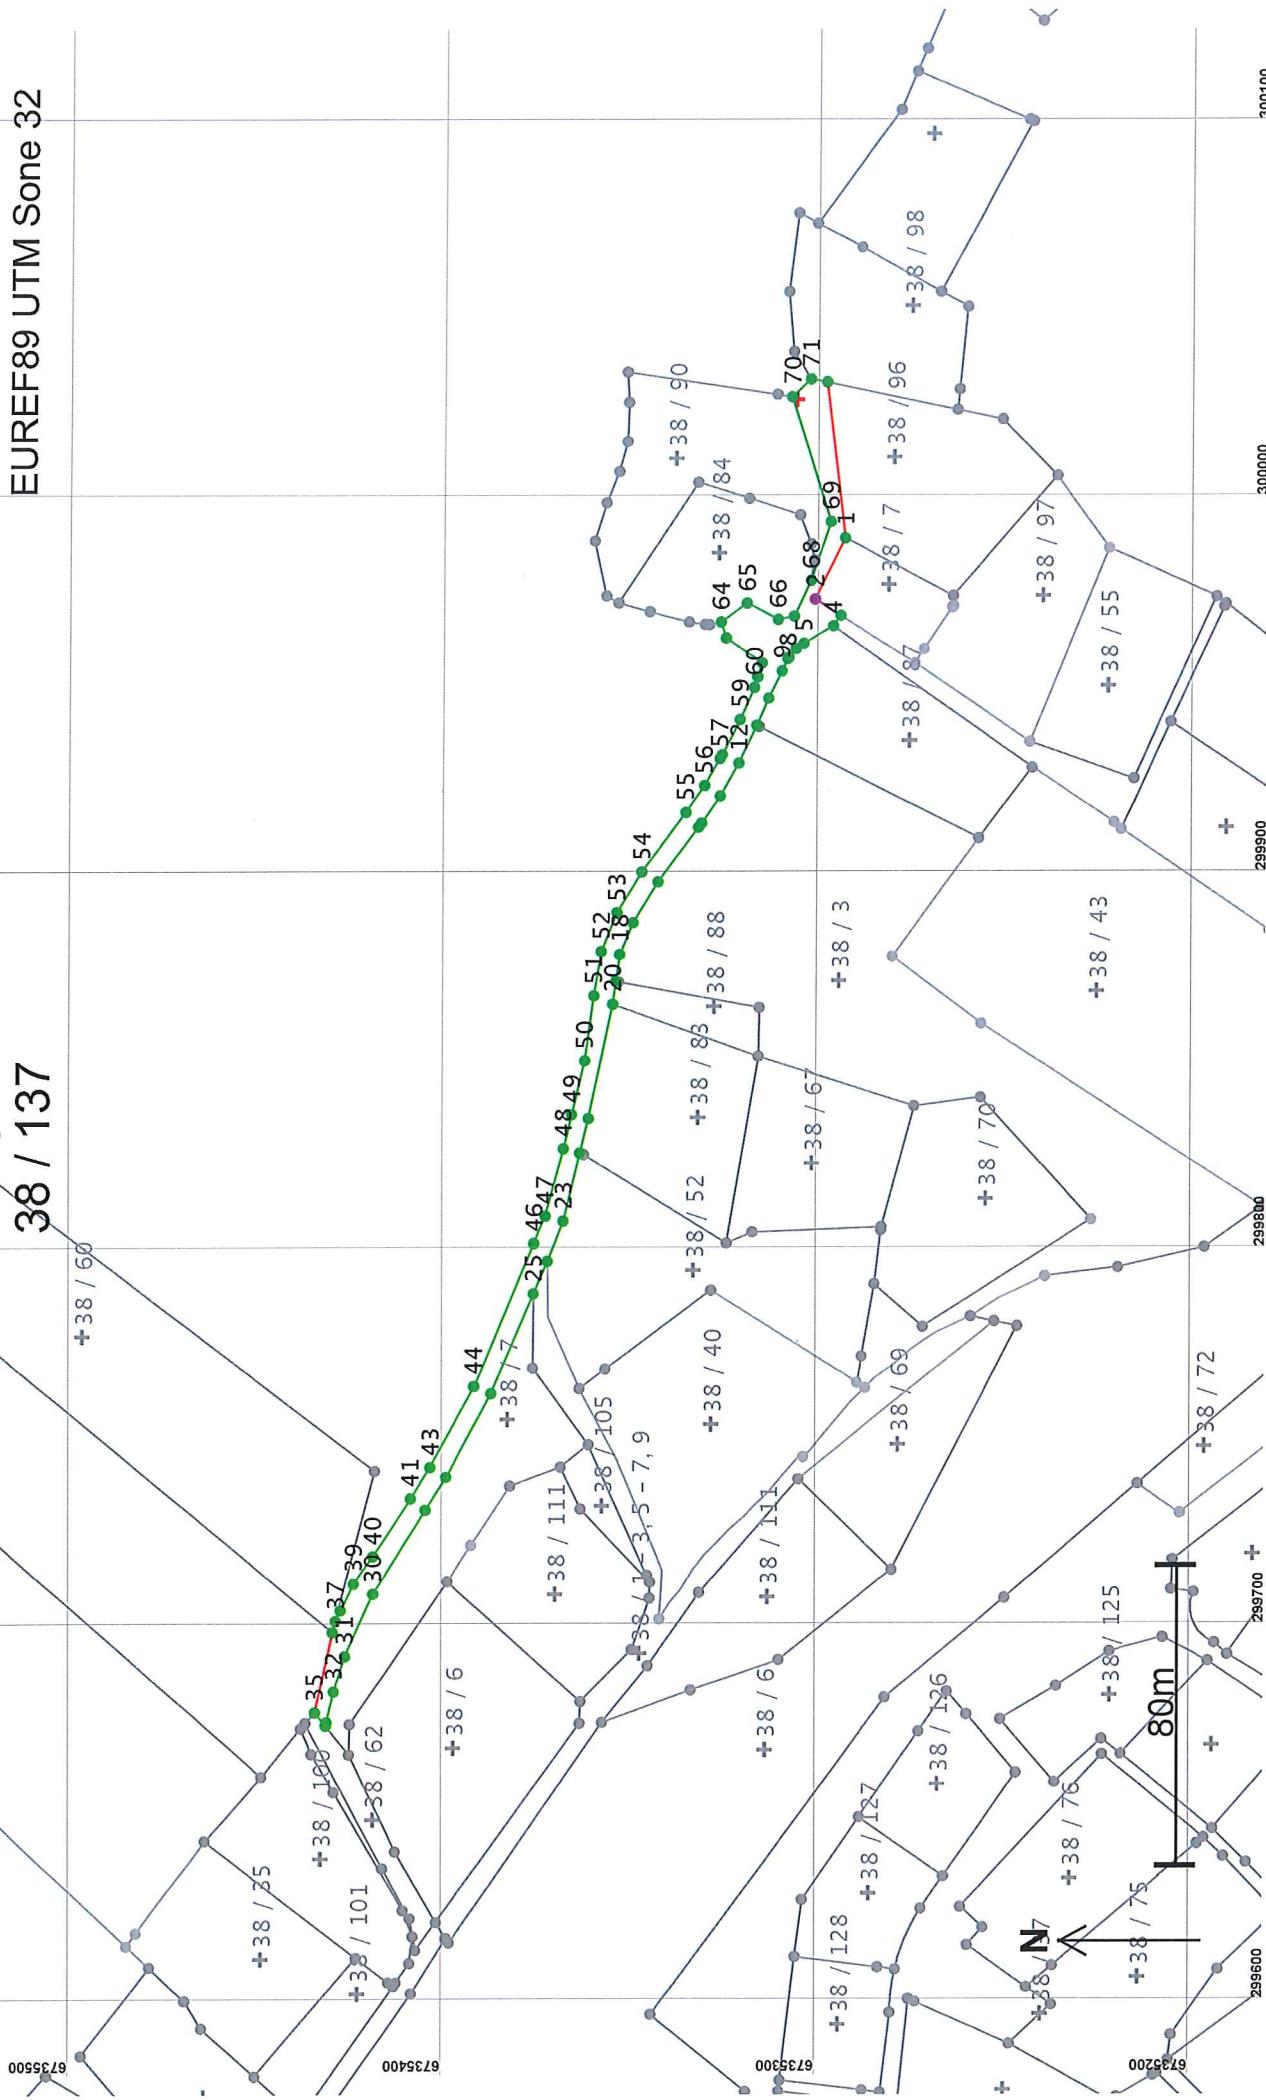

## Areal og koordinater

Areal: 2 168

Arealmeknad:

Representasjonspunkt: Koordinatsystem: EUREF89 UTM Sone 32

Nord: 6735308 Øst: 300025

## Grensepunkt / Grenselinje

### Ytre avgrensing

Løpenr	Nord	Øst	Grensemerke nedsatt i / Lengde Hjelpelinjetype	Grensemerke nedsatt i / Lengde Hjelpelinjetype	Målemetode	Nøyaktighet	Radius
1	6735294,60	299988,18	Annen terregndetalj Murhjørne	18,11 Ikke hjelpelinje	96 GPS kinematisk (Real time kinematic)	13	
2	6735302,54	299971,90	Ikke spesifisert Annen detalj	8,08 Ikke hjelpelinje	55 Digitalisert på dig.bord fra strek-kart: Papirkopi	1001	
3	6735295,71	299967,58	Ikke spesifisert Umerket	3,43 Ikke hjelpelinje	96 GPS kinematisk (Real time kinematic)	200	
4	6735297,69	299964,78	Annen terregndetalj Gjerdestolpe	9,15 Ikke hjelpelinje	96 GPS kinematisk (Real time kinematic)	201	
5	6735305,58	299960,14	Annen terregndetalj Gjerdestolpe	2,45 Ikke hjelpelinje	96 GPS kinematisk (Real time kinematic)	13	
6	6735307,61	299958,78	Annen terregndetalj Gjerdestolpe	2,99 Ikke hjelpelinje	96 GPS kinematisk (Real time kinematic)	14	
7	6735309,52	299956,47	Annen terregndetalj Gjerdestolpe	0,51 Ikke hjelpelinje	96 GPS kinematisk (Real time kinematic)	13	
8	6735309,84	299956,08	Ikke spesifisert Umerket	3,57 Ikke hjelpelinje	96 GPS kinematisk (Real time kinematic)	14	
9	6735311,35	299952,84	Annen terregndetalj Hushjørne	8,08 Ikke hjelpelinje	96 GPS kinematisk (Real time kinematic)	13	
10	6735314,97	299945,62	Annen terregndetalj Hushjørne	7,82 Ikke hjelpelinje	96 GPS kinematisk (Real time kinematic)	14	
11	6735318,10	299938,46	Mur Annen detalj	11,14 Ikke hjelpelinje	96 GPS kinematisk (Real time kinematic)	13	
12	6735322,83	299928,37	Jordfast stein Offentlig godtkjent grensemerke	10,01 Ikke hjelpelinje	96 GPS kinematisk (Real time kinematic)	14	
13	6735327,75	299919,65	Jord Offentlig godtkjent grensemerke	8,73 Ikke hjelpelinje	96 GPS kinematisk (Real time kinematic)	13	
							14

Løpenr	Nord	Øst	Grensemerke nedsatt i / Grensepunkttype / Lengde Hjelpelinjetype	Målemetode	Nøyaktighet	Radius
14	6735332,66	299912,43	Jordfast Stein Offentlig godkjent grensemerke	96 GPS kinematisk (Real time kinematic)	13	
15	6735333,47	299911,33	1,37 Ikke hjelpelinje		14	
16	6735344,12	299896,81	Ikke spesifisert Umerket	96 GPS kinematisk (Real time kinematic)	13	
17	6735350,76	299886,00	18,01 Ikke hjelpelinje		14	
18	6735354,21	299877,51	12,69 Ikke hjelpelinje	96 GPS kinematisk (Real time kinematic)	13	
19	6735355,18	299870,33	Jordfast Stein Offentlig godkjent grensemerke	96 GPS kinematisk (Real time kinematic)	13	
20	6735356,00	299864,30	9,16 Ikke hjelpelinje	96 GPS kinematisk (Real time kinematic)	13	
21	6735362,41	299833,91	12,25 Ikke hjelpelinje	96 GPS kinematisk (Real time kinematic)	13	
22	6735364,72	299824,79	6,08 Ikke hjelpelinje	96 GPS kinematisk (Real time kinematic)	13	
23	6735369,12	299806,68	Jord Stein eller røys	96 GPS kinematisk (Real time kinematic)	13	
24	6735373,35	299796,00	31,06 Ikke hjelpelinje	96 GPS kinematisk (Real time kinematic)	14	
25	6735377,07	299787,33	Mur Murhørne	96 GPS kinematisk (Real time kinematic)	13	
26	6735388,46	299760,82	9,41 Ikke hjelpelinje	96 GPS kinematisk (Real time kinematic)	14	
27	6735400,47	299738,65	18,64 Ikke hjelpelinje	96 GPS kinematisk (Real time kinematic)	14	
28	6735405,94	299729,89	Fjell Offentlig godkjent grensemerke	96 GPS kinematisk (Real time kinematic)	13	
			11,48 Ikke hjelpelinje	96 GPS kinematisk (Real time kinematic)	14	
			Annen terrengdetalj Bolt	96 GPS kinematisk (Real time kinematic)	13	
			9,43 Ikke hjelpelinje	96 GPS kinematisk (Real time kinematic)	14	
			Ikke spesifisert Umerket	96 GPS kinematisk (Real time kinematic)	13	
			28,86 Ikke hjelpelinje	96 GPS kinematisk (Real time kinematic)	14	
			25,21 Ikke hjelpelinje	96 GPS kinematisk (Real time kinematic)	13	
			Jord Offentlig godkjent grensemerke	96 GPS kinematisk (Real time kinematic)	14	
			10,33 Ikke hjelpelinje	96 GPS kinematisk (Real time kinematic)	13	
			Ikke spesifisert Umerket	96 GPS kinematisk (Real time kinematic)	14	
			0,02 Ikke hjelpelinje	96 GPS kinematisk (Real time kinematic)	13	
					14	

Løpenr	Nord	Øst	Grensemerke nedsatt i / Grensepunkttype / Lengde Hjelpelinje	Målemetode	Nøyaktighet	Radius
29	6735405,95	299729,87	Jordfast Stein Offentlig godkjent grensemerke	96 GPS kinematisk (Real time kinematic)	13	
			26,30 Ikke hjelpelinje		14	
30	6735419,99	299707,63	Jordfast Stein Offentlig godkjent grensemerke	96 GPS kinematisk (Real time kinematic)	13	
			18,16 Ikke hjelpelinje		14	
31	6735427,42	299691,06	Jordfast Stein Offentlig godkjent grensemerke	96 GPS kinematisk (Real time kinematic)	13	
			9,85 Ikke hjelpelinje		14	
32	6735430,41	299681,67	Jordfast Stein Offentlig godkjent grensemerke	96 GPS kinematisk (Real time kinematic)	13	
			8,37 Ikke hjelpelinje		14	
33	6735432,35	299673,52	Jordfast Stein Offentlig godkjent grensemerke	96 GPS kinematisk (Real time kinematic)	13	
			0,93 Ikke hjelpelinje		13	
34	6735432,56	299672,62	Ikke spesifisert Umerket	69 Beregnet	13	
			4,49 Ikke hjelpelinje		13	
35	6735435,39	299676,11	Jordfast Stein Offentlig godkjent grensemerke	12 Terregnmålt Teodolitt med elektronisk avstandsmåler	11	
			21,85 Ikke hjelpelinje		1000	
36	6735430,71	299697,45	Ikke spesifisert Umerket	12 Terregnmålt Teodolitt med elektronisk avstandsmåler	11	
			3,07 Ikke hjelpelinje		13	
37	6735429,94	299700,42	Ikke spesifisert Umerket	96 GPS kinematisk (Real time kinematic)	13	
			3,16 Ikke hjelpelinje		14	
38	6735428,57	299703,27	Jordfast Stein Offentlig godkjent grensemerke	96 GPS kinematisk (Real time kinematic)	13	
			7,87 Ikke hjelpelinje		14	
39	6735425,13	299710,34	Jordfast Stein Offentlig godkjent grensemerke	96 GPS kinematisk (Real time kinematic)	13	
			8,91 Ikke hjelpelinje		14	
40	6735419,98	299717,61	Jordfast Stein Offentlig godkjent grensemerke	96 GPS kinematisk (Real time kinematic)	13	
			18,30 Ikke hjelpelinje		14	
41	6735409,94	299732,90	Jordfast Stein Offentlig godkjent grensemerke	96 GPS kinematisk (Real time kinematic)	13	
			0,02 Ikke hjelpelinje		14	
42	6735409,93	299732,92	Ikke spesifisert Umerket	96 GPS kinematisk (Real time kinematic)	13	
			9,84 Ikke hjelpelinje		14	
43	6735404,71	299741,26	Jordfast Stein Offentlig godkjent grensemerke	96 GPS kinematisk (Real time kinematic)	13	
			24,45 Ikke hjelpelinje		14	

Løpenr	Nord	Øst	Grensemerke nedsatt i / Grensepunkttype / Lengde Hjelpelinjetype	Målemetode	Nøyaktighet	Radius
44	6735393,02	299762,73	Jordfast Stein Offentlig godkjent grensemerke	96 GPS kinematisk (Real time kinematic)	13	
			41,16 Ikke hjelpelinje		14	
45	6735377,00	299800,65	Fjell Offentlig godkjent grensemerke	96 GPS kinematisk (Real time kinematic)	13	
			0,12 Ikke hjelpelinje		14	
46	6735376,96	299800,76	Ikke spesifisert Umerket	96 GPS kinematisk (Real time kinematic)	13	
			7,83 Ikke hjelpelinje		14	
47	6735373,90	299807,97	Jordfast Stein Offentlig godkjent grensemerke	96 GPS kinematisk (Real time kinematic)	13	
			18,57 Ikke hjelpelinje		14	
48	6735369,07	299825,90	Jordfast Stein Offentlig godkjent grensemerke	96 GPS kinematisk (Real time kinematic)	13	
			9,27 Ikke hjelpelinje		14	
49	6735366,93	299834,92	Fjell Bolt	96 GPS kinematisk (Real time kinematic)	13	
			14,76 Ikke hjelpelinje		14	
50	6735363,44	299849,26	Fjell Offentlig godkjent grensemerke	96 GPS kinematisk (Real time kinematic)	13	
			17,45 Ikke hjelpelinje		14	
51	6735361,07	299866,55	Fjell Offentlig godkjent grensemerke	96 GPS kinematisk (Real time kinematic)	13	
			11,94 Ikke hjelpelinje		14	
52	6735359,14	299878,34	Jordfast Stein Offentlig godkjent grensemerke	96 GPS kinematisk (Real time kinematic)	13	
			11,09 Ikke hjelpelinje		14	
53	6735355,00	299888,63	Jordfast Stein Offentlig godkjent grensemerke	96 GPS kinematisk (Real time kinematic)	13	
			12,66 Ikke hjelpelinje		14	
54	6735348,44	299899,45	Jordfast Stein Offentlig godkjent grensemerke	96 GPS kinematisk (Real time kinematic)	13	
			19,62 Ikke hjelpelinje		14	
55	6735336,81	299915,25	Jordfast Stein Offentlig godkjent grensemerke	96 GPS kinematisk (Real time kinematic)	13	
			8,69 Ikke hjelpelinje		14	
56	6735331,92	299922,43	Jordfast Stein Offentlig godkjent grensemerke	96 GPS kinematisk (Real time kinematic)	13	
			8,23 Ikke hjelpelinje		14	
57	6735327,87	299929,60	Ikke spesifisert Umerket	96 GPS kinematisk (Real time kinematic)	13	
			1,20 Ikke hjelpelinje		14	
58	6735327,28	299930,64	Jordfast Stein Offentlig godkjent grensemerke	96 GPS kinematisk (Real time kinematic)	13	
			10,48 Ikke hjelpelinje		14	

Løpenr	Nord	Øst	Grensemerke nedsatt i / Grensepunkttype / Lengde Hjelpelinjetype	Målemetode	Nøyaktighet	Radius
59	6735322,55	299939,98	Jordfast Stein Offentlig godkjent grensemerke	96 GPS kinematisk (Real time kinematic)	13	
60	6735318,82	299948,46	Jordfast Stein Offentlig godkjent grensemerke	96 GPS kinematisk (Real time kinematic)	14	
61	6735317,94	299951,28	Ikke spesifisert Umerket	96 GPS kinematisk (Real time kinematic)	13	
62	6735316,78	299954,99	Jordfast Stein Offentlig godkjent grensemerke	96 GPS kinematisk (Real time kinematic)	14	
63	6735326,39	299961,63	Jordfast Stein Offentlig godkjent grensemerke	96 GPS kinematisk (Real time kinematic)	13	
64	6735327,77	299965,88	Mur Murhjørne	96 GPS kinematisk (Real time kinematic)	14	
65	6735320,85	299970,88	Annen terrengdetalj Bolt	96 GPS kinematisk (Real time kinematic)	13	
66	6735312,48	299966,54	Mur Murhjørne	96 GPS kinematisk (Real time kinematic)	14	
67	6735308,14	299967,39	Mur Murhjørne	96 GPS kinematisk (Real time kinematic)	13	
68	6735303,66	299976,85	Ikke spesifisert Umerket	96 GPS kinematisk (Real time kinematic)	14	
69	6735298,43	299992,52	Jordfast Stein Offentlig godkjent grensemerke	96 GPS kinematisk (Real time kinematic)	13	
70	6735308,95	300025,65	Ikke spesifisert Umerket	96 GPS kinematisk (Real time kinematic)	14	
71	6735304,00	300030,34	Mur Bolt	96 GPS kinematisk (Real time kinematic)	13	
72	6735299,64	300029,58	Jordfast Stein Offentlig godkjent grensemerke	96 GPS kinematisk (Real time kinematic)	13	
			41,71 Ikke hjelpelinje		1001	