


Plassering av garasje/carport i forhold
til tomtegrenser

29.03.2017

att: Yosth Steinfeld

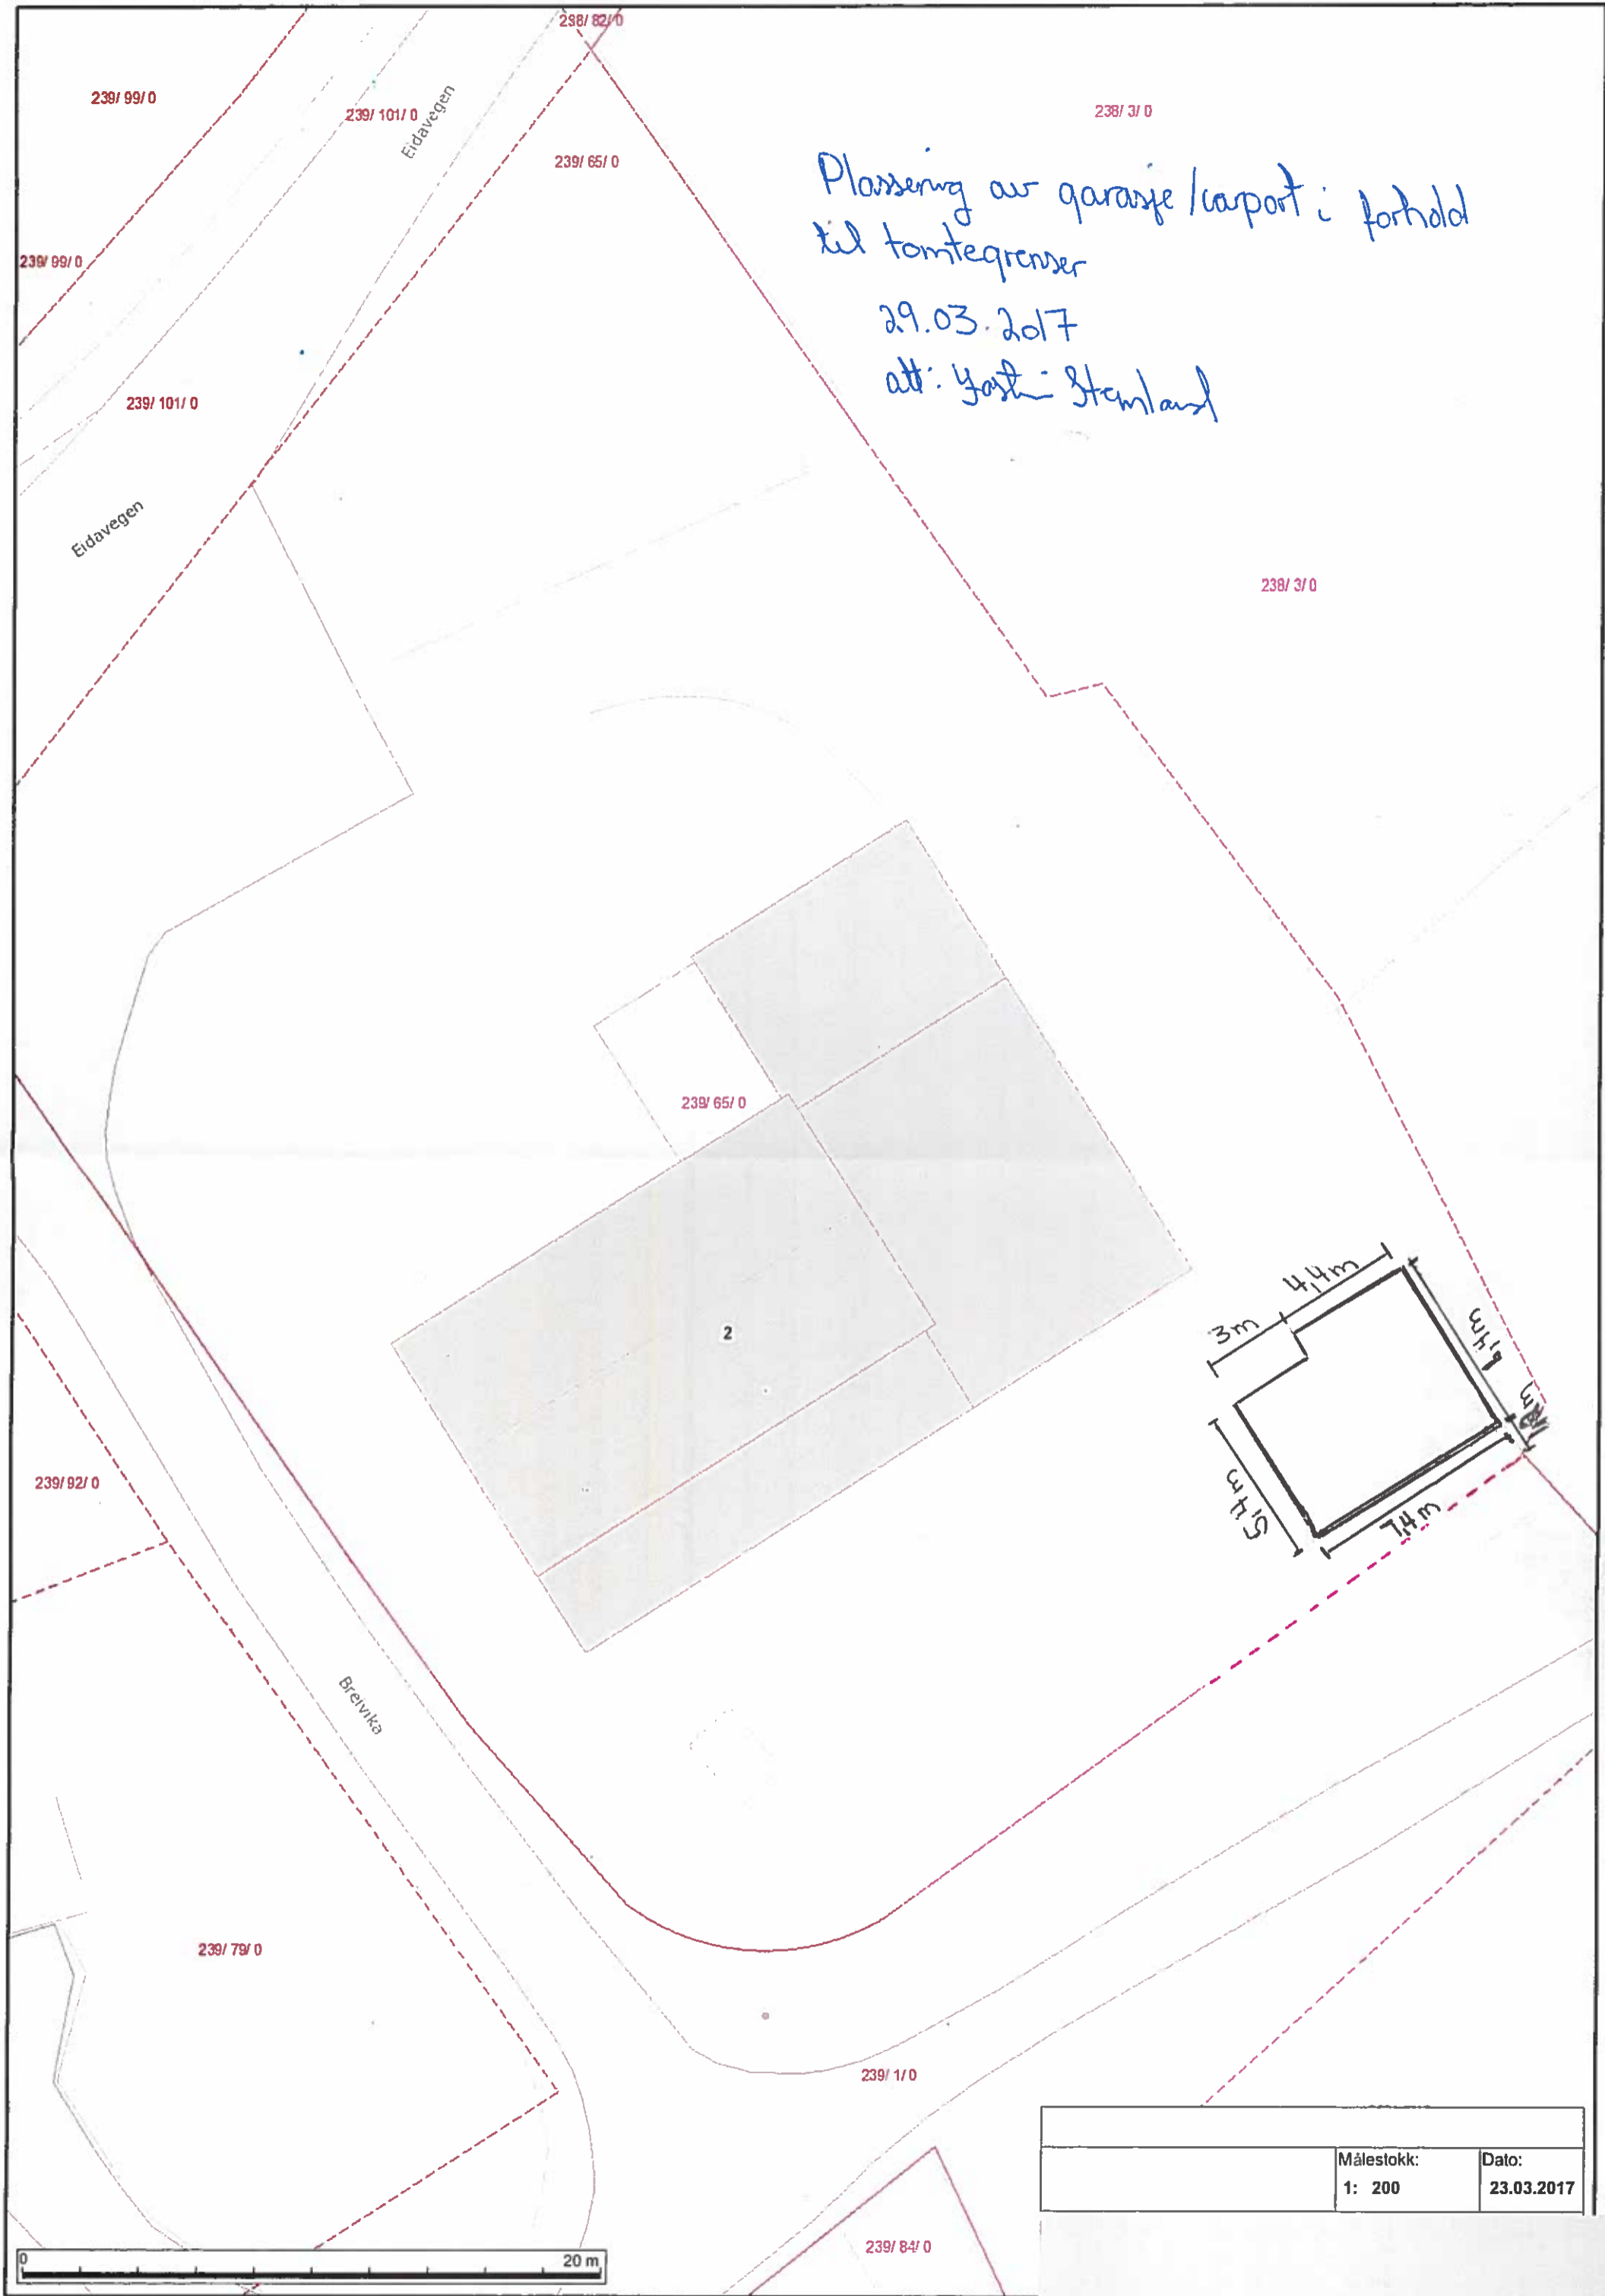

	Målestokk:	Dato:
	1: 200	23.03.2017