


Saken: 17/646.

03-April-2017

LINDÅS KOMMUNE

3. 04. 2017

Ark saknr	Løpnr
Saksh	Filgangscode

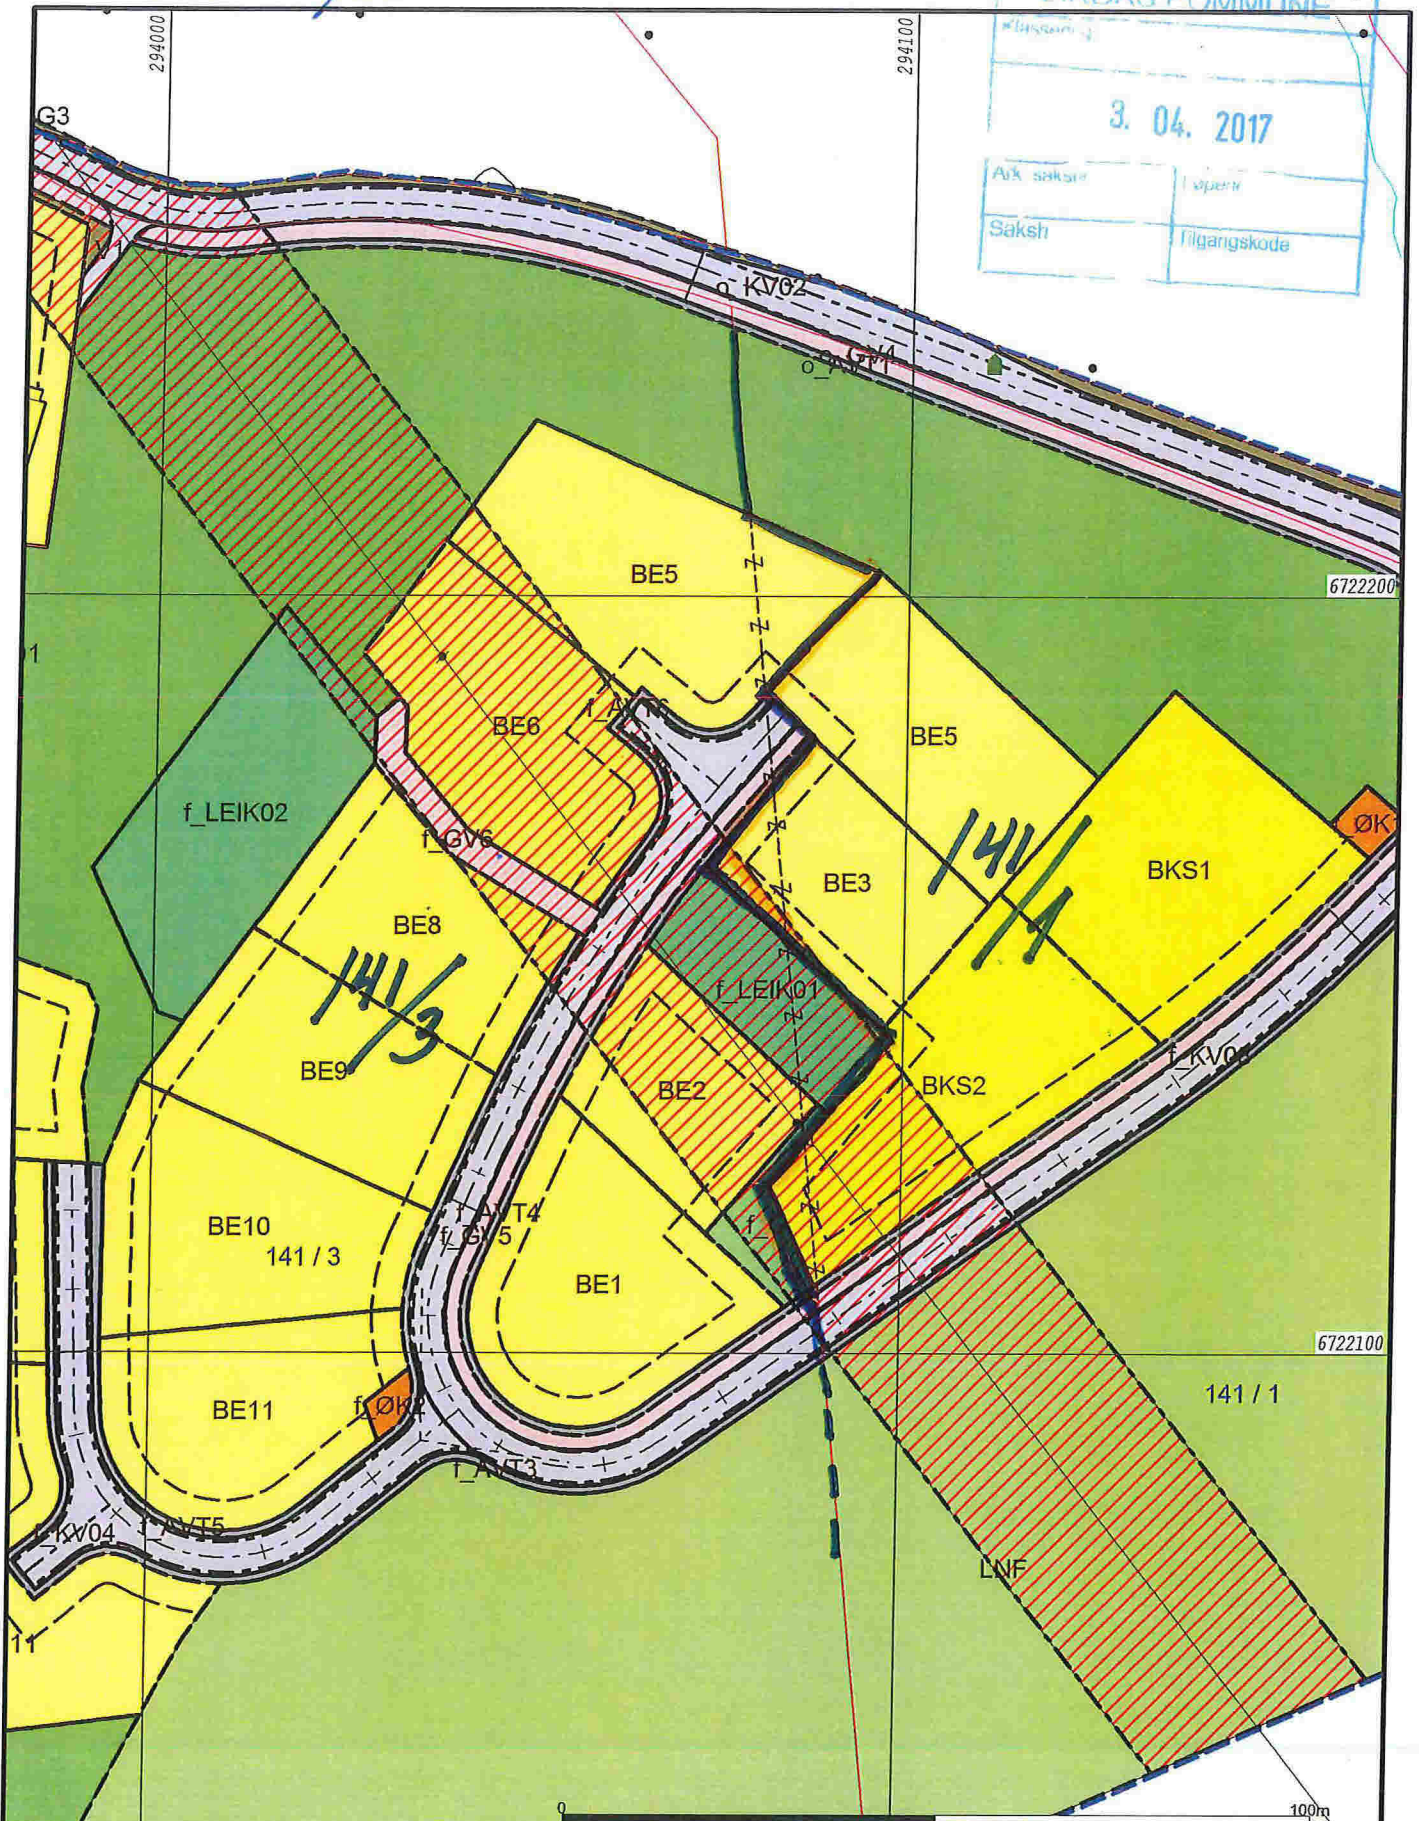

- Målte Grenser
- Registrerte Grenser
- ⊙ Udefinert grenser
- ⊙ Terrengmålte grense
- ⊙ Konstruert grensepunkt
- Bolig
- Bustad m/leilighet
- Våningshus
- Storre bustader
- Hytte/feriehus
- Garasje/utlus
- Industri/lager
- Andre bygg



Lindås kommune
Geodata avdeling
Stølshaugane Byggefelt




Dato: 2017.03.31
Sign: lie

Gnr 141 bnr 1 og 3

Målestokk
1:1000

Beliggenhet og høyder må oppfattes som orienterende.


saks n. 17/646

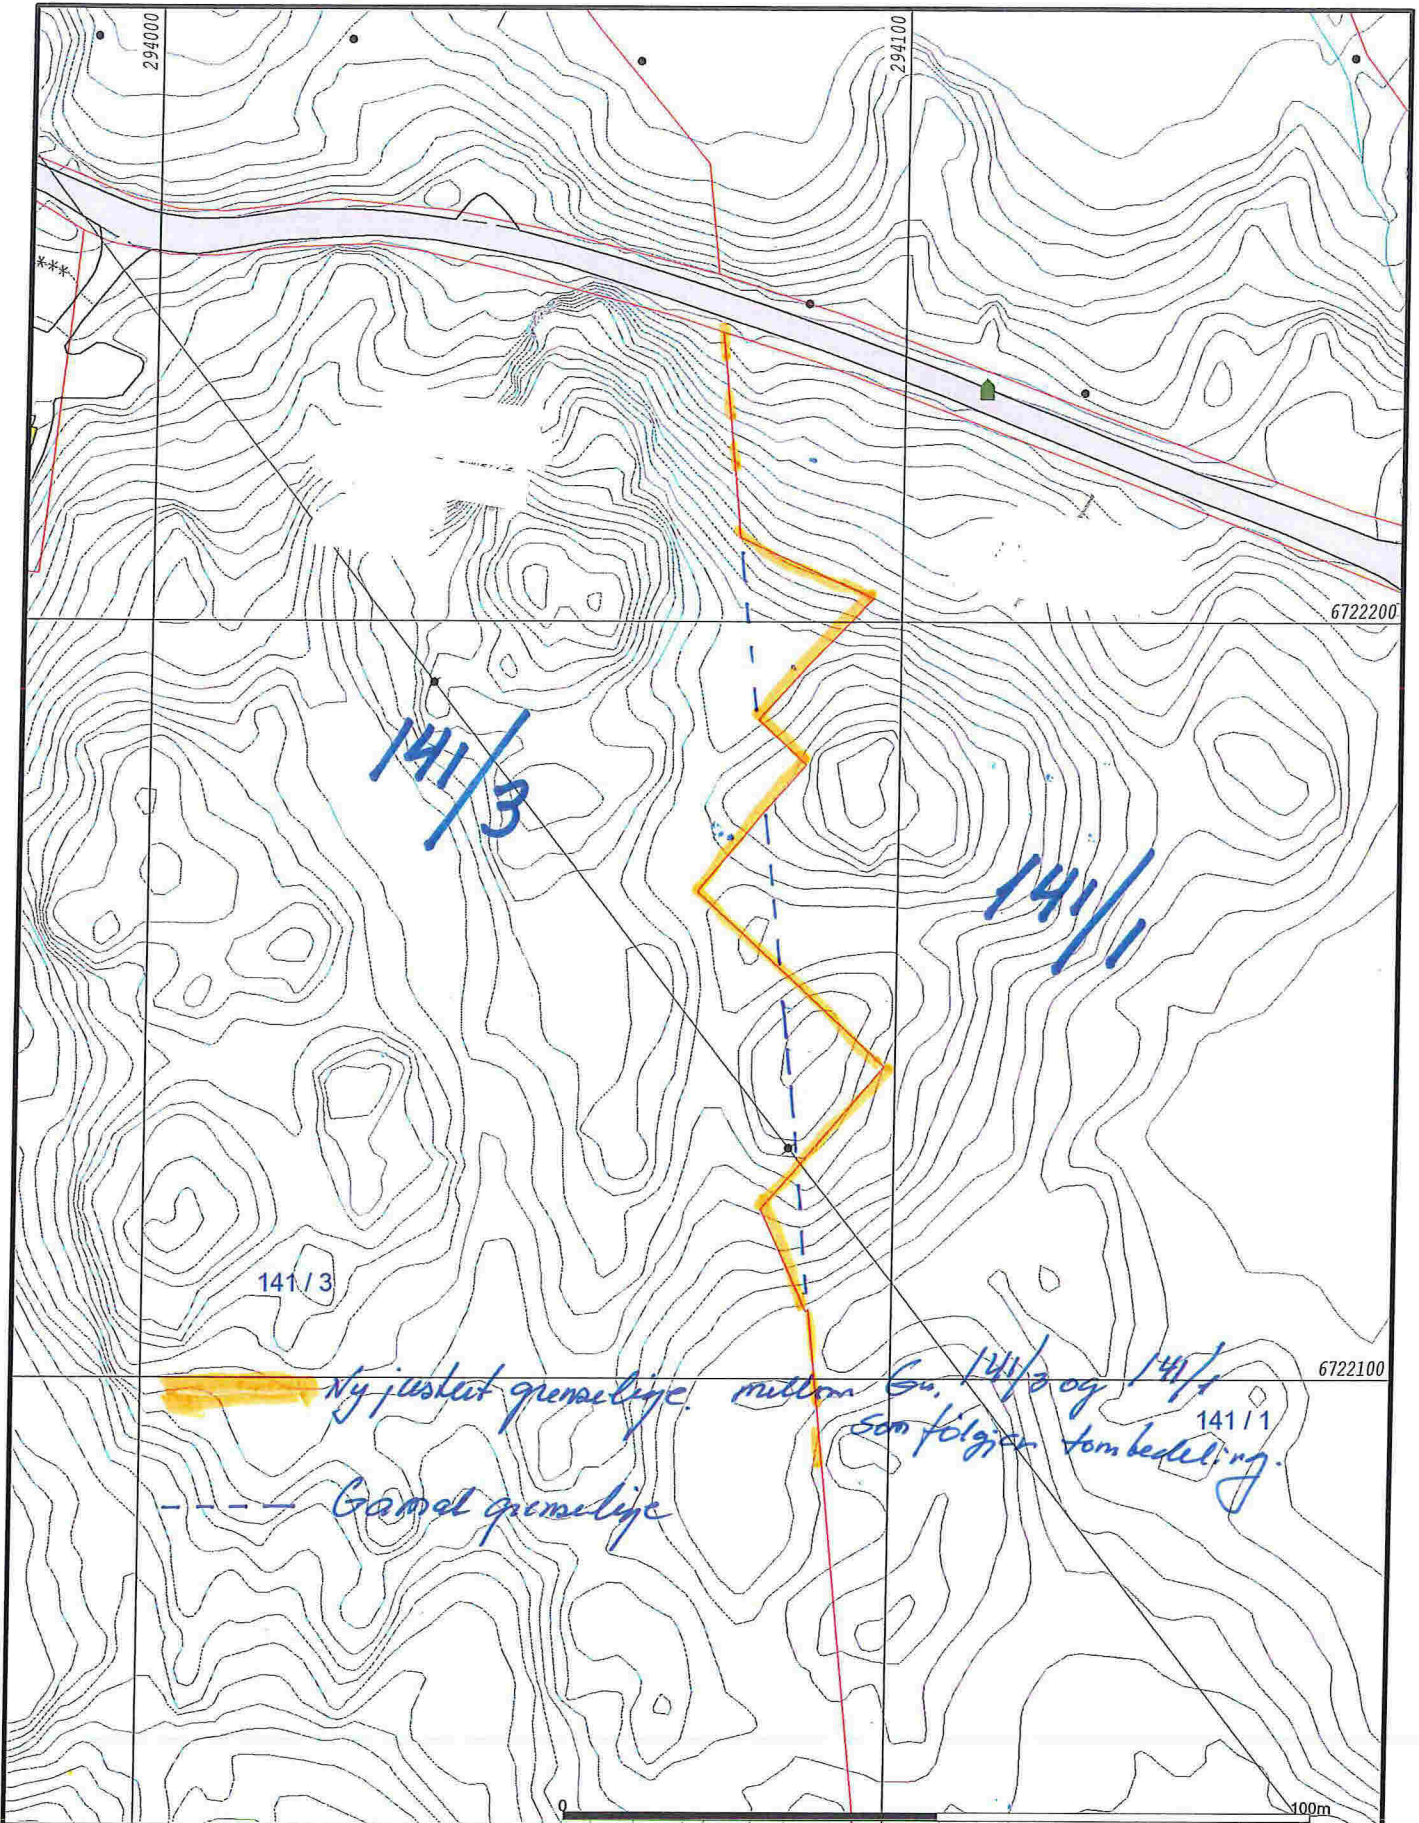

- Målte Grenser
- Registrerte Grenser
- Udefinert grenser
- Terrengmålte grense
- Konstruert grensepunkt
- Bolig
- Bustad m/leilighet
- Våningsbus
- Storre bustader
- Hytte/feriehus
- Garasje/uthus
- Industri/lager
- Andre bygg



Lindås kommune
Geodata avdeling
Stølshaugane Byggfelt

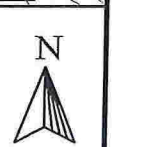

Dato: 2017.03.31
Sign: liei

Gnr 141 bnr 1 og 3

Målestokk
1:1000

Beliggenhet og høyder må oppfattes som orienterende.