

LINDÅS KOMMUNE

Klassering


3. 04. 2017

Ark. saksn

Saksh

Tilgangskode

- Målte Grenser
 - Registrerte Grenser
 - ⋄ Udefinert grense
 - ⋄ Terrengmålte grense
 - ⋄ Konstruert grensepunkt
 - Bolig
 - Bustad m/leilighet
 - Våningshus
 - Større bustader
 - Hytte/feriehus
 - Garasje/uthus
 - Industri/lager
 - Andre bygg
- Beliggenhet og høyder må oppfattes som orienterende.




Dato: 2017.03.31
Sign: liei

Lindås kommune
Geodata avdeling

Stølshaugane Byggefelt


N



Målestokk
1:1000

Gnr 141 bnr 1 og 3

saku. 17/648

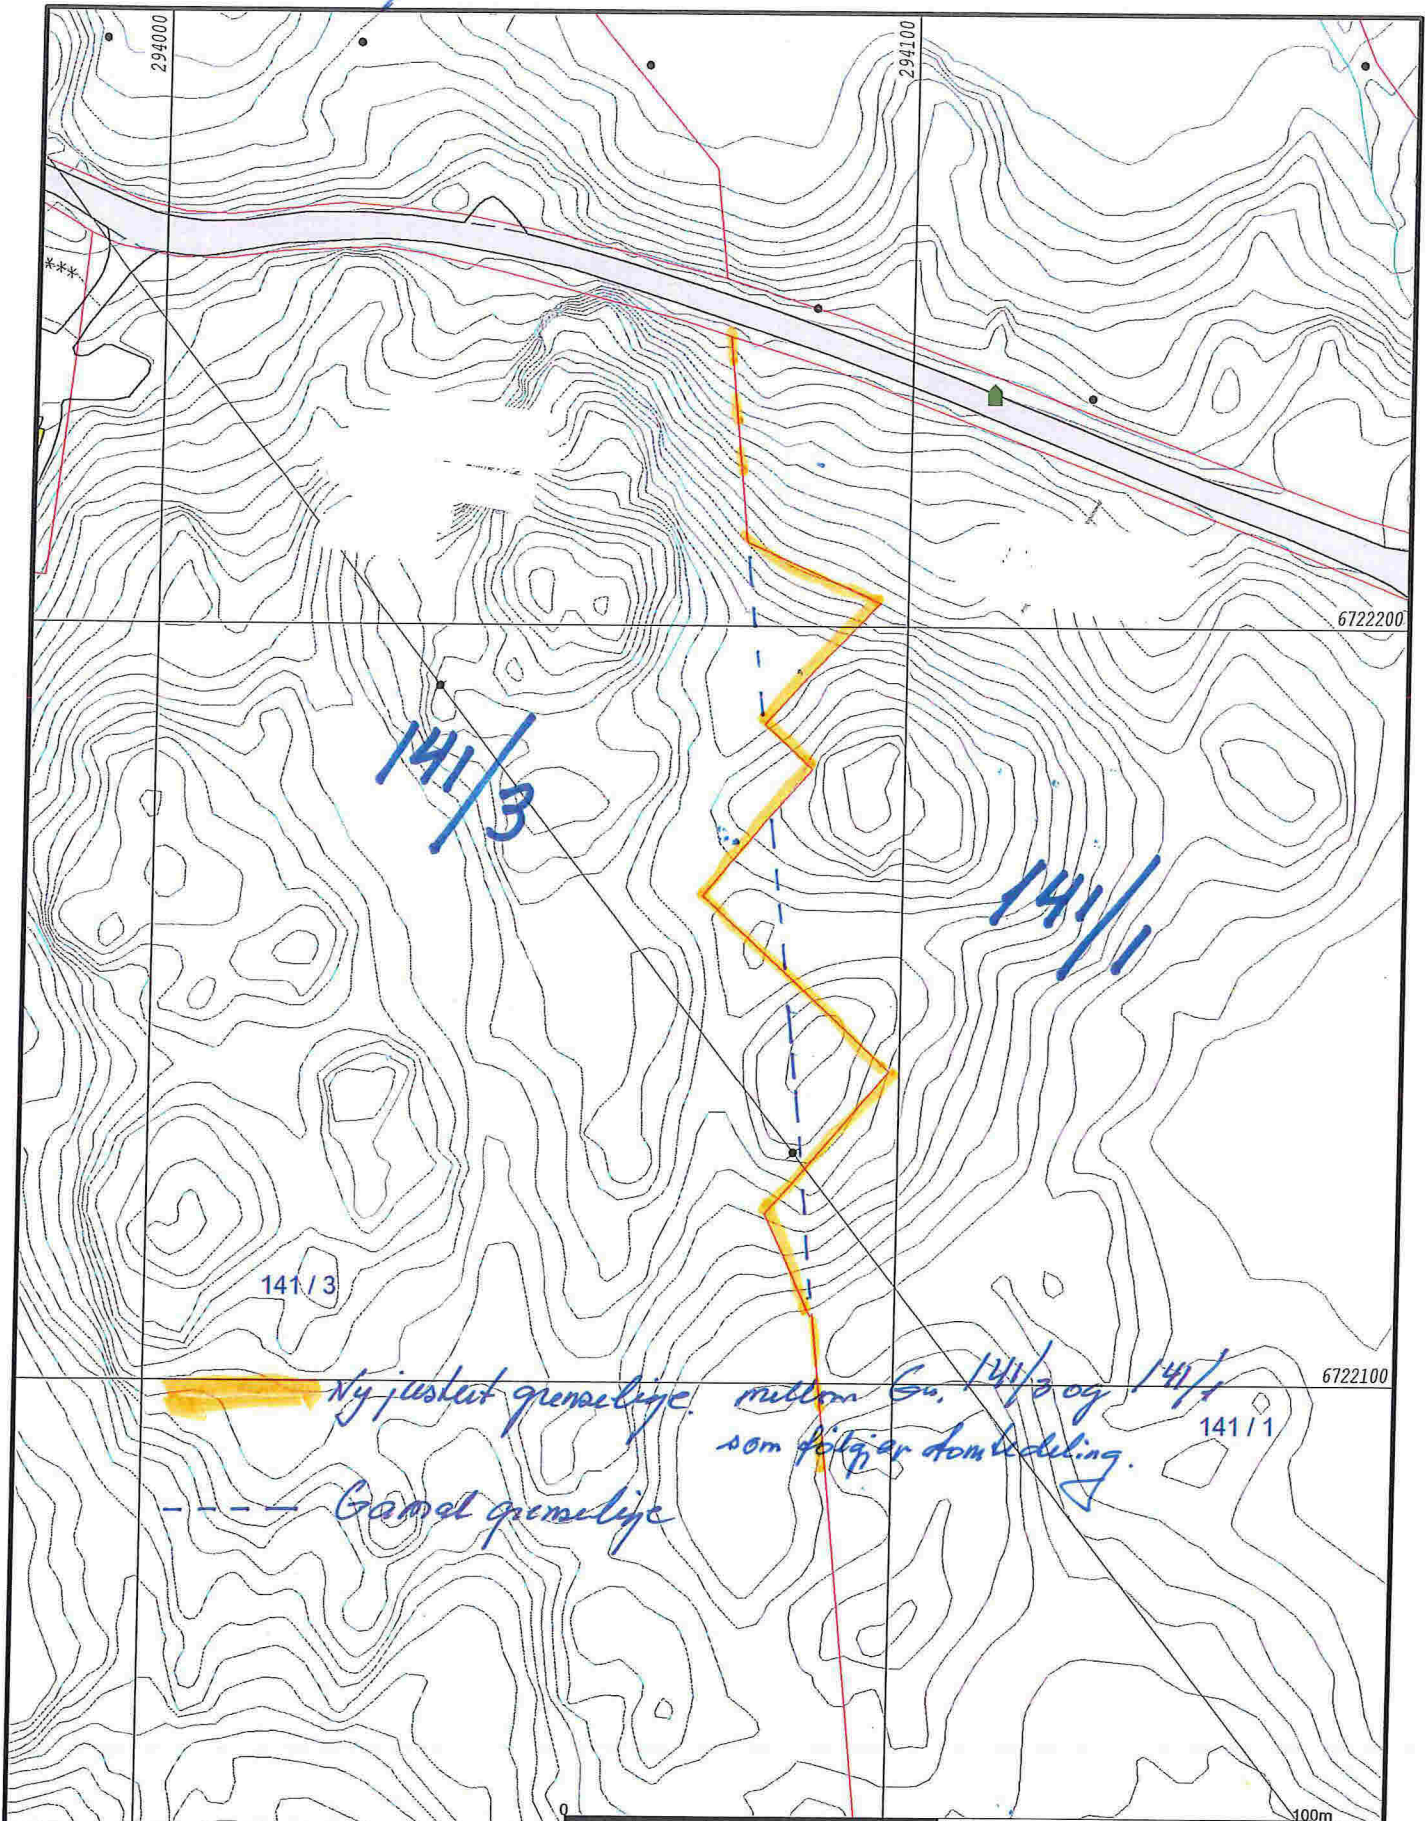


----- Gamle grenselinje

- Målte Grenser
- Registrerte Grenser
- ? Udefinert grenser
- ! Terrengmålte grense
- ⋈ Konstruert grensepunkt
- Bolig
- Bustad m/teilhøhet
- Våningshus
- Støre bustader
- Hytte/feriehøus
- Garasje/utthøus
- Industri/lager
- Andre bygg

Beliggenhet og høyer må oppfattes som orienterende.



Lindås kommune
Geodata avdeling
Stølshaugane Byggefelt



Dato: 2017.03.31
Sign: liei

Gnr 141 bnr 1 og 3

Målestokk 1:1000