



Knarvik Sjukeheim - Kjøkken.
Ny Fettstøttskille 12.4.54.



1:50 ca.
4/4-17
L.N

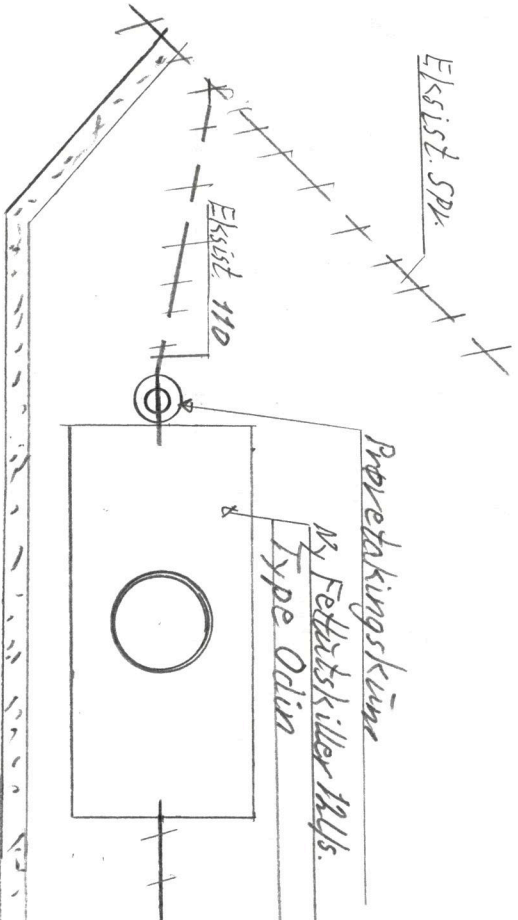

Type Odin

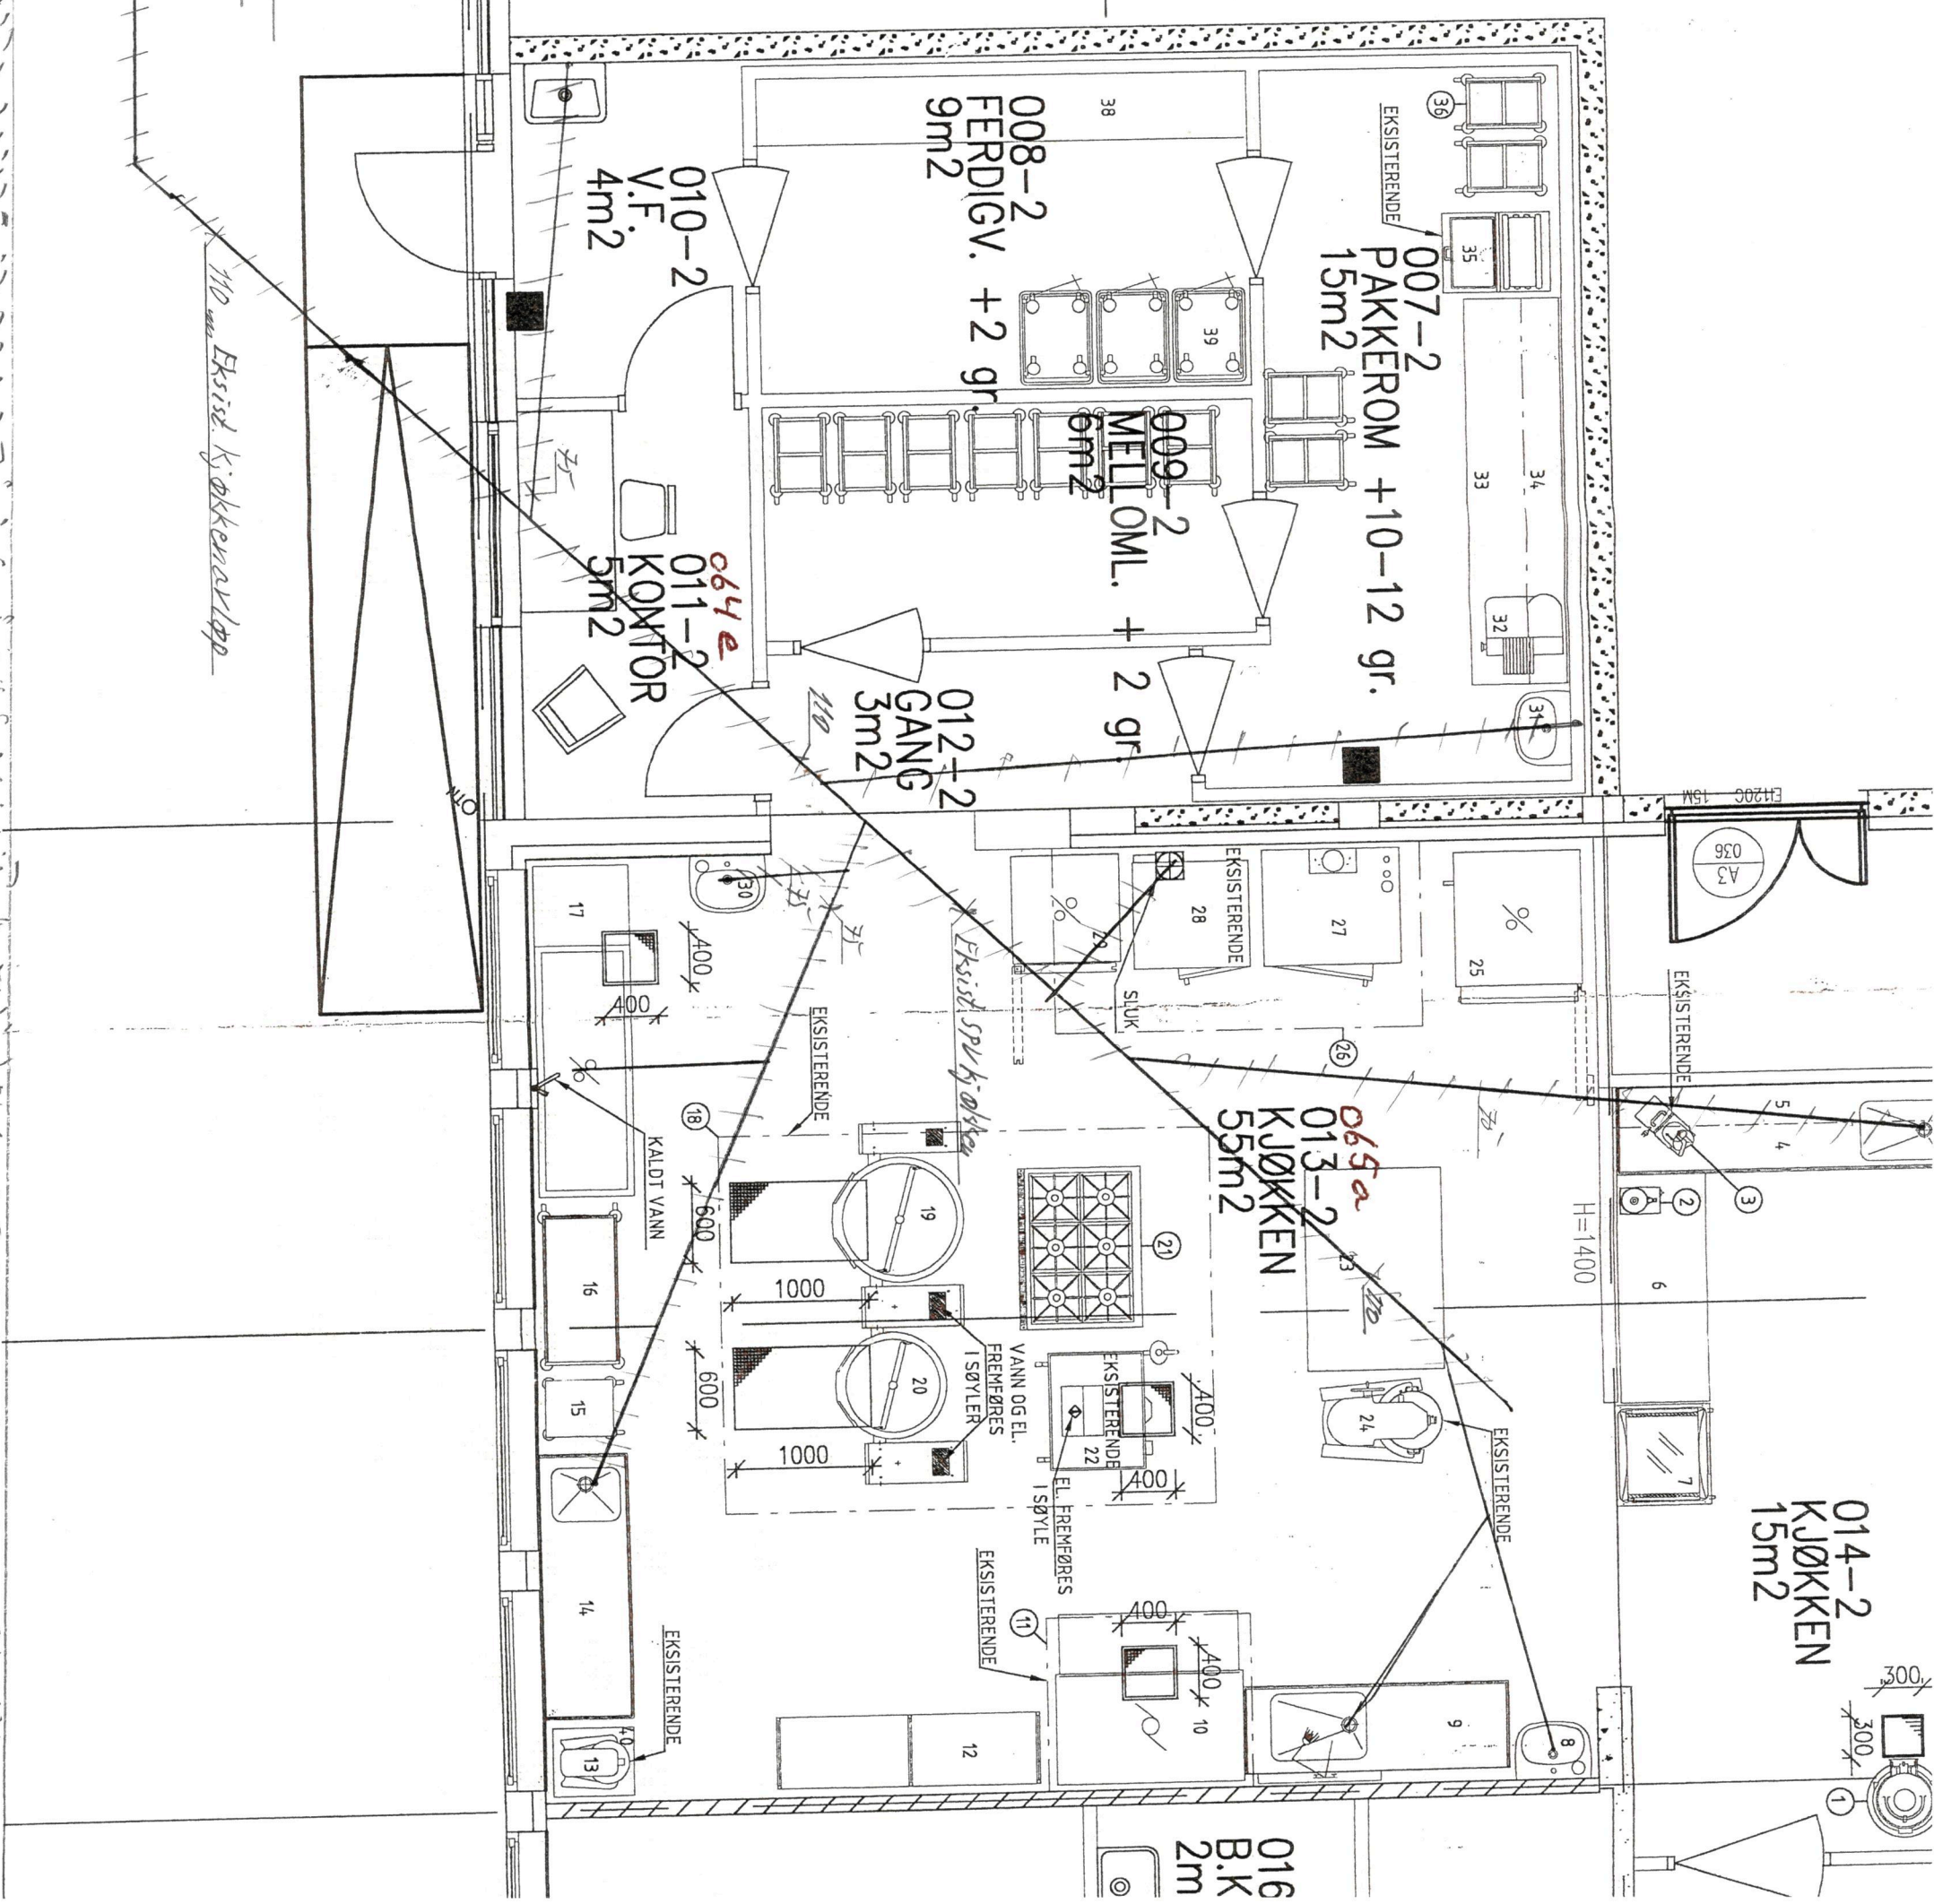

110 mm Eksist. Kjøkkenavlopp

014-2
KJØKKEN
15m²

013-2
KJØKKEN
55m²

008-2
FERDIGV. +2 gr.
9m²

009-2
MELLOML. +2 gr.
6m²

010-2
V.F.
4m²

011-2
KONTOR
5m²

012-2
GANG
3m²

016
B.K
2m

A3
036

H=1400

KALDT VANN

VANN OG EL.
FREMFORRES
I SØYLER

EL. FREMFORRES
I SØYLE

EKSISTERENDE

EKSISTERENDE

EKSISTERENDE

EKSISTERENDE

EKSISTERENDE

EKSISTERENDE

EKSISTERENDE

EH200C 15M

300

300