

MOTTATT

17/1184

05-April-2017

04 APR 2017



## Melding om bygning eller tilbygg som er unntatt søknadsplikt

Dette skjemaet skal brukes for å melde fra til kommunen om at du har bygget en bygning eller et tilbygg som er unntatt søknadsplikt.

Kryss av for hva som skal meldes inn:					
<input type="checkbox"/>	Tilbygg inntil 15 m				
<input checked="" type="checkbox"/>	Bygning mellom 15 - 50 m <sup>2</sup>				
Underkategori (ett kryss):					
<input checked="" type="checkbox"/>	Garasje eller uthus til bolig	<input type="checkbox"/>	Garasje eller uthus til fritidsbolig	<input type="checkbox"/>	Fiskeri- eller landbruksbygning
Annen type bygning, beskriv:		Car-port			

Informasjon om eiendommen:
Eier: <b>Andreas Aasgard og Olaug Lee Aasgard</b>
Adresse: <b>Hodnesdalsvegen 46, 5915 Hjelmås</b>
Gårdsnummer (du kan finne gårdsnummer ved å søke opp adresse på <a href="http://www.seeiendom.no">www.seeiendom.no</a> ) <b>195</b>
Bruksnummer (du kan finne bruksnummer ved å søke opp adresse på <a href="http://www.seeiendom.no">www.seeiendom.no</a> ) <b>167 (tilhørende hus er på Bnr 138)</b>
Festenummer (gjelder kun hvis festetomt):
Seksjonsnummer (gjelder kun hvis sameie):


Informasjon om bygningen eller tilbygget:				
Bruksareal (BRA): Innvending areal (areal innenfor ytterveggene)	<b>25,4</b>	m <sup>2</sup>	Dato for ferdigstillelse: (dag.mnd.år)	<b>3   1   0   5   2   0   1   7</b>

Legg ved et kart hvor tilbygget eller bygningen er tegnet inn:
<p><b>Slik gjør du:</b> Bruk et kartutsnitt over eiendommen for å tegne inn hvor bygningen eller tilbygget er plassert.</p> <p><b>Kartet kan for eksempel være:</b>            – et situasjonskart fra kommunen            – et kart fra kommunens nettside            – et kartutsnitt fra <a href="http://www.seeiendom.no">www.seeiendom.no</a></p> <p><b>Vi anbefaler at du:</b>            – tegner inn et omriss av bygningen eller tilbygget            – oppgir hvor mange meter det er fra bygningen/tilbygget til nabogrensa.</p> <p>Kartet som viser plasseringen sendes til kommunen sammen med dette meldingsskjemaet.</p>
<p><i>2/4 2017:</i>  <i>Andreas Aasgard</i>  <i>Olaug Lee Aasgard</i></p>



Hodnedalsvegen		
Målestokk: 1:388	Utskrift fra: <b>GeoNIS</b>	Dato: 27.02.2012
		<b>L</b>
<small>NIS Ved graving i bakken. Kortlagt grunnmålingsplan for kart. TF 55 12 92 17 BKK Matt AS, Kviteseidveien 17, Pb. 7058, 5029 Bergen, TR. 56 12 7050</small>		


FUGLEPERSPEKTIV

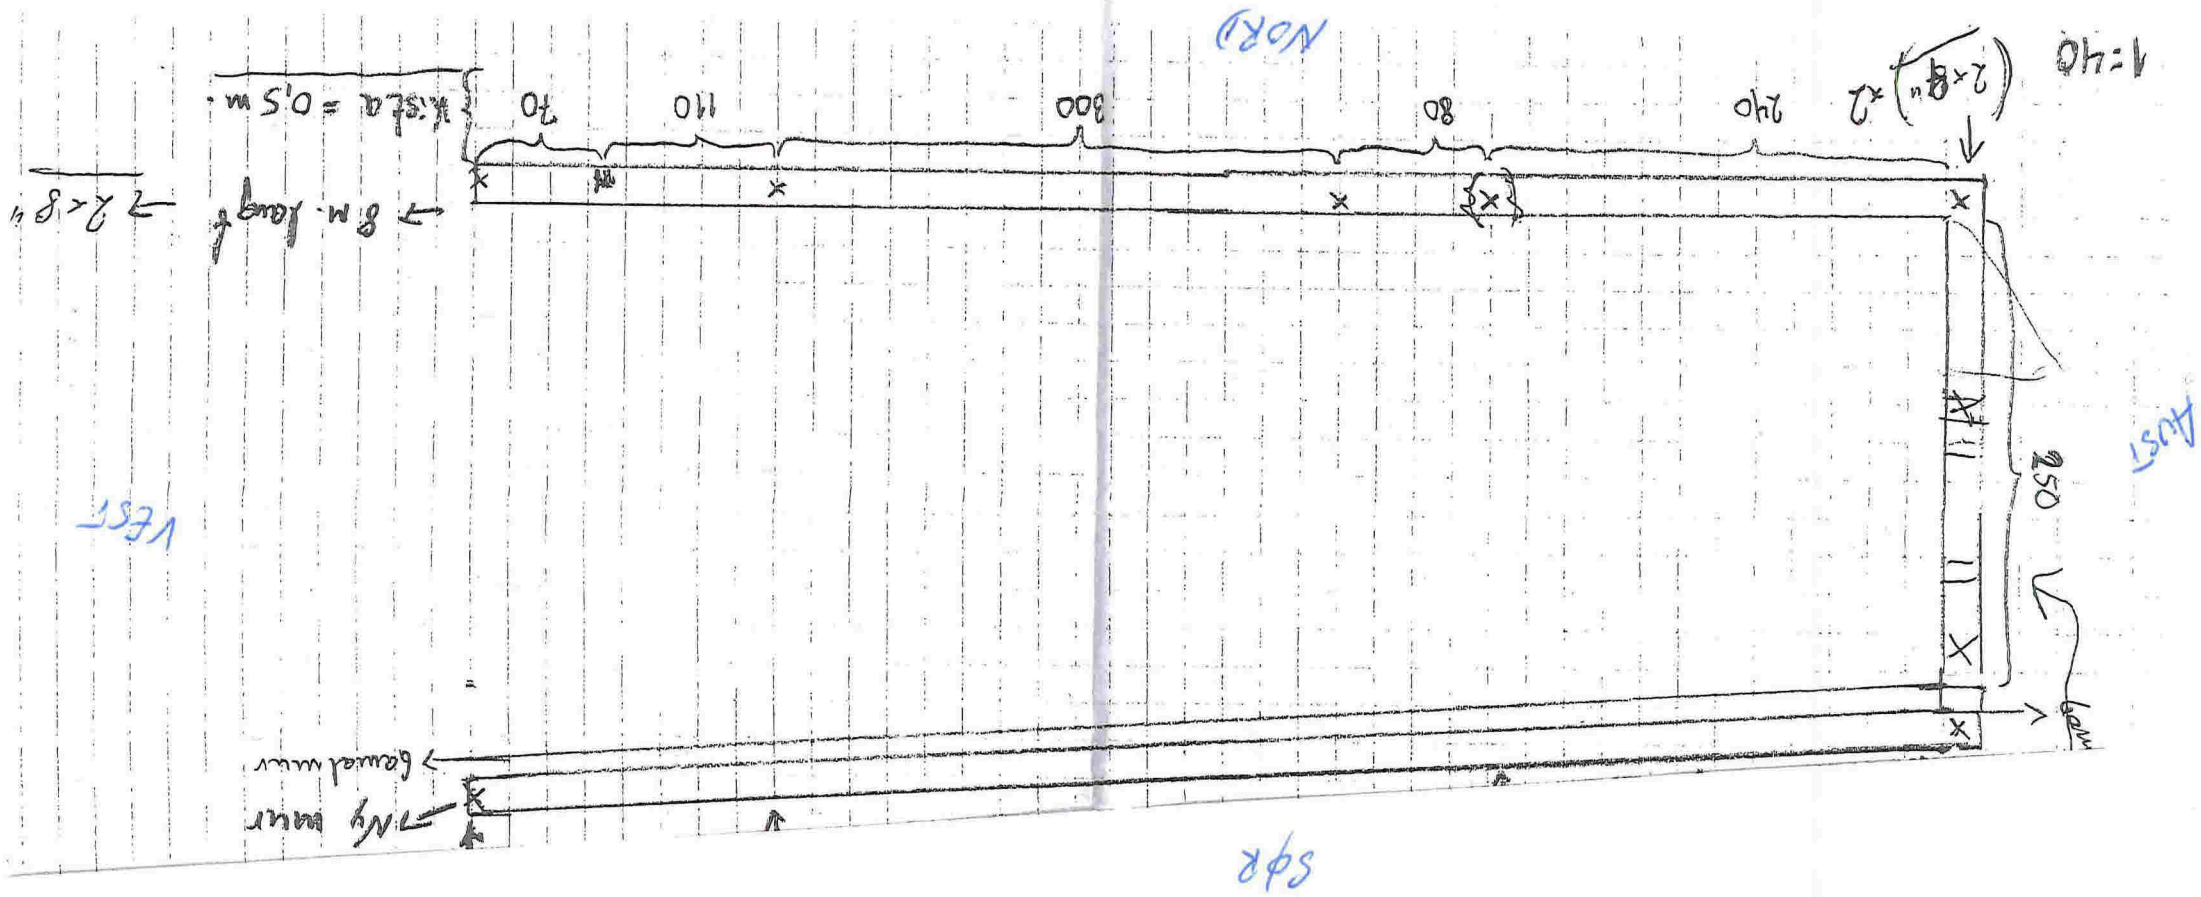



F 62.5M

FR

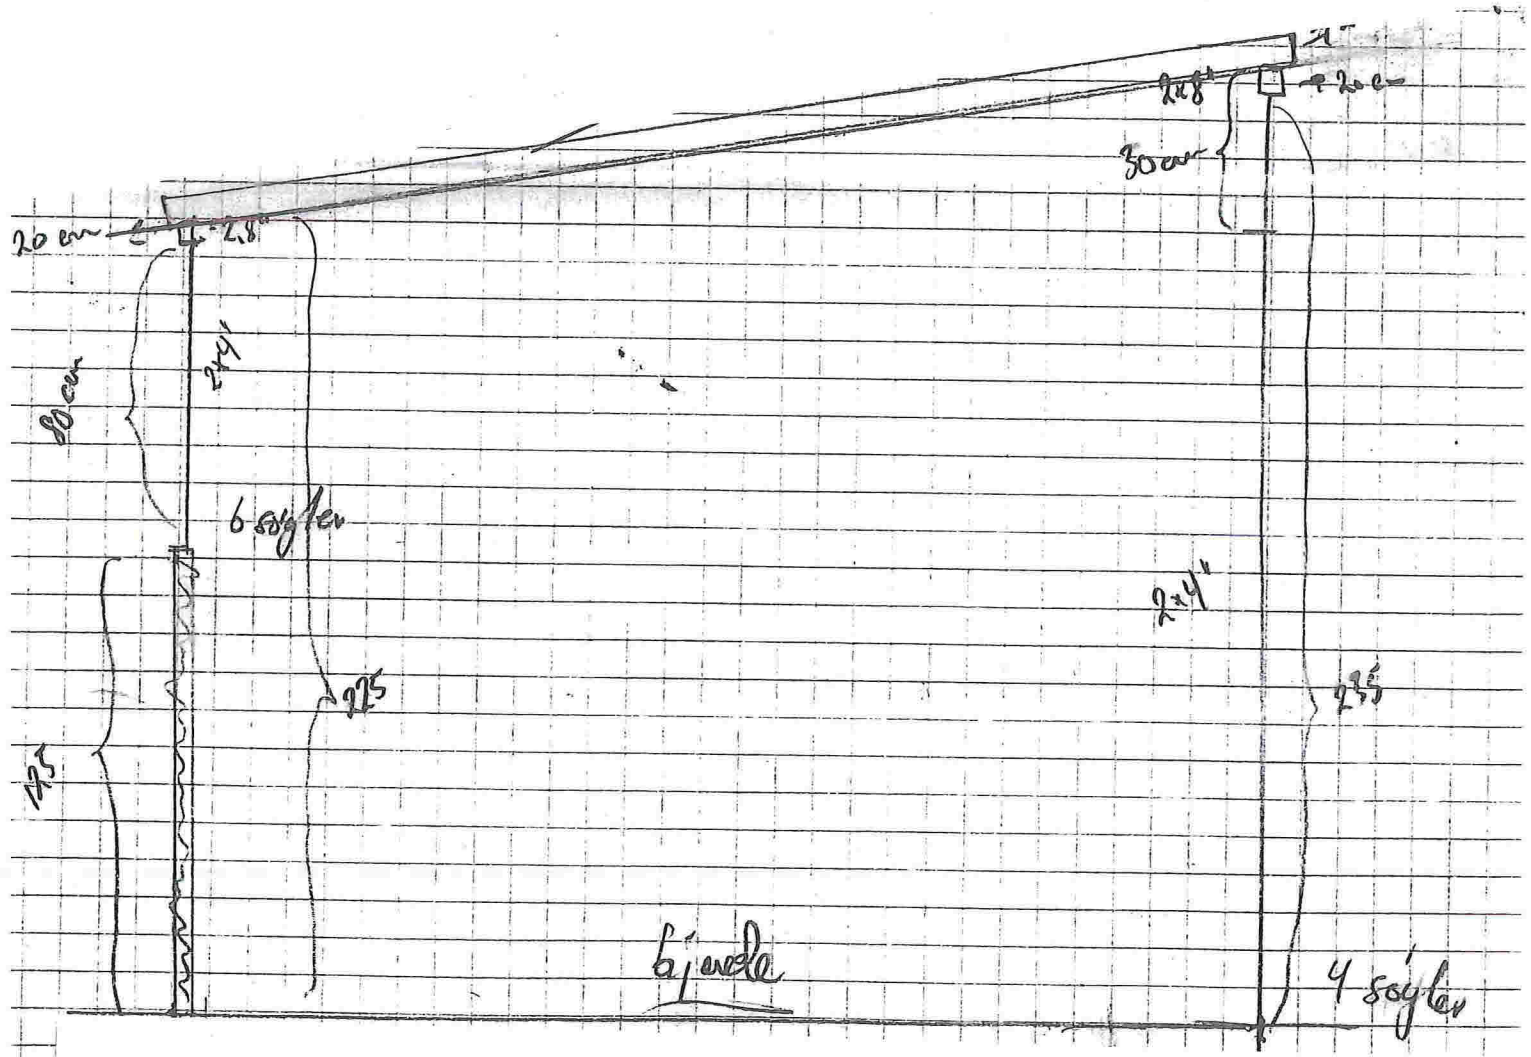

SETT GJENNOM, FRÅ AUST MOT VEST.