

AVSTAND FRA HUS VEGG TIL KUM

$A \rightarrow C = 16,2 \text{ M}$

$B \rightarrow C = 22,1 \text{ M}$


$A \rightarrow D = 3,7 \text{ M}$

$B \rightarrow D = 10,2 \text{ M}$

Vanntrykk 6,2 bar.

Vann og sp ledning lagt inn i  
kollig 95cm fra A mot B.

133/9

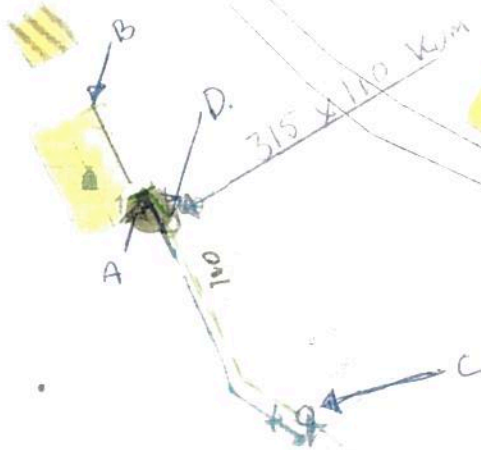

315 x 110 KUM

