

Bolig- og fritidsbebyggelse

Søknad om utslippstillatelse

I medhold av forskrift om utslipp fra separate avløpsanlegg

Gjelder for utslipp i h.h. til forskrift for utslipp fra separate avløpsanlegg og tilhørende retningslinje gitt av Miljøverndepartementet.

| | |
|-------------------------|---------|
| LINDÅS KOMMUNE | |
| AREAL OG MILJØAVDELINGA | |
| Arkivkode | 129/033 |
| 09 JAN. 2003 | |
| Ark.saksnr. | Løp.nr. |
| 03/60 | 444/03 |
| Saksly | Grad. |
| KBj | |

Vennligst kryss av i rutene og gi nødvendige tilleggsopplysninger. Søknad bes sendt i to eksemplarer til bygningsrådet. Prøv å unngå unødige bilag.

Kommune:

Fylke:

LINDÅS KOMMUNE

HORDALAND

Byggeplass (adresse):

Matr. nr.:

G.nr.:

B.nr.:

Parsell nr.

NAPPANE, 5912 SEIM

129

33

Søkerens navn:

Adresse:

Telefon:

PINSEMENIGHETEN ZOAR

NAPPANE, 5912 SEIM.

Søknaden gjelder

Antall bolig-/hytteenheter som omfattes av søknaden:

1

Oppføring av ny bolig

Med innlagt vann:

Ja

Nei

Med vannklosett:

Ja

Nei

Oppføring av ny hytte

Med innlagt vann:

Ja

Nei

Med vannklosett:

Ja

Nei

Annen virksomhet: (beskriv)

SØKNADEN GJELD UTLSEPP AV GRÅVATTEN FRÅ HYTTE

Innlegging av vannklosett i eksisterende

Bolig

Hytte

Innlegging av vann i eksisterende

Bolig

Hytte

Bruksendringer (f.eks. fra hytte til helårsbolig)

Dersom vannklosett ikke skal legges inn, beskriv kort privatløsning(utedo, biologisk klosett m.v.)

Vedlegg

Vedlegg 1: Beliggenhet er vist på det vedlagte kartutsnitt i målestokk 1:50 000, evt. 1:5000 i format A4.

Vedlegg 2: Kart eller skisse av området i målestokk mellom 1:1000 og 1:2000 . Av skissen fremgår topografiske forhold, avstander til nærmeste bebyggelse, beferdet vei, vassdrag, drikkevasskilde.

Andre opplysninger

Spesielle grunner for at boligen/hytta må lokaliseres uten at avløpet kan tilknyttes offentlig avløpsanlegg (f.eks. ervervmessige grunner). Oppgi eventuelt ønske om spesiell avløpsløsning.

UTSLEPPET SKAL GÅ VIA EKSISTERANDE 12M SEPTIKTANK FRÅ FORSAMLINGSLOKALE OG ANEKS, TIL EKSISTERANDE SANDFILTERANLEGG MED 50M LENGDE, PLASSERT PÅ GRN 129, BRN. 9. DET ER INLAGT VATTEN I Huset I FRÅ FØR, MEN GRÅVATNET GÅR RETT UT I GRUNEN OG VIL NO VERTA KNYTT SAMAN MED DET NYE UTSLEPPET.

SJÅ VEDLAGTE KART.

Eventuell nabovarsel

| Eidommens navn, adresse | Gnr: | Bnr: | Eiers egenhendig underskrift | Dato |
|-------------------------|------|------|------------------------------|------|
| | | | | |
| | | | | |
| | | | | |
| | | | | |
| | | | | |
| | | | | |

Fylles ut av søker om ansvarsrett

Søknad om ansvarsrett

Jeg har følgende kvalifikasjoner

**RØRLEGGERMESTER. HAR SENTRAL GODKJENNING.
SØKNAD OM ANSVARSRETT ER VEDLAGT.**

Dokumentasjoner av kvalifikasjoner:

- følger vedlagt med i alt bilag
 er innsendt tidligere.

Jeg påtar meg ansvaret for at foran nevnte byggearbeid blir i samsvar med forskrifter og retningslinjer for utslipp fra separate avløpsanlegg og utslippstillatelse. Jeg forplikter meg til å følge forurensningsmyndighetenes anvisninger og ikke gjøre endringer i arbeidet uten at forurensningsmyndighetenes godkjenning er innhentet.

Sted: **ISDALSTØ**

Dato: **17.12.02.**

LINDAS RØR & SANITÆRI
Linda Valdernes
Søkerens underskrift

Fylles ut av byggherre

Som byggherre for foran nevnte arbeid forplikter jeg meg til å rette meg etter de krav som forurensningsmyndighetene stiller i forskrift og retningslinjer for utslipp fra separate avløpsanlegg og utslippstillatelse. Likeledes forplikter jeg meg til å rette meg etter de anvisninger som ansvarshavende gir. Dersom ansvarshavende slutter vil jeg stoppe arbeidet til kommunen har godkjent ny ansvarshavende

Isdalstø

Sted

18.12.02

Dato

Linda Valdernes
Byggherrens underskrift

Kommunens behandling av søknaden

Søknad om ansvarsrett

for arbeid etter § 93, jf §§ 93 b, 97 og 98, plan- og bygningsloven av 14. juni 1985 nr 77.

Vedlegg nr

F-

Kommunens saksnr

Side

1 av 1

Til kommune
LINDÅS KOMMUNE

| | |
|--|-------------------|
| LINDÅS KOMMUNE ARBEID OG MILJØAVDELINGA | |
| Arkivkode 129/033 | |
| 09 JAN. 2003 | |
| Ark. saksnr. 03/60 | Løp.nr. 444/03 |
| Saksh. KBJ | Grad. |

Søknad om ansvarsrett sendes kommunen ved hvert tiltak. Dersom det ikke foreligger sentral godkjenning, må Søknad om lokal godkjenning av foretak vedlegges.

Søknaden gjelder

| | | | | |
|-----------------------|---|-----------|---------|----------|
| Eiendom/ byggested | Gnr 129 | Bnr 33 | Festenr | Seksj.nr |
| | Adresse NAPPANE, 5912 SEIM. PINSEMENIGHETEN ZOAR, VED STEINAR VALDERSNES, 5912 | | | |

Foretak

| | | | |
|------------------------------------|---------------------|------------------------------|----------|
| Foretak Lindås Rør & Sanitær AS | | Organisasjonsnr 935347920 | |
| Adresse Burkhovdane 1 | | Postnr | Poststed |
| Telefon 56357450 | Telefax 56352205 | Kontaktperson LEIF NÆVDAL | |

Ansvarsområde(r) det søkes godkjenning for

| Funksjoner | Fagområde og tiltaksklasse |
|--------------------------|--|
| (PRO,KPR,UTF,KUT,SAM) | Angi aktuelle fagområder. Beskriv hva oppgaven omfatter og angi tiltaksklasse. Bruk fortrinnsvis kode og tekst fra Godkjenningskatalogen |
| PRO. 311.1 | PROSJ. SANITÆRANLEGG |
| KPR. 311.1 | KONTROLL PROSJ. SANITÆRANL. |
| UTF. 311.1, 844.1, 846.1 | UTF. SANITÆRANL. OG UTVENDIGE LEIDNINGER. |
| KUT.311.1, 844.1, 846.1 | KONTR. UTF. SANITÆRANL, OG UTVENDIGE LEIDNINGER.. |

Godkjenning av foretak

| | |
|--|--------------------|
| Foreligger sentral godkjenning innenfor ansvarsområdene? Legg i tilfelle ved godkjenningsbevis | Vedlegg nr F- 1 |
| Søknad om lokal godkjenning for område(r) hvor sentral godkjenning ikke foreligger | Vedlegg nr F- |

Ansvarlig kontrollerehnde


Ansvarlig kontrollerende foretak forplikter seg til å planlegge eller å gjennomføre kontroll av egne ansvarsområder i samsvar med godkjent kontrollplan.

Underskrifter

| Ansvarlig søker for dette tiltaket (SØK) | Foretakets underskrift |
|--|--|
| Foretak Pinsemenigheten Zoar Nappane | Foretak LINDÅS RØR & SANITÆR A.S. |
| Dato 18.02.02 | Dato 17.12.02. |
| Underskrift Steinar Valdernesnes. | Underskrift Leif Nævdal |
| Gjentas med blokkbokstaver STEINAR VALDERSNES | Gjentas med blokkbokstaver LEIF NÆVDAL. |

Kommunens godkjenning av foretaket

| | |
|--------------------------|-------------|
| Kommunens navn (stempel) | |
| Dato | Underskrift |

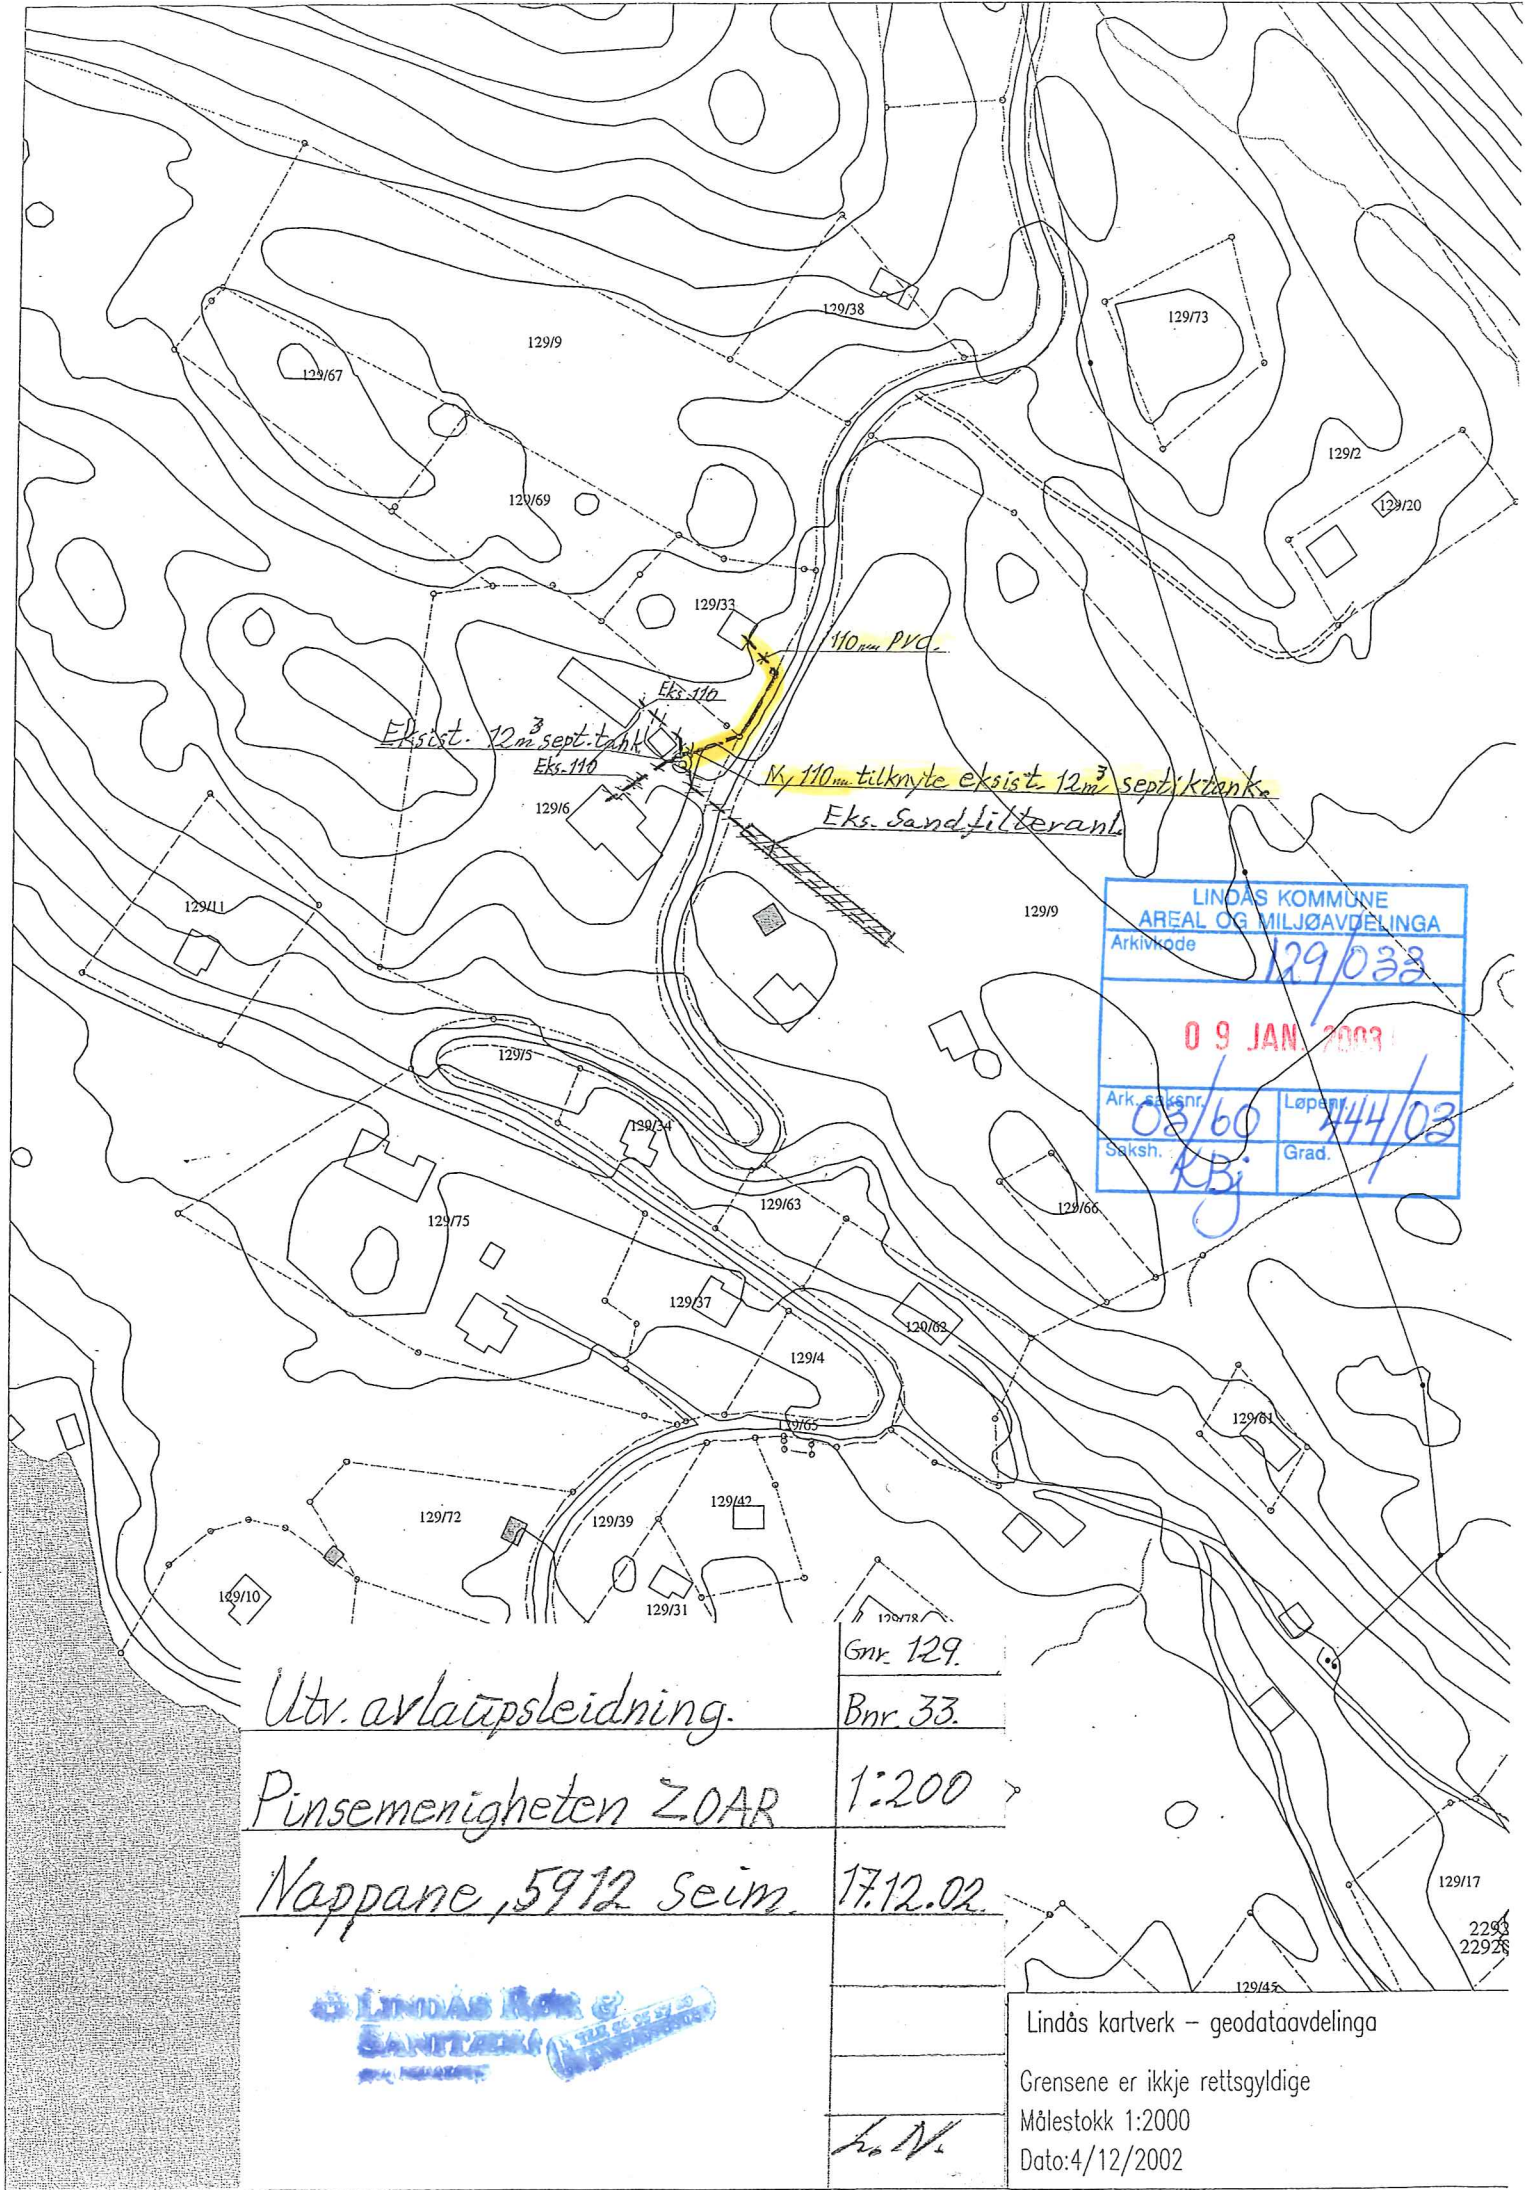

Eksist. 12m³ sept.tank
 Eks. 110
 Eks. 116
 110m PVD
 110m tilknytt eksist. 12m³ septiktank
 Eks. Sandfilteranl.

LINDÅS KOMMUNE
 AREAL OG MILJØAVDELINGA
 Arkivkode 129/033
 09 JAN 2003
 Ark. saksnr. 03/60 Løpnr. 444/03
 Saksh. KBj Grad.

Utv. avlåttsleiding.
 Pinsemenigheten ZOAR 1:200
 Nappane, 5912 Seim 17.12.02



Lindås kartverk – geodataavdelinga
 Grensene er ikkje rettsgyldige
 Målestokk 1:2000
 Dato: 4/12/2002

Gnr. 129.
 Bnr. 33.

h. N.