


ERKLÆRING

Dato 25.02.2011

Vi gir herved Solholmen Invest AS, gnr 135 og bnr 1 tillatelse til å koble seg til vår 9 kubikk slamavskiller og tilknytning av vann i lager bygning med leiligheter på alverstraumen kai.

Underskrift

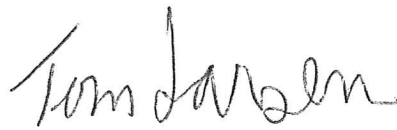

---

Tom Larsen


Underskrift




---

Jim Larsen

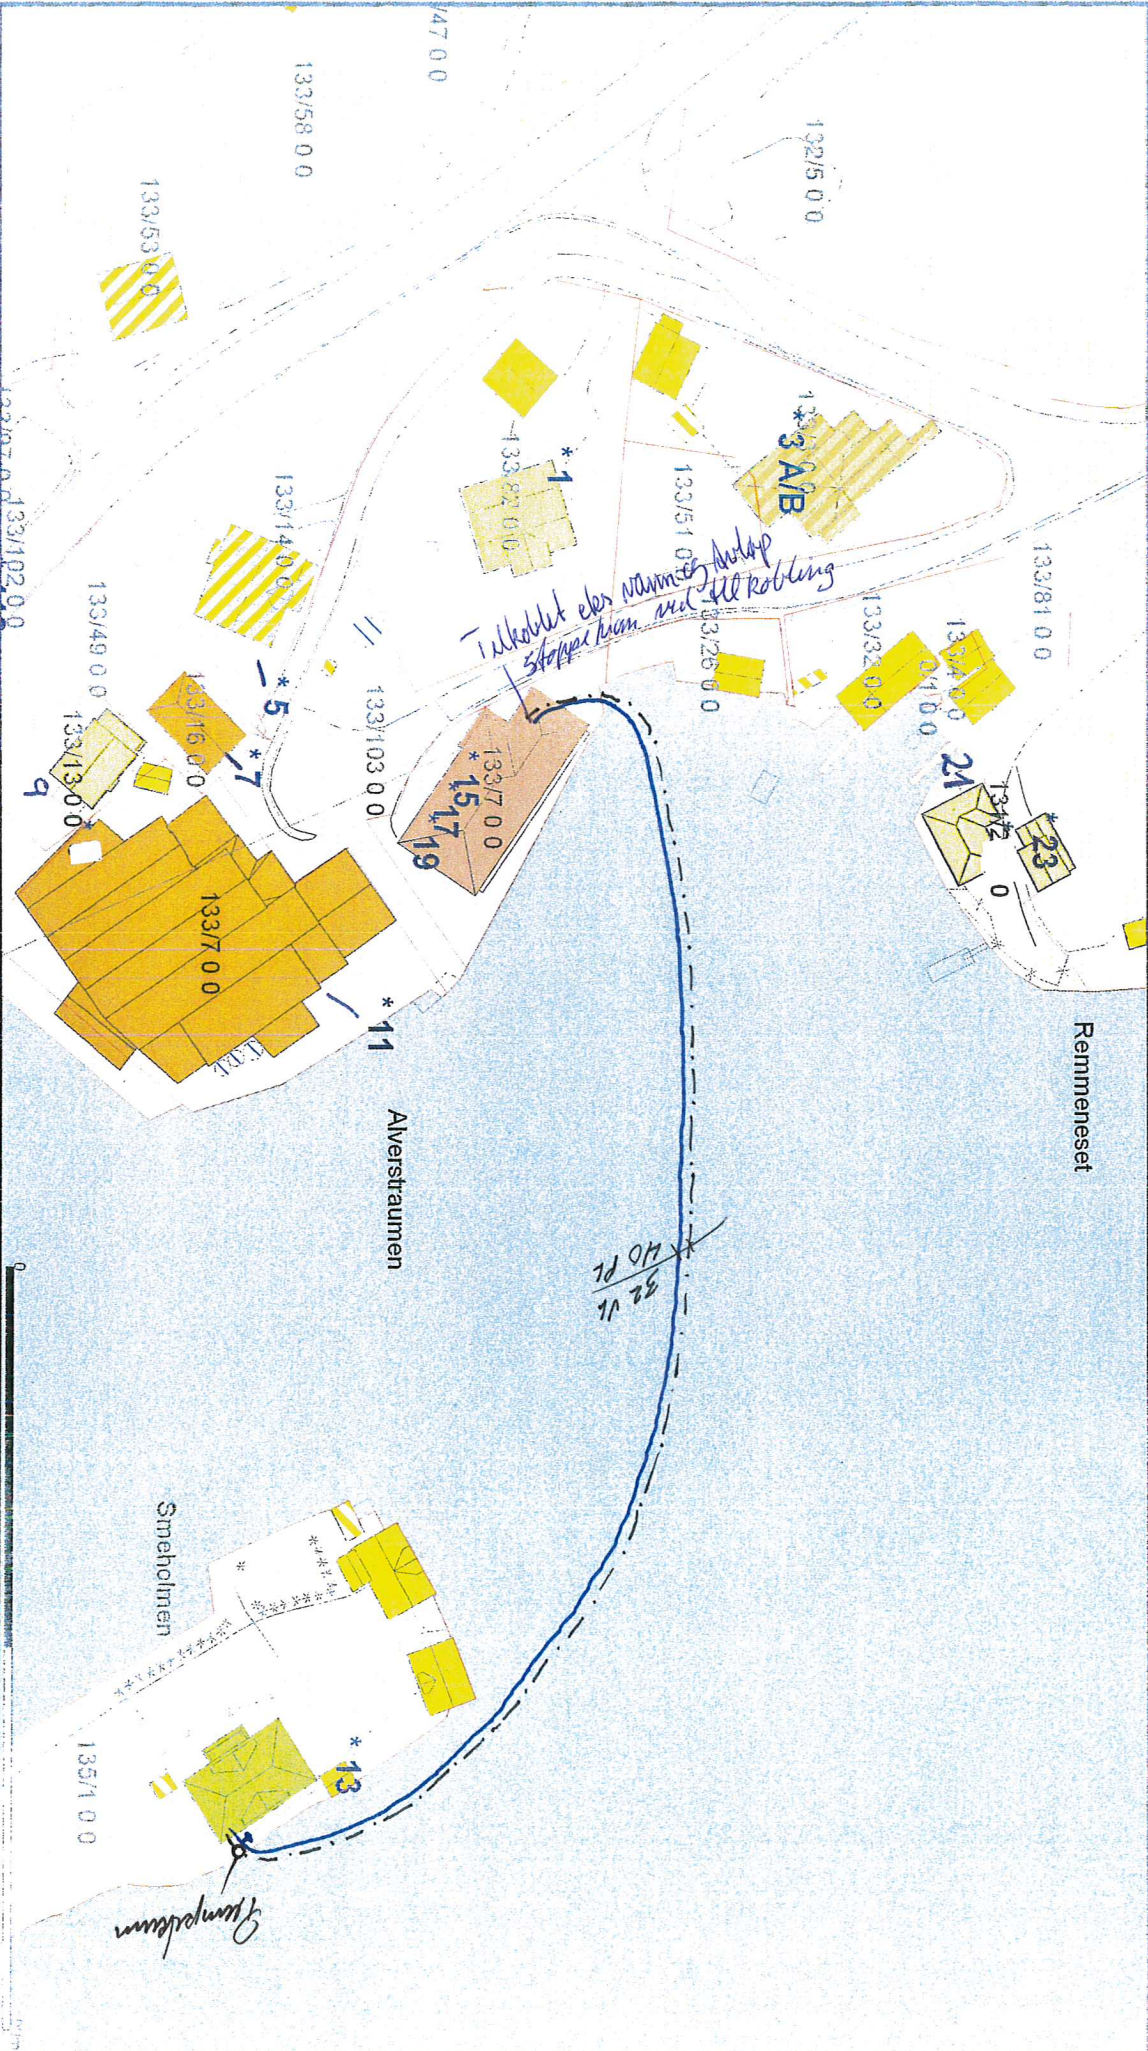


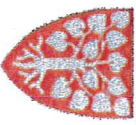

Lindås Kommune  
 DEL AV PERMISJON

Dato: 2010.08.31  
 Sign: omli

HUSNUMMER



1:5000

