


KJELLERPLAN

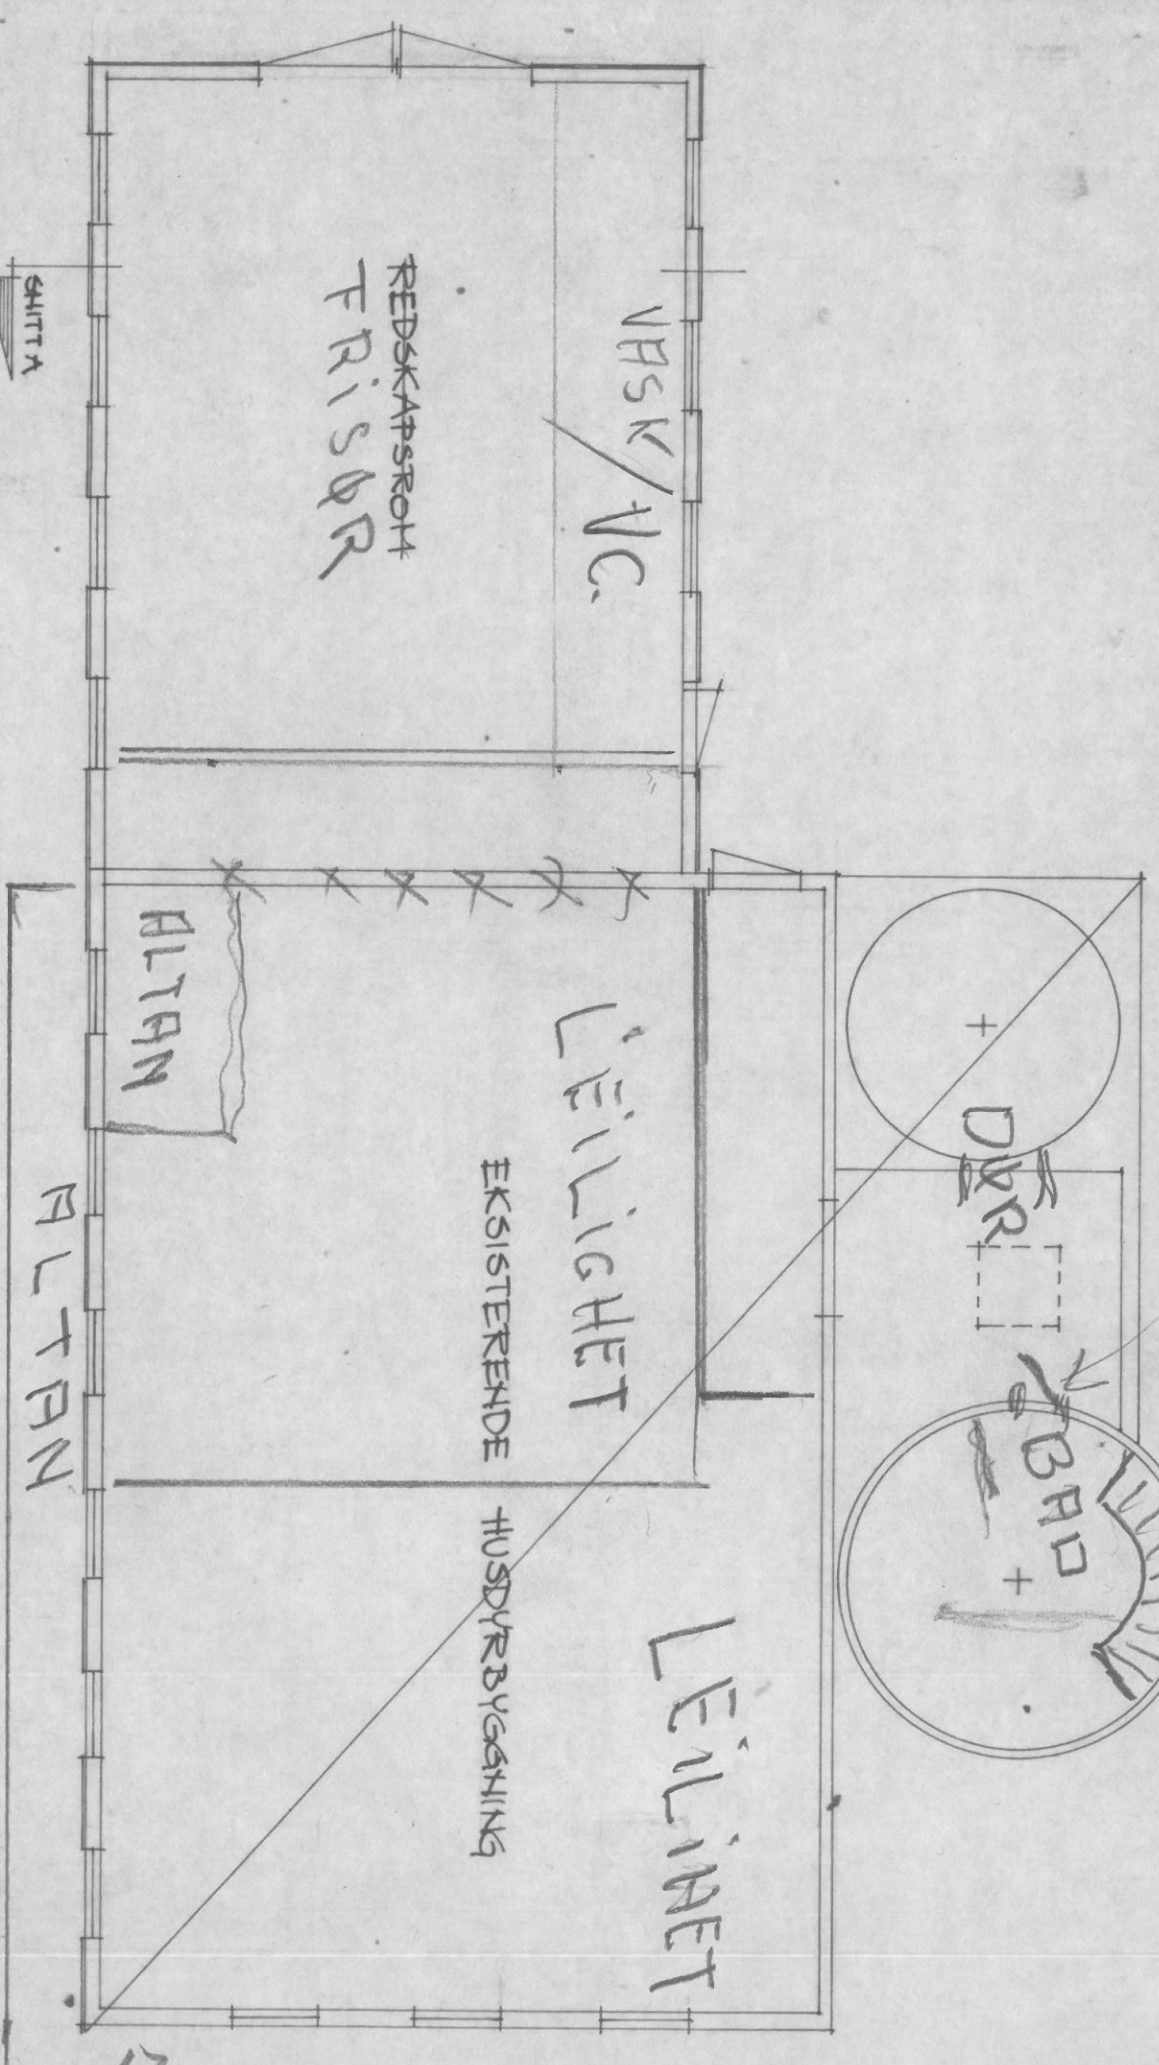

GRUNNPLAN