

SØKNAD OM AVKØYRSLE FRÅ KOMMUNEVEG

Arbeida på eigedomen kan ikkje settast i gang før løyve frå kommunen er gjeve.

Tiltakshavar	ROLF HENNING HELAND	Tlf.	90 85 75 05
Ansvarleg søkjar/uttørande	Kårlås & Sønn BYGGEVERKHAUSD	Tlf.	56 35 33 70
Byggeplassadresse	HODNESDALSVEGEN 76	Gnr./bnr	195/3
Vegstrekning	HODNESDALSVEGEN	Stad	
Tiltaket ligg i område med reguleringsplan	Nei <input checked="" type="checkbox"/> (Søknaden vert handsama hjå Teknisk drift).		
Ja <input type="checkbox"/> Namn på planen:	(Søknaden vert handsama hjå Byggesak).		

Søknad om avkøyrslø

<input type="checkbox"/> Ny avkøyrslø	<input type="checkbox"/> Bustadeiningar antall.....stk
<input type="checkbox"/> Utvida bruk av eksisterande avkøyrslø	<input type="checkbox"/> Hytte antall stk
<input type="checkbox"/> Flytting av eksisterande avkøyrslø	<input type="checkbox"/> Industri/Næring
<input type="checkbox"/> Stenging	<input type="checkbox"/> Driftsavkøyrslø
<input checked="" type="checkbox"/> Anna føremål.....	<input type="checkbox"/> Andre

RIVING OG OPPFØRING AV NY BUSTAD - IKKE UTVIDA BRUK

Vedlegg

- Det vert vist til vedlagt kart/skisse i målestokk 1:500, med påteikna målssett tiltak, som viser avkøyrslø. **2 VEDLEGG**

Signatur

Eg er kjend med at vanlege fristar for handsaming ikkje gjeld for løyve til avkøyring er avklart.

Dato:	25/4-17	Tiltakshavar	
-------	----------------	--------------	---



Søknad mottøke i Teknisk drift, Dato

- Uttale Søknad godkjent Søknad avslått

Merknader/vilkår

- Sikta ut frå avkøyrslø skal vere slik at busker, tre o.l. ikkje skal vere til hinder for sikta. Terreng eller plantar må ikkje kome høgare enn 0,5m over vegbana.
- Der avkøyrslø er til hinder for overvatn i veggrøft, skal det leggast ned min. 200mm drensør. Røret skal vere køyrestarkt og leggast slik at veggrøft ikkje vert skada og at grøftevatn får fritt avløp. Støypekantar o.l som kan skade snøryddeutstyr skal ikkje byggast nærare offentleg veg enn 1m.
- Det skal ikkje først overvatn ut i offentleg veg. På den første meter frå vegkanten skal det vere eit fall frå offentleg veg på 3cm.
- Vedlikehald av drensør og frisksiftelt skal til elkvar tid haldast vedlike av tiltakshavar.
- Svingradius frå avkøyrslø skal i vegkant være min. 3,5m, på begge sider av avkøyrslø.
- Avkøyrslø skal verte plassert som vist i søknaden
- Avkøyrslø skal verte plassert som vist i detaljskisse på baksida av dette arket.
- Det skal være mogeleg å snu på eigen grunn.
-

Ansvarleg for drift av kommunale vegar Dato.....sign.

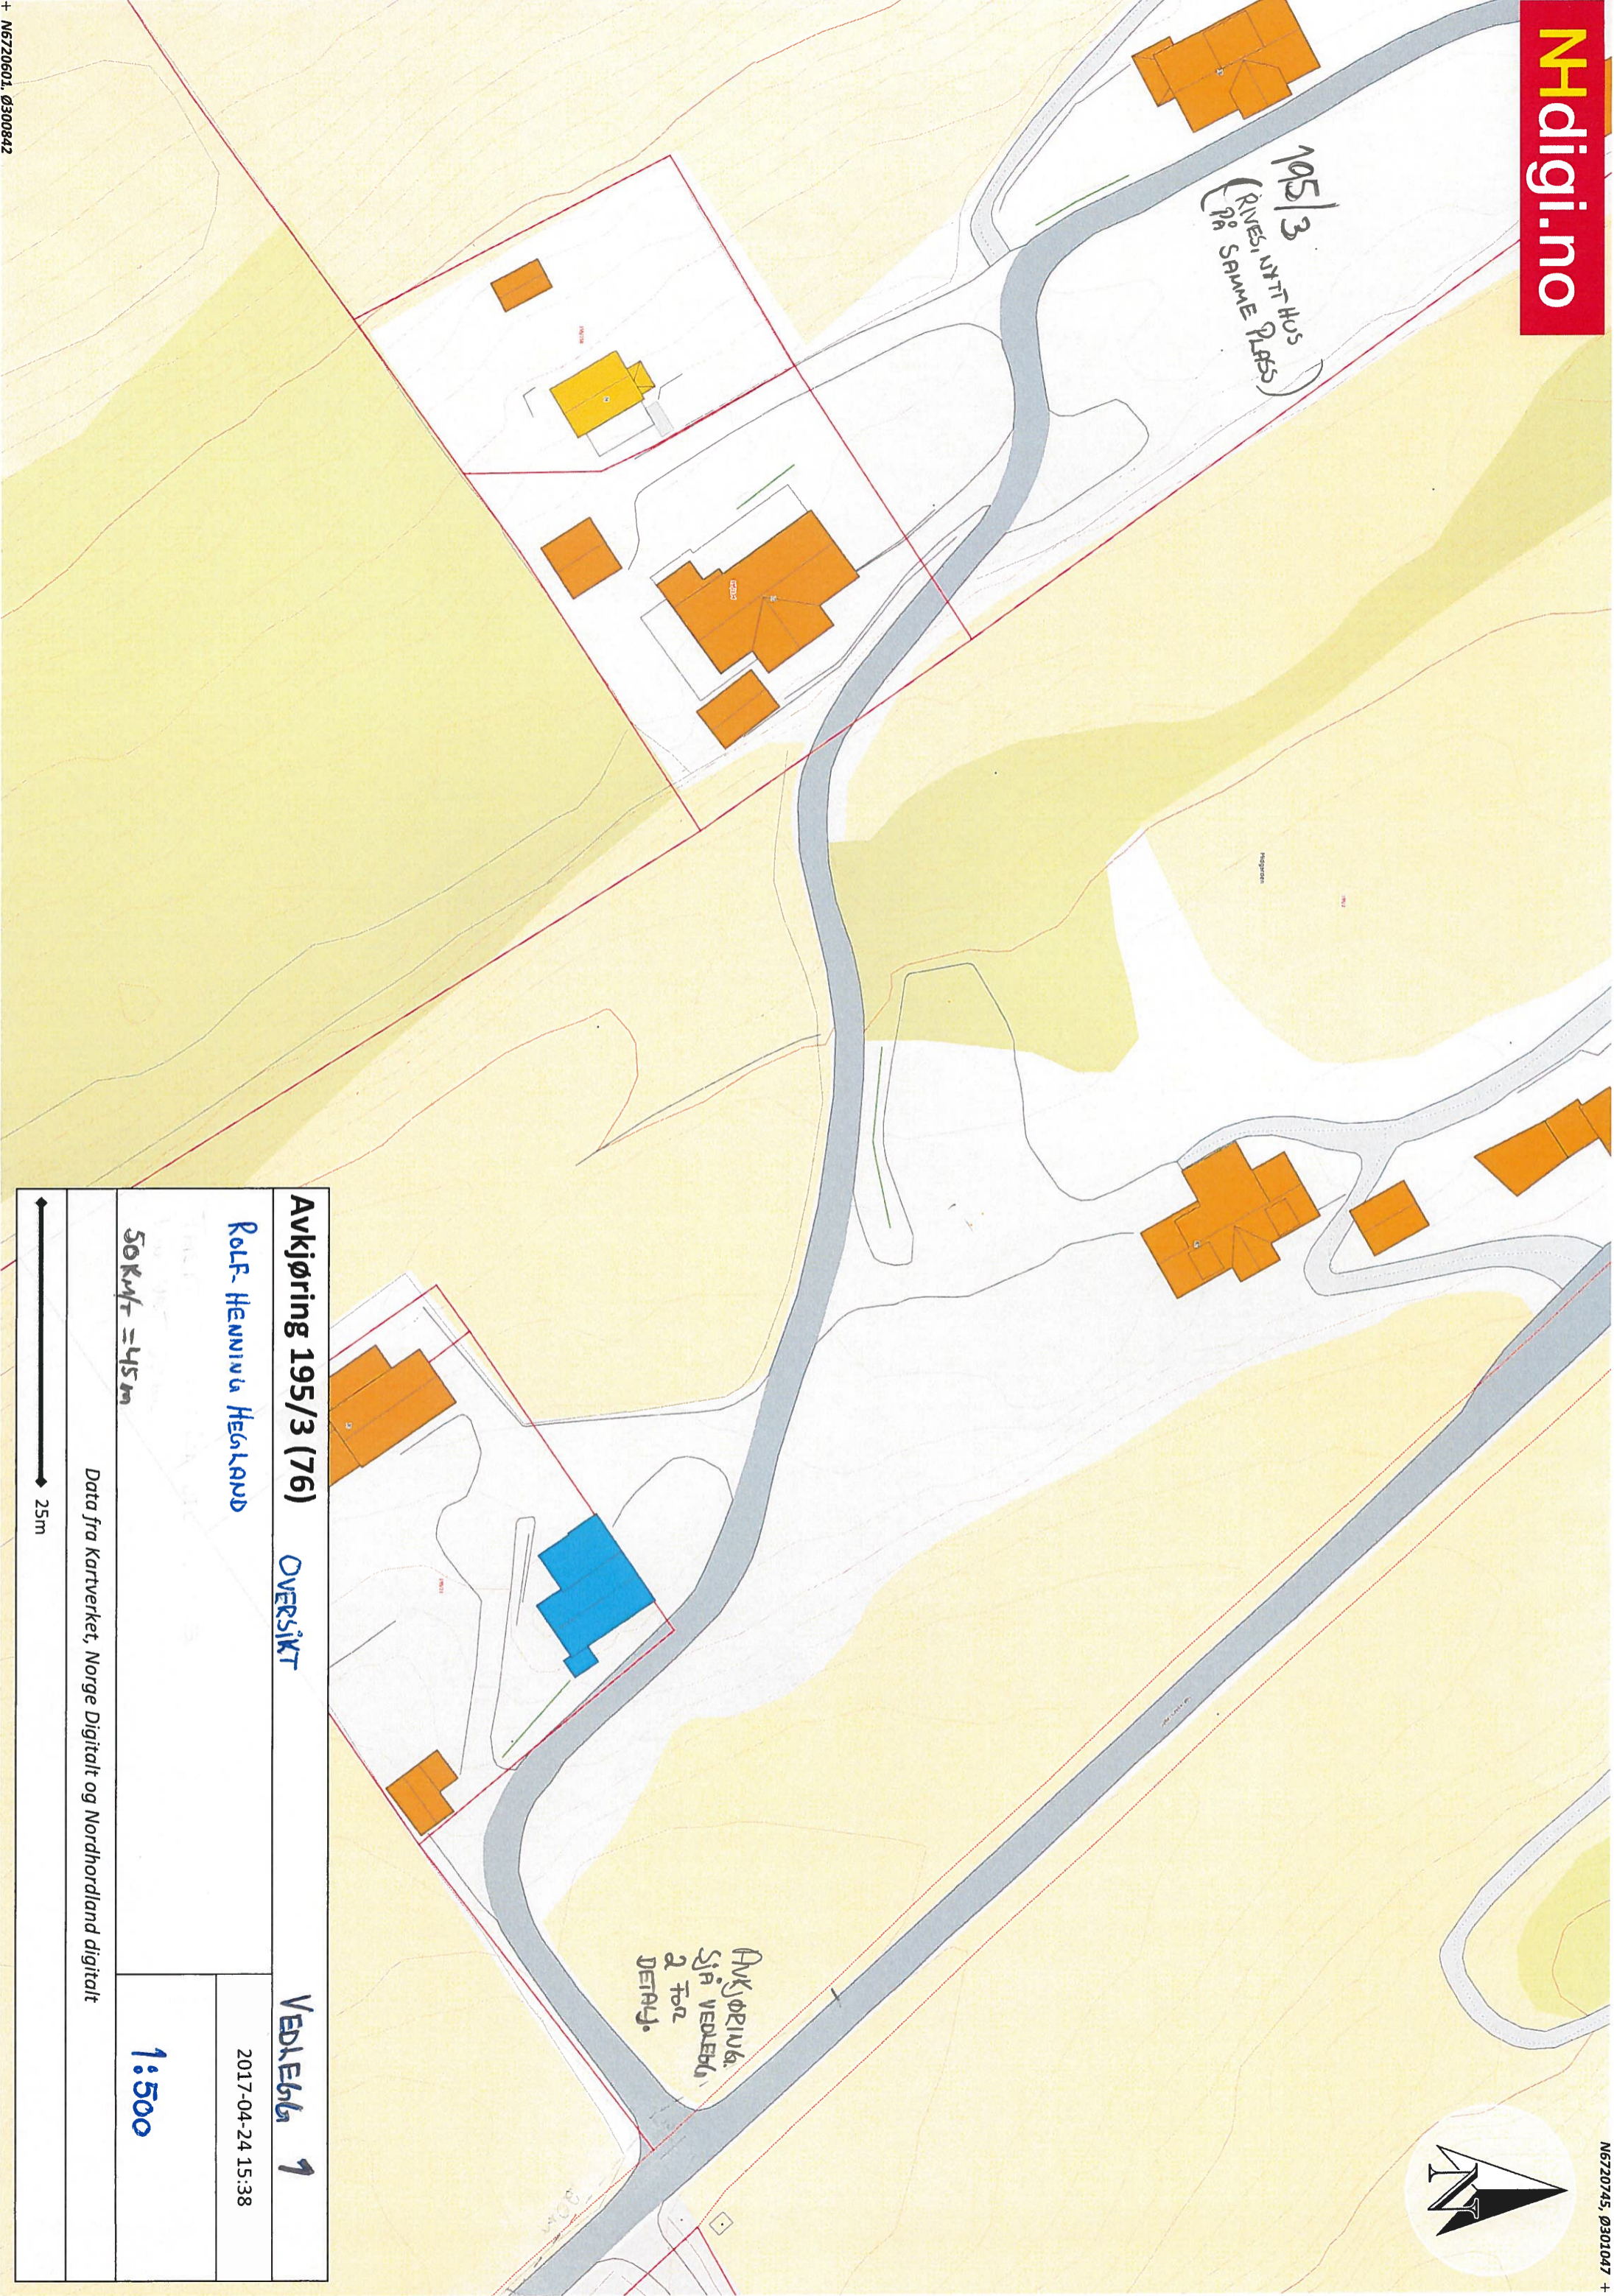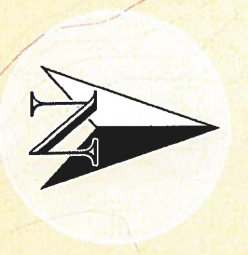

Avkjøring 195/3 (76) OVERSIKT

VEDLEB 1

ROLF HENNIVÅ HEGGLAND



2017-04-24 15:38

50 km/h = 45 m

1:500

Data fra Kartverket, Norge Digitalt og Nordland digitalt



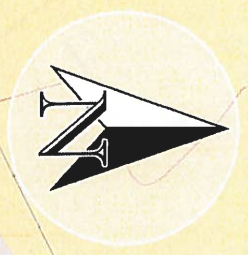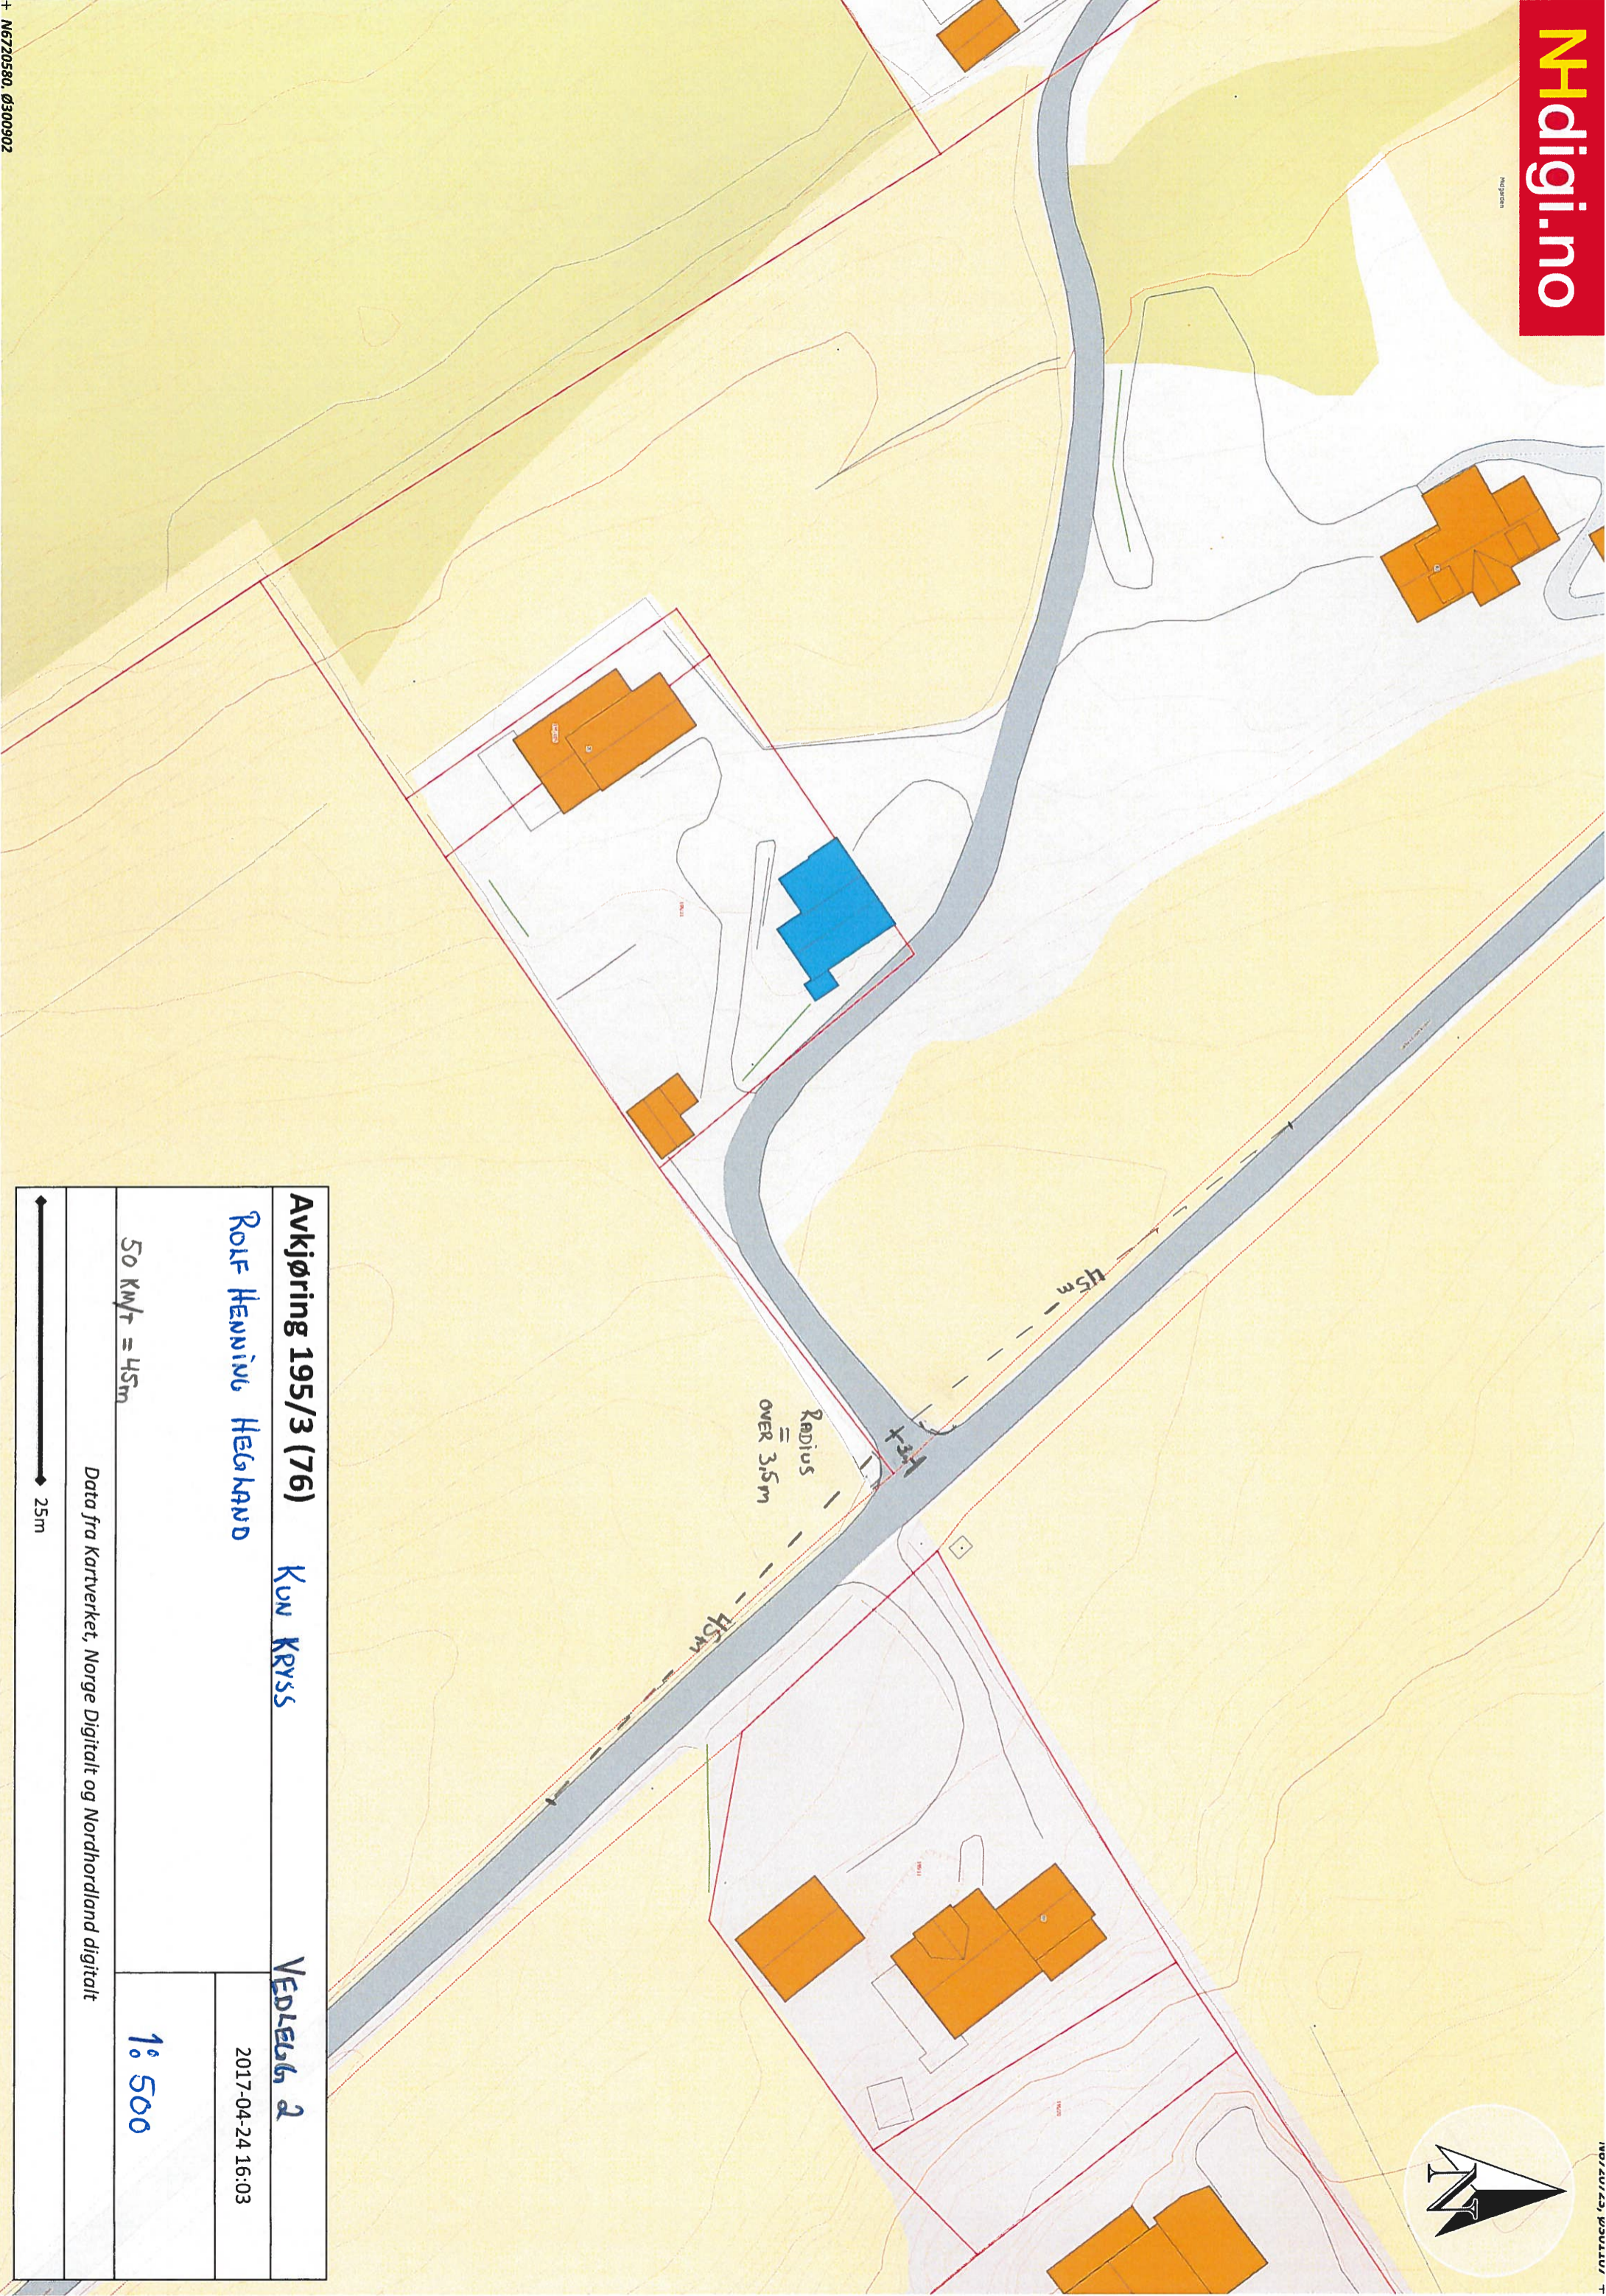

Avkjøring 195/3 (76) KUN KRYSS

ROLF HENNINGS HEGKROD

VEDLEGG 2

2017-04-24 16:03

50 km/h = 45m

1:500

Data fra kartverket, Norge Digitalt og Nordhordland digitalt

