

Plassering og høgder på leidninger må oppfattast som orienterende.




Lindås kommune  
Geodata-avdeling




Dato: 31.1.2000  
Sign: TV

AG06060

Målestokk  
1:1000

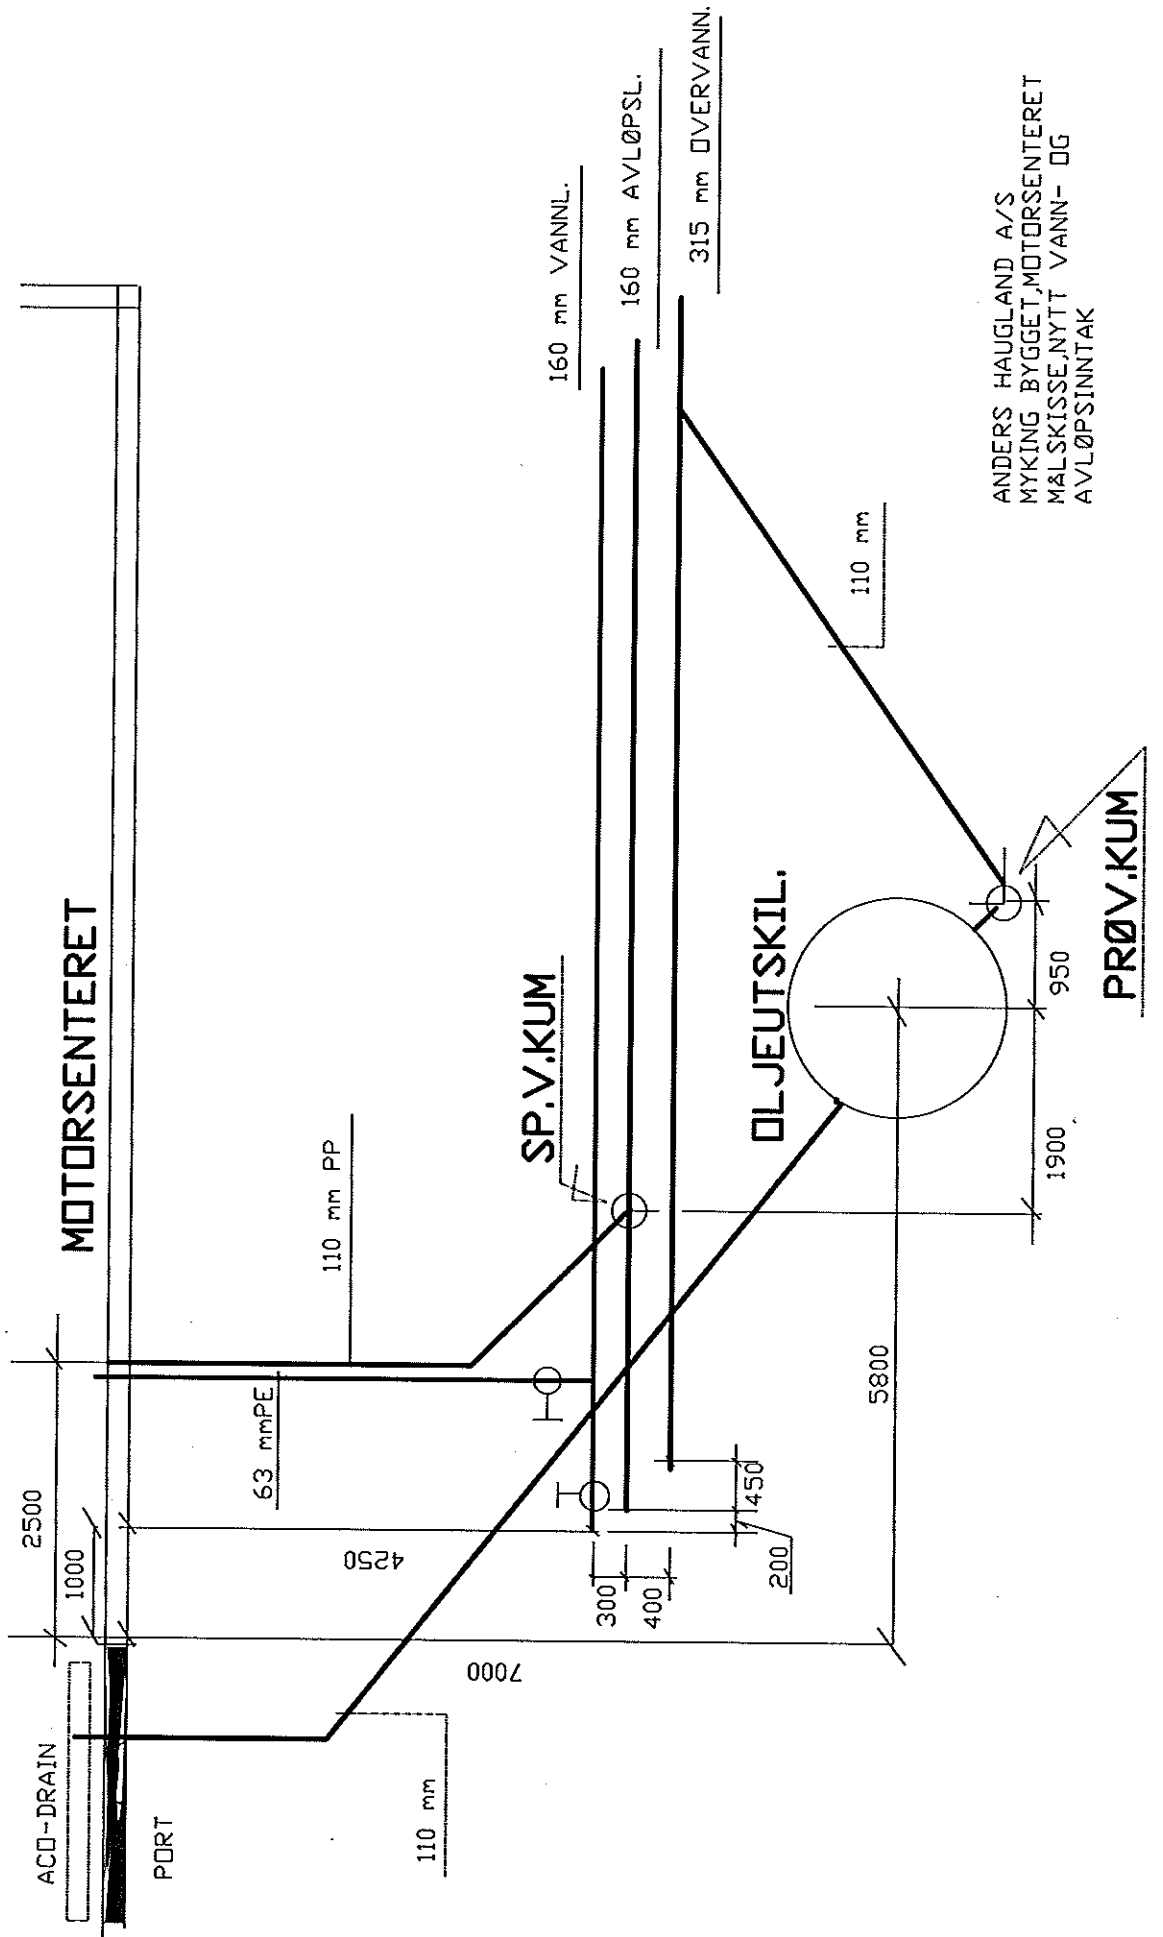

ANDERS HAUGLAND A/S  
 MYKING BYGGET, MOTORSENTERET  
 MÅLSKISSE, NYTT VANN- OG  
 AVLØPSINNTAK

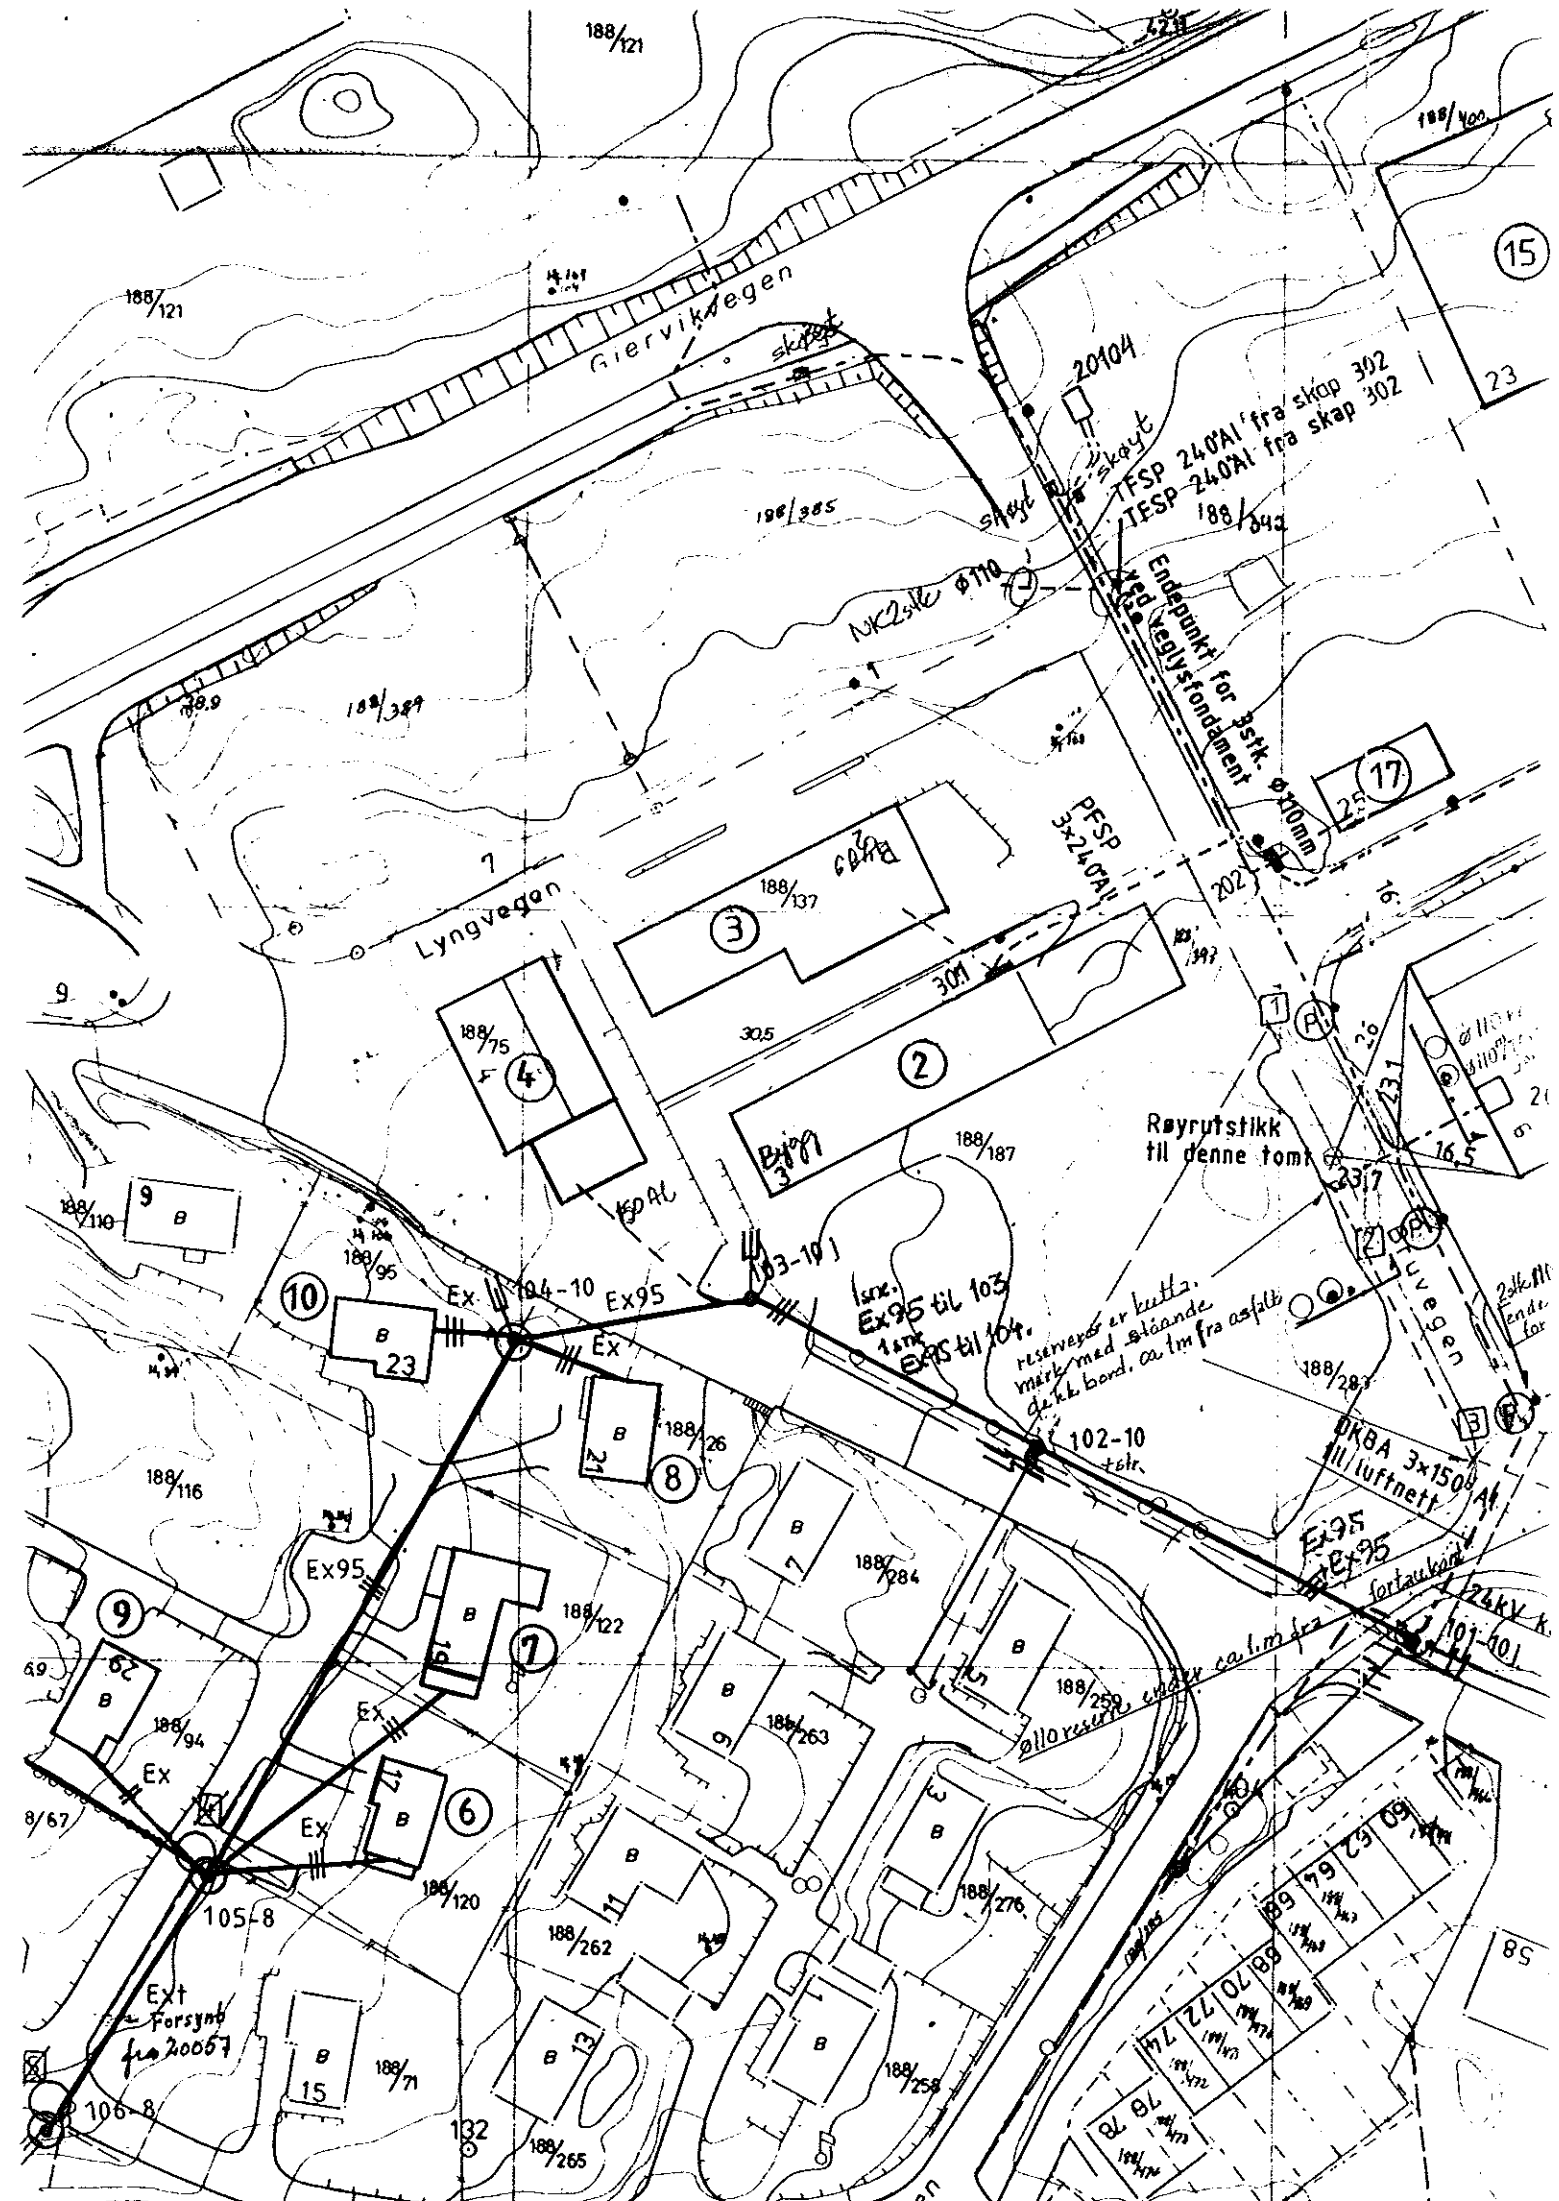

188/121  
188/121

Giervikvegen

Lyngvegan

Rørutstikk til denne tomt

reserveres er kuttet.  
merket med stående  
dekk bord. ca 1m fra asfalt

DK8A 3x150A Al  
til luftnett

24kV K

Ext. Forsyning  
fra 20057

105-8

106-8

102-10  
tskr.

103-101  
104-10  
105-8  
106-8

Ex95  
Ex95

101-101

102-10

103-10

