

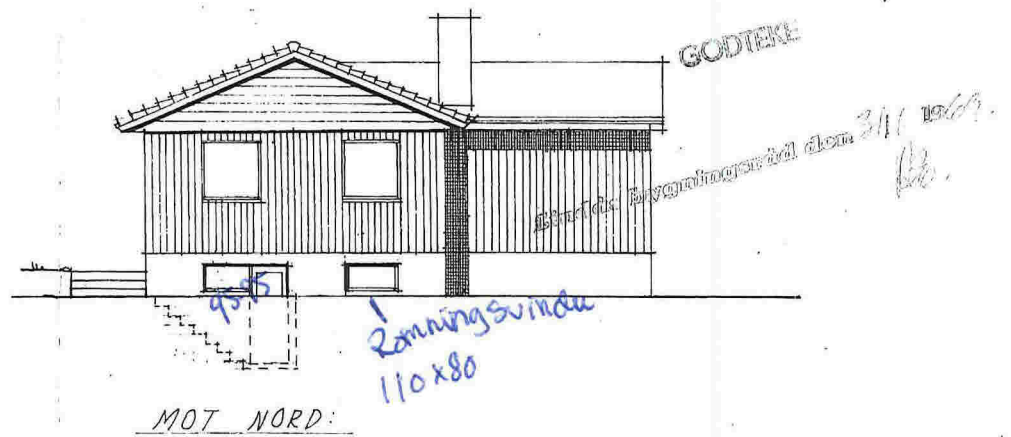
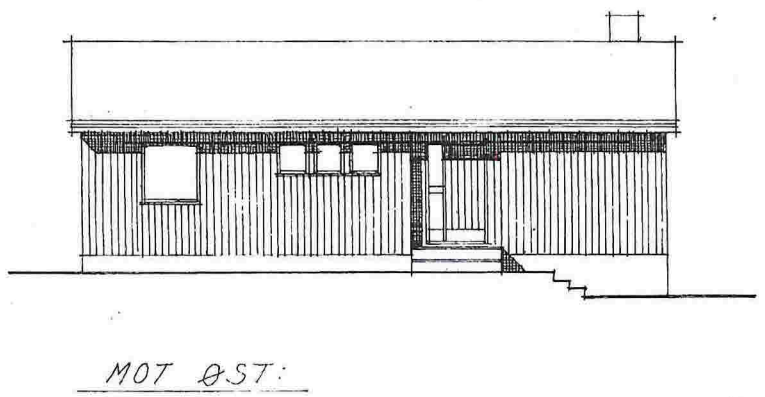


LINDAS KOMMUNE  
KOMMUNE-  
INGENIÖRKONTORET  
00054 24.1.69  
Arkiv nr. 138-

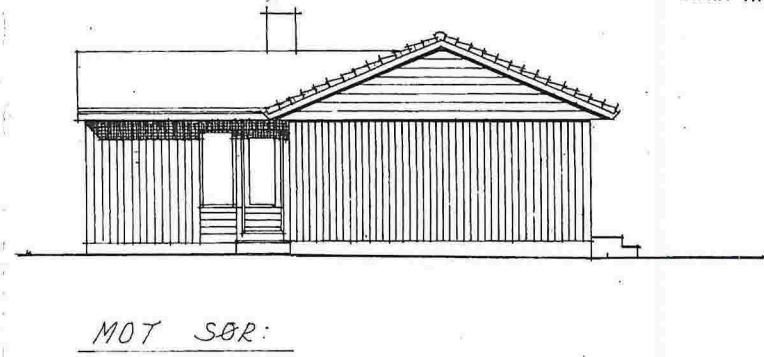


ENEBOELIG FOR HR. EGIL HOPSDAL.  
FASADER. M=1:100.


LINDÅS KOMMUNE  
KOMMUNE-  
INGENIÖRKONTORET  
00054 24.1.69  
Arkiv nr. 158-

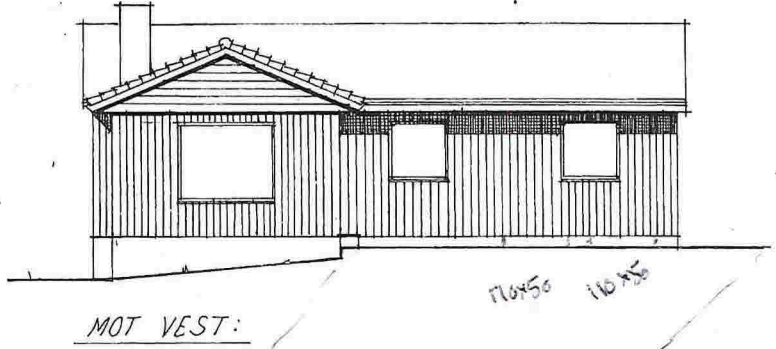


MOT VEST:

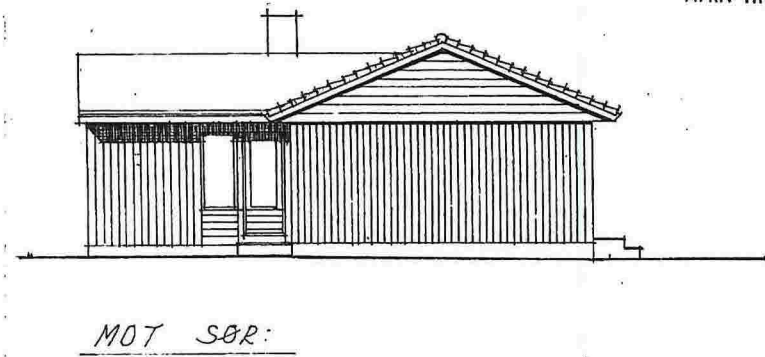

MOT SØR:

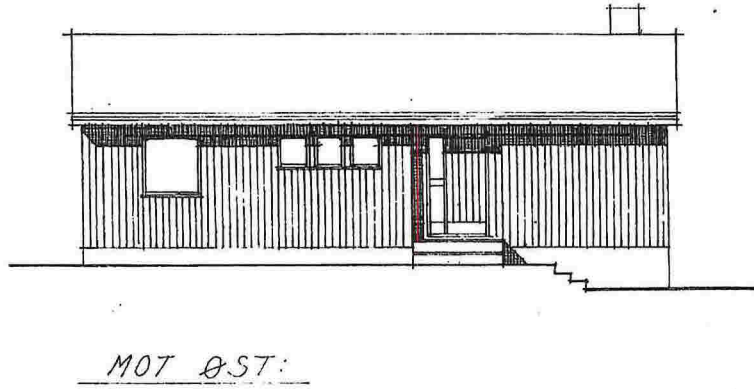

MOT ØST:

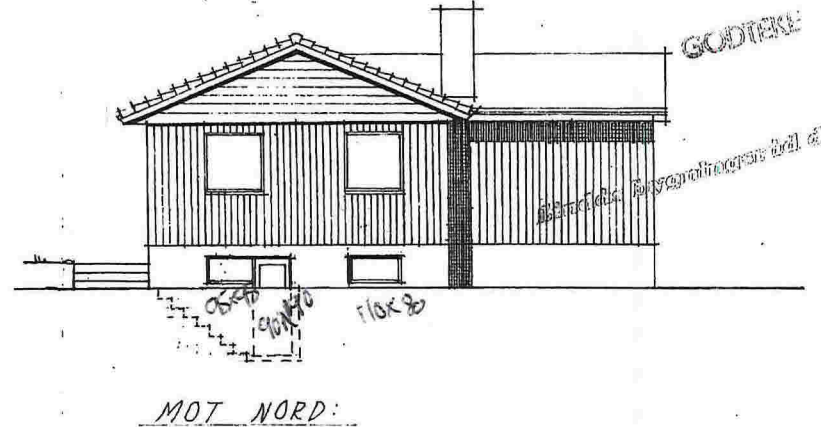


MOT NORD:

ENEBOIG FOR HR. EGIL HOPSDAL  
FASADER. M=1:100.


R-44 19-1-69.

BERGEN - DESEMBER - 1968.

N.3

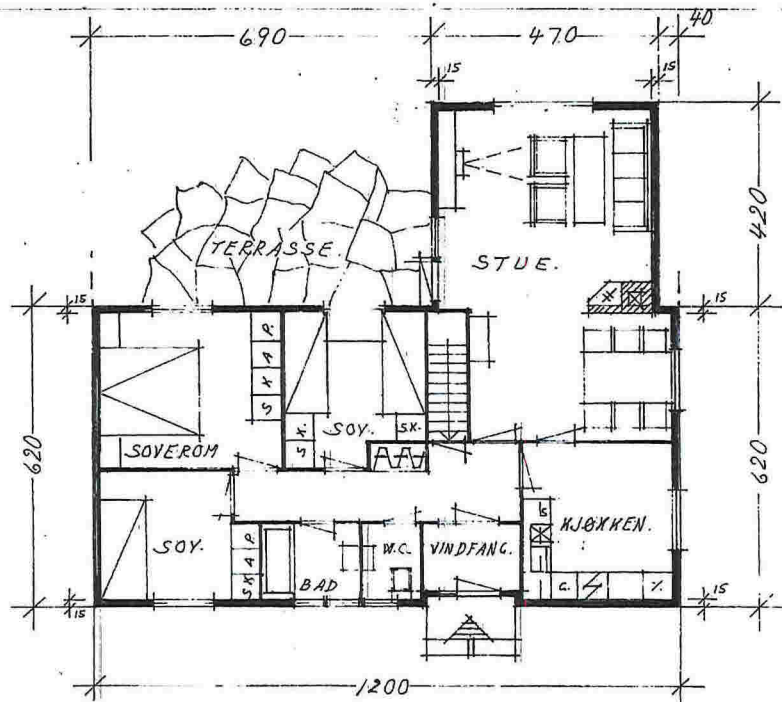

PLAN AV 1. ETASJE:

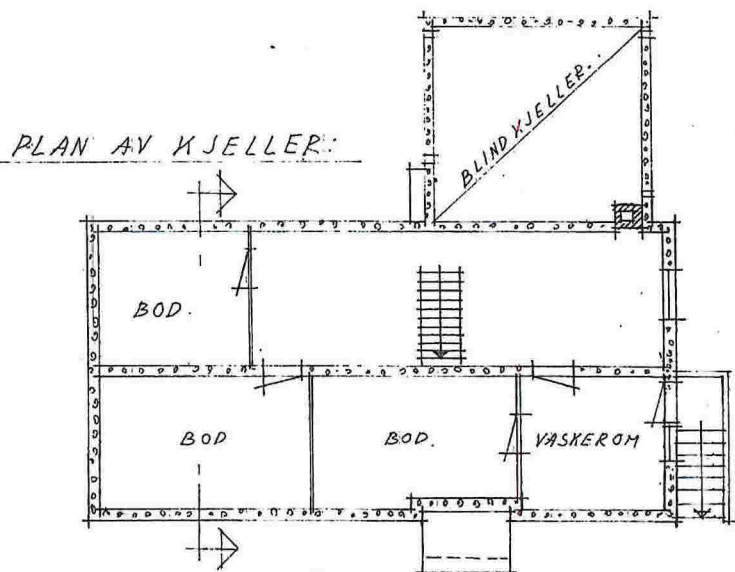

PLAN AV KJELLER:



SNITT:

GODTEKE

*Handwritten signature and date: Egil Horsdal 11/11/68*

ENEBOLOG FOR HR. EGIL HORSDAL.  
PLANER OG SNITT. M=1:100.

LINDAS KOMMUNE  
KOMMUNE-  
INGENIÖRKONTOR  
00054 24.1.69  
Arkiv nr. 133