

EIGENKONTROLL AV SANITÆRINSTALLASJONER

Skjemaet skal fyllast ut av utførande røyrleggjar og skal sendast Lindås kommune for arkivering saman med godkjent søknad om tilknytning.

BYGGJEPLASS: <i>Mangerbua</i>	GNR.:	BNR.:	TOMT NR.:
Eigar av sanitæranlegget: <i>Idar Hersvik</i>		Adresse: <i>Øresandviksvei 20 5034 Bergen</i>	
Prøven gjeld:	Prøvetrykk:	Dato og sign. av røyr.:	
Utv. vassleidning	mvs. i min.	
Utv. spillvassleidn.	mvs. i min.	
Bunnleidning:	<i>1</i> mvs. i <i>2</i> min. <i>Heidi Meland</i>	
Inny. spillvassleidn.	mvs. i min.	
Innv. vassleidn.	mvs. i min.	
.....	mvs. i min.	
.....	mvs. i min.	

Teknisk etat skal varslast for kontroll før tildekking.
 Prøvetrykk for spillvassleidning er 1.1 m.v.s.
 Prøvetrykk for vassleidning er 50% over driftstrykk.

Anlegget teke i bruk/overlevert den: *17/6-2014*

Merknader:


.....

.....

Utførande røyrleggjar stadfestar at sanitæranlegg er utført i samsvar med "Normalreglementet" (tidlegare NKF-Norm-8).



 Stempel/sign. røyrleggjarfirma

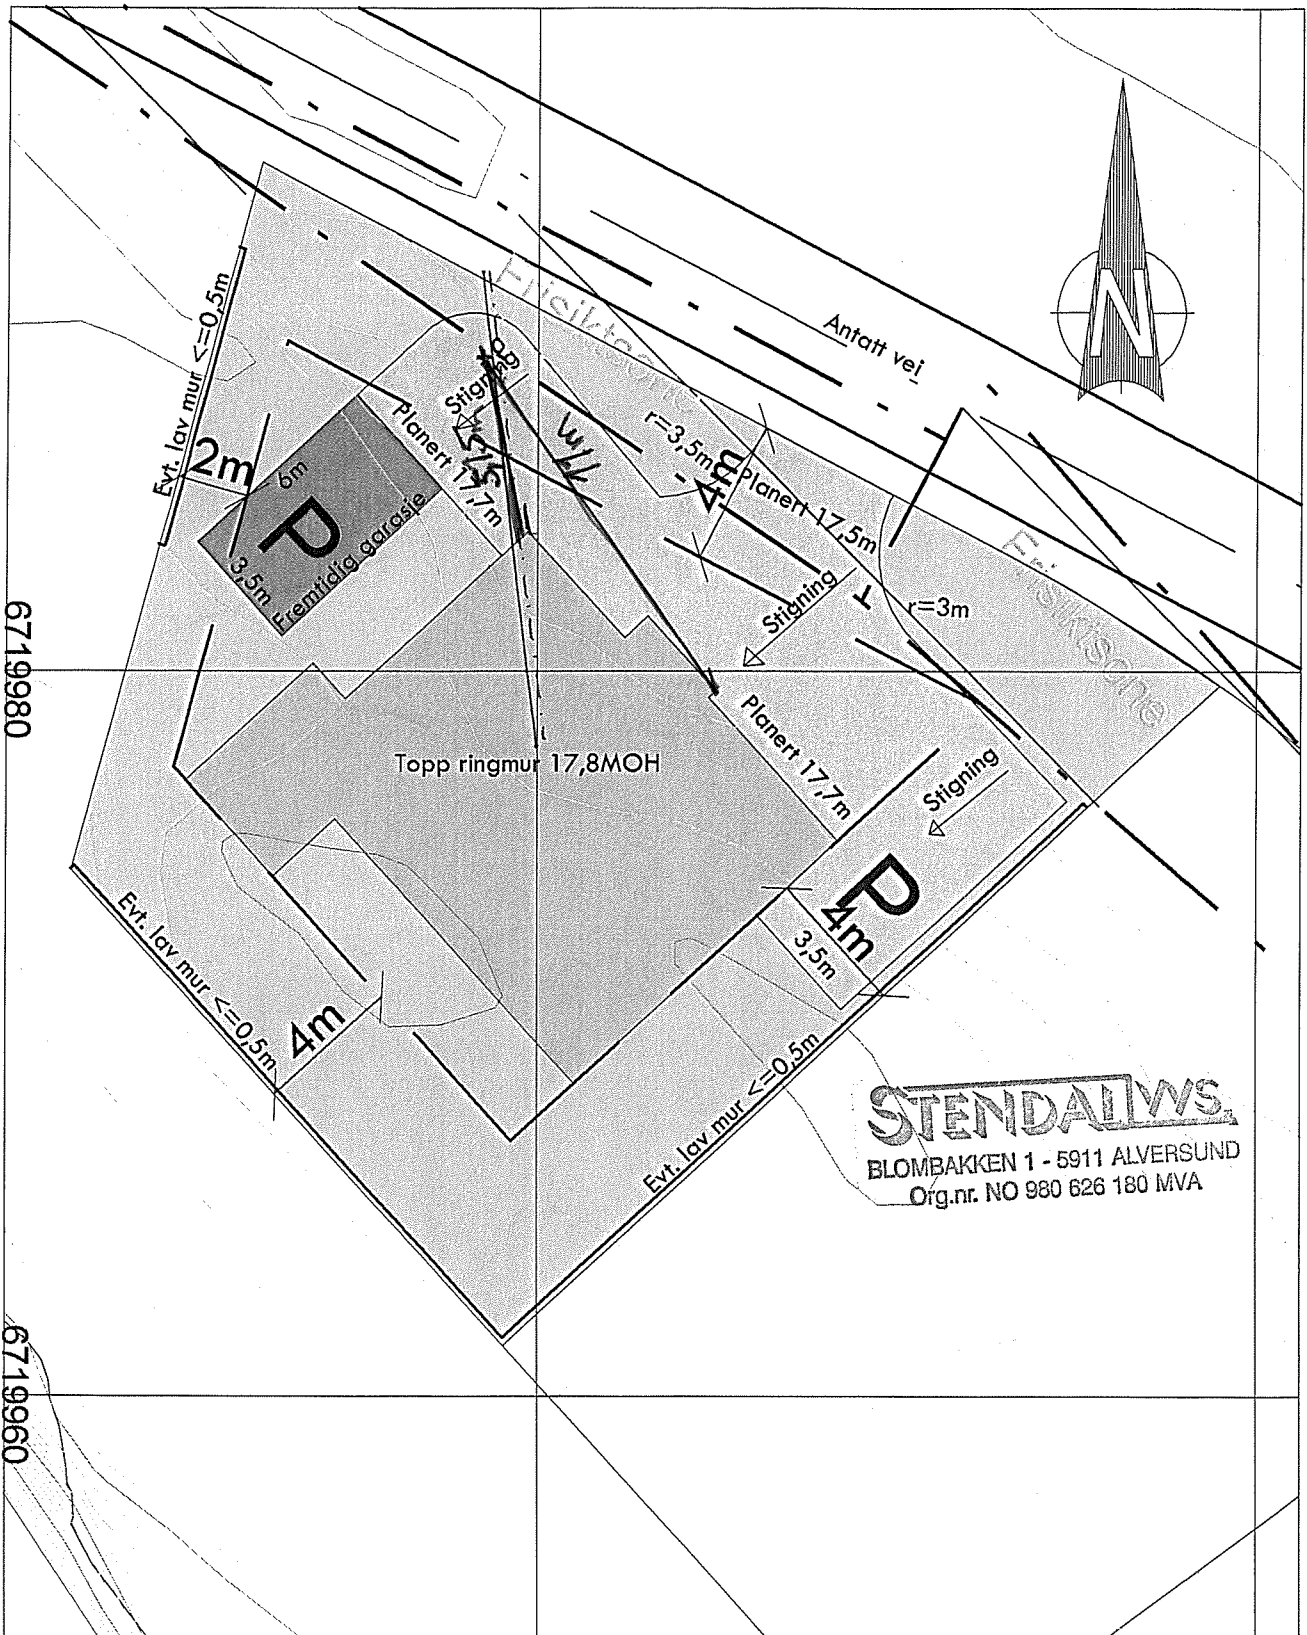

Mangerbua 2 137/756

- Nytt hus
- Innkjørsel / parkering
- Tomt
- Fremtidig garasje
- Frisikt

- Linjesymbol
- Byggegrense
 - Omriss av planlagt bebyggelse
 - Måle-/avstandslinje
 - Forsenkningskurve
 - Høydekurve
 - Kystkontur
 - Teiggrænse
 - Sikringsgrænse

Seim Bygg A/S
Mangerbua 2
B3-4

Dato	07.02.2013	Konstr./Tegnet	Godkjent	Målestokk	
				1:200	
Plankart 137/756				Erstatning for:	Erstattet av:
					901
Henvening:		Beregning:		Plantegning	