

## Søknad om midlertidig brukstillatelse

Pbl § 21-10, SAK10 § 8-1

Søknaden gjelder							
Eiendom/ byggested	Gnr.	Bnr.	Festenr.	Seksjonsnr.	Bygningsnr.	Bolignr.	Kommune
	244	11					Lindås kommune
	Adresse Eidnesvegen 169			Postnr. 5913	Poststed EIKANGERVÅG		

Dato for søknad om ferdigattest	29.12.2017
---------------------------------	------------

Midlertidig brukstillatelse søkes for	
<input checked="" type="checkbox"/> Hele tiltaket	Hvis det søkes for deler av tiltaket, beskriv hvilken del det søkes for nå
<input type="checkbox"/> Deler av tiltaket	

Gjenstående arbeider frem mot ferdigattest
Angi gjenstående arbeider av mindre vesentlig betydning, innenfor den delen av tiltaket det søkes midlertidig brukstillatelse for
Angi resterende deler av tiltaket hvor det her ikke søkes om midlertidig brukstillatelse
1. Brygge

Sikkerhetsnivå og arbeider som vil bli utført innen 14 dager
Har tiltaket pr i dag tilstrekkelig sikkerhetsnivå til å tas i bruk? <input checked="" type="checkbox"/> Ja <input type="checkbox"/> Nei Hvis nei, fyll ut informasjonen nedenfor
Følgende arbeider vil bli utført innen: Dato <input type="text"/>
Type arbeider
Bekreftelse på at disse arbeidene er utført vil være kommunen i hende innen: Dato <input type="text"/>

Vedlegg			
Beskrivelse av vedlegg	Gruppe	Nr. fra – til	Ikke relevant
Situasjonsplan, avkjøringsplan	D	-	<input checked="" type="checkbox"/>
Tegninger, plan, snitt, fasade	E	-	<input checked="" type="checkbox"/>
Redegjørelser/kart	F	-	<input checked="" type="checkbox"/>
Gjennomføringsplan <i>Kontrollenkløring</i>	G	1 – 1	<input type="checkbox"/>
Boligspesifikasjon i matrikkelen	H	-	<input checked="" type="checkbox"/>
Uttalelser fra andre offentlige myndigheter	I	-	<input checked="" type="checkbox"/>
Andre vedlegg <i>Beliggenhetskontroll og følgebrev</i>	Q	1 – 2	<input type="checkbox"/>


Underskrifter					
Ansvarlig søker for tiltaket (for tiltak etter pbl § 20-3, § 21-2)			Tiltakshaver (bare for tiltak uten ansvarlig søker pbl 20-4)		
Foretak Solhytten AS			Navn		
Kontaktperson Inger N. Helliesen	Telefon	Mobiltelefon 90582636	Kontaktperson	Telefon	Mobiltelefon
E-post inger@oster-hus.no			E-post		
Dato 11/05-17	Underskrift <i>Inger N. Helliesen</i>		Dato	Underskrift	
Gjentas med blokkbokstaver Inger N. Helliesen			Gjentas med blokkbokstaver SOLHYTTEN AS Wei havens vei 4 4319 SANDNES Telefon: 51 68 50 30		



# Situasjonsplan

Vedlegg *Q-1*  
Situasjonsplan

*med innmålt kytte-  
Beliggenhet!*

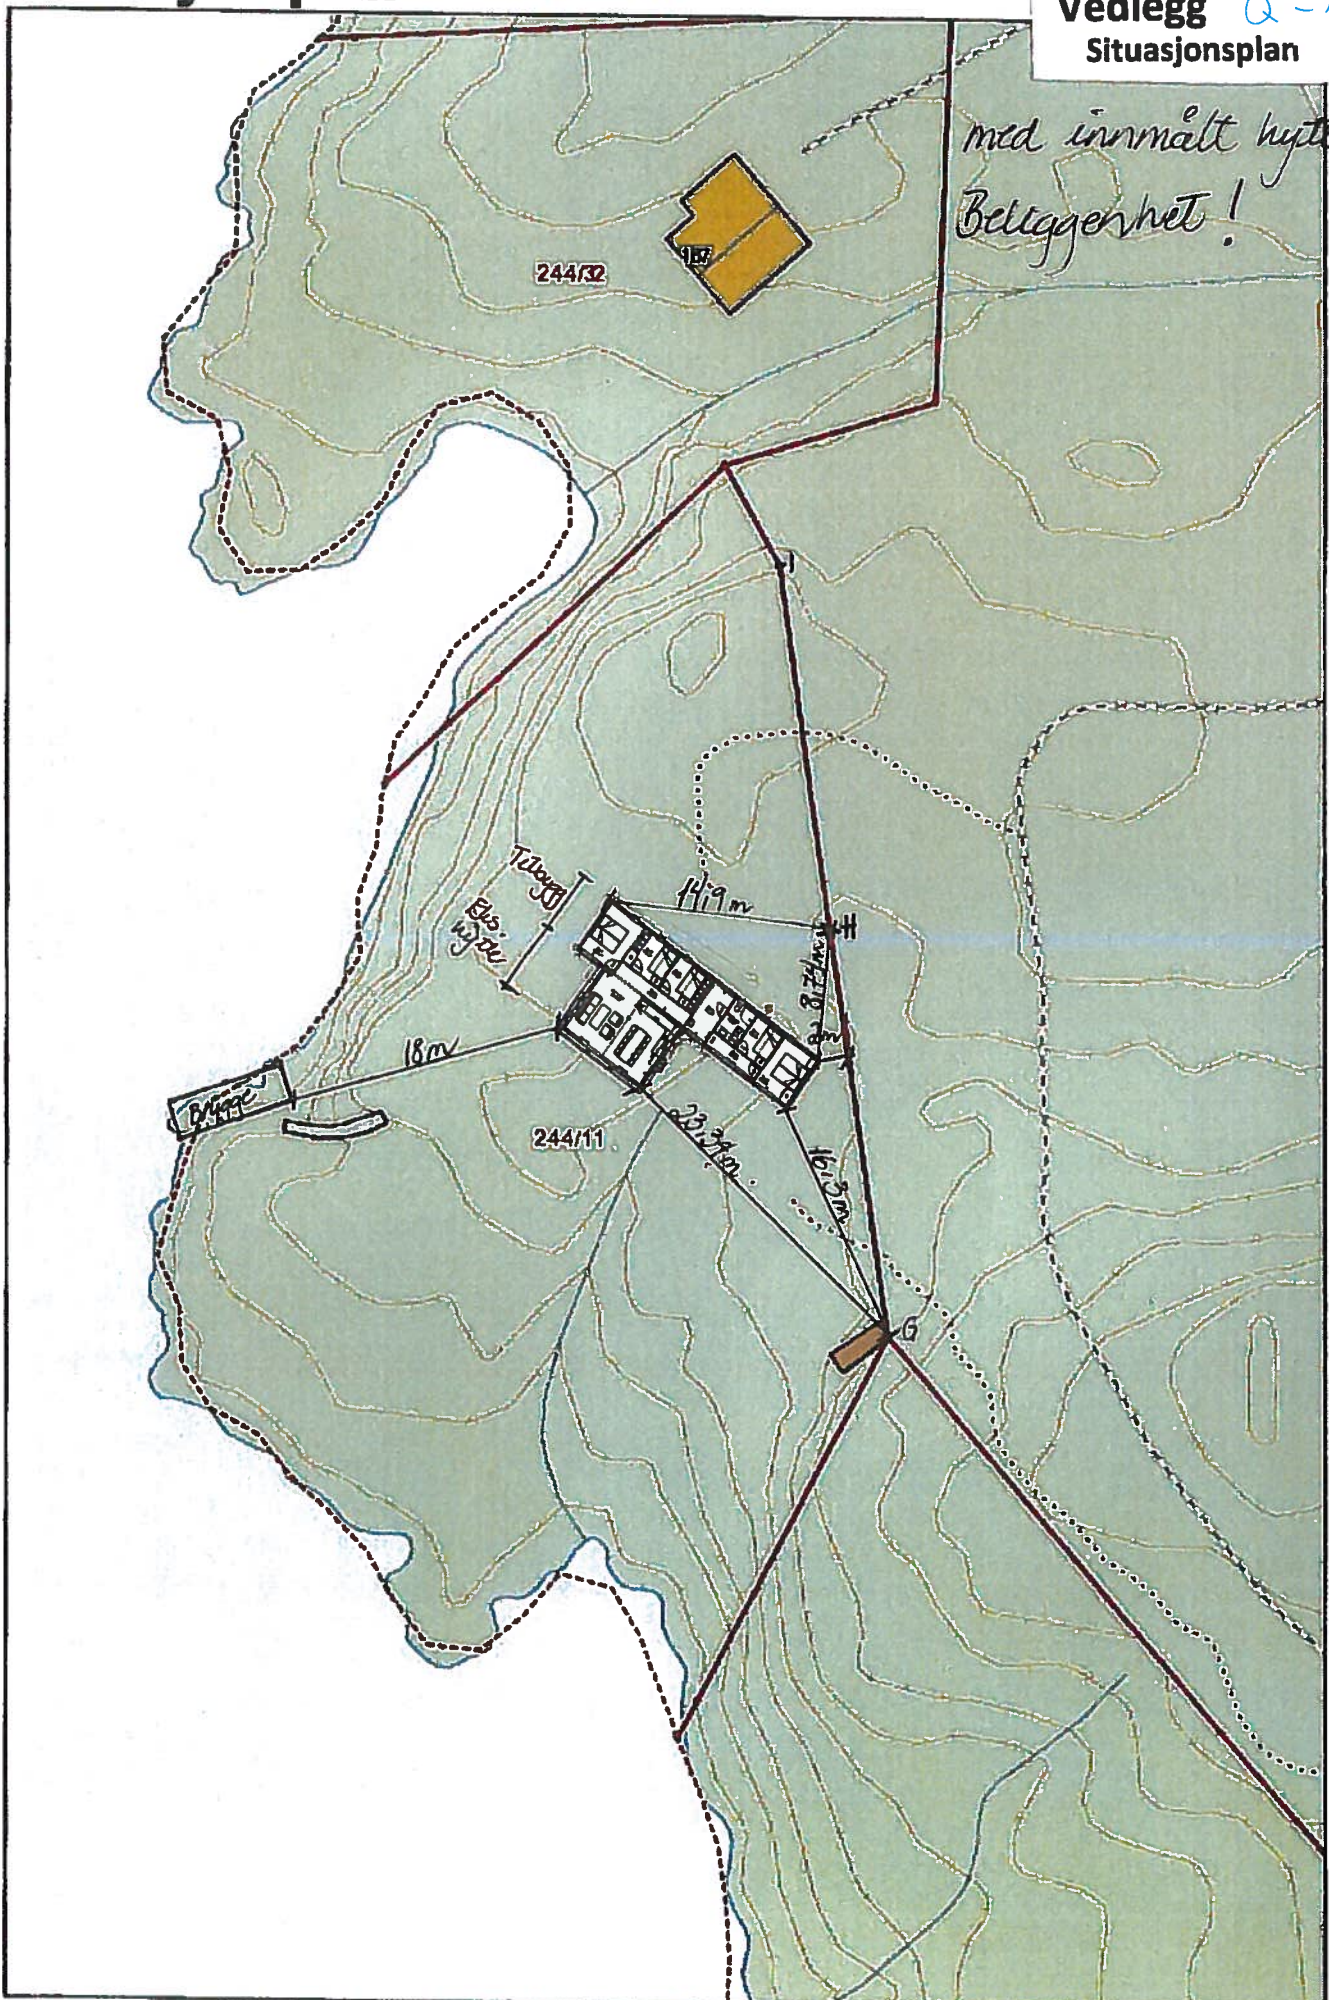

**Målestokk: 1:500**

Q-2



**Lindås kommune**  
Kvernhusmyrane 20

5014 ISDALSTØ

*Deres ref.:*

*Vår ref.: hellingn*

*11. mai 2017*

**SAK: Marina Isdal – Eidnesvegen 169 – gnr/bnr 244/11**  
**VEDR.: Midlertidig brukstillatelse – forlengelse av frist**

Viser til midlertidig brukstillatelse datert 23.09.2016 og skriv sendt til kommunen vedr. forlengelse av frist for søknad om ferdigattest datert 14.03.2017.

Vi mottok svar fra kommunen 09.05.2017 hvor vi ble bedt om å sende inn ny søknad om midlertidig brukstillatelse.

Søker herved om midlertidig brukstillatelse for tiltaket frem 29.12.2017.  
Gjenstående arbeid;  
- Brygge

Med vennlig hilsen  
**Solhytten AS**

*Inger N. Helliesen*

905 82 636  
*inger@oster-hus.no*

<b>Solhytten AS</b>	Org. nr. 988 374 059 MVA	E-post: info@solhytten.no	solhytten.no
<b>Hovedkontor</b>	Salgskontor	Welhavens vei 4, 4319 Sandnes	Tlf. 51 68 50 30
<b>Avd. Bergen</b>	Salgskontor/utstillingshytte, Solkrok 2	Skjoldvegen 4B, 5221 Nesttun	Tlf. 908 61 244
<b>Avd. Oslo</b>	Salgskontor/utstillingshytte, Solkrok 2	Norsk Hyttesenter, Hellerudsletta	Tlf. 456 00 408/456
	31 689		