



**Lindås kommune**  
Eining for teknisk drift

## Ferdigmelding

Skjemaet skal nyttast ved arbeider som berører tilknytning til kommunale vass og avlaupsleidningar

Det skal sendast til Lindås kommune Teknisk drift Avd. for vatn og avlaup, så snart anlegget er ferdig

Gjeld byggjearbeid på følgjande eigedom:

Gnr/bnr 215/46	Adresse Eidsnes ytre
-------------------	-------------------------

Utførande røyrleggjar:

Føretaksnamn: Stendal VVS AS
---------------------------------

Adresse: Blombakken 1 5911 Alversund	Tlf: 56354455
---	------------------

Målsetting /beskriving av utført arbeid:

1. Utvendig stengeventil, tilkoplingsstad, kummer m.v. skal visast og målsettes nøyaktig, røyrdimensjonar skal førast på, også for offentlege leidningar
2. Godkjent føretak skal sørge for at det føreligg situasjonsplan som viser privat vass og avlaupsanlegg, **slik det er bygd**. Skal leverast med ferdigmelding til kommunen for arkivering.
3. Sjå spesielt KS. Tekniske bestemmelser Pkt. 2.5.1 og KS Administrative bestemmelser Pkt. 2.1

Underskrift av utførande røyrleggjar.

..... 18/6-2014 Ottar Bjørge





Norsk  
Eiendomsinformasjon as



Kommune: 1263 Lindås  
Eiendom: 1263/215/56



Stendal VVS AS  
Blombakken 1 - 5911 ALVERSUND  
E-post: sten-vvs@online.no  
Org.nr. 980 626 180



Målestokk 1:1000  
Dato: 19.4.2013

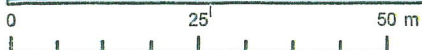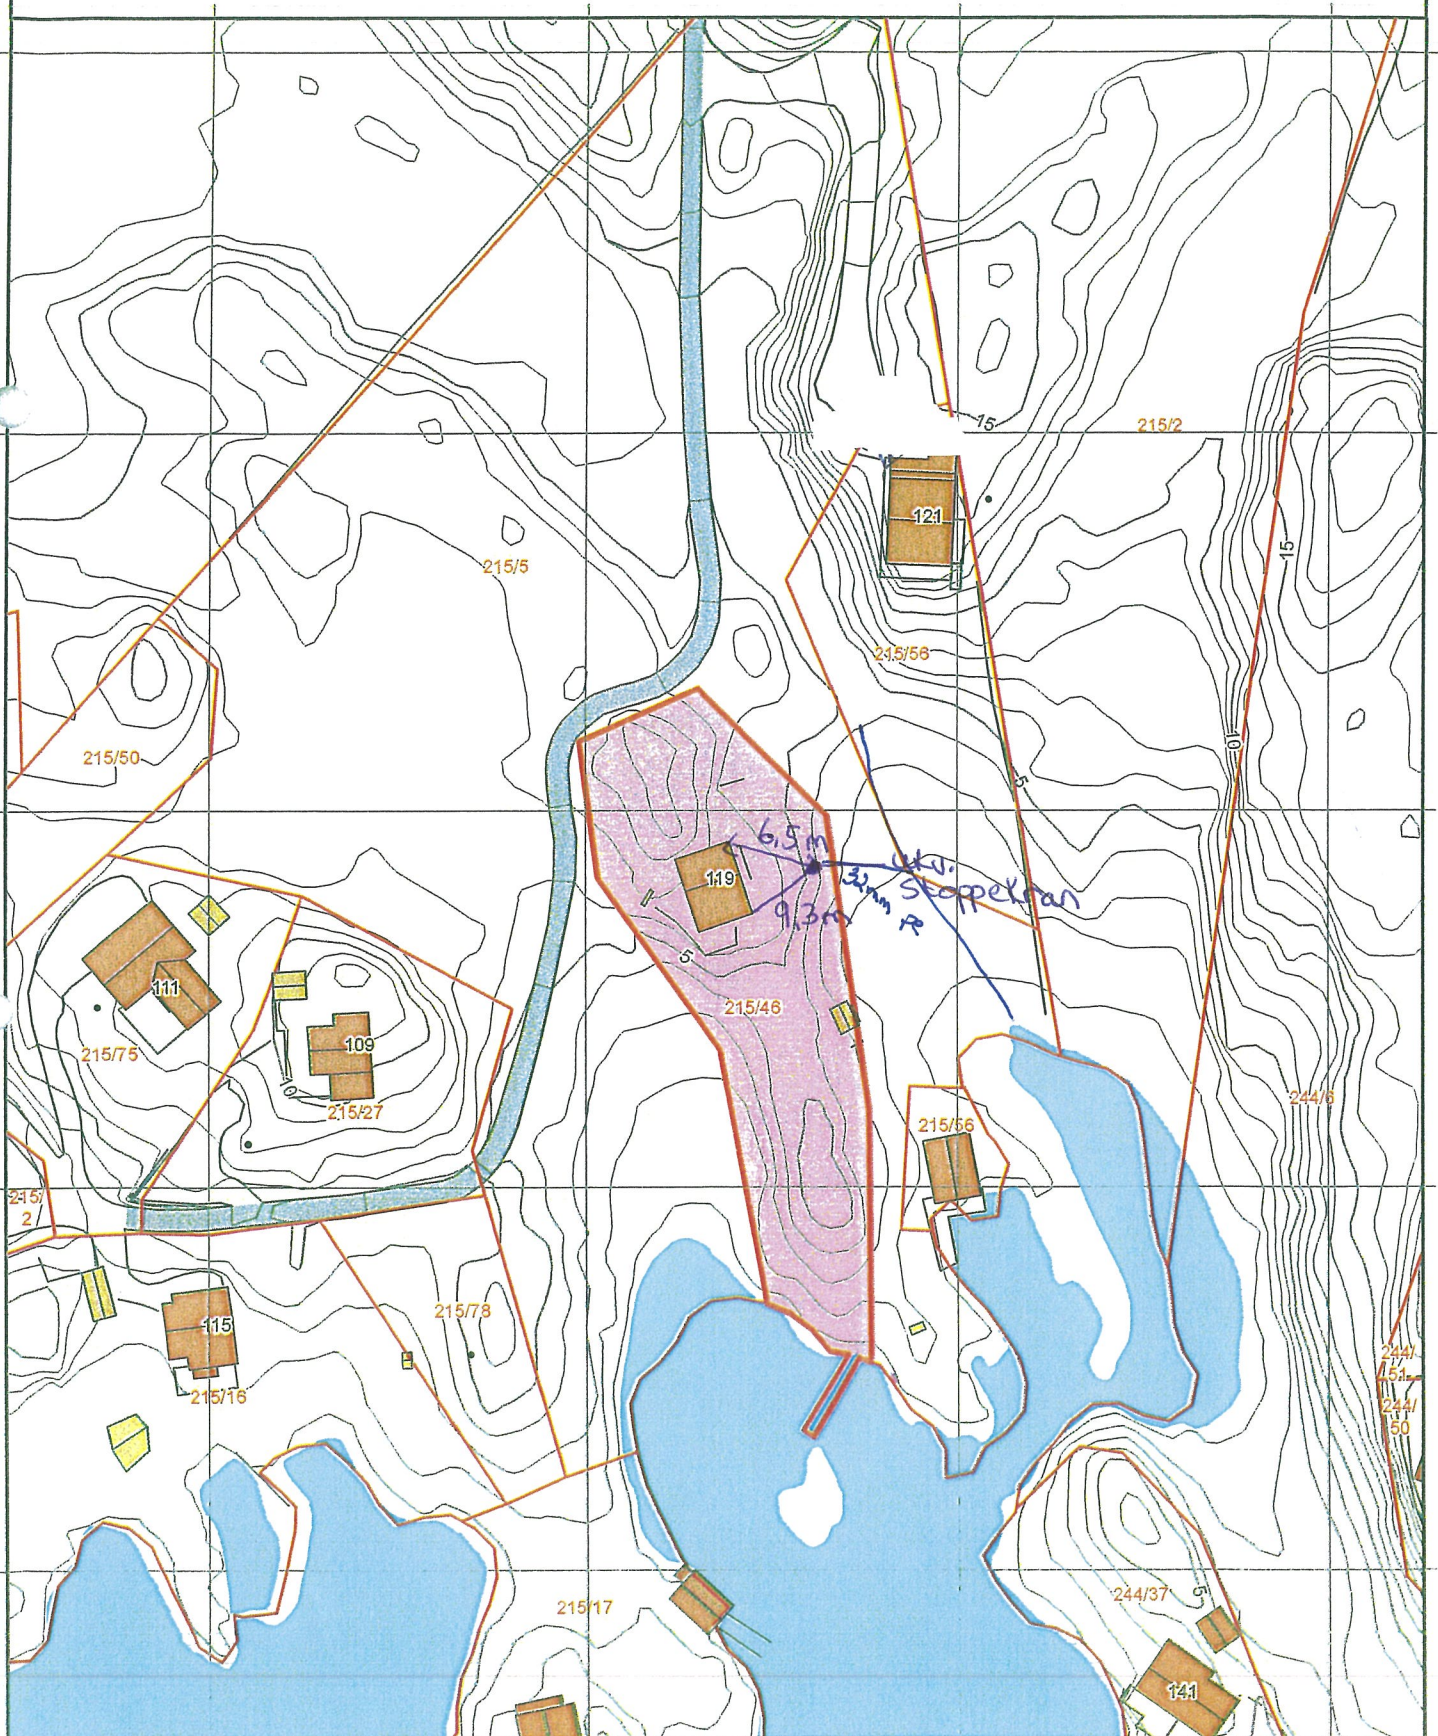

Kartgrunnlag: Geovest - 8193  
Det tas forbehold om feil og mangler i kartet.  
Kartet kan ikke benyttes i byggesaksbehandling.

