


All rights reserved. Passing on and copying of this document, use and communication of its contents not permitted without written authorization.

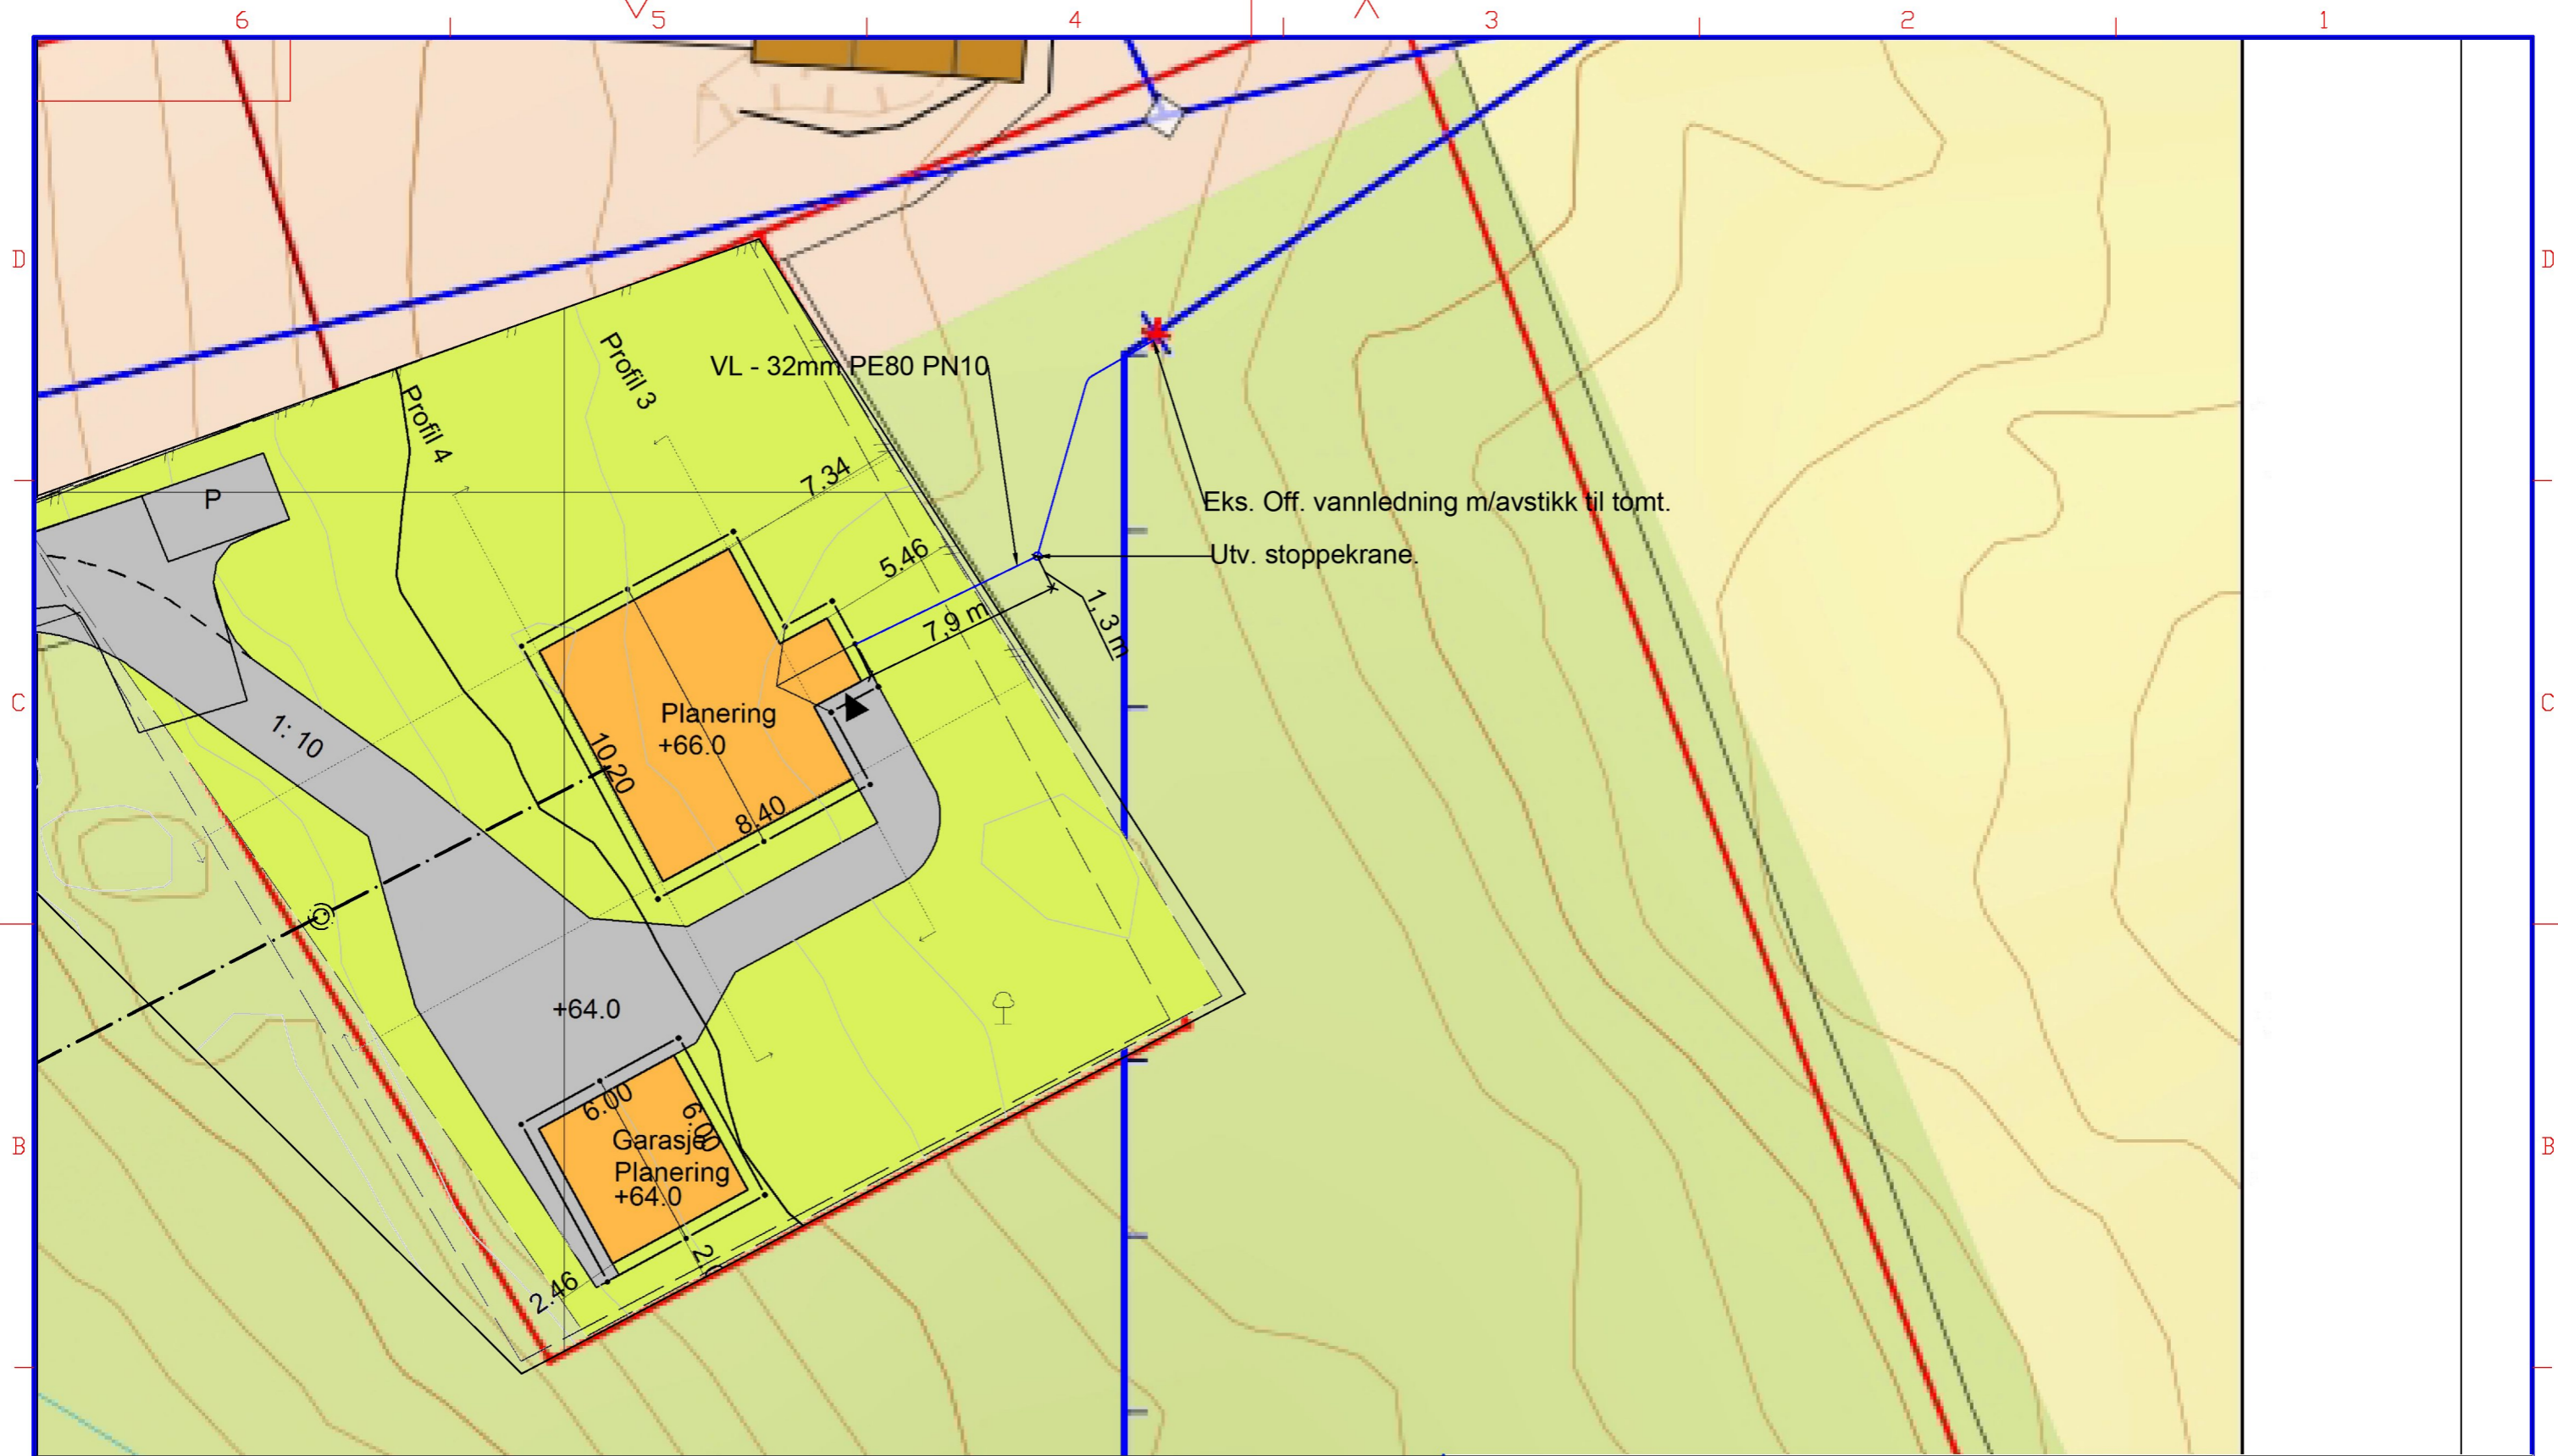

Oppdrag <b>Enebolig - M.Olaussen</b>	Oppdrag nr. <b>100149</b>	Målestokk <b>A3 1:100</b>	Erst. for	Erst. av
Oppdragsgiver <b>Hindenes Hus / Magnus Olaussen</b>	Dato <b>10.09.2013</b>		Tegningsnr. <b>VVS 01</b>	Rev. nr. <b>01</b>
<b>Gbnr 24 / 39 - Lindås Kommune</b> Mykingvegen1025, 5913 Eikangervåg Lindås Rør & Sanitær AS			Filnavn <b>vs 01.dwg</b>	
Henvisninger		Tegnet av <b>H.M.Nævdal</b>	Godkjent av	

REV.	DATO	REVISJONS TEKST	TEGN.	SAKSB.	KONTR.	DATO	GODKJ.
01	15.05.17	Plassering av utv. stoppekraner	H.M.N.	H.M.N.			