



For matrikkelenhet:

Kommune: 1263 - LINDÅS
Gårdnummer: 141
Bruksnummer: 74

Utskriftsdato/klokkeslett: 12.05.2017 kl. 07:11
Produsert av: Einar Rydland
Attestert av: Lindås kommune

Orientering om matrikelbrev

Matrikelbrevet er hjemlet i «Lov om eigedomsregistrering» (matrikkelova) av 17. juni 2005. Etter definisjonen i matrikkelovens § 3 d) er matrikelbrevet en attestert utskrift av matrikkelen som viser alle registrerte opplysninger om en matrikkelenhet ved oppgitt dato.

Om fullstendighet og nøyaktighet i matrikelbrevet

Matrikkelen ble etablert ved konvertering av data fra tidligere registre. Det kan variere hvor gode disse dataene er med hensyn på fullstendighet og nøyaktighet. I enkelte tilfeller kan grensepunkt og grenselinjer mangle helt eller delvis eller være feil registrert. Det kan også være feil og mangler ved registrert bygnings- og adresseinformasjon. Fullstendighet og stedfestingsnøyaktighet er generelt bedre innenfor enn utenfor tettbygd strøk. Vær oppmerksom på at for mange matrikkelenheter og bygg hefter usikkerhet ved arealet som oppgis.

For utfyllende informasjon: www.kartverket.no/matrikelbrev

Matrikkelenhet

Matrikkelenhetstype: Grunneiendom
Bruksnavn:
Etableringsdato: 10.05.2017
Skylid: 0
Er tinglyst: Ja
Har festegrnummer: Nei
Er seksjonert: Nei

Arealrapport

Tekst
Beregna areal for 141 / 74
Areal (m2) Kommentar
1 212,5

Eierforhold

Tinglyste eierforhold	Status	Føds.d./org.nr	Navn	Bruksenhet	Adresse	Andel
Rolle						
Hjemmelshaver		260638	KVAMME ASGEIR		SKARSVEGEN 185 5911 ALVERSUND	1 / 1


Forretninger

Forretningstype	Arsak til feilretting	Tinglysingsstatus	Tinglysingsstatusdato	Forretningsdato	Matrikkelføringsdato	Signatur
Annen forretningstype						
Oppmålingsforretning		Sendt til tinglysing	12.05.2017	12.05.2017	12.05.2017	1263rye
				Rolle	Matrikkelenhet	Arealendring
				Avgiver	1263 - 141/3	-4 086,3
				Mottaker	1263 - 141/89	4 086,3
Oppmålingsforretning						
				Rolle	Matrikkelenhet	Arealendring
				Avgiver	1263 - 141/1	-892,1
				Mottaker	1263 - 141/87	892,1
Oppmålingsforretning						
				Rolle	Matrikkelenhet	Arealendring
				Avgiver	1263 - 141/3	-1 028,9
				Mottaker	1263 - 141/75	1 028,8

Forretningstype	Arsak til feilretting	Tinglysingsstatus	Tinglysingsstatusdato	Forretningsdato	Matrikkelføringsdato	Signatur
Annen forretningstype			10.05.2017	10.05.2017		1263rye
			Rolle	Matrikkelenhet		Arealendring
			Avgiver	1263 - 141/74		0
Oppmålingsforretning		Tinglyst	11.05.2017	10.05.2017	10.05.2017	1263rye
			Rolle	Matrikkelenhet		Arealendring
			Avgiver	1263 - 141/3		-1 212,5
			Mottaker	1263 - 141/74		1 212,5


Oversiktskart for 141 / 74

Målestokk 1:1 000
EUREF89 UTM Sone 32

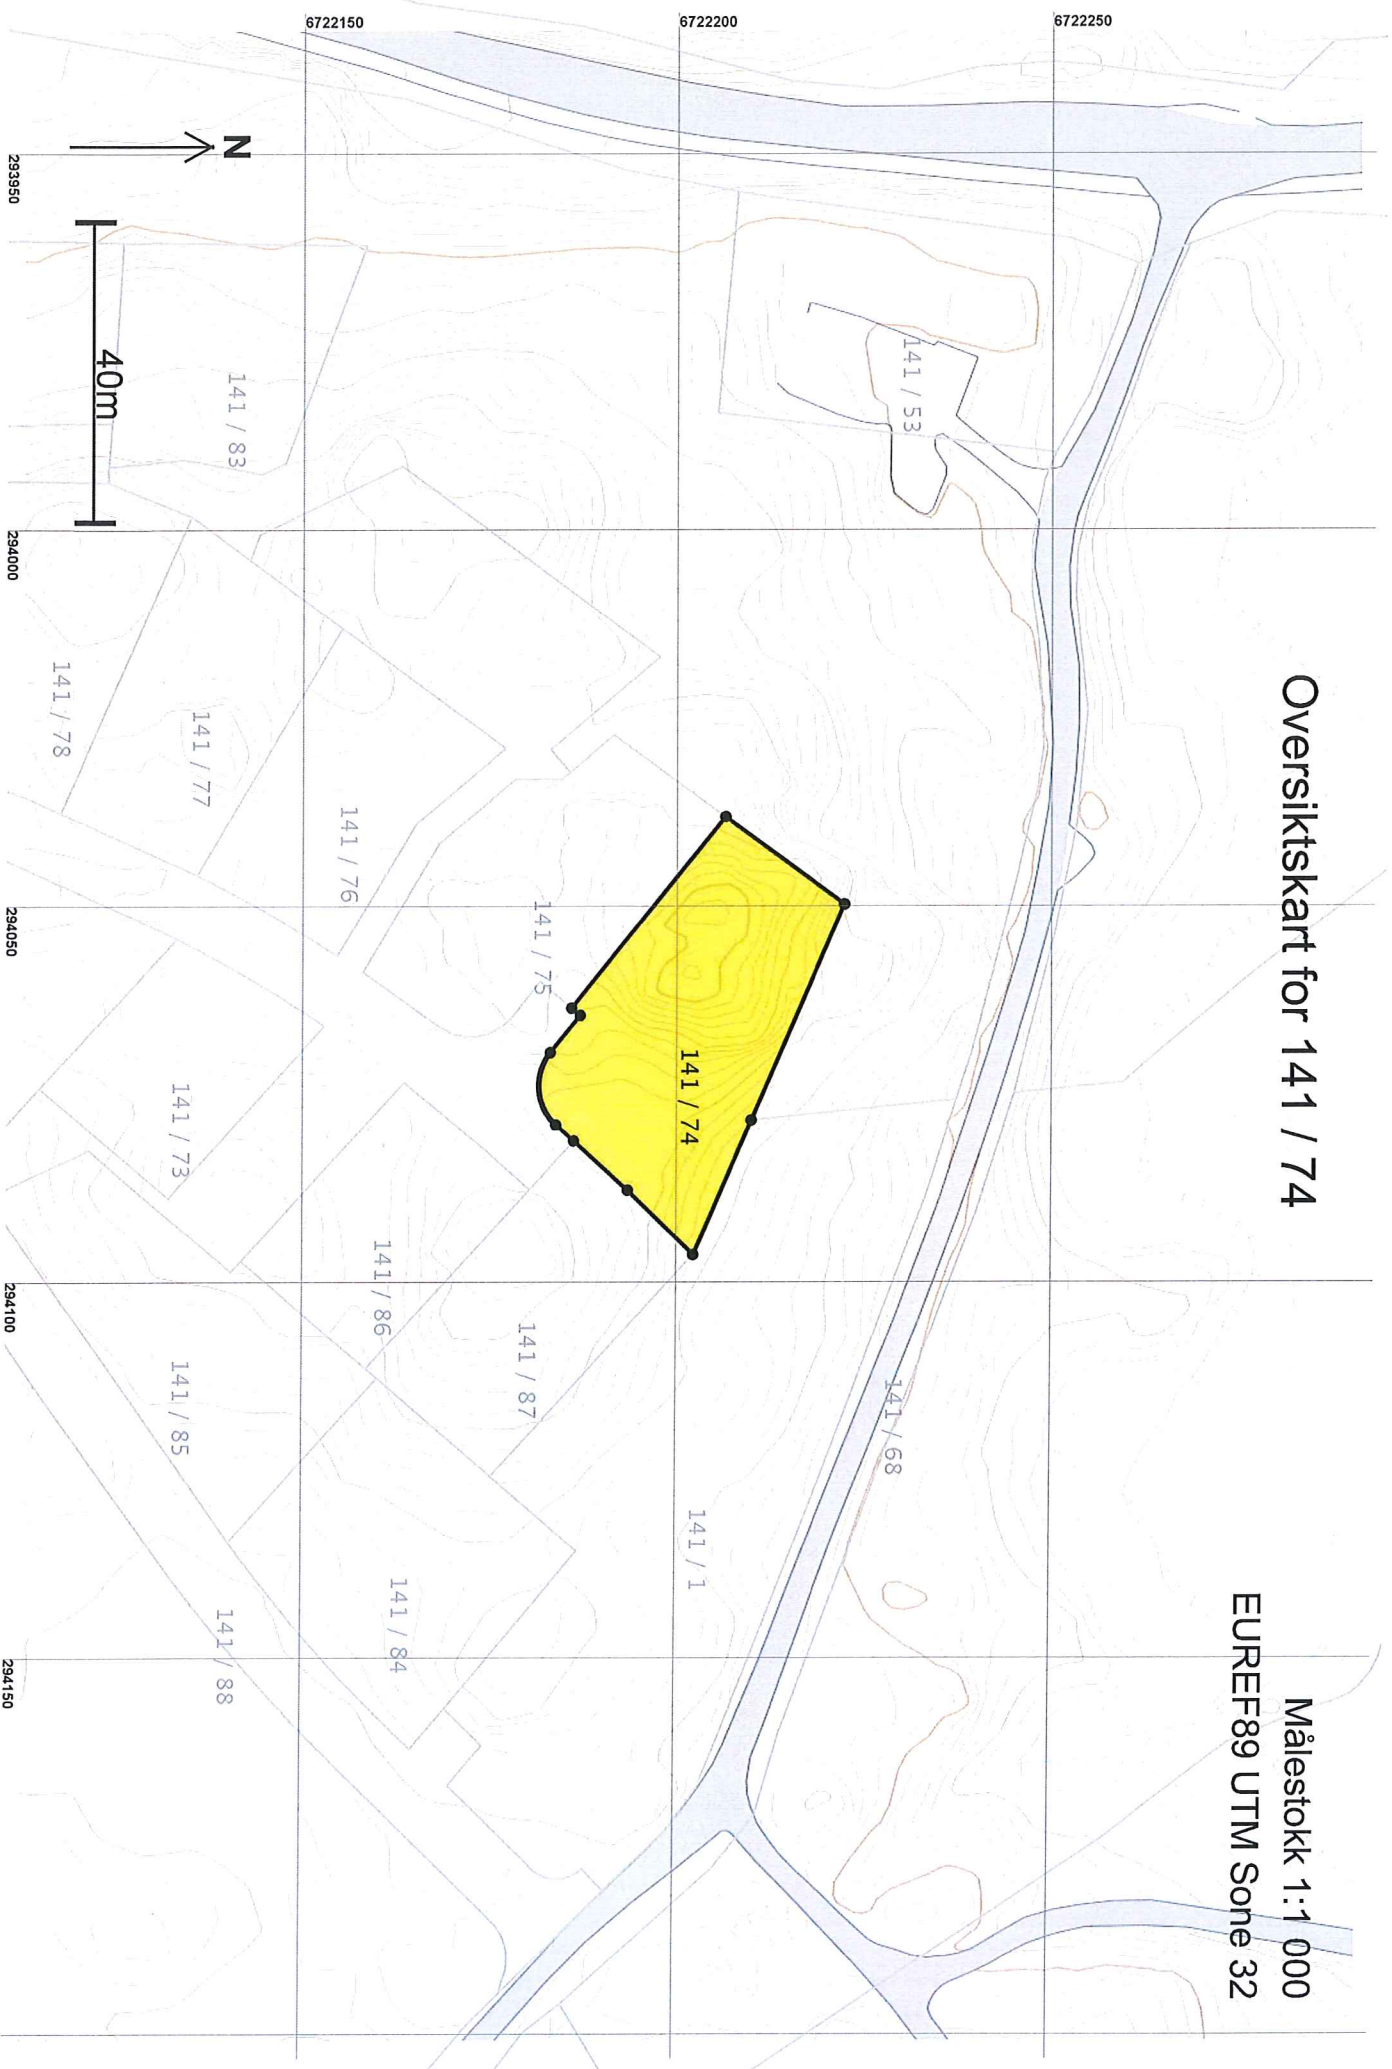

Teig 1 (Hovedteig) 141 / 74

Målestokk 1:500
EUREF89-UTM Sone 32

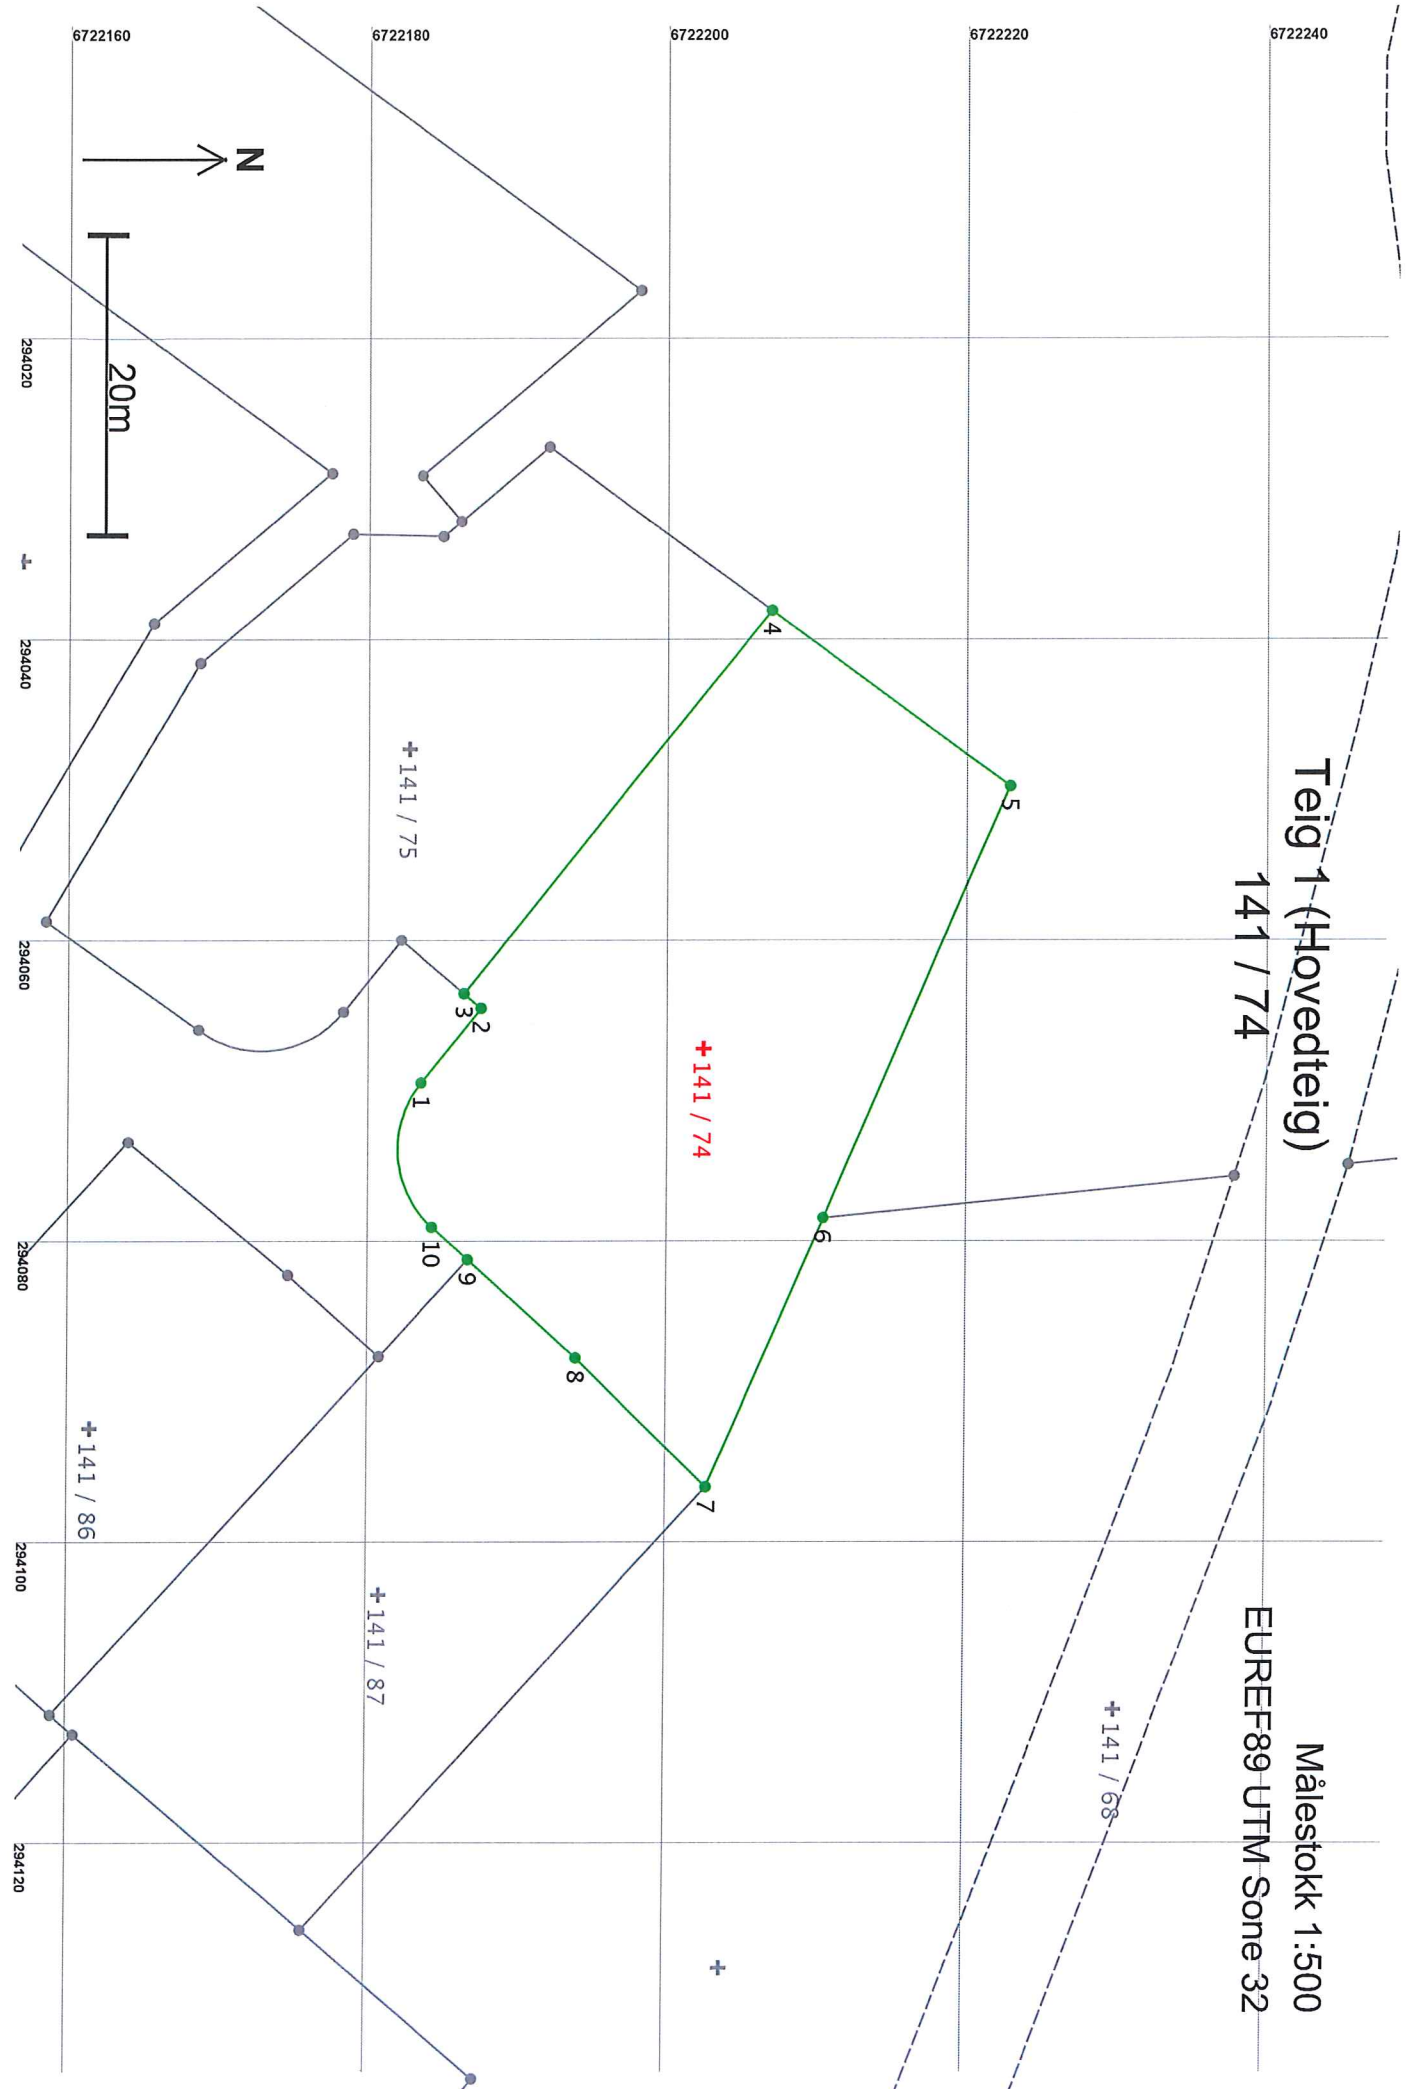

Areal og koordinater

Areal: 1 212,5

Arealmerknad:

Representasjonspunkt: Koordinatsystem: EUREF89 UTM Sone 32

Nord: 6722203

Øst: 294067

Grensepunkt / Grenselinje

Ytre avgrensing

Løpnr	Nord	Øst	Grensemerke nedsett i / Lengde	Grensepunkttype / Hjelpelinjetype	Målemetode	Nøyaktighet	Radius
1	6722183,97	294069,42		Ikke spesifisert Offentlig godkjent grensemerke	96 GPS kinematisk (Real time kinematic)	13	
			6,37	Ikke hjelpelinje		14	
2	6722187,97	294064,46		Ikke spesifisert Offentlig godkjent grensemerke	96 GPS kinematisk (Real time kinematic)	13	
			1,50	Ikke hjelpelinje		14	
3	6722186,82	294063,49		Ikke spesifisert Offentlig godkjent grensemerke	96 GPS kinematisk (Real time kinematic)	13	
			32,66	Ikke hjelpelinje		14	
4	6722207,32	294038,06		Ikke spesifisert Offentlig godkjent grensemerke	96 GPS kinematisk (Real time kinematic)	13	
			19,73	Ikke hjelpelinje		14	
5	6722223,24	294049,71		Ikke spesifisert Offentlig godkjent grensemerke	96 GPS kinematisk (Real time kinematic)	13	
			31,24	Ikke hjelpelinje		14	
6	6722210,86	294078,39		Ikke spesifisert Offentlig godkjent grensemerke	96 GPS kinematisk (Real time kinematic)	13	
			19,48	Ikke hjelpelinje		14	
7	6722203,14	294096,27		Ikke spesifisert Offentlig godkjent grensemerke	96 GPS kinematisk (Real time kinematic)	13	
			12,23	Ikke hjelpelinje		14	
8	6722194,40	294087,71		Ikke spesifisert Offentlig godkjent grensemerke	96 GPS kinematisk (Real time kinematic)	13	
			9,77	Ikke hjelpelinje		14	
9	6722187,13	294081,17		Ikke spesifisert Offentlig godkjent grensemerke	96 GPS kinematisk (Real time kinematic)	13	
			3,23	Ikke hjelpelinje		14	
10	6722184,74	294079,01		Ikke spesifisert Offentlig godkjent grensemerke	96 GPS kinematisk (Real time kinematic)	13	7,00
			10,61	Ikke hjelpelinje		14	