



For matrikkelenhet:

Kommune: 1263 - LINDÅS
Gårdsnummer: 141
Bruksnummer: 80

Utskriftsdato/klokkeslett: 12.05.2017 kl. 07:40
Produsert av: Einar Rydland
Attestert av: Lindås kommune

Orientering om matrikkelbrev

Matrikkelbrevet er hjemlet i «Lov om egedomsregistrering» (matrikkelova) av 17. juni 2005. Etter definisjonen i matrikkelovens § 3 d) er matrikkelbrevet en attestert utskrift av matrikkelen som viser alle registrerte opplysninger om en matrikkelenhet ved oppgitt dato.

Om fullstendighet og nøyaktighet i matrikkelbrevet

Matrikkelen ble etablert ved konvertering av data fra tidligere registre. Det kan variere hvor gode disse dataene er med hensyn på fullstendighet og nøyaktighet. I enkelte tilfeller kan grensepunkt og grenselinjer mangle helt eller delvis eller være feil registrert. Det kan også være feil og mangler ved registrert bygnings- og adresseinformasjon. Fullstendighet og stedfestingsnøyaktighet er generelt bedre innenfor enn utenfor tettbygd strøk. Vær oppmerksom på at for mange matrikkelenheter og bygg hefter usikkerhet ved arealet som oppgis.

For utfyllende informasjon: www.kartverket.no/matrikkelbrev

Matrikkelenhet

Matrikkelenhetstype: Grunneiendom
Bruksnavn:
Etableringsdato: 10.05.2017
Skyl/d: 0
Er tinglyst: Ja
Har festegrunner: Nei
Er seksjonert: Nei

Arealrapport

Tekst
Beregna areal for 141 / 80
Areal (m2) Kommentar
958,8

Eierforhold

Tinglyste eierforhold	Status	Føds.d./org.nr	Navn	Bruksenhet	Adresse	Andel
Hjemmelshaver		260638	KVAMME ASGEIR		SKARSVEGEN 185 5911 ALVERSUND	1 / 1

Forretninger

Forretningstype	Arsak til feilretting	Tinglysingsstatus	Tinglysingsstatusdato	Forretningsdato	Matrikkelføringsdato	Signatur
-----------------	-----------------------	-------------------	-----------------------	-----------------	----------------------	----------

Annen forretningstype

			12.05.2017	12.05.2017	12.05.2017	1263ye
Rolle					Matrikkelenhet	Arealendring
Avgiver					1263 - 141/80	0

Annen forretningstype

			12.05.2017	12.05.2017	12.05.2017	1263ye
Oppmålingsforretning			Sendt til tinglysing			1263ye

Rolle					Matrikkelenhet	Arealendring
Avgiver					1263 - 141/3	-4 086,3
Mottaker					1263 - 141/89	4 086,3


Oppmålingsforretning

			11.05.2017	10.05.2017	10.05.2017	1263ye
Tinglyst						
Rolle					Matrikkelenhet	Arealendring
Avgiver					1263 - 141/3	-666,5
Mottaker					1263 - 141/81	666,5

Forretningsstype	Arsak til feilretting	Tinglysingsstatus	Tinglysingsstatusdato	Forretningsdato	Matrikkelføringsdato	Signatur
Oppmålingsforretning		Tinglyst	11.05.2017	10.05.2017	10.05.2017	1263nye
			Rolle		Matrikkelenhet	Arealendring
			Avgiver		1263 - 141/3	-958,8
			Mottaker		1263 - 141/80	958,8


Oversiktskart for 141 / 80

Målestokk 1:1 000
EURFE89 UTM Sone 32

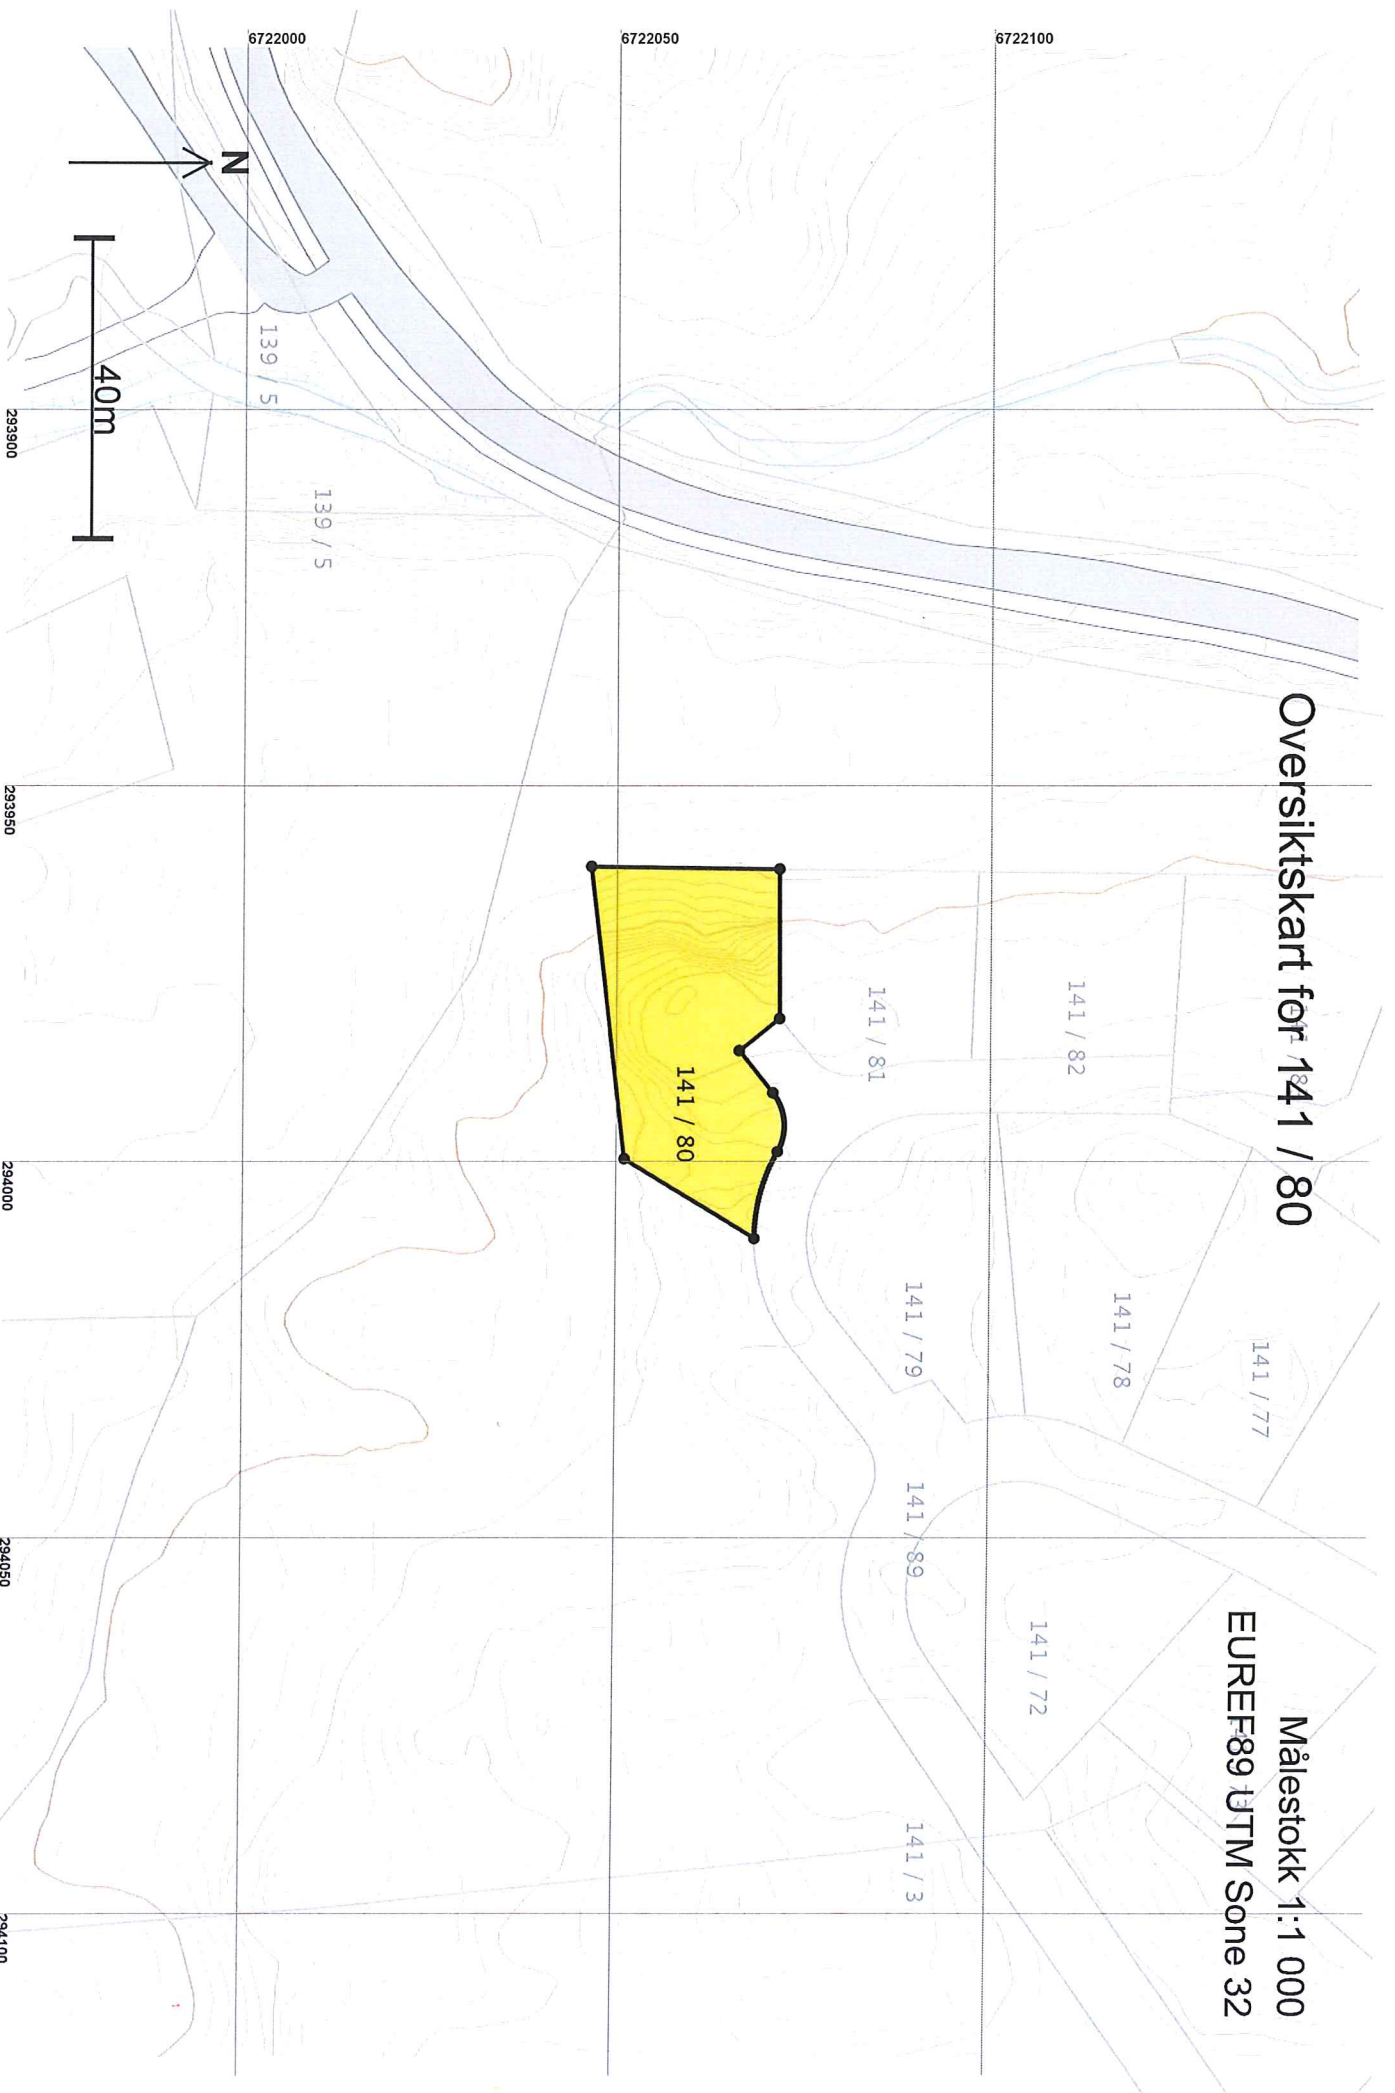

Teig 1 (Hovedteig) 141 / 80

Målestokk 1:250
EUREF89 UTM Sone 32

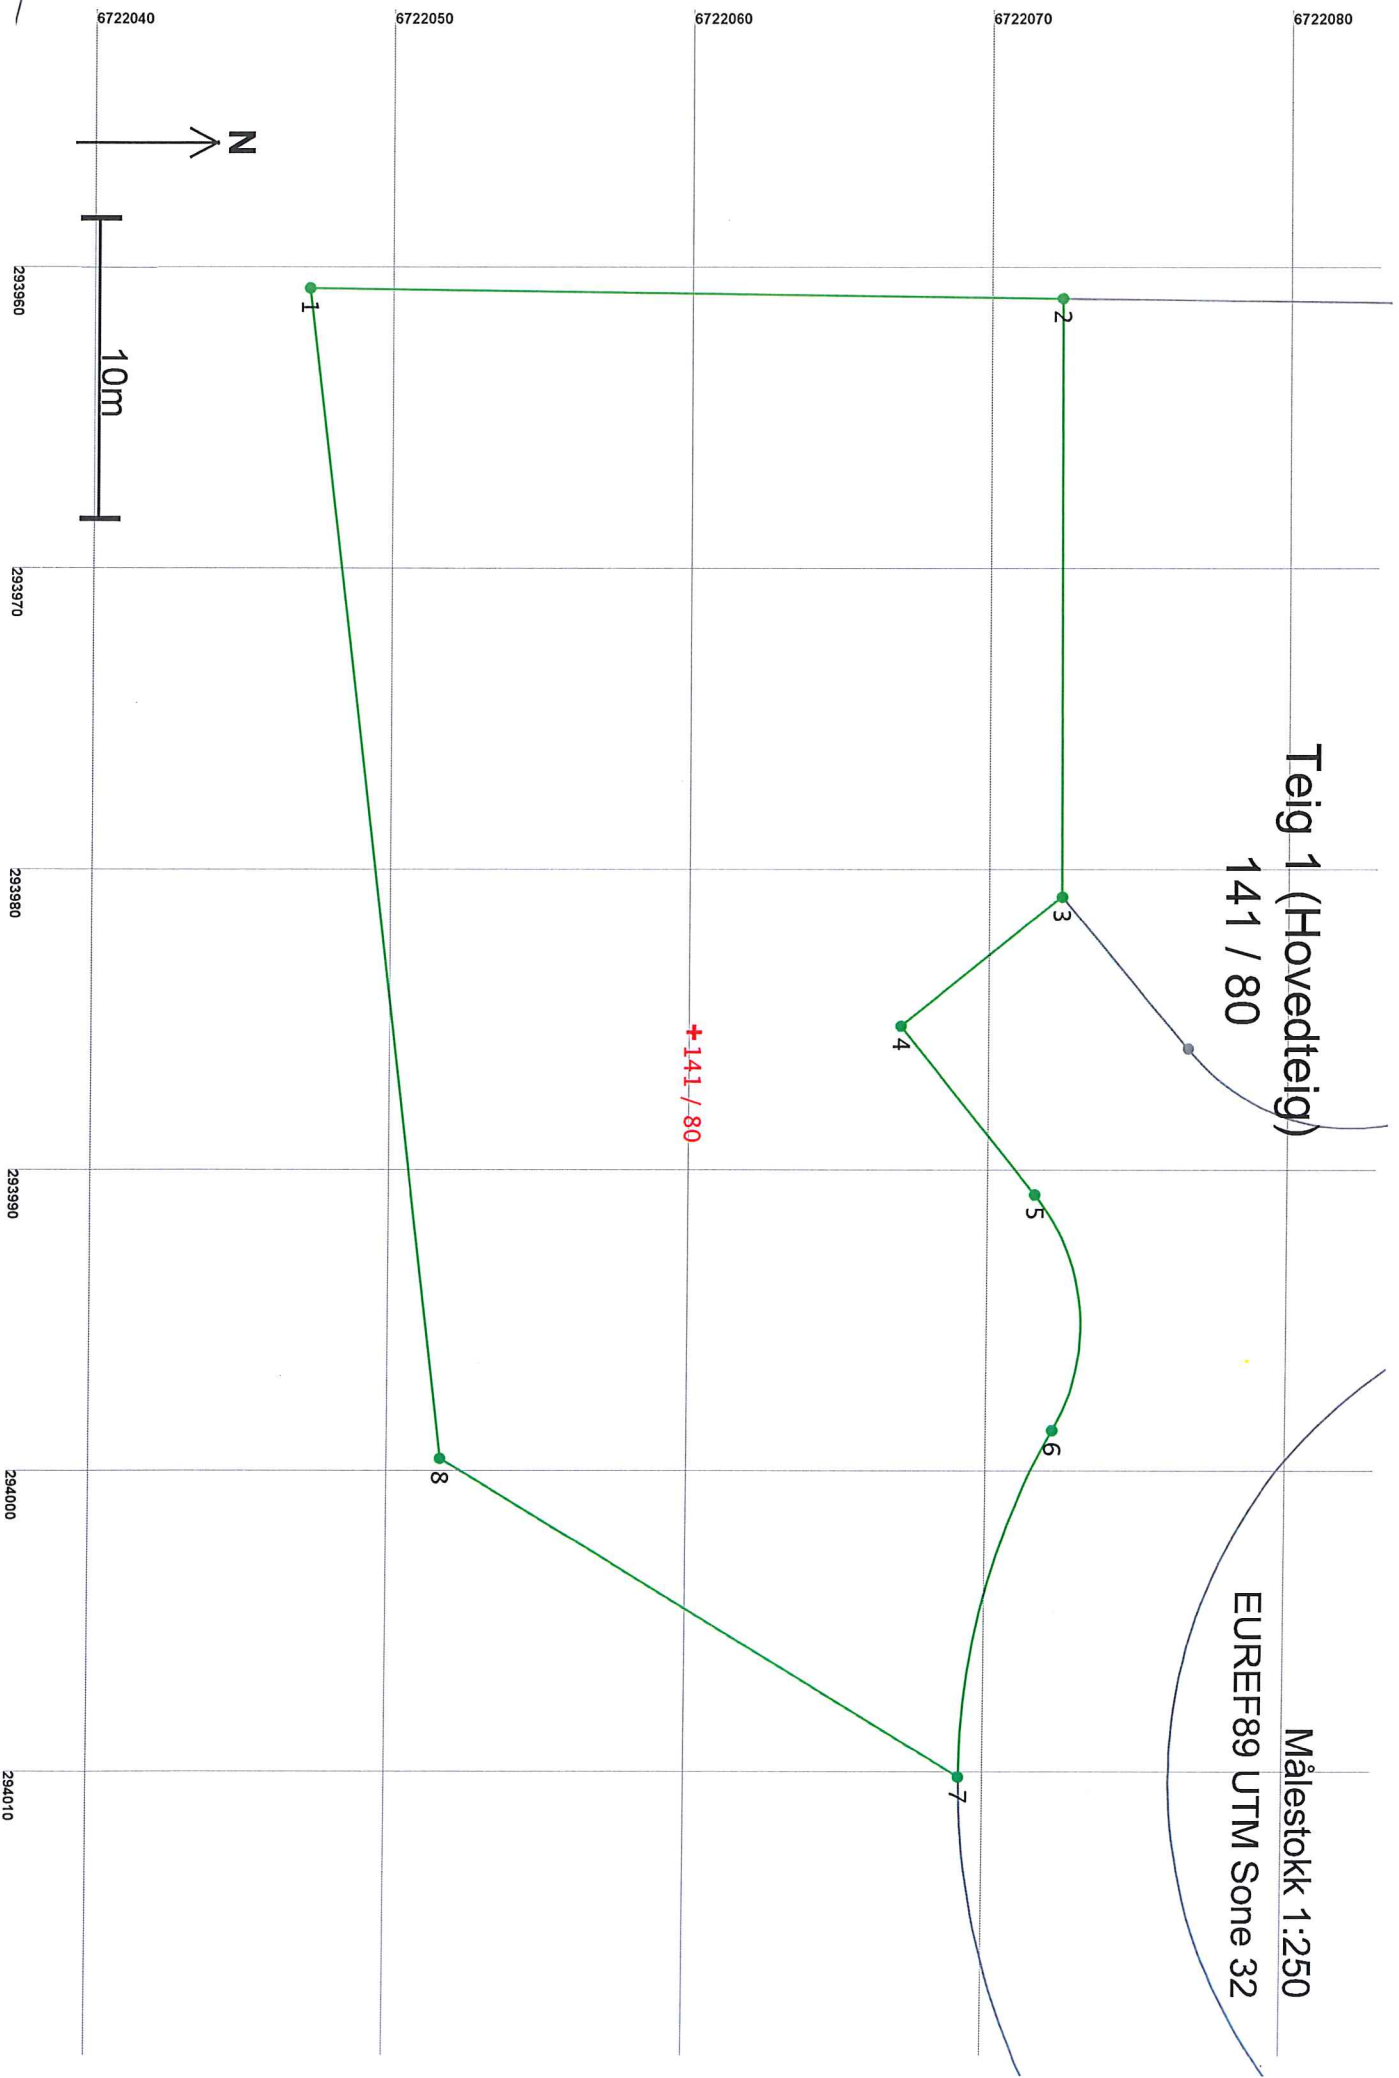

Areal og koordinater

Areal: 958,8

Arealmerknad:

Representasjonspunkt: Koordinatsystem: EUREF89 UTM Sone 32

Nord: 6722060

Øst: 293985

Grensepunkt / Grenselinje

Ytre avgrensing

Løpenr	Nord	Øst	Grensemerke nedsatt i / Grensepunkttype / Lengde	Hjelpelinjetype	Målemetode	Nøyaktighet	Radius
1	6722047,44	293960,69	Ikke spesifisert	Offentlig godkjent grensemerke	96 GPS kinematisk (Real time kinematic)	13	
2	6722072,56	293961,03	25,12	Ikke hjelpelinje		14	
			Ikke spesifisert	Offentlig godkjent grensemerke	96 GPS kinematisk (Real time kinematic)	13	
3	6722072,63	293980,89	19,86	Ikke hjelpelinje		14	
			Ikke spesifisert	Offentlig godkjent grensemerke	96 GPS kinematisk (Real time kinematic)	13	
4	6722067,29	293985,18	6,85	Ikke hjelpelinje		14	
			Ikke spesifisert	Offentlig godkjent grensemerke	96 GPS kinematisk (Real time kinematic)	13	
5	6722071,80	293990,78	7,19	Ikke hjelpelinje		14	
			Ikke spesifisert	Offentlig godkjent grensemerke	96 GPS kinematisk (Real time kinematic)	13	7,00
6	6722072,43	293998,61	8,34	Ikke hjelpelinje		14	
			Ikke spesifisert	Offentlig godkjent grensemerke	96 GPS kinematisk (Real time kinematic)	13	-23,50
7	6722069,42	294010,12	12,03	Ikke hjelpelinje		14	
			Ikke spesifisert	Offentlig godkjent grensemerke	96 GPS kinematisk (Real time kinematic)	13	
8	6722052,02	293999,56	20,35	Ikke hjelpelinje		14	
			Ikke spesifisert	Offentlig godkjent grensemerke	96 GPS kinematisk (Real time kinematic)	13	
			39,14	Ikke hjelpelinje		14	