


© Denne tegning må ikke kopieres eller benyttes ved foretagender som Mesterhus Norge eller utførende tegnekontor ikke medvirker i.

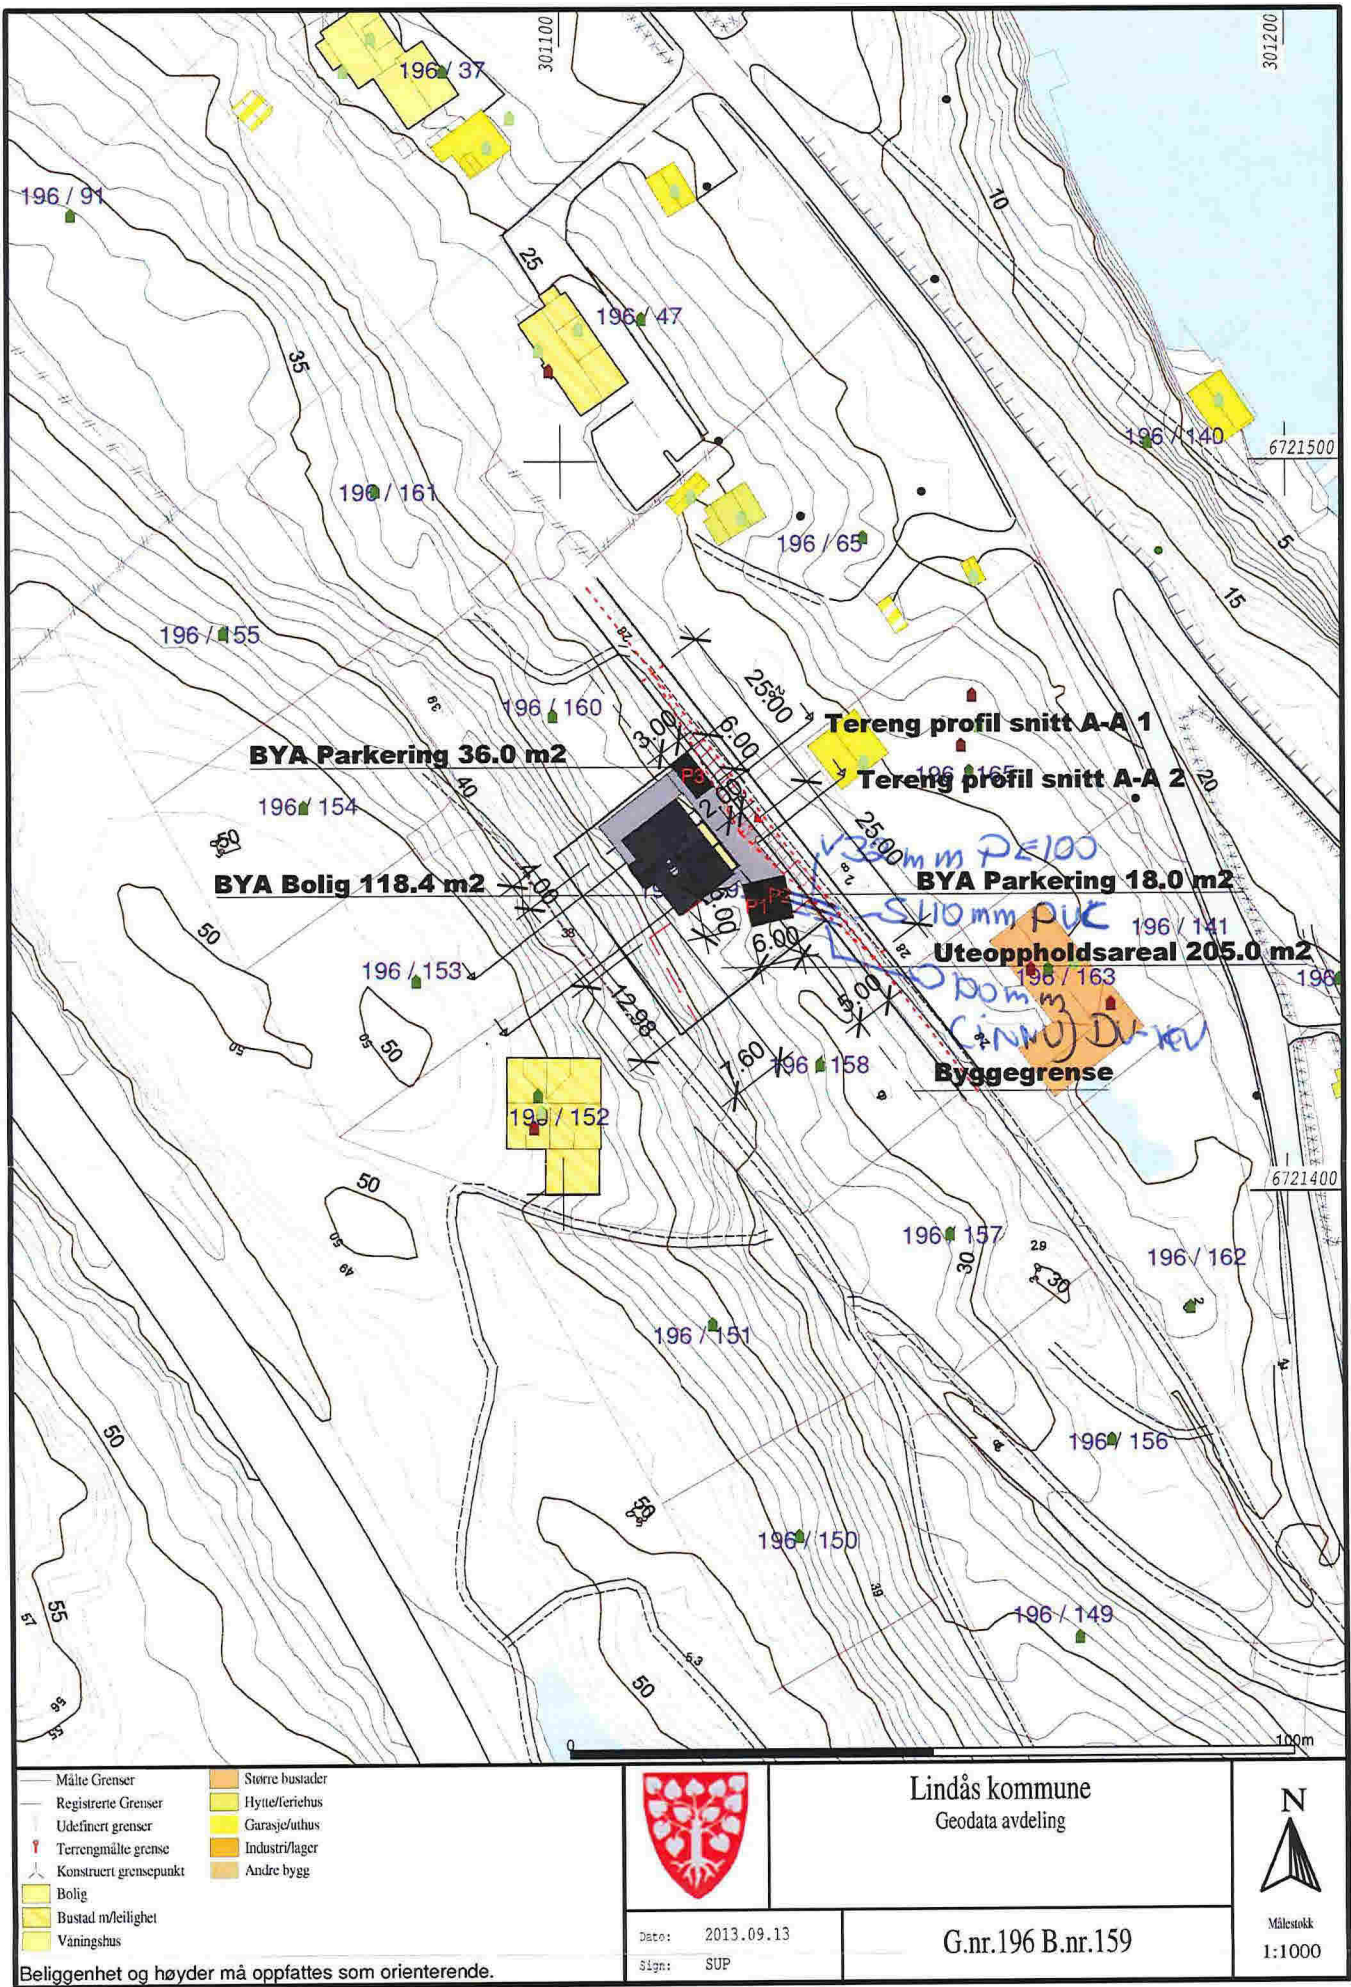

Tomt areal - 745.0 m2

BYA totalt - 172.4 m2

REV:	DATO:	REVISJON:	SIGN:
		Kunde revisjon	

TILTAKSHAVER:		Utarbeidet av:
BYGGEPLASS:	Midtgård-Leknes	Byggefirma Nilsen & Andersen AS
G.nr/B.nr:	196/159	Salhusvegen 55
KOMMUNE:	LINDÅS	5131 NYBORG
		firmapost@nilsenogandersen.no
		www.nilsenogandersen.no

BYGGEFIRMA
Nilsen & Andersen as

MESTERHUS

TEGN, INNHOLD:		TILTAKSART:	MÅL:
Situasjonplan		Enebolig	1 : 1000
PROSJEKT:			
Grete Tomt 16			
ARKITEKT:	SB	DATO:	02.04.2014
TEGN:	SB	PROSJEKT NR:	1137
		TEGN.NR:	0

