


© Denne tegning må ikke kopieres eller benyttes ved foretagender som Mesterhus Norge eller utførende tegnekontor ikke medvirker i.

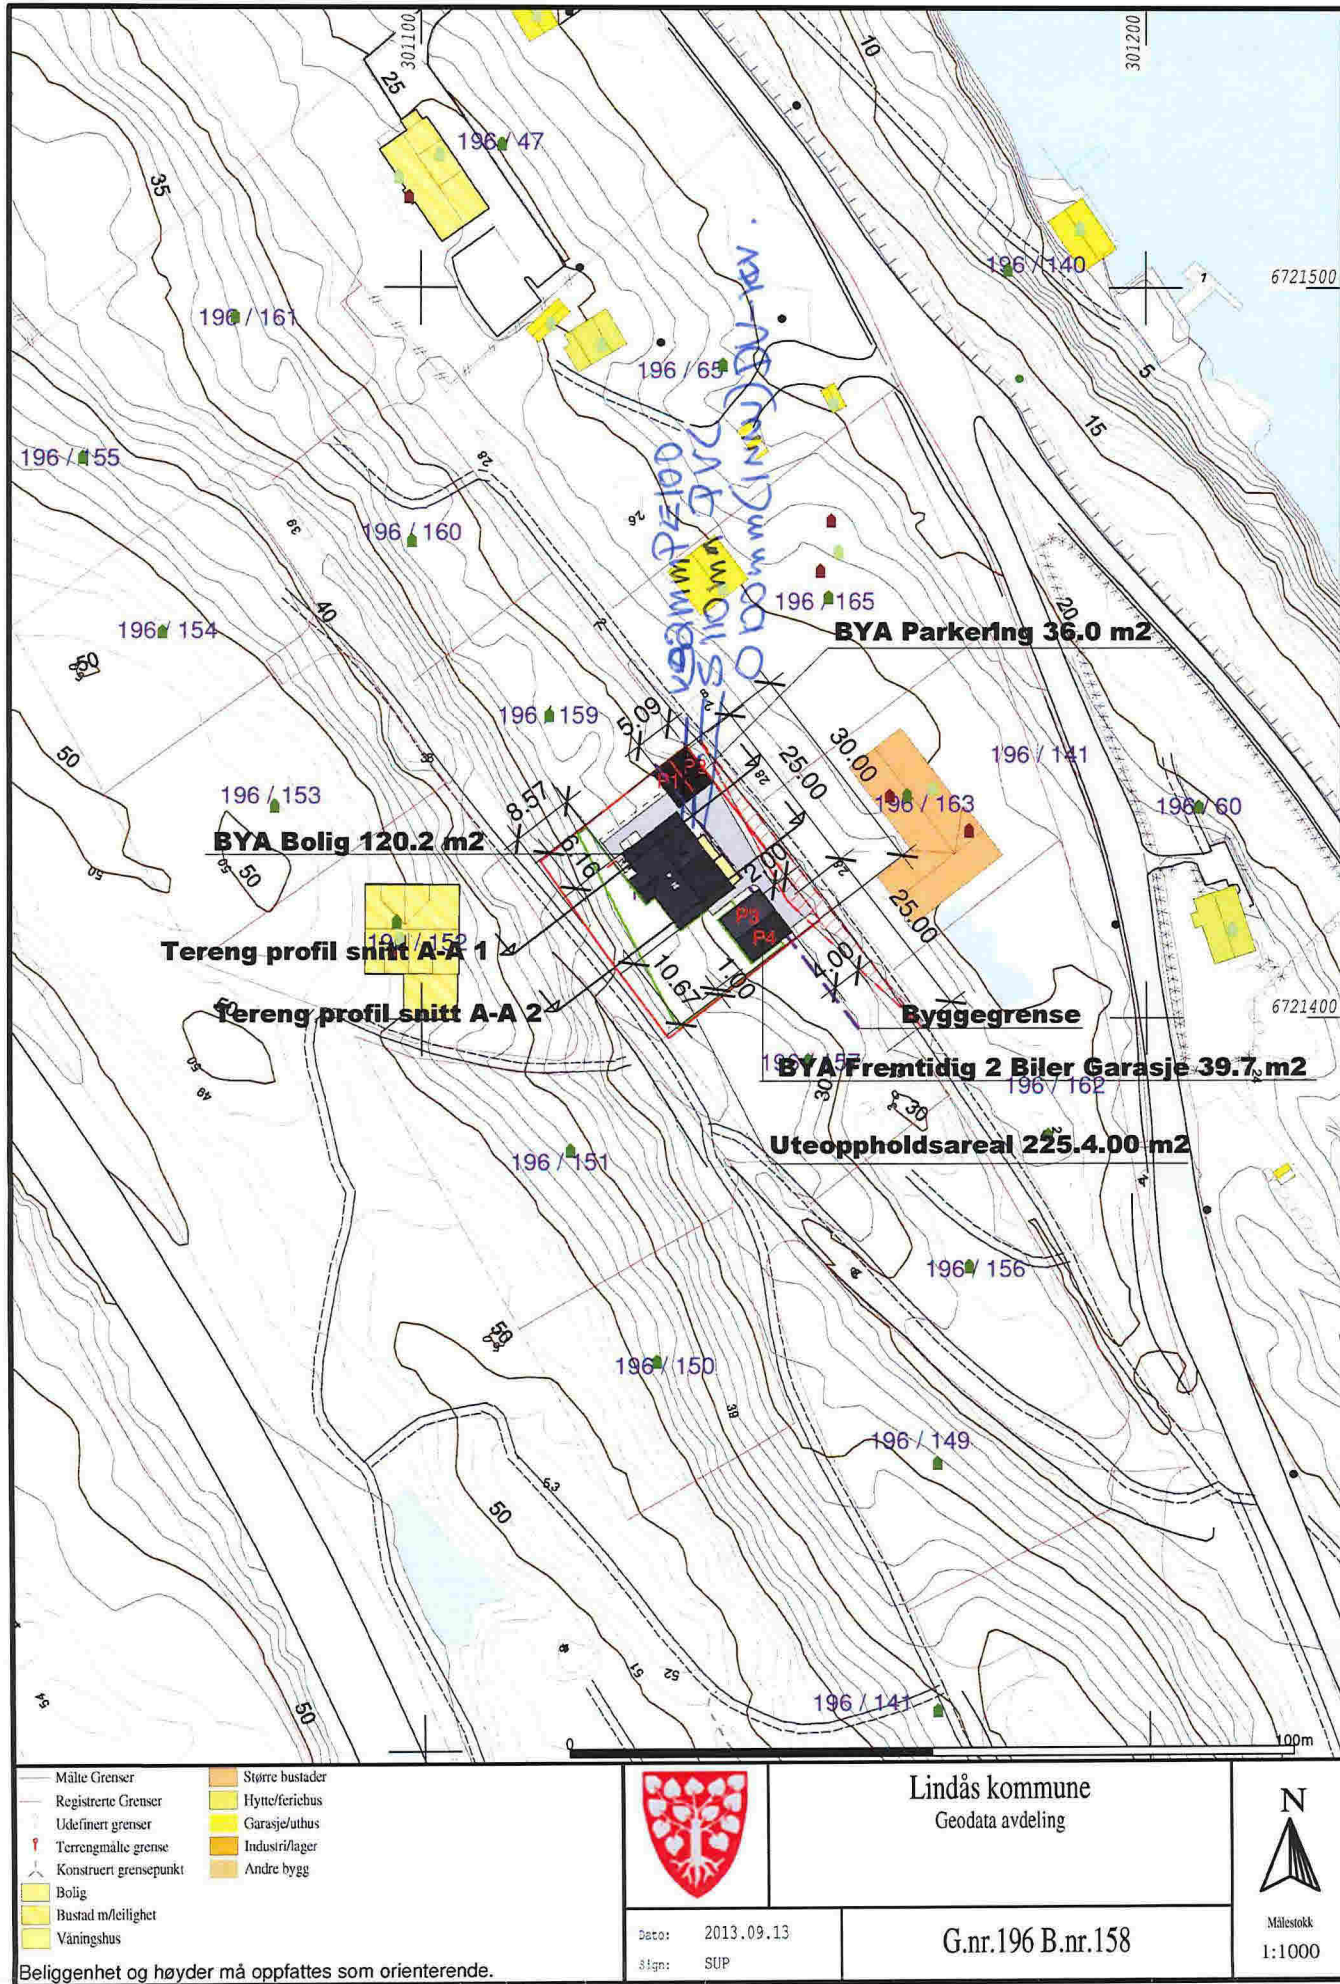

Tomt areal - 784.3 m2
BYA totalt - 195.9 m2

REV:	DATO:	REVISJON:	SIGN:
		Kunde revisjon	

BYGGEFIRMA
 Nilsen & Andersen as
MESTERHUS

TILTAKSHAVER:		Utarbeidet av: Byggefirma Nilsen & Andersen AS Salhusvegen 55 5131 NYBORG
BYGGEPLASS:	Mitgård - Leknes	firmapost@nilsenogandersen.no www.nilsenogandersen.no
G.nr/B.nr:	196/158	
KOMMUNE:	LINDÅS	

TEGN, INNHOLD:	Situasjonplan	TILTAKSART:	Enebolig	MÅL:	1 : 1000
PROSJEKT:	Grete Tomt 15	ARKITEKT:	SB	DATO:	29.01.2014
TEGN:	SB	PROSJEKT NR:	878	TEGN.NR:	0

