


justert gr. l. 22.05.2017

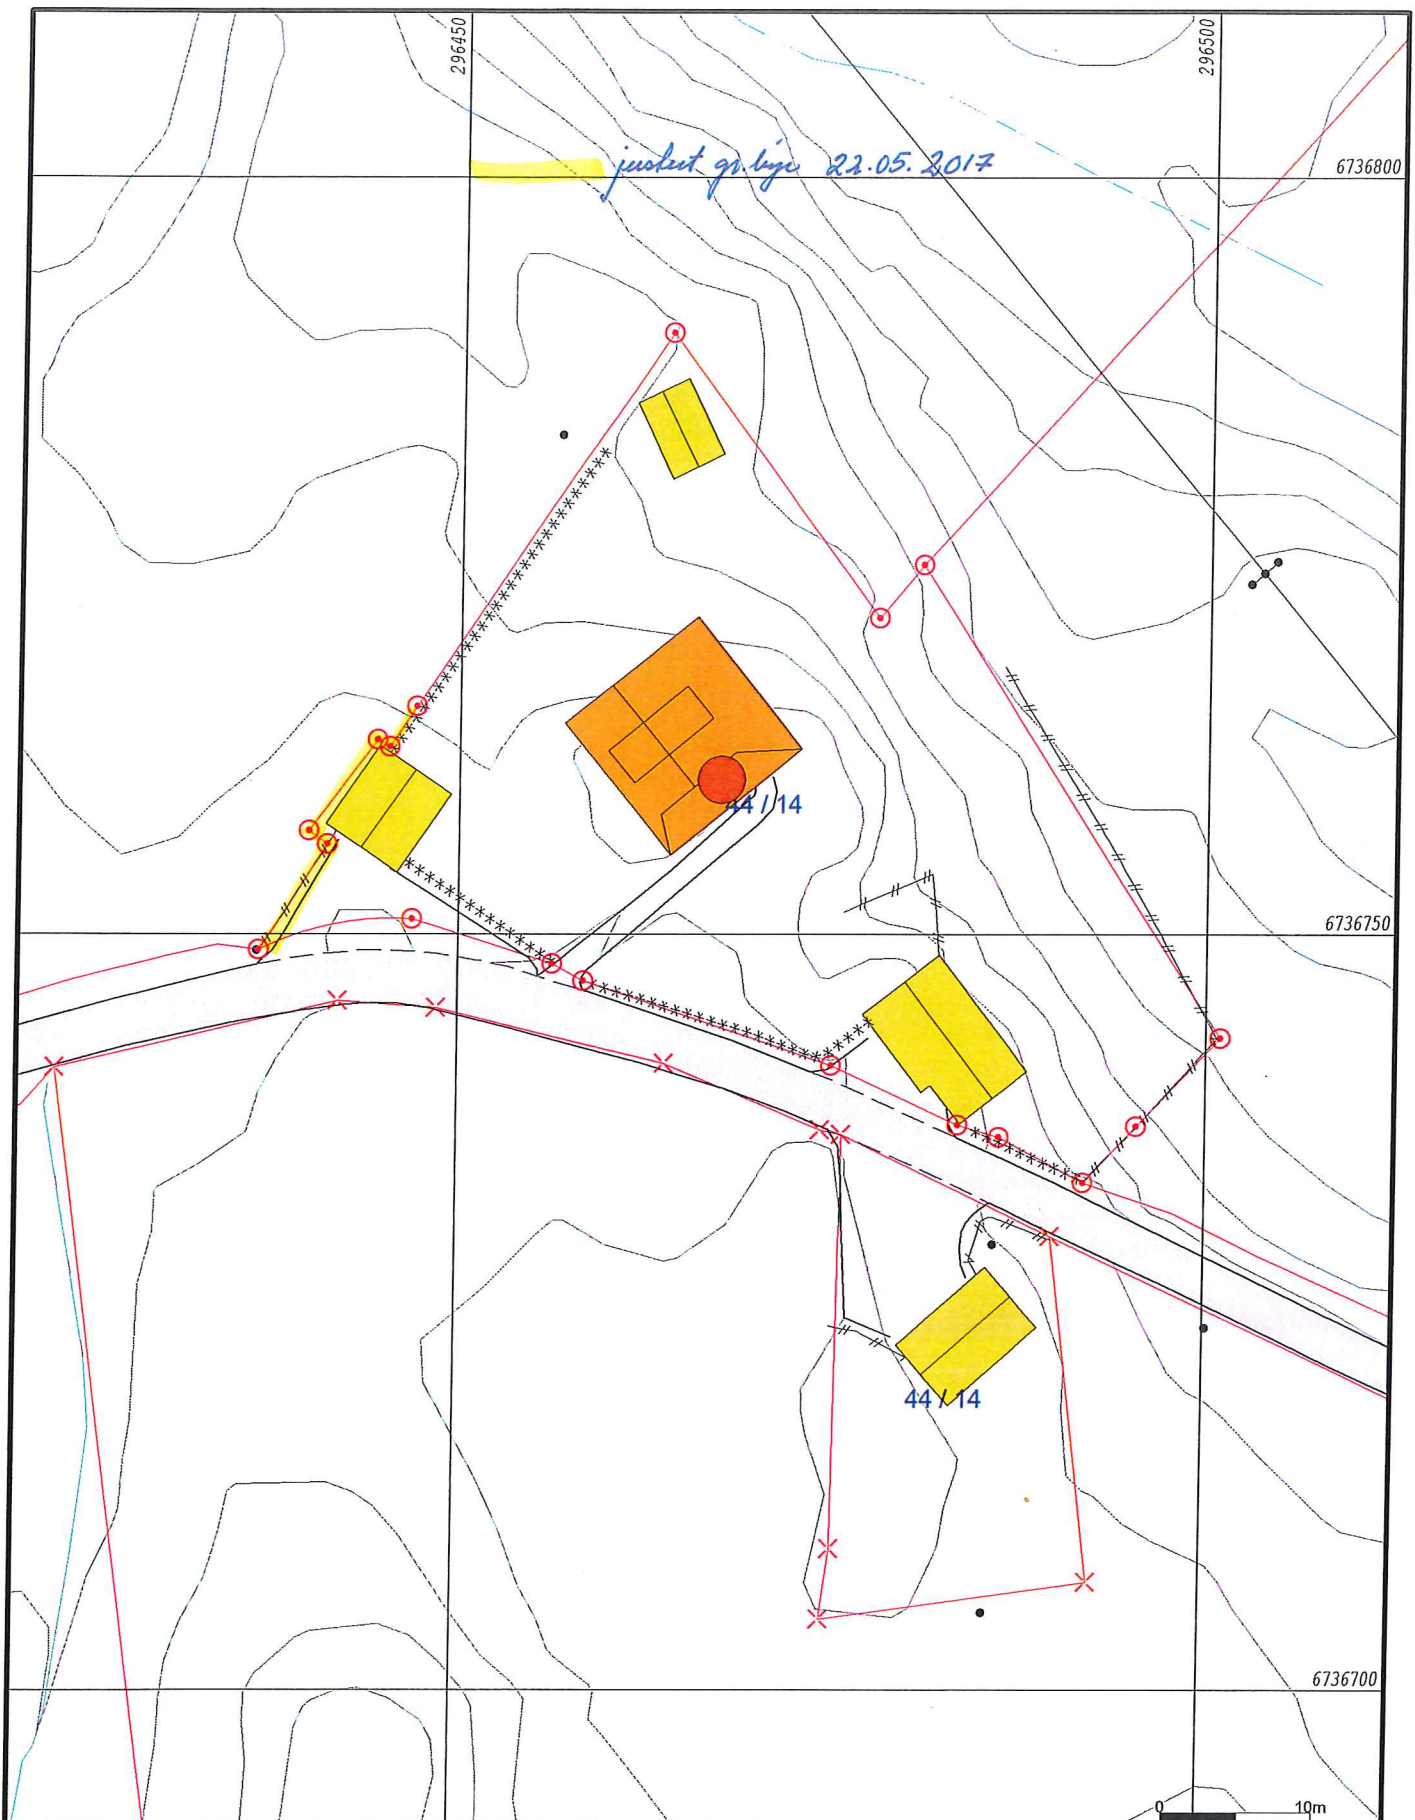

- Målte Grenser
- Registrerte Grenser
- ⊥ Udefinert greuser
- ⊥ Terrengmålte grense
- ⊥ Konstruert grensepunkt
- Bolig
- Bustad m/leilighet
- Våningshus
- Storre bustader
- Hytte/feriehus
- Garasje/hullhus
- Industri/lager
- Andre bygg


Beliggenhet og høyder må oppfattes som orienterende.



Lindås kommune
 Geodata avdeling
 Oppdatert kart etter samansl og gr justering
Ø. Rydland

Dato: 2017.05.29
 Sign: liel

Gnr 44 bnr 14
Lindås kommune

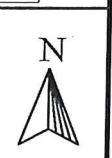

Målestokk
 1:500