


justert gr. lye 22.05.2017

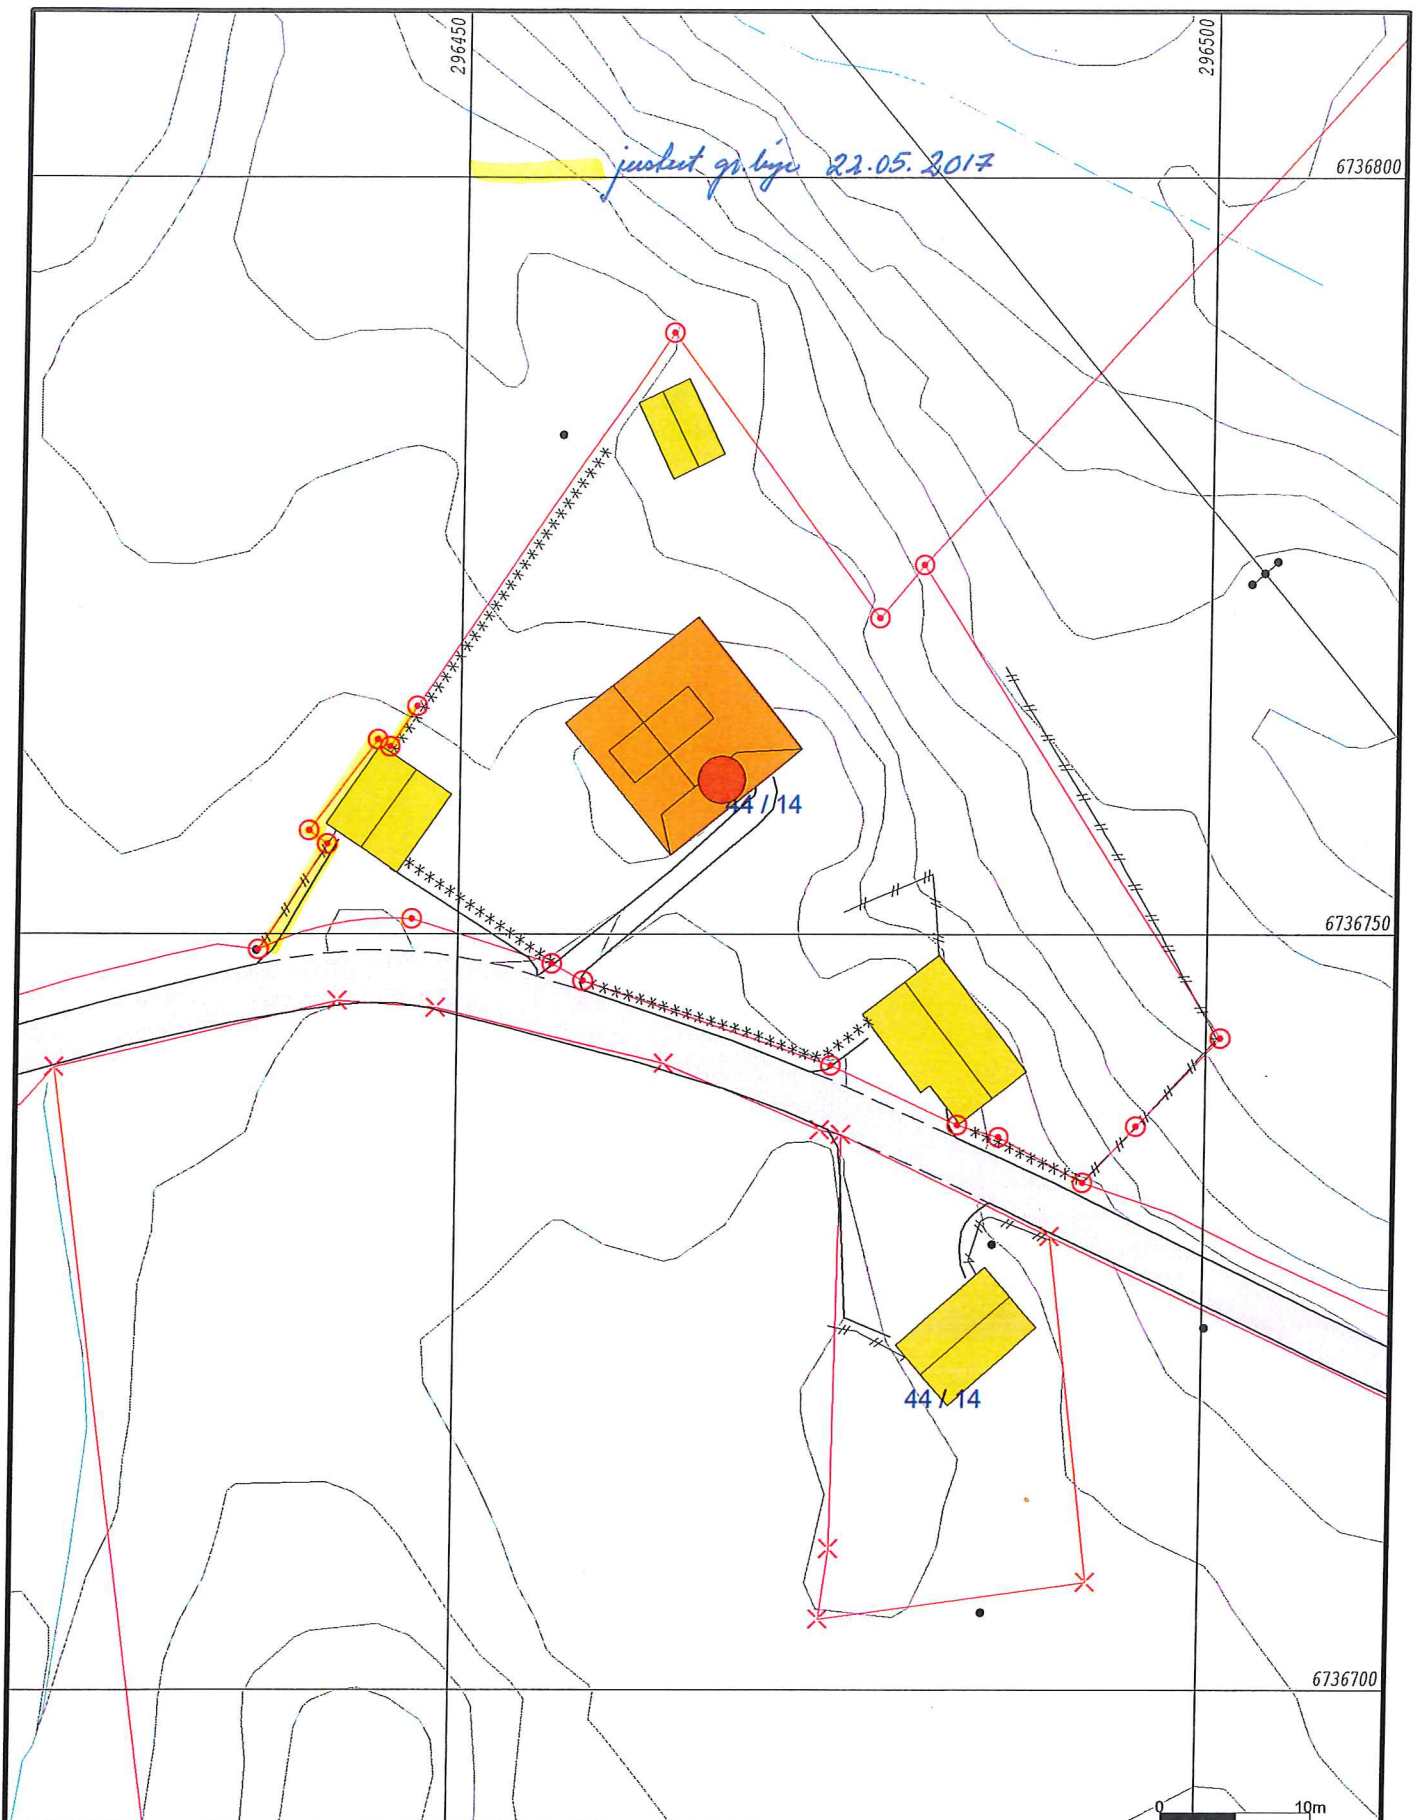

- Målte Grenser
- - - Registrerte Grenser
- ⊥ Udefinert greuser
- ⊥ Terrengmålte grense
- ⊥ Konstruert grensepunkt
- Bolig
- Bustad m/leilighet
- Våningshus
- Storre bustader
- Hytte/feriehus
- Garasje/hullhus
- Industri/lager
- Andre bygg

Beliggenhet og høyder må oppfattes som orienterende.



Lindås kommune  
 Geodata avdeling  
 Oppdatert kart etter samansl og gr justering  
*E. Rydland*

Dato: 2017.05.29  
 Sign: liel

Gnr 44 bnr 14  
**Lindås kommune**



Målestokk  
 1:500

