


justert gr. l. 22.05.2017

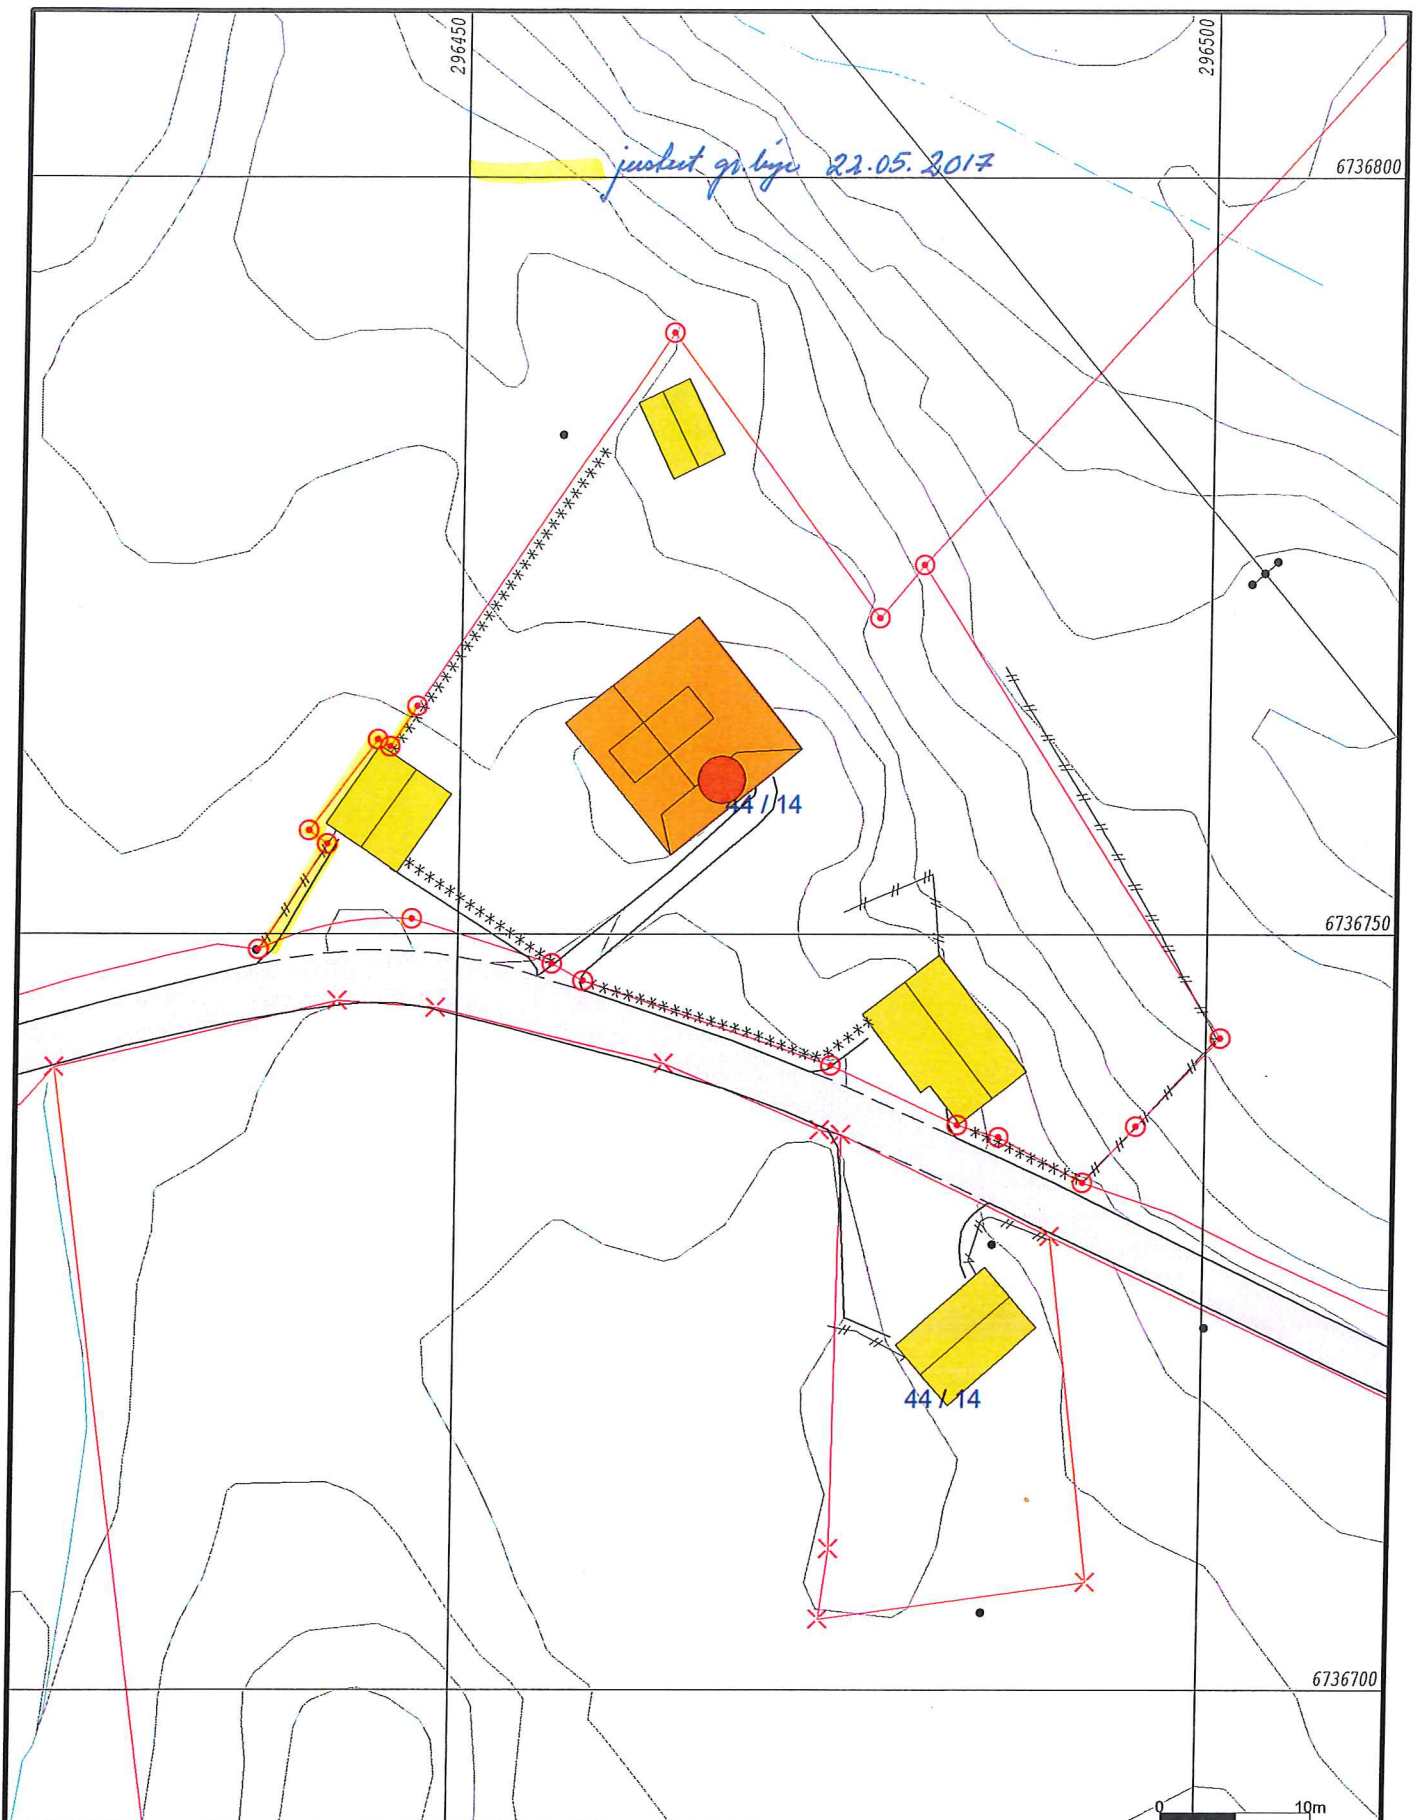

- Målte Grenser
- - - Registrerte Grenser
- ⊥ Udefinert greuser
- ⊥ Terrengmålte grense
- ⊥ Konstruert grensepunkt
- Bolig
- Bustad m/leilighet
- Våningshus
- Storre bustader
- Hytte/feriehus
- Garasje/hultus
- Industri/lager
- Andre bygg

Beliggenhet og høyder må oppfattes som orienterende.



Lindås kommune
Geodata avdeling
Oppdatert kart etter samansl og gr justering
E. Rydland

Dato: 2017.05.29
Sign: liel

Gnr 44 bnr 14
Lindås kommune

N

Målestokk
1:500

