

justert gr. lye 22.05.2017


296450

296500

6736800

6736750

6736700

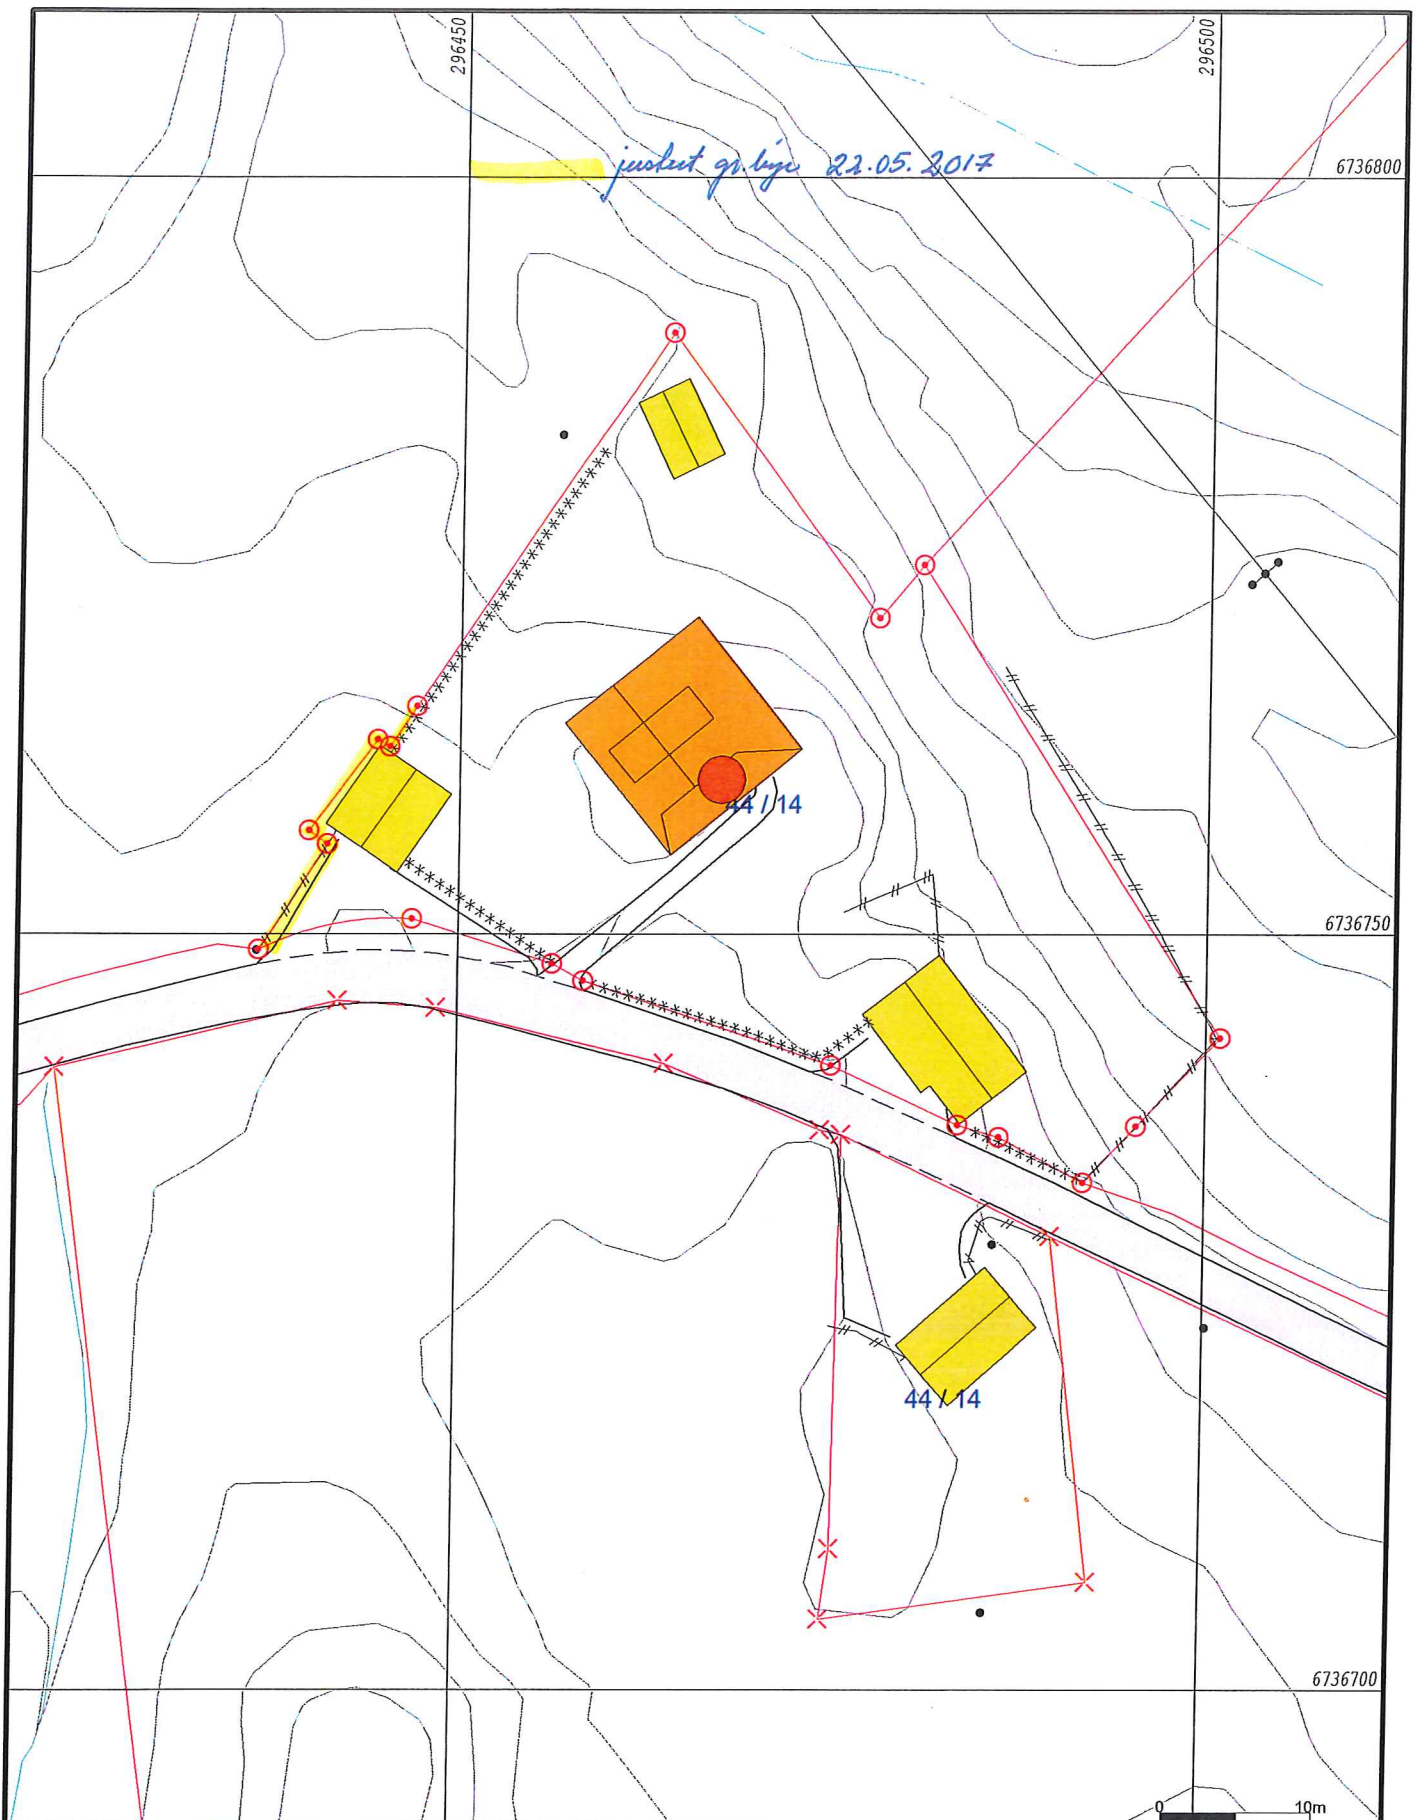

- Målte Grenser
- - - Registrerte Grenser
- ⊥ Udefinert greuser
- ⊥ Terrengmålte grense
- ⊥ Konstruert grensepunkt
- Bolig
- Bustad m/leilighet
- Våningshus
- Storre bustader
- Hytte/feriehus
- Garasje/hultus
- Industri/lager
- Andre bygg

Beliggenhet og høyder må oppfattes som orienterende.



Lindås kommune
 Geodata avdeling
 Oppdatert kart etter samansl og gr justering
Ø. Rydland

Dato: 2017.05.29
 Sign: liel

Gnr 44 bnr 14
Lindås kommune



Målestokk
 1:500

