

- Målte Grenser
 - Registrerte Grenser
 - Udefinert grenser
 - Terrengmålte grense
 - x Konstruert grensepunkt
 - Bolig
 - Bustad m/leilighet
 - Våningshus
 - Storre bustader
 - Hytte/feriehuis
 - Garasje/uthus
 - Industri/lager
 - Andre bygg
- Beliggenhet og høyder må oppfattes som orienterende.






Lindås kommune
Geodata avdeling

Dato: 2014.03.04
Sign: lima

Situasjonskart



Målestokk
1:500

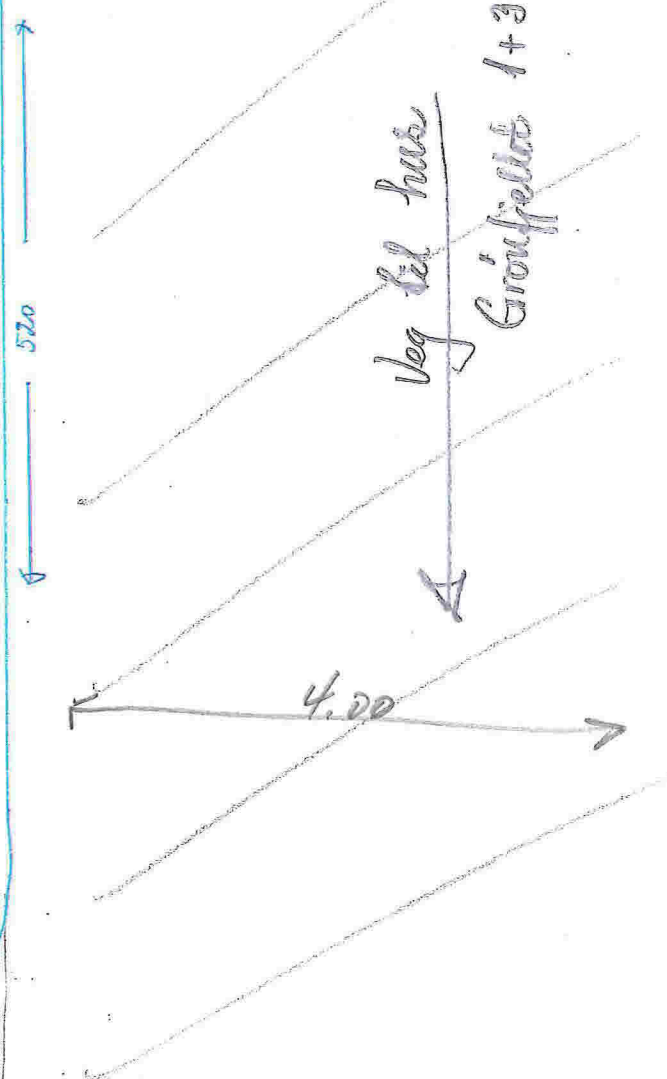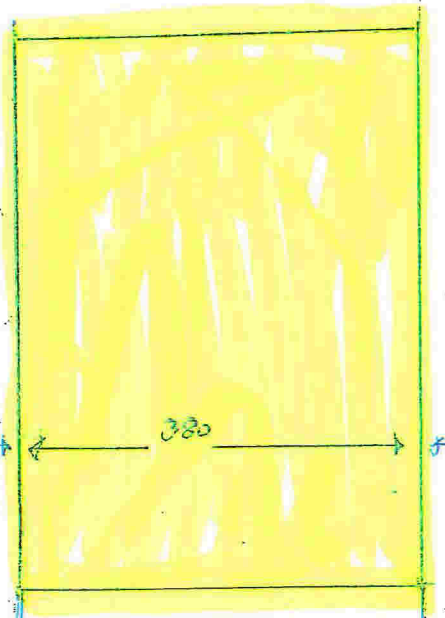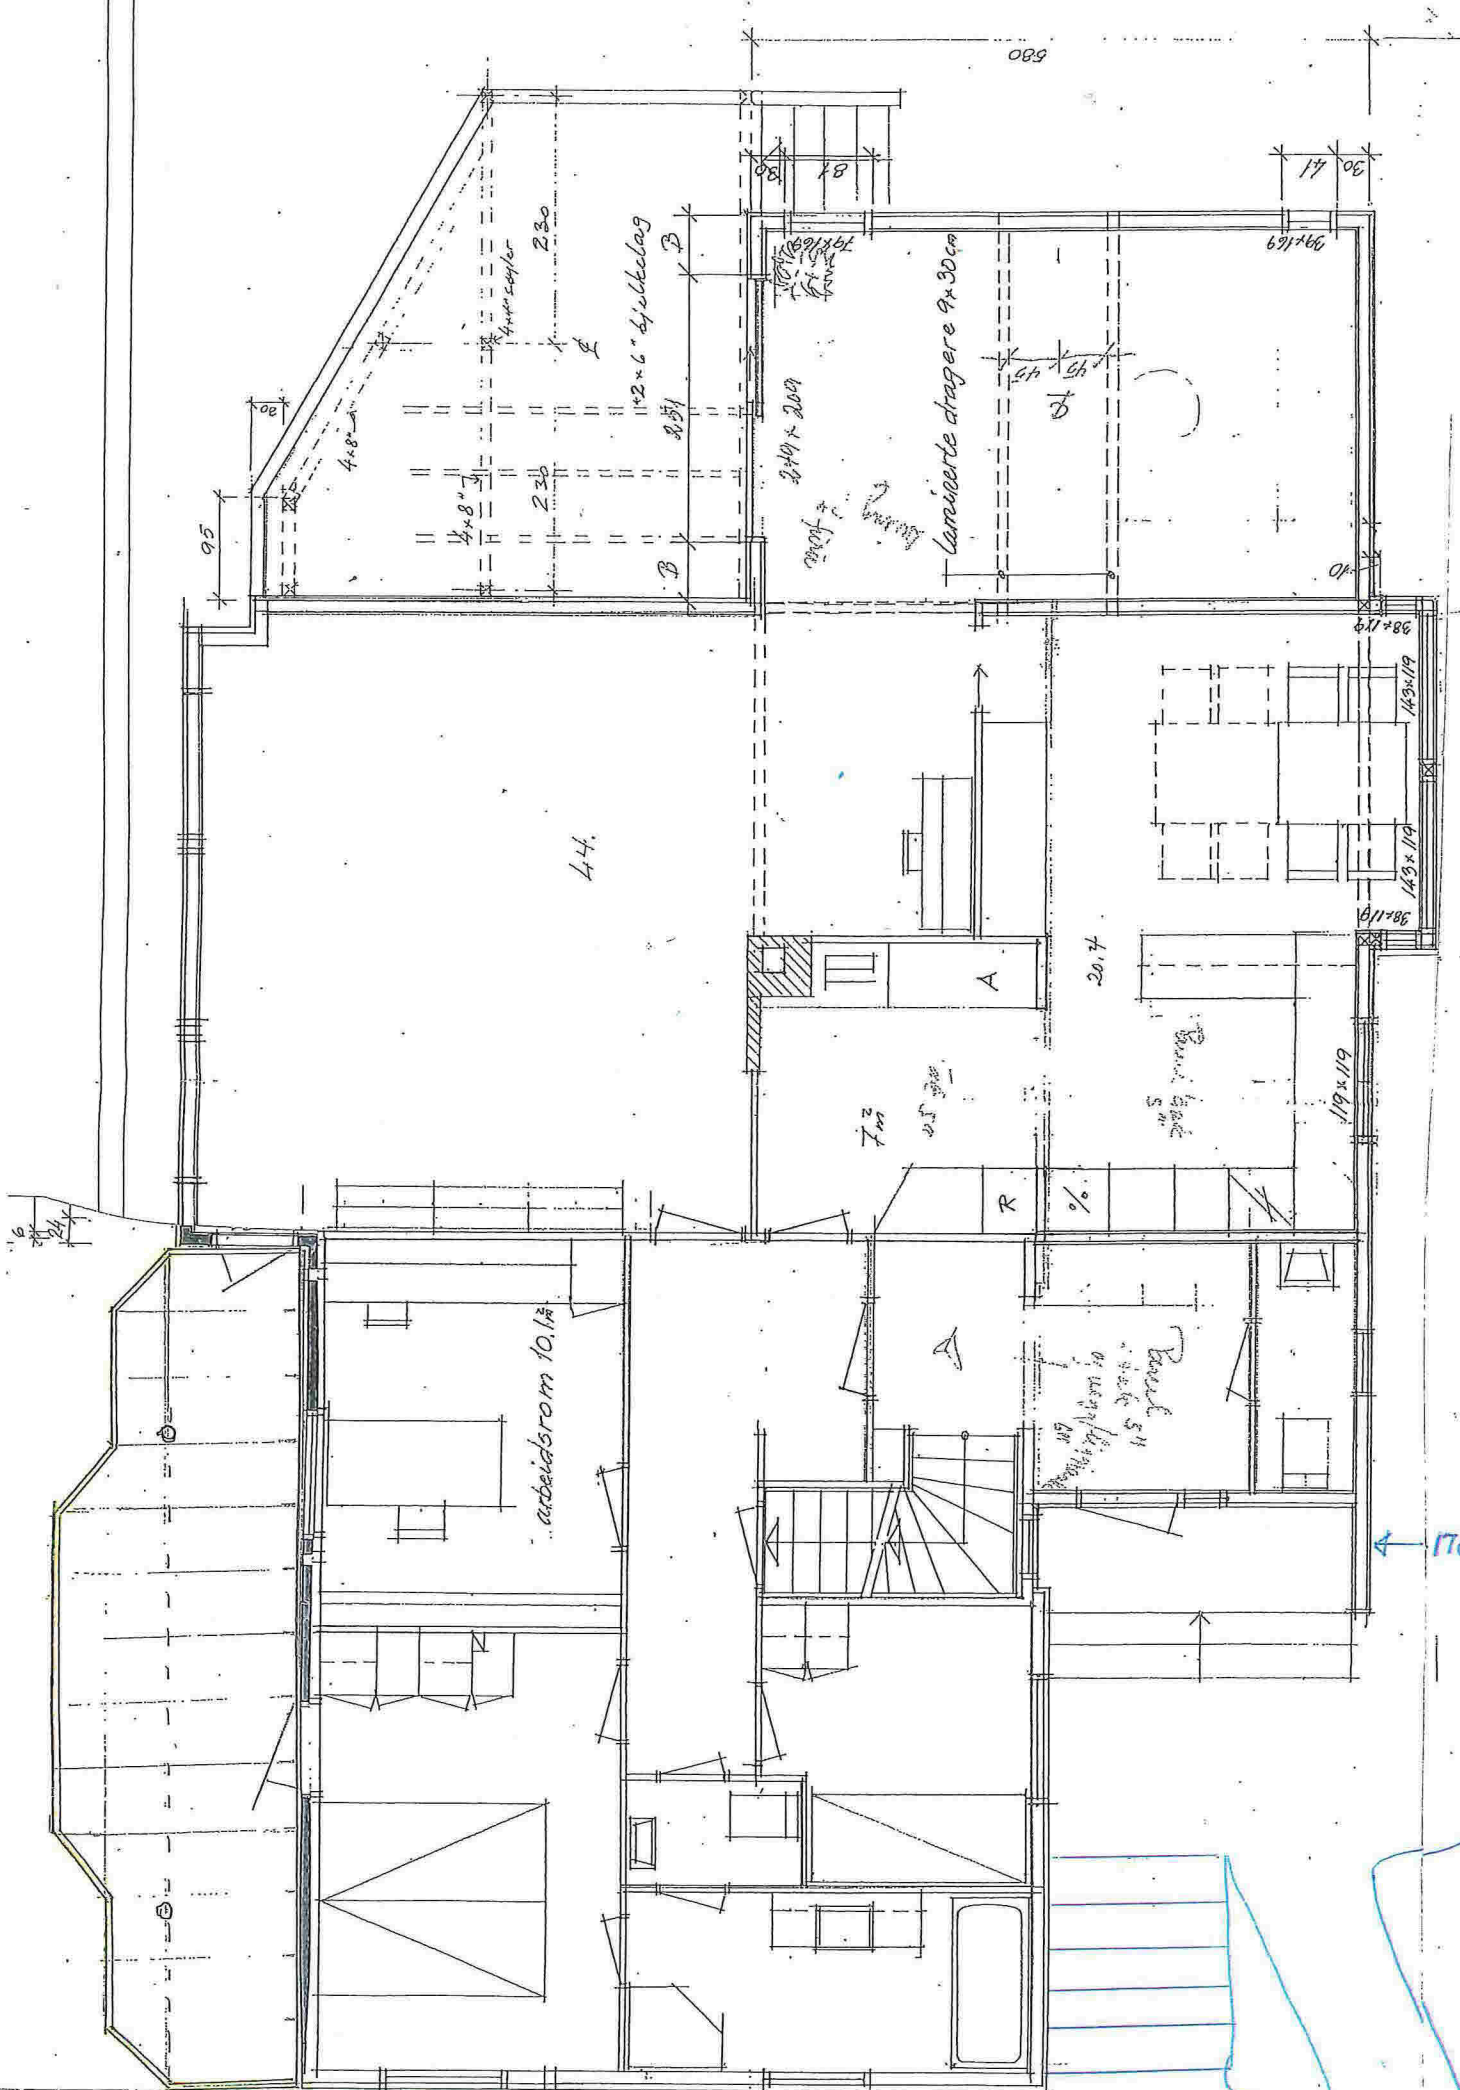

Vedlegg E

Mål: 1:75

108/157

Grovfiellet 1.

160x60x60