


# EKSISTERENDE FORHOLD

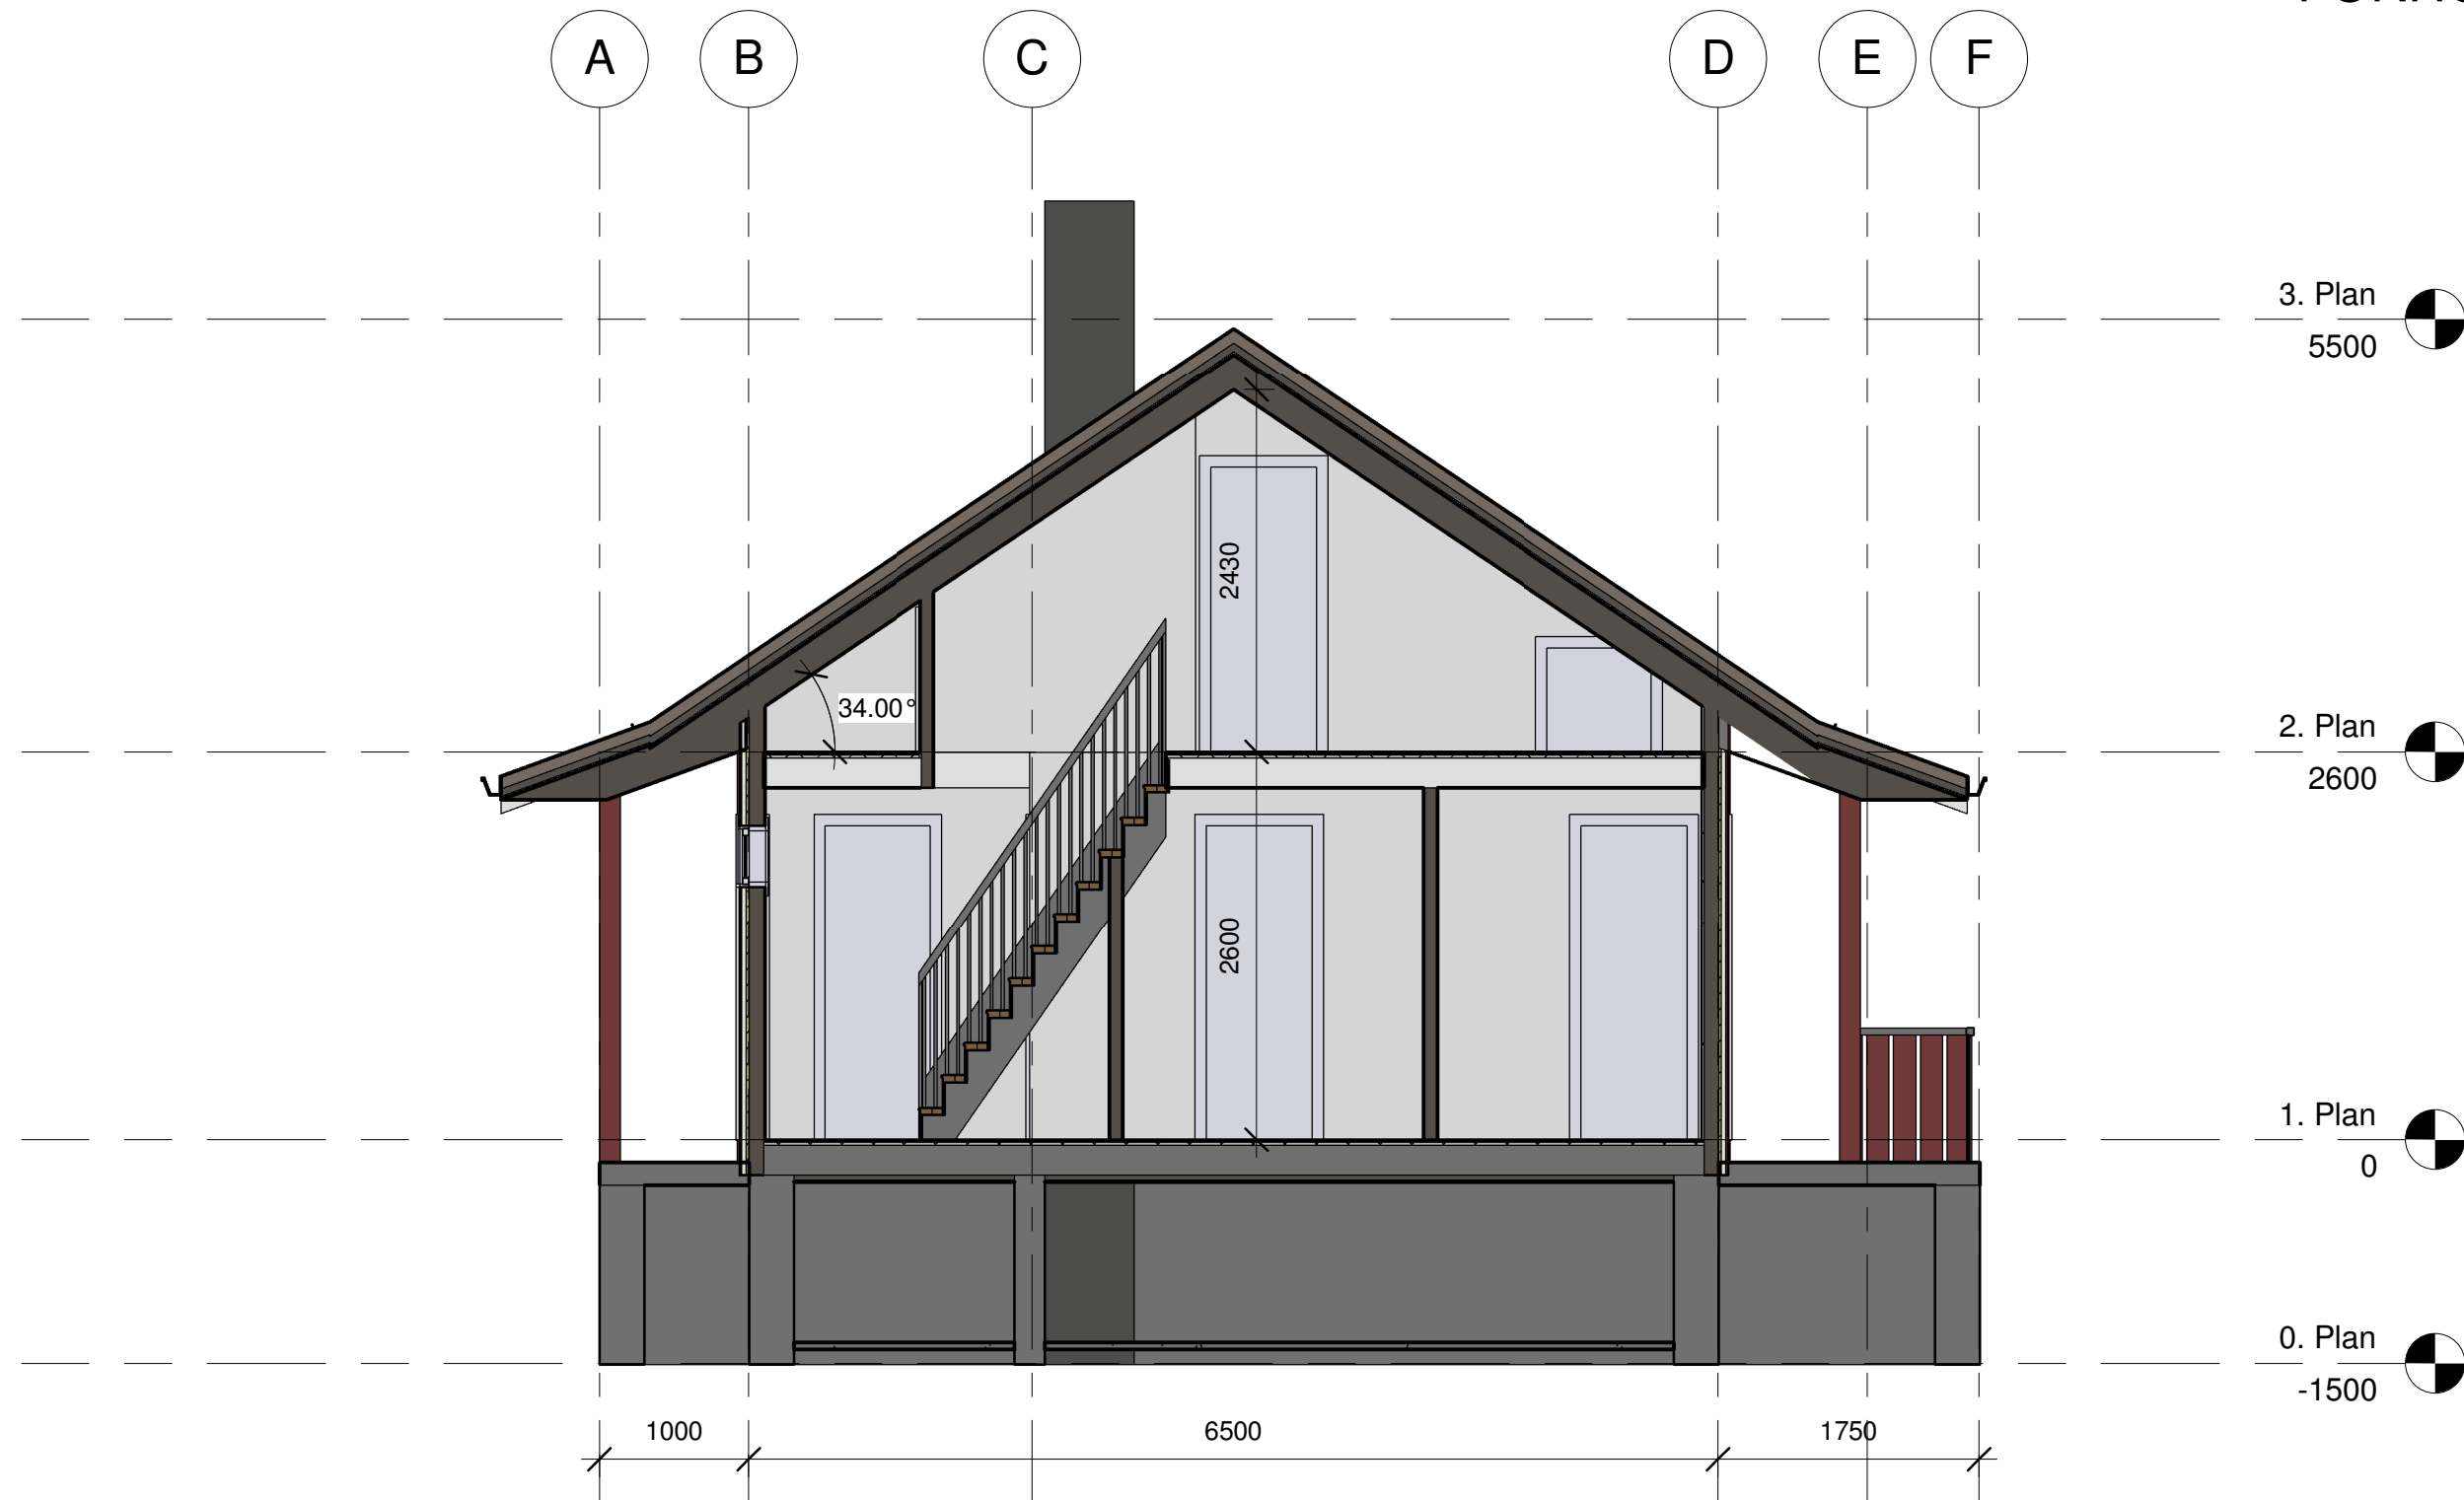

SKALA 1:50



METER

NB! Alle mål må kontrolleres på stedet.

**HYTTE**

Gnr 100, Bnr 13, Vabøvegen 50  
Lindås kommune  
P.nr 1702

**Snitt B-B**

EKSISTERENDE FORHOLD  
Trine Pedersen og Kenneth Hodneland  
Vabøvegen 166 A, 5955 Lindås

Mål 1:50 / A3

Tegn.nr E311

Rev A

Dato 6.3.2017

**Arkitekt Mette Kyed Thorson**

Sivilarkitekt MNAL Medlem av Arkitektbedriftene Org.nr 987 788 682  
Kvalen 16, N-5955 Lindås Tlf +47 901 48 834 mktho@online.no