

VA Leidningar

202/129 29

202/160

20 202/155

18A 18B 202/156

202/157 17

BS BV

16.64

10.72

Rumpf Kvern

20 m

EPSC:32632 N: 6722701 Ø: 300564

Målestokk 1 : 625 Logget inn som Knut Farestveit

©Kartverket

Bring tilbake

OM KARTET ...

TIPS

TEGN OG MÅL

MIN SIDE

TEMALAG

DEL

TEGN-FORKLARING

MINE DATA

ARBEIDSRUM


MATRIKSEL

VEIBESKRIVELSE

TEMAKART

BAKGRUNNSKART

EIENDOM

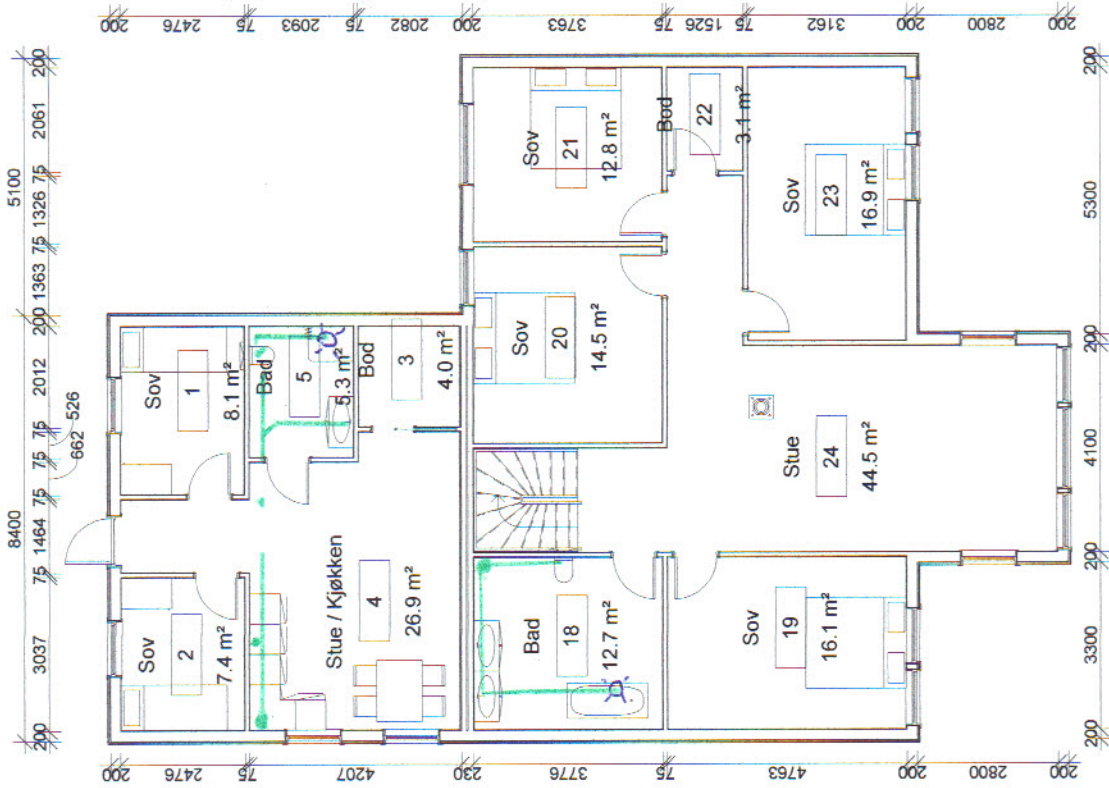

KNUT FARESTVEIT
Rør & Sveis
 5729 MODALEN
 Tlf./Fax 56 59 97 07
 Mob. 901 82 524

OK hovedetg. møbler

1

1 : 100
NIBAS

Mylasvoll, 5012 Sem, kare@comnetheim.no, Tlf. 902 06 748
 Tegningsstatus: **Søknad**
 Prosjektår: 2014.2

Oppdragsnavn:
Voldemaras Ragauskas

Tegningstittel:
Plan Hoved etg. møblert

Prosjekt

Enebolig gbnr. 202/159

Dato: 12/20/15

Tegnet av: KR

Kontrollert av: Checker

Rev. dato:

Målestokk: 1:100

Tegningens nr.: A108

Rev.:


Rev. Dato

Tegn. Kontr.

Tekst

Dato 12/6-17

Hovedhus

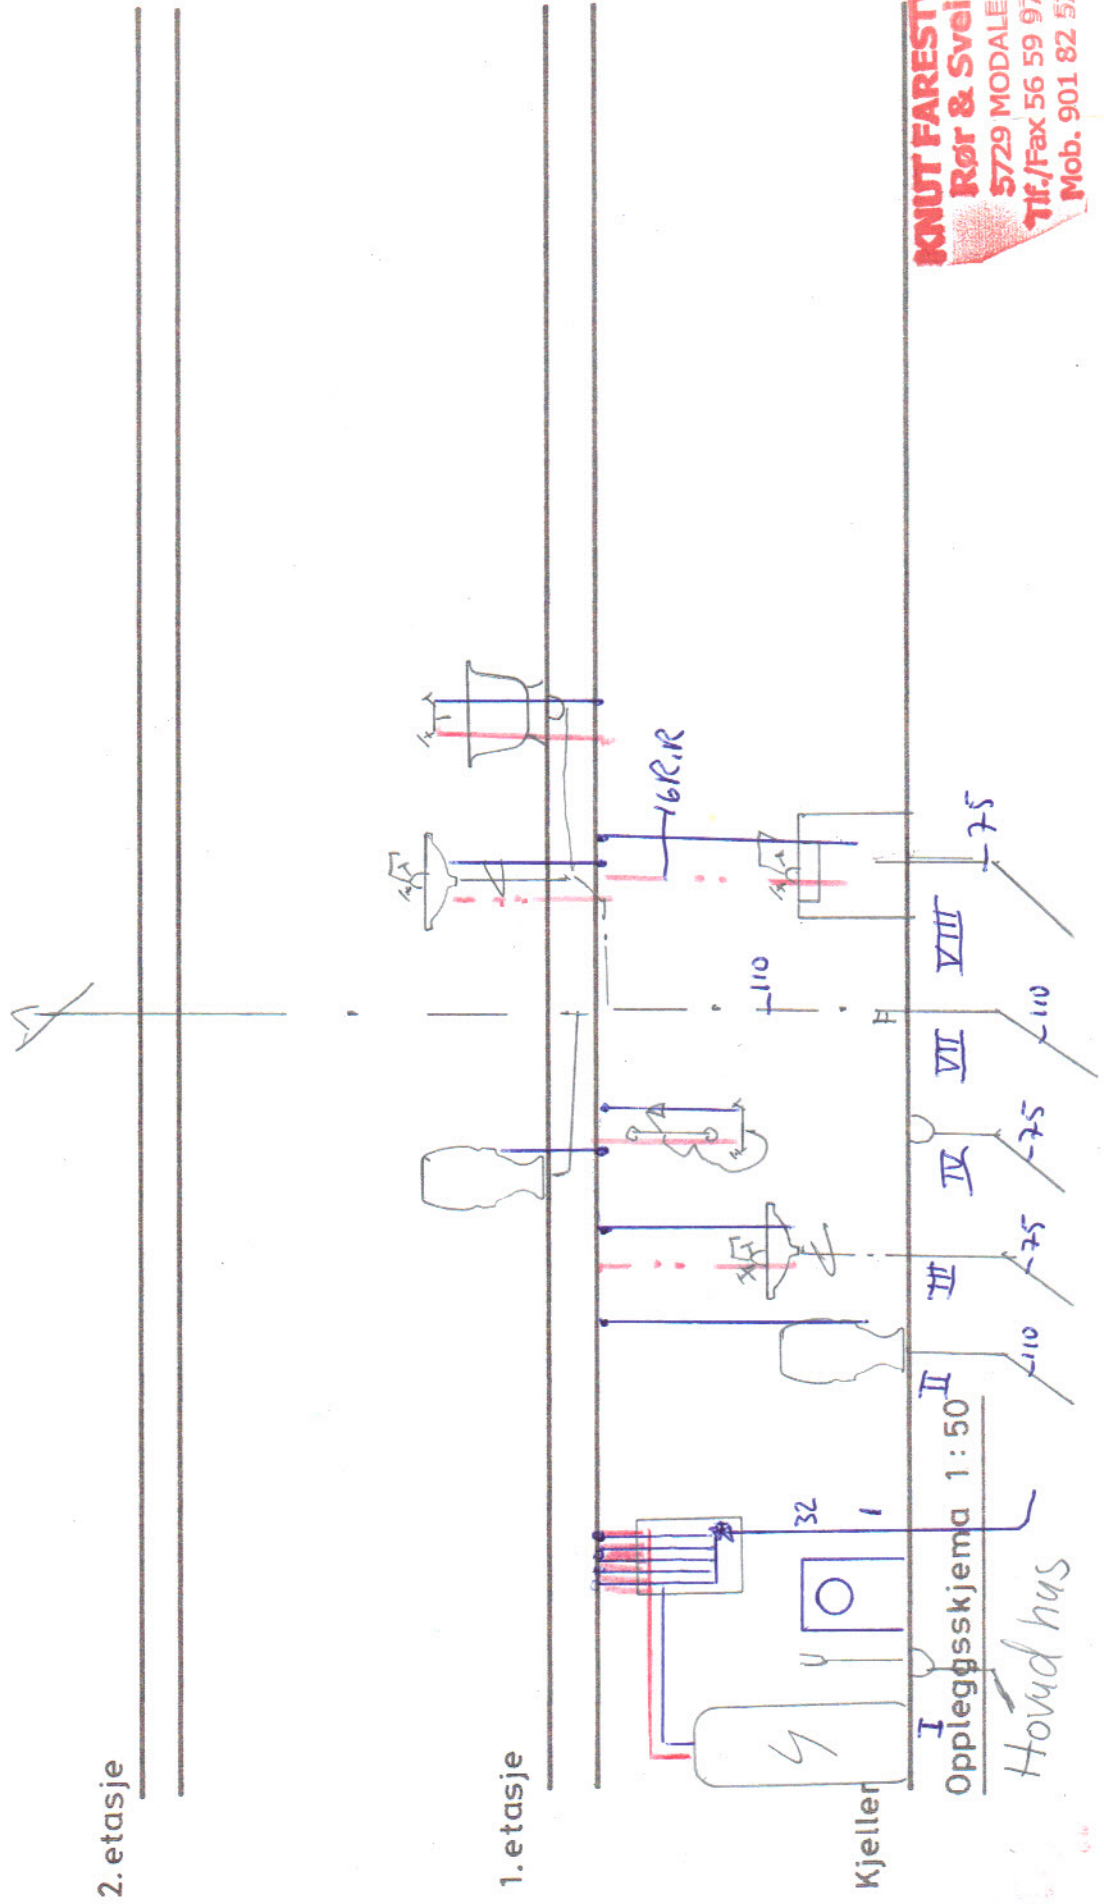

KNUT FARESTVEIT
Rør & Sveis
5729 MODALEN
Tlf./Fax 56 59 97 07
Mob. 901 82 524


Dato 12/6-17

Hybel

2. etasje

1. etasje

Kjeller

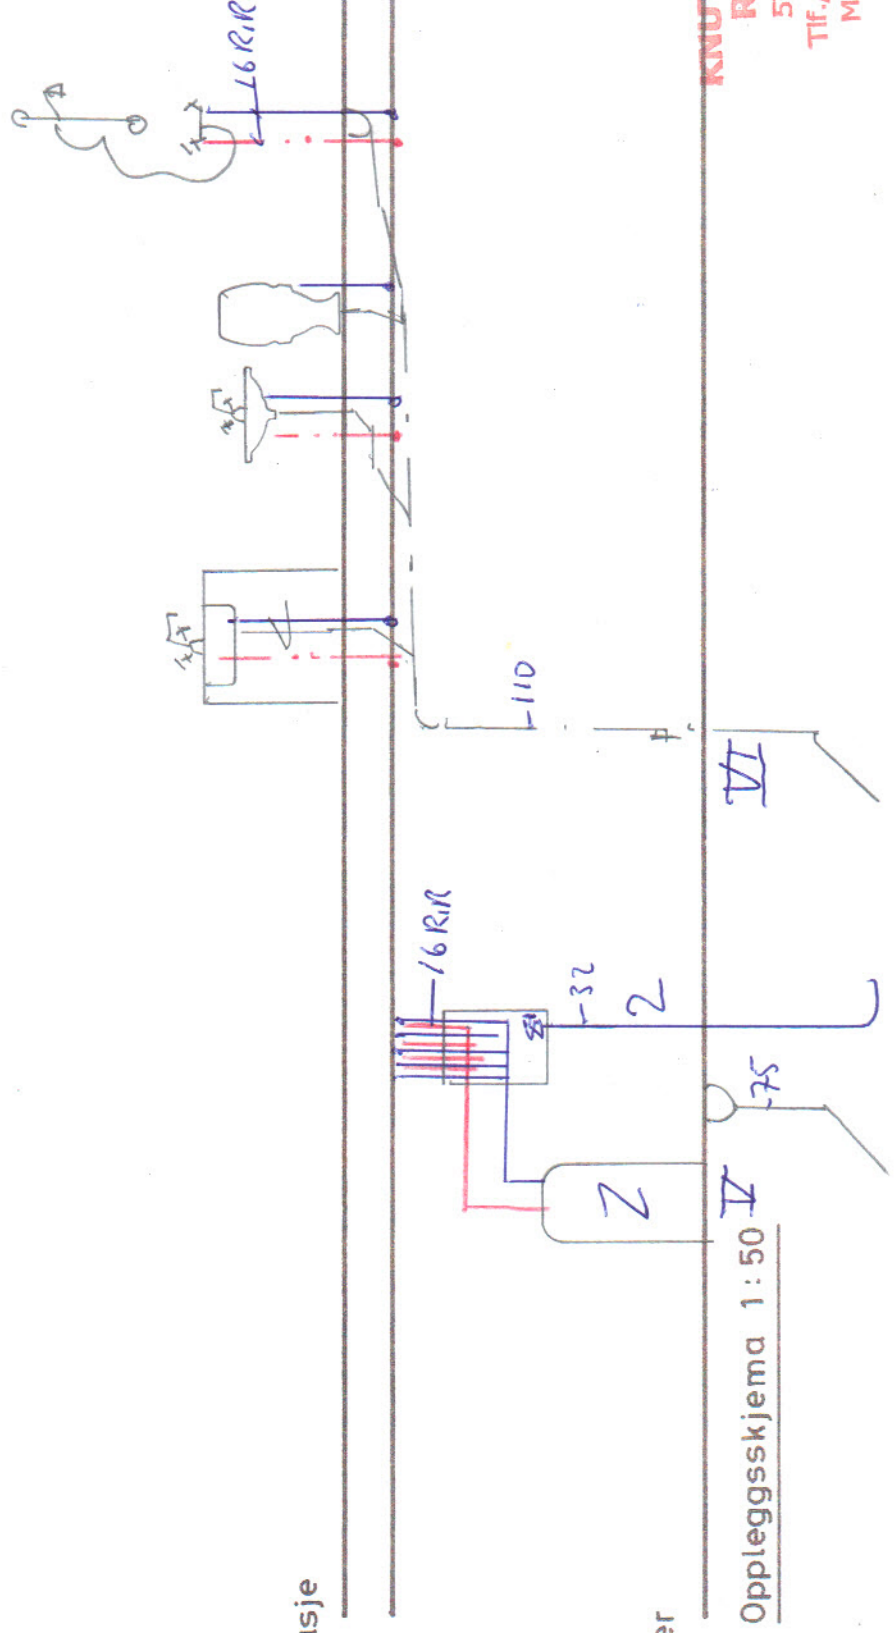

KNUT FARESTVEIT
Rør & Sveis
5729 MODALEN
Tlf./Fax 56 59 97 07
Mob. 901 82 524

Oppleggsskjema 1:50