



Melding om bygning eller tilbygg som er unntatt søknadsplikt 20.06.2017

Dette skjemaet skal brukes for å melde fra til kommunen om at du har bygget et tilbygg eller en bygning som er unntatt søknadsplikt.

Ark. saksnr. 17/1953	Løpenr.
Saksh.	Tilgangskode

Kryss av for hva som skal meldes inn:	
<input type="checkbox"/>	Tilbygg inntil 15 m ²
<input checked="" type="checkbox"/>	Bygning mellom 15 - 50 m ²
Underkategori (ett kryss):	
<input type="checkbox"/>	Garasje eller uthus til bolig
<input checked="" type="checkbox"/>	Garasje eller uthus til fritidsbolig
<input type="checkbox"/>	Fiskeri- eller landbruksbygning
Annen type bygning, beskriv:	UTE BOD (merket med A på kart)

Informasjon om eiendommen:	
Eier: Frode Espevoll	
Adresse: HOLBEKKEN 79, 5260 Indre Arna (Lurevæn 1100, 5912 Seim)	
E-post: jespevoll@gmail.com	Telefon: 41355768
Gårdsnummer (du kan finne gårdsnummer ved å søke opp adresse på www.seeiendom.no) 62	
Bruksnummer (du kan finne bruksnummer ved å søke opp adresse på www.seeiendom.no) 52	
Festenummer (gjelder kun hvis festetomt):	
Seksjonsnummer (gjelder kun hvis sameie):	

Informasjon om bygningen eller tilbygget:		
Bruksareal (BRA): Innvending areal (areal innenfor ytterveggene)	13.1 m ²	Dato for ferdigstillelse: (dd.mm.åååå)
		10.07.2012

Legg ved et kart hvor tilbygget eller bygningen er tegnet inn:
Silk gjør du: Bruk et kartutsnitt over eiendommen for å tegne inn hvor bygningen eller tilbygget er plassert.
Kartet kan for eksempel være: – et situasjonskart fra kommunen – et kart fra kommunens nettside – et kartutsnitt fra www.seeiendom.no
Vi anbefaler at du: – tegner inn et omriss av bygningen eller tilbygget – oppgir hvor mange meter det er fra bygningen/tilbygget til nabogrensa.
Kartet som viser plasseringen, sendes til kommunen sammen med dette meldingskjemaet.

Melding om bygning eller tilbygg som er unntatt søknadsplikt


Dette skjemaet skal brukes for å melde fra til kommunen om at du har bygget et tilbygg eller en bygning som er unntatt søknadsplikt.

Kryss av for hva som skal meldes Inn:		
<input type="checkbox"/>	Tilbygg inntil 15 m ²	
<input checked="" type="checkbox"/>	Bygning mellom 15 - 50 m ²	
Underkategori (ett kryss):		
<input type="checkbox"/>	Garasje eller uthus til bolig	<input checked="" type="checkbox"/> Garasje eller uthus til fritidsbolig
		<input type="checkbox"/> Fiskeri- eller landbruksbygning
Annen type bygning, beskriv:	<i>Sommer stue/grillhytte (merket med B på kart)</i>	

Informasjon om eiendommen:	
Eier: <i>Frode Espvold</i>	
Adresse: <i>Hølbekken 79, 5260 Indre Arna (Lurøvågen 1100, 5912 Seim)</i>	
E-post: <i>fesvold@gmail.com</i>	Telefon: <i>41355768</i>
Gårdsnummer (du kan finne gårdsnummer ved å søke opp adresse på www.seeiendom.no) <i>62</i>	
Bruksnummer (du kan finne bruksnummer ved å søke opp adresse på www.seeiendom.no) <i>52</i>	
Festenummer (gjelder kun hvis festetomt):	
Seksjonsnummer (gjelder kun hvis sameie):	

Informasjon om bygningen eller tilbygget:		
Bruksareal (BRA): Innvending areal (areal innenfor ytterveggene)	<i>17.0</i> m ²	Dato for ferdigstillelse: (dd.mm.åååå)
		<i>23092016</i>

Legg ved et kart hvor tilbygget eller bygningen er tegnet inn:
Silk gjør du: Bruk et kartutsnitt over eiendommen for å tegne inn hvor bygningen eller tilbygget er plassert.
Kartet kan for eksempel være: – et situasjonskart fra kommunen – et kart fra kommunens nettside – et kartutsnitt fra www.seeiendom.no
Vi anbefaler at du: – tegner inn et omriss av bygningen eller tilbygget – oppgir hvor mange meter det er fra bygningen/tilbygget til nabogrensa.
Kartet som viser plasseringen, sendes til kommunen sammen med dette meldingsskjemaet.

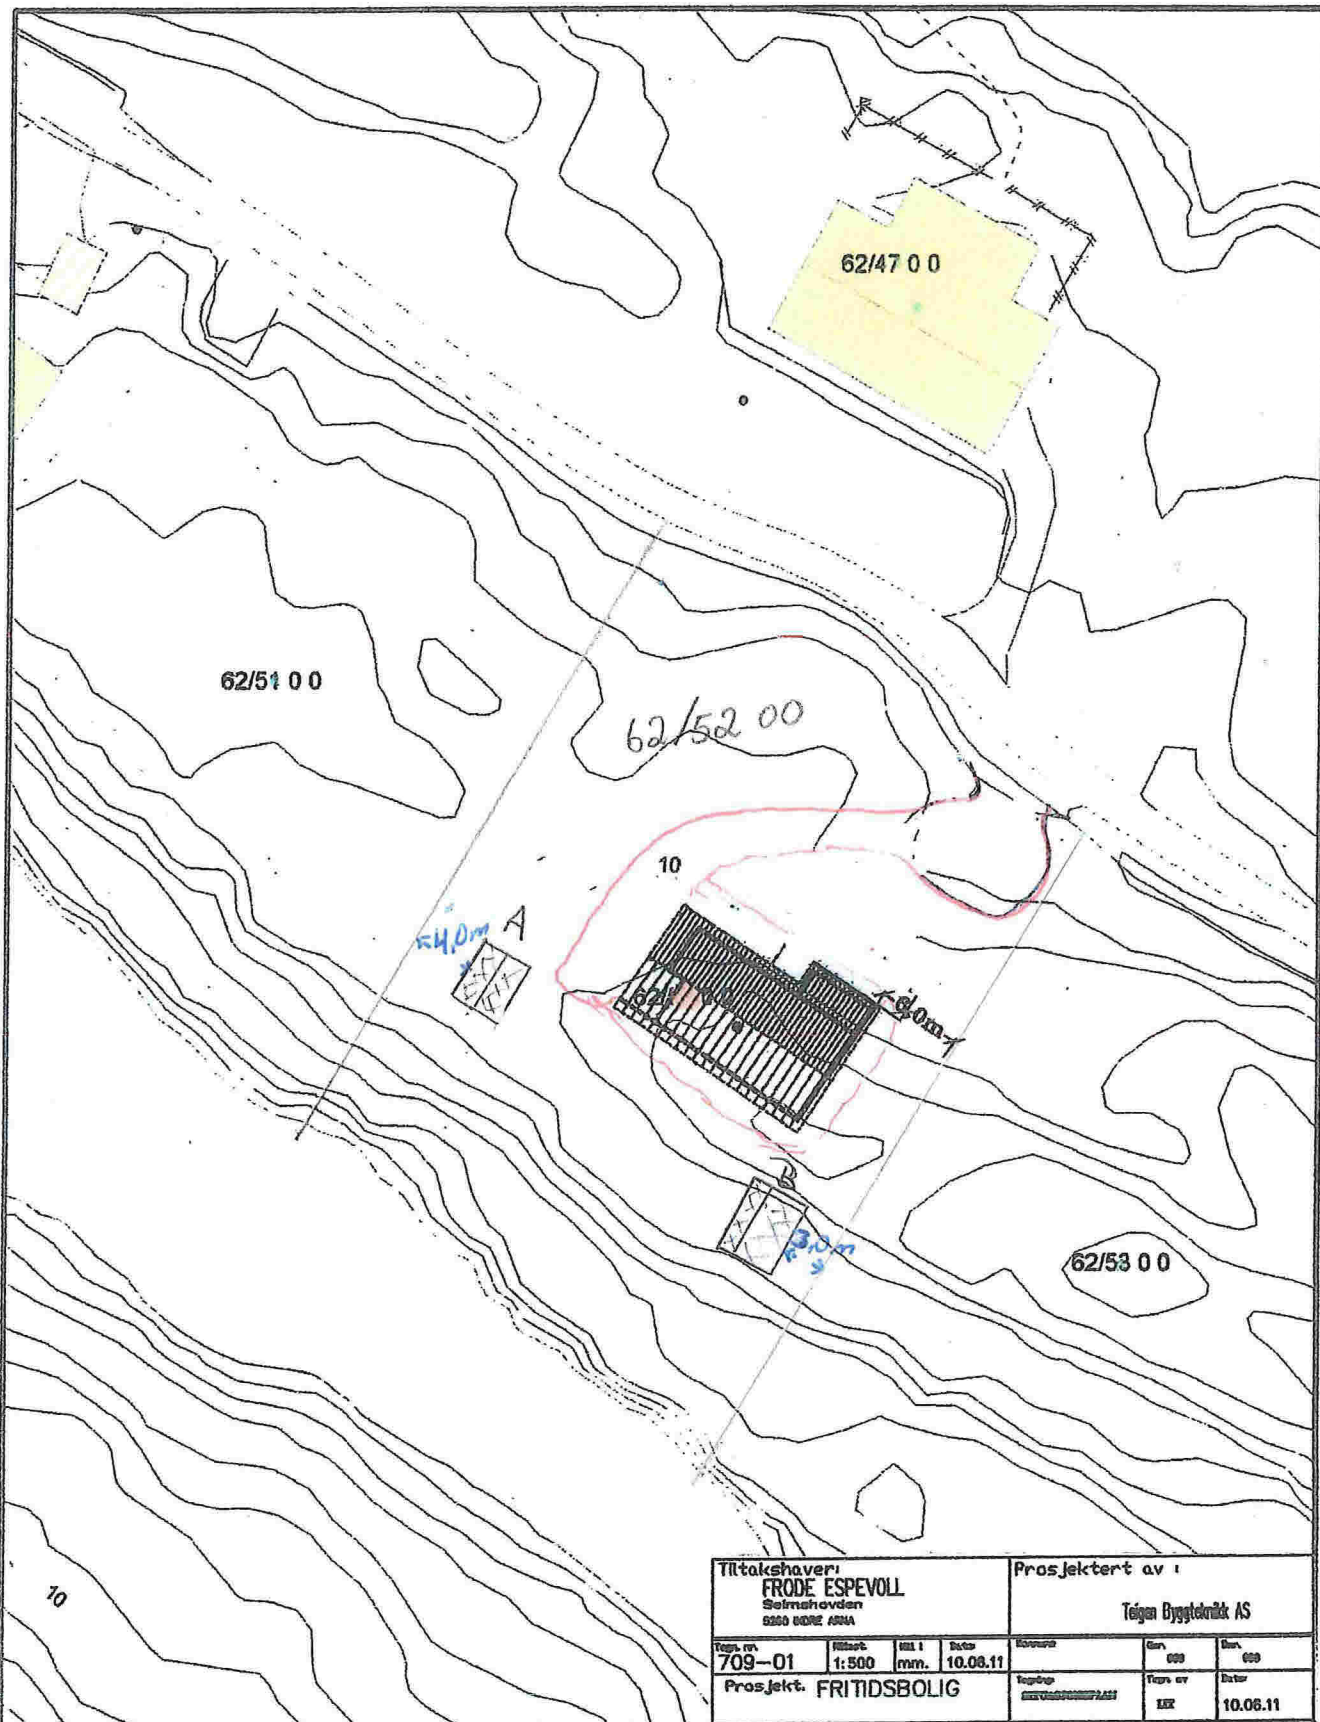

Tiltakshaver: FRØDE ESPEVOLL Sølmshovden 5550 BØRE ARNA				Prosjektert av: Teigen Byggeteknikk AS			
Form nr. 709-01	Målestokk 1:500	Utgitt 10.06.11	Dato	Revisjon	Rev. nr.	Rev. dato	
Prosjekt: FRITIDSBOLIG				Forfatter	Prosjekt nr.	Dato	
				TEIGEN BYGGETEKNIKK AS	100	10.06.11	

Målte Grenser	Større bustader
Registrerte Grenser	Hytteferiehuser
Udefinerte grenser	Gruusjetilfuser
Terrengmålte grenser	Industri/fager
Konstruert grensepunkt	Andre bygg
Person	
Bolig	
Bustad m/leilighet	
Væningshus	



Lindås kommune
Areal og Miljø-avdeling

Gbnr 62/52

Dato: 2011.06.08
Sign: hini



N

Målestokk
1:500

Beliggenhet og høyder må oppfattes som orienterende.