

87 / 803

- Målte Grenser
- Registrerte Grenser
- ⊙ Udefinert grenser
- ⊙ Terengmålte grense
- ⊙ Konstruert grensepunkt
- Bolig
- Bustad m/leilighet
- Våningshus
- Storre bustader
- Hytte/feriehus
- Garasje/uthus
- Industri/lager
- Andre bygg

Beliggenhet og høyder må oppfattes som orienterende.




Lindås kommune  
Geodata avdeling  
Oppdatert kart etter grensejustering  
*Emma Kjelland*

Dato: 2017.06.28  
Sign: liei

Gnr 137 bnr 487  
**Lindås kommune**



Målestokk  
1:500

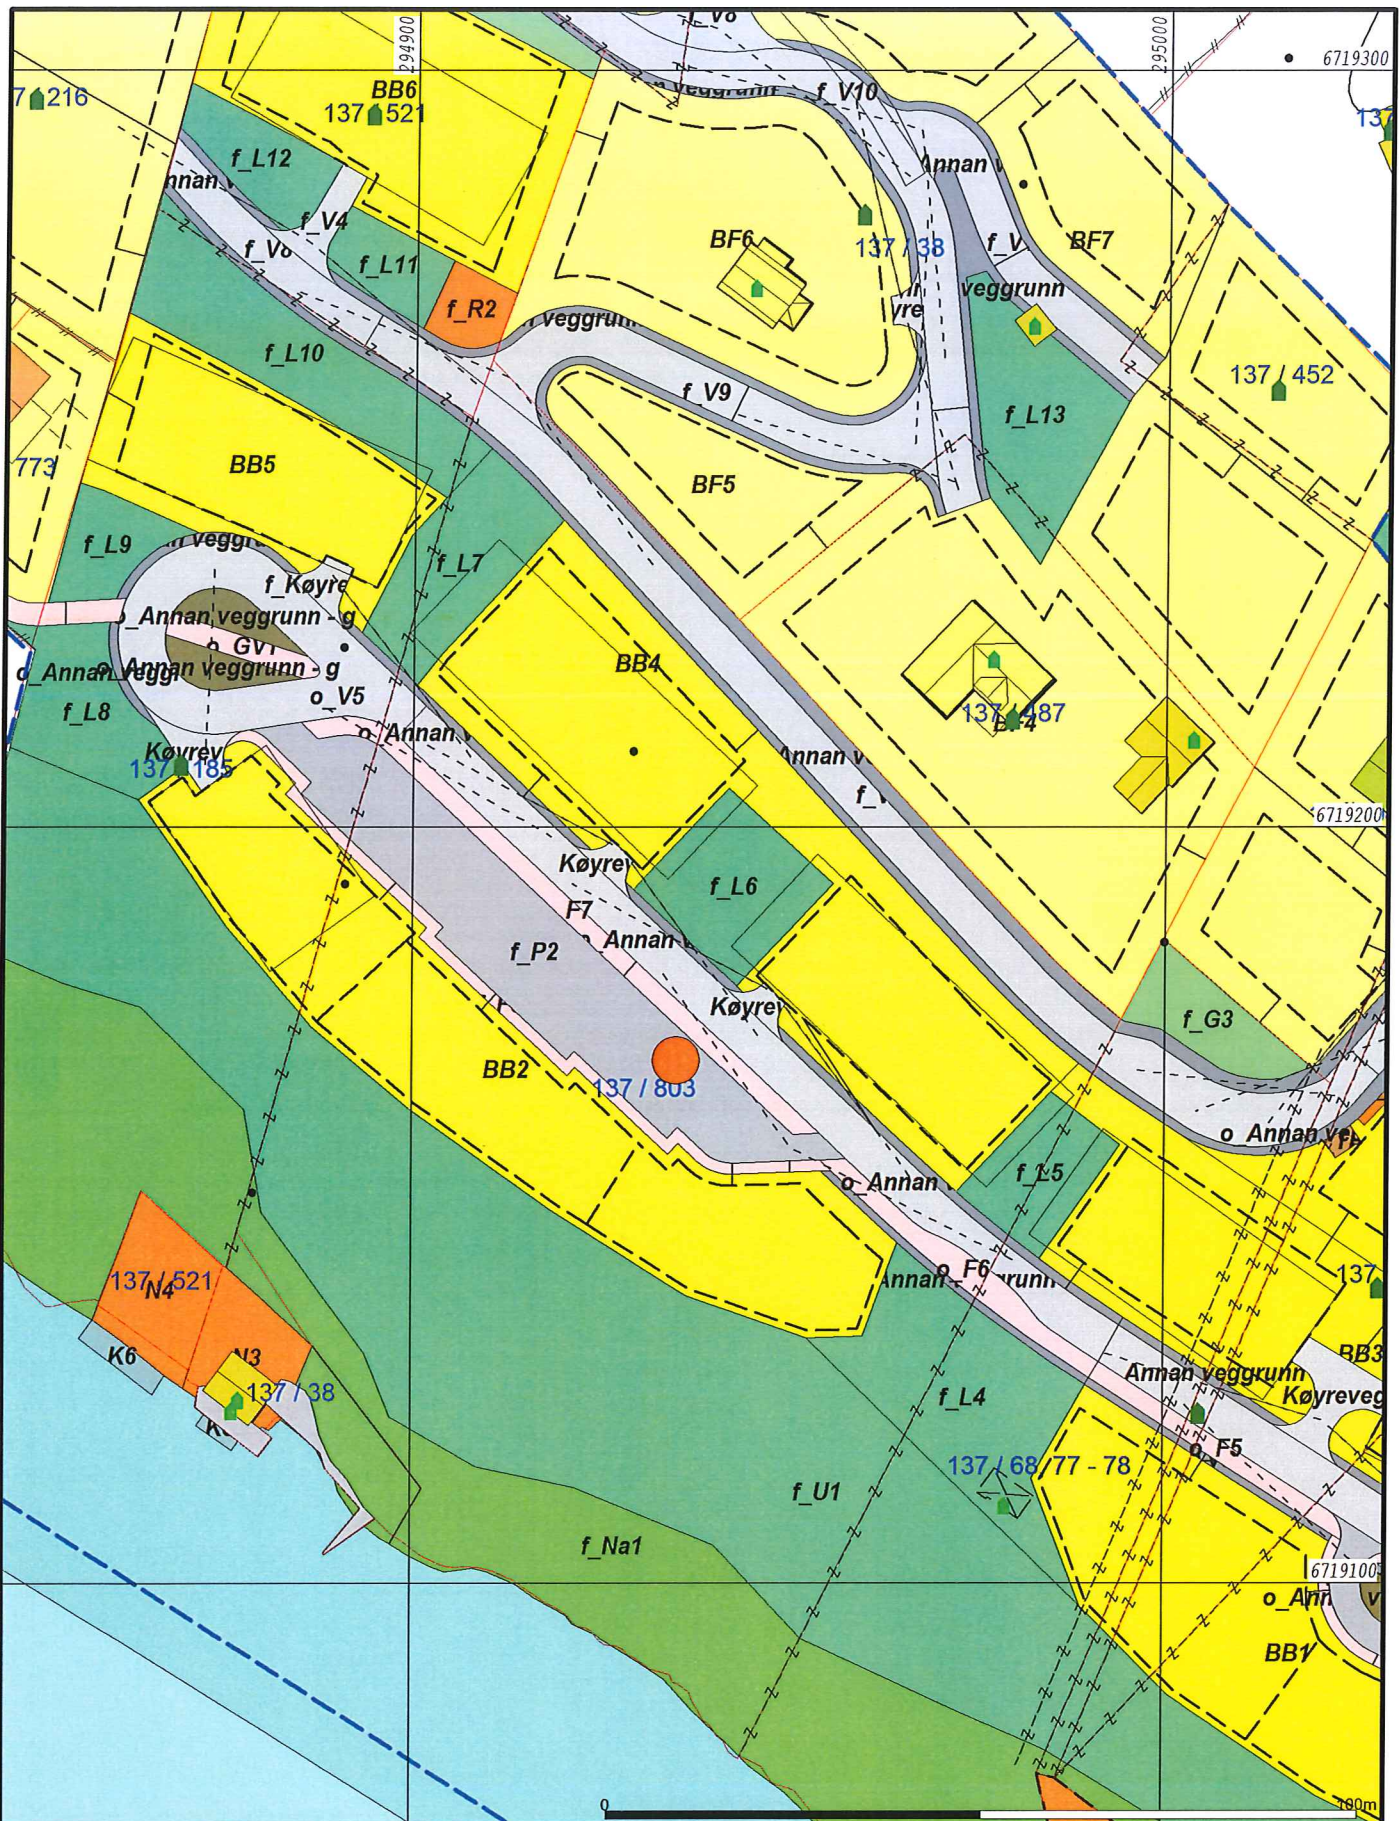

- Målte Grenser
  - - - Registrerte Grenser
  - ⋈ Udefinert grenser
  - ⋈ Terengmålte grense
  - ⋈ Konstruert grensepunkt
  - Bolig
  - Bustad m/leilighet
  - Våningshus
  - Storre bustader
  - Hytte/feriehus
  - Garasje/uthus
  - Industri/lager
  - Andre bygg
- Beliggenhet og høyder må oppfattes som orienterende.



Lindås kommune  
Geodata avdeling

Oppdatert kart etter frådelling m/Regplan  
*B. Rydberg*


Dato: 2017.06.28  
Sign: liei

N

Målestokk  
1:1000

Lindås kommune

Gnr 137 bnr 803

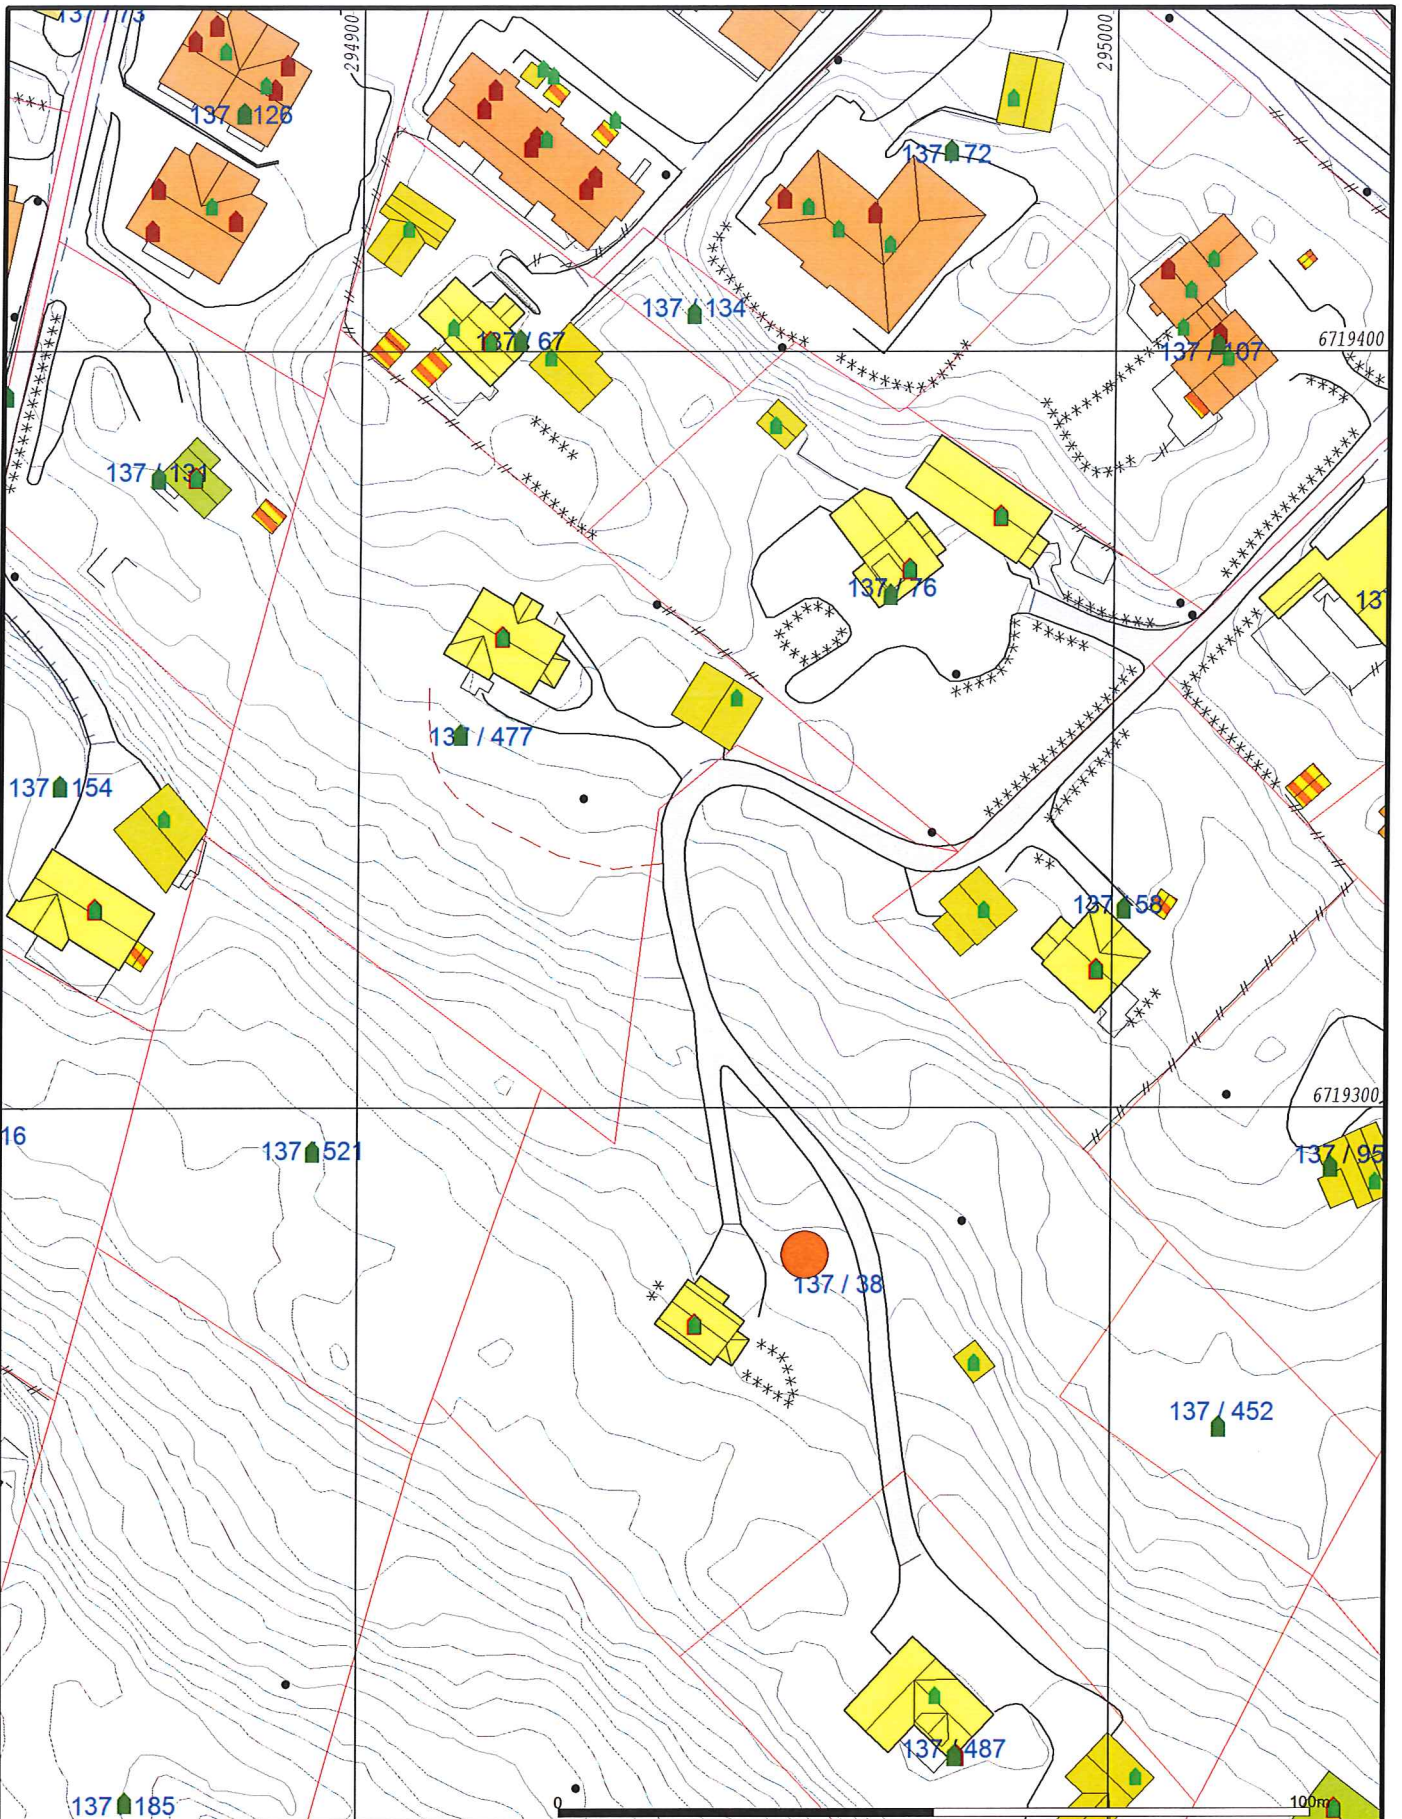

- |                          |                  |
|--------------------------|------------------|
| — Målte Grenser          | — Støre bustader |
| — Registrerte Grenser    | — Hytte/feriehus |
| — Udefinert grenser      | — Garasje/uthus  |
| — Terrengmålte grense    | — Industri/lager |
| — Konstruert grensepunkt | — Andre bygg     |
| — Bolig                  |                  |
| — Bustad m/leilighet     |                  |
| — Våningshus             |                  |
- Beliggenhet og høyder må oppfattes som orienterende.




Lindås kommune  
Geodata avdeling  
Oppdatert kart hovedeigedom  
*Line Rydland*

Dato: 2017.06.28  
Sign: liei

Gnr 137 bnr 38  
Lindås Kommune

N  
Målestokk  
1:1000

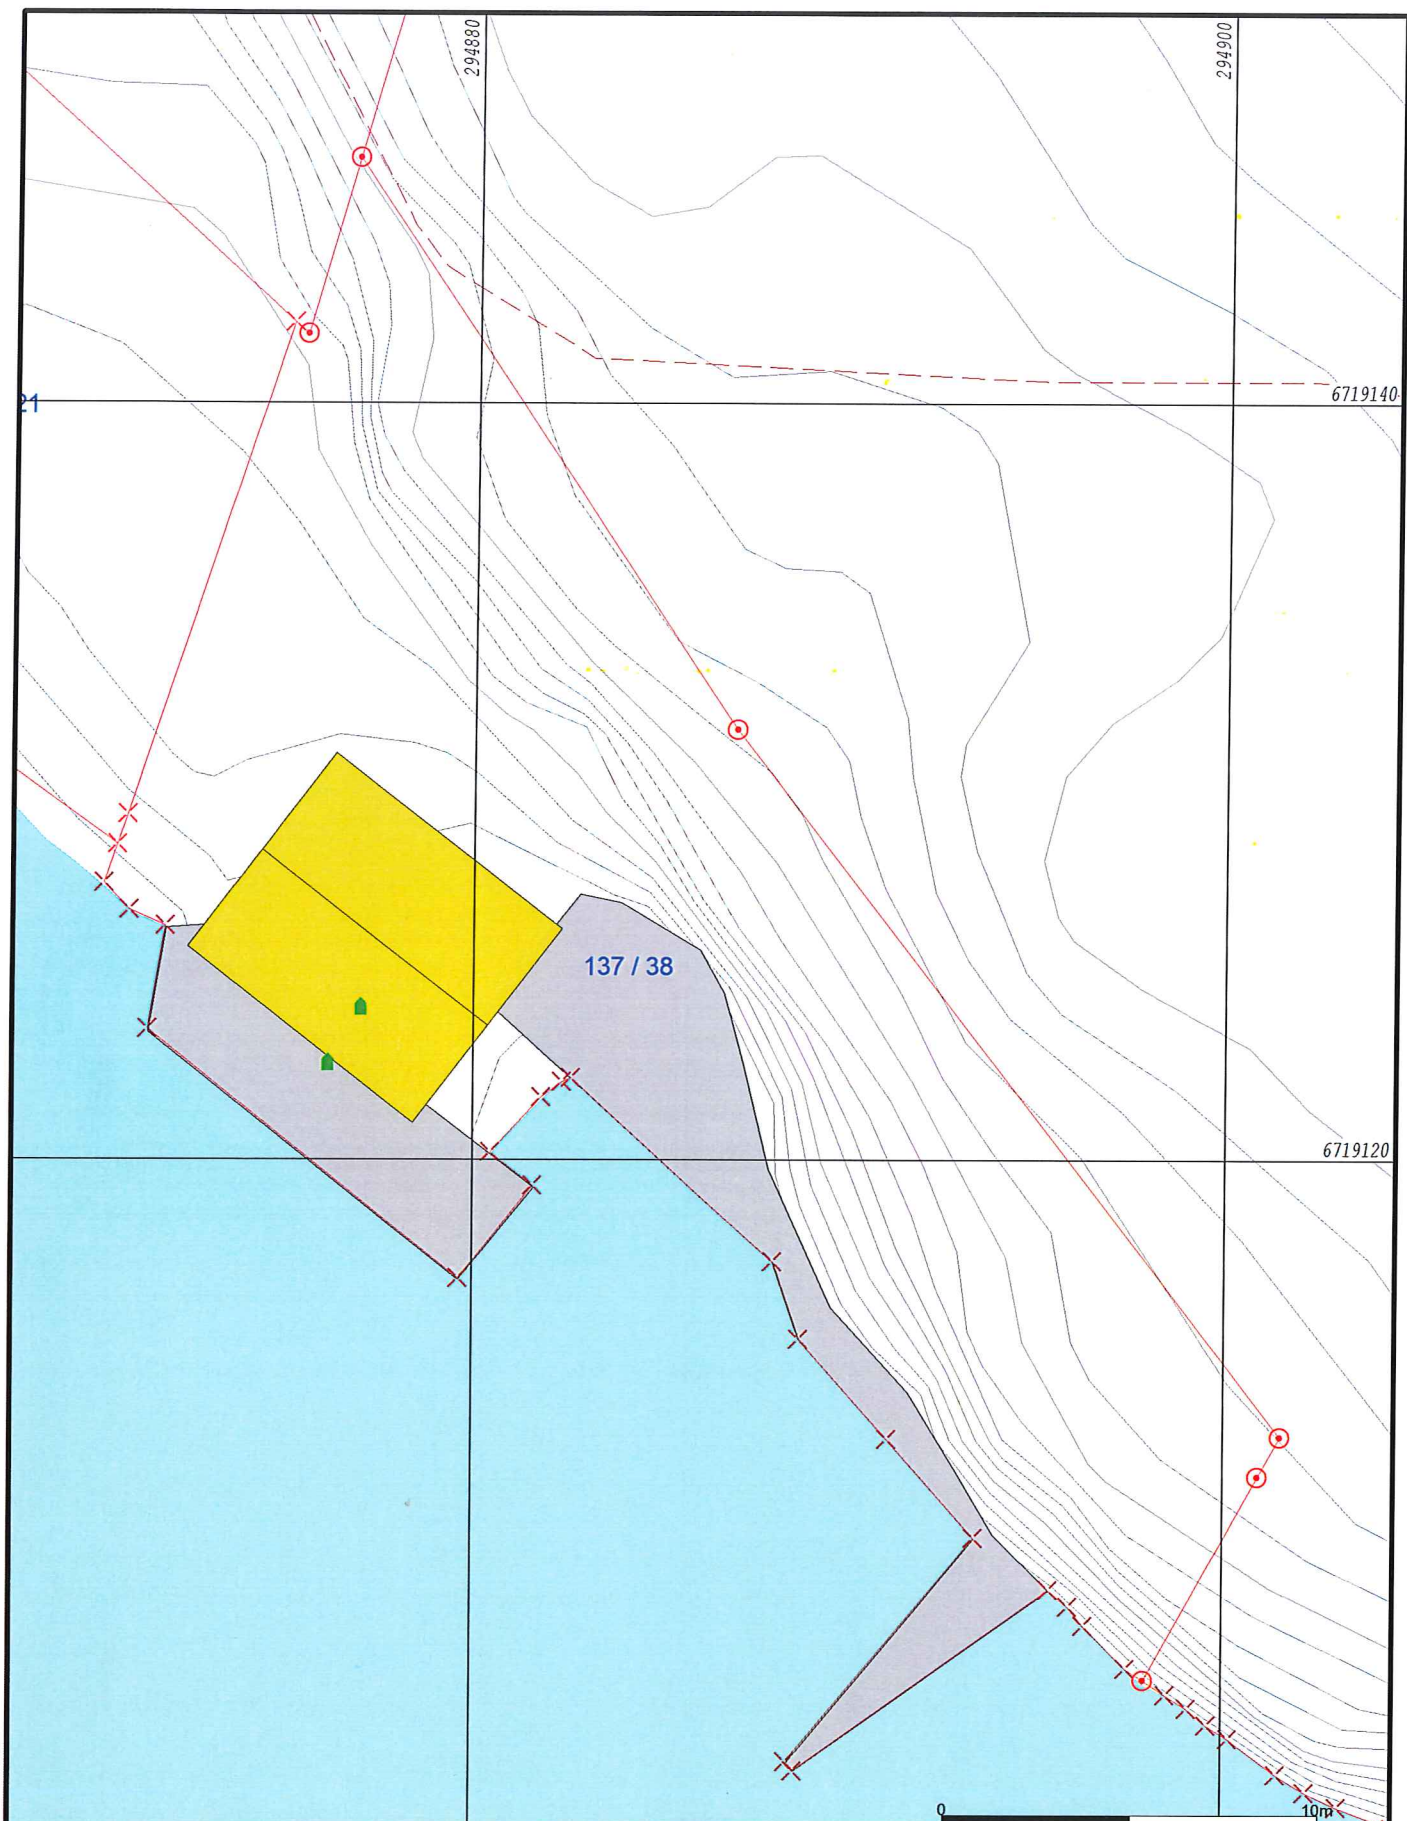

- |                          |                   |
|--------------------------|-------------------|
| — Målte Grenser          | ■ Storre bustader |
| — Registrerte Grenser    | ■ Hytte/feriehuis |
| ○ Udefinert grenser      | ■ Garasje/uthus   |
| ⊕ Terrengmålte grense    | ■ Industri/lager  |
| ⊗ Konstruert grensepunkt | ■ Andre bygg      |
| ■ Bolig                  |                   |
| ■ Bustad n/leilighet     |                   |
| ■ Våningshus             |                   |

Beliggenhet og høyder må oppfattes som orienterende.



Lindås kommune  
Geodata avdeling  
Oppdatert kart naustparsell 466,8 m2  
*B. Rydøl*

Dato: 2017.06.28  
Sign: liei

Gnr 137 bnr 38



Målestokk  
1:200