

## Rørleggjarmelding



**Lindås kommune**

Eining for teknisk drift

Skjemaet skal nyttas ved arbeider som berører tilknytning til kommunale vass og avlaupsleidningar.

Det skal innsendes Lindås kommune teknisk drift Avd. Vatn og avløp før arbeidet igangsettes

Gjeld byggearbeider på følgende eiendom:

Gnr/Bnr. 134/209	Adresse Kalvatra 25 5911 Alversund
---------------------	---------------------------------------

Adresse- Abb. Gum Tove K og Tor-Emil Skjeruheim
----------------------------------------------------

Kontaktperson HJELMÅS VVS AS Fredrik Hagseth	Mobil Kontaktperson 906 89 888
----------------------------------------------------	-----------------------------------

Arbeidet vil foregå i perioden

Fra og med dato	Til og med dato
-----------------	-----------------

Når godkjenning foreligger.

Teikningar vedlagt

<input checked="" type="checkbox"/> Situasjonsplan	<input type="checkbox"/> Kjellarplan
----------------------------------------------------	--------------------------------------

<input type="checkbox"/> installasjonsteikning	<input type="checkbox"/> Etasjeplan	Oppgi antall 1
------------------------------------------------	-------------------------------------	-------------------


<input type="checkbox"/> Andre teikningar, oppgi kva slag
-----------------------------------------------------------

Vedlegg : Kart

Hjelmås  
VVS AS

23/6.14

Foretak som skal utføre arbeid på sanitæranlegg i Lindås kommune, Skal være kjent med kommunens sanitærreglement. Lindås kommune har godkjent KS. Sine tekniske og administrative bestemmelser. I tillegg har Lindås Kommune sin egen VA norm. Nokre viktige punkt i forhold til regelverk

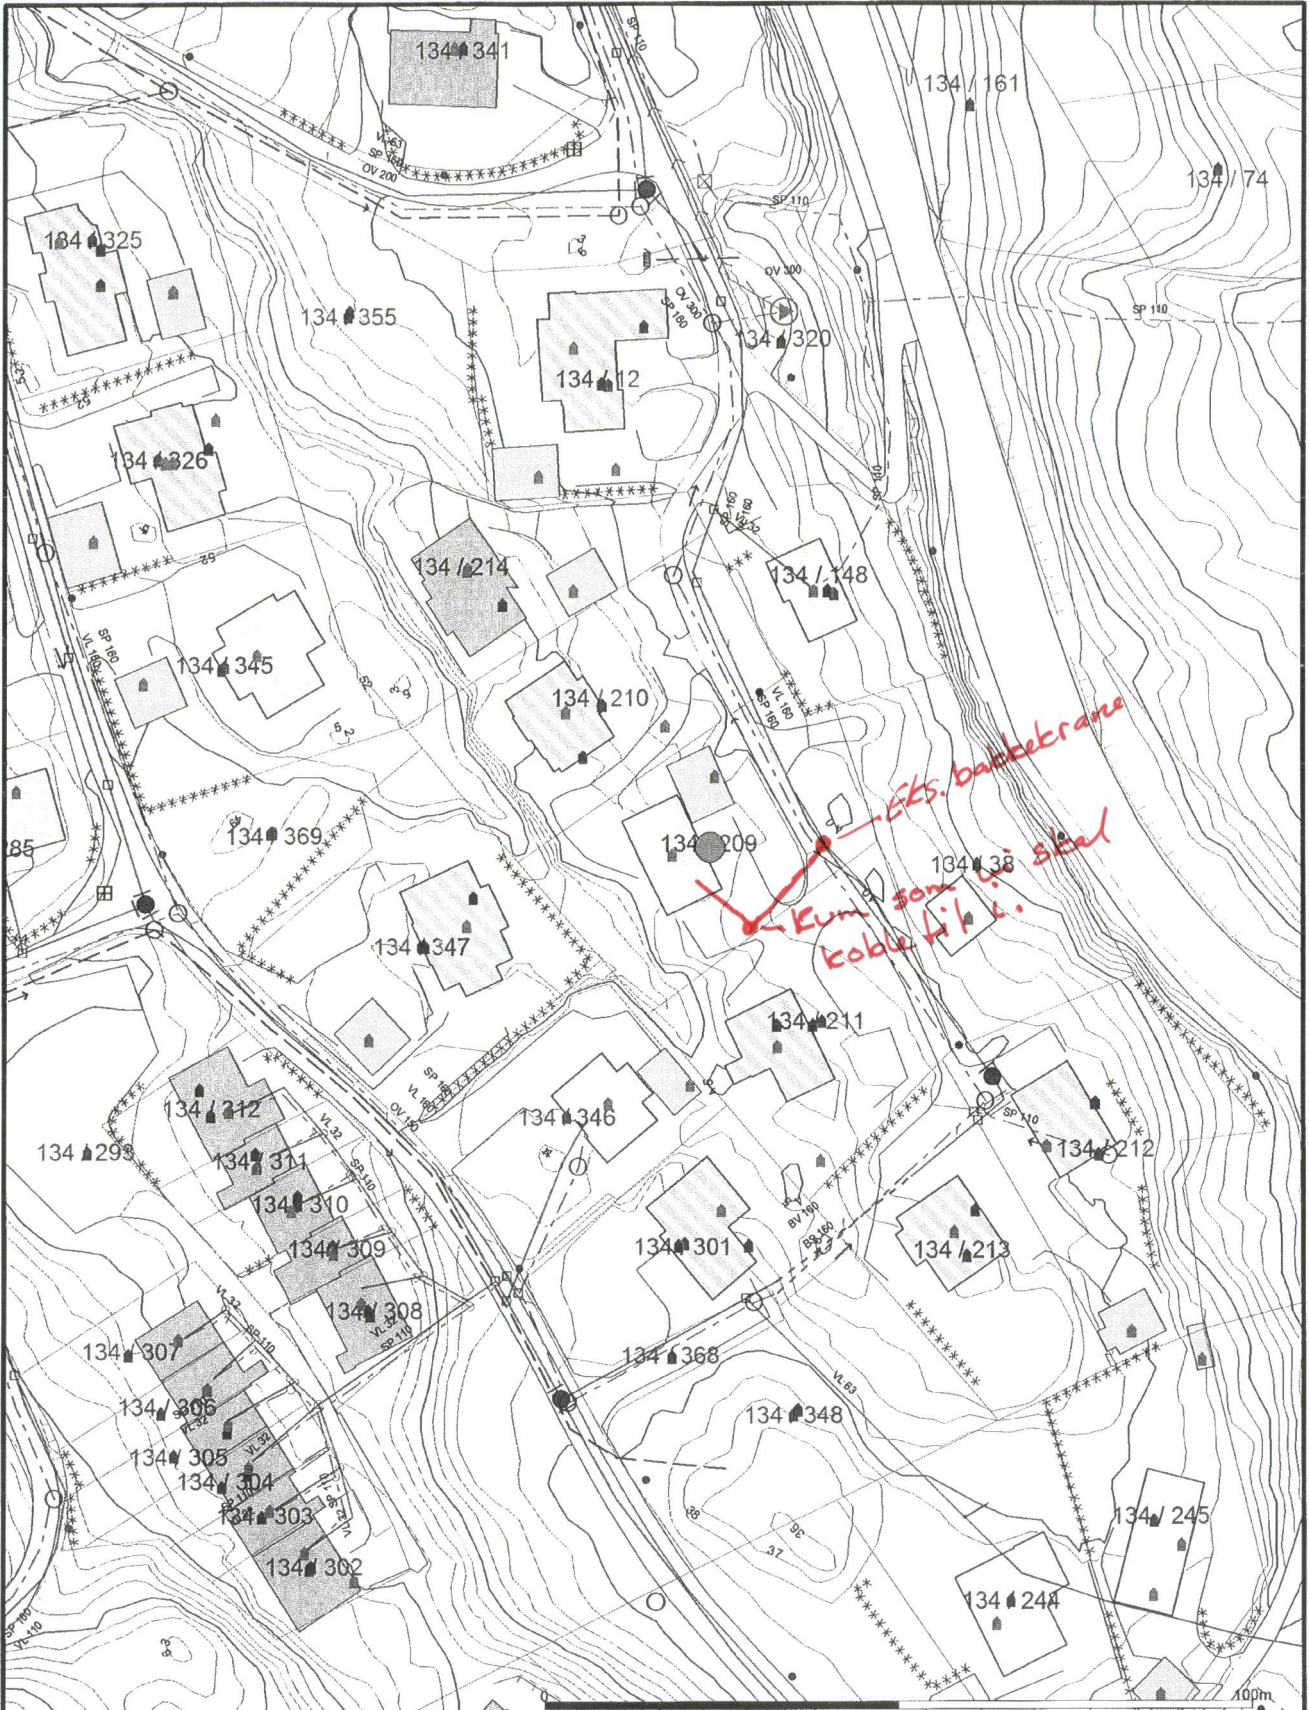

<ul style="list-style-type: none"> <li>— Avlop felles</li> <li>— Drensledning</li> <li>— Overvann</li> <li>→ Pumpeledning spillvann</li> <li>→ Pumpeledning vann</li> <li>→ Spillvann</li> <li>— Vannledning</li> <li>⋈ Udefinert grenser</li> </ul>	<ul style="list-style-type: none"> <li>⋈ Terrengmålte grense</li> <li>⋈ Konstruert grensepunkt</li> <li>□ Bolig</li> <li>□ Bustad m/teilighet</li> <li>□ Våningshus</li> <li>□ Storre bustader</li> <li>□ Hytte/feriehus</li> <li>□ Garasje/uthus</li> </ul>	<ul style="list-style-type: none"> <li>■ Industri/inger</li> <li>■ Andre bygg</li> </ul>	 <p>Lindås kommune Geodata avdeling</p> <p>Gunn Tove K. og Tor-Emil Skjervheim</p> <p>dato: 2014.06.17 sign: lika</p>	<p>N</p>  <p>Målestokk 1:1000</p>
---	---	------------------------------------------------------------------------------------------	---	---

Beliggenhet og høyder må oppfattes som orienterende.

*Hjelmås VVS*  
P.Hj 23/6.14

Gbnr 134/209