

For delte på 18/11/2017 195/6

Vedlegg C -	Side   - av
----------------	-------------

Nullstill



### Kvittering for nabovarsel skal sendast kommunen saman med søknaden

Nabovarsel kan anten sendast som rekommandert sending, overleverast personleg mot kvittering eller sendast på e-post mot kvittering. Med kvittering for at e-posten er motteken meinst e-post frå nabo/gjenbuar som stadfester at nabovarslet er motteke. Ved personleg overlevering vil signatur gjelde som stadfesting av at varslet er motteke. Det kan òg signerast på at ein gir samtykke til tiltaket.

<b>Tiltaket gjeld</b>							
<b>Eigedom/ byggjestad</b>	Gnr.	Bnr.	Festenr.	Seksjonsnr.	Bygningsnr.	Bustadnr.	Kommune
	195	6					Lindås
	Adresse				Postnr.	Poststad	
	Leknes				5915	Hjelmås	

Følgjande naboar har motteke eller fått rek. sending av vedlagte nabovarsel med tilhøyrande vedlegg:

<b>Nabo-/gjenbuareigedom</b>				<b>Eigar/festar av nabo-/gjenbuareigedom</b>			
Gnr.	Bnr.	Festenr.	Seksjonsnr.	Namn på eigar/festar			Dato sendt e-post
195	40			Marita G Tveit Bernales			
Adresse				Adresse			Kvittering må leggjast ved
Leknesvegen 105				Fjellavegen 136			
Postnr.	Poststad			Postnr.	Poststad		Poststaden sitt reg.nr.
5915	Isdalstø			5357	Fjell		
Personleg kvittering for				Personleg kvittering for	Dato	Sign.	
<input type="checkbox"/> motteke varsel				<input checked="" type="checkbox"/> Denne del klistres på kvittering RR 1602 1066 7 NO	<input type="checkbox"/> samtykke til tiltaket		

<b>Nabo-/gjenbuareigedom</b>				<b>Eigar/festar av nabo-/gjenbuareigedom</b>			
Gnr.	Bnr.	Festenr.	Seksjonsnr.	Namn på eigar/festar			Dato sendt e-post
195	40			Sondre H Litleskare			
Adresse				Adresse			Kvittering må leggjast ved
Leknesvegen 105				Fjellavegen 136			
Postnr.	Poststad			Postnr.	Poststad		Poststaden sitt reg.nr.
5915	Hjelmås			5357	Fjell		
Personleg kvittering for				Personleg kvittering for	Dato	Sign.	
<input type="checkbox"/> motteke varsel				<input type="checkbox"/> samtykke til tiltaket			


<b>Nabo-/gjenbuareigedom</b>				<b>Eigar/festar av nabo-/gjenbuareigedom</b>			
Gnr.	Bnr.	Festenr.	Seksjonsnr.	Namn på eigar/festar			Dato sendt e-post
195	118			Jon Arne og Tordis K Hopsdal			
Adresse				Adresse			Kvittering må leggjast ved
Leknesvegen 103 A				Leknesvegen 103 A			
Postnr.	Poststad			Postnr.	Poststad		Poststaden sitt reg.nr.
5915	Hjelmås			5915	Hjelmås		
Personleg kvittering for				Personleg kvittering for	Dato	Sign.	
<input type="checkbox"/> motteke varsel				<input checked="" type="checkbox"/> Denne del klistres på kvittering RR 1602 1065 3 NO	<input type="checkbox"/> samtykke til tiltaket		

<b>Nabo-/gjenbuareigedom</b>				<b>Eigar/festar av nabo-/gjenbuareigedom</b>			
Gnr.	Bnr.	Festenr.	Seksjonsnr.	Namn på eigar/festar			Dato sendt e-post
195	137			Gunvor og Arnt Seljelid			
Adresse				Adresse			Kvittering må leggjast ved
Leknesvegen 107				Leknesvegen 107			
Postnr.	Poststad			Postnr.	Poststad		Poststaden sitt reg.nr.
5915	Hjelmås			5915	Hjelmås		
Personleg kvittering for				Personleg kvittering for	Dato	Sign.	
<input type="checkbox"/> motteke varsel				<input checked="" type="checkbox"/> Denne del klistres på kvittering RR 1602 1064 0 NO	<input type="checkbox"/> samtykke til tiltaket		

<b>Nabo-/gjenbuareigedom</b>				<b>Eigar/festar av nabo-/gjenbuareigedom</b>			
Gnr.	Bnr.	Festenr.	Seksjonsnr.	Namn på eigar/festar			Dato sendt e-post
195	76,87			Lindås kommune			
Adresse				Adresse			Kvittering må leggjast ved
Leknesvegen				Felles Postmottak			
Postnr.	Poststad			Postnr.	Poststad		Poststaden sitt reg.nr.
5915	Isdalstø			5914	Isdalstø		
Personleg kvittering for				Personleg kvittering for	Dato	Sign.	
<input type="checkbox"/> motteke varsel				<input type="checkbox"/> samtykke til tiltaket			

Det er per dags dato innlevert rekommandert sending til ovannemde adressatar.

Samla tal sendingar: 3 Sign. Thea H. Haugen 124837 Dato: 22.06.17

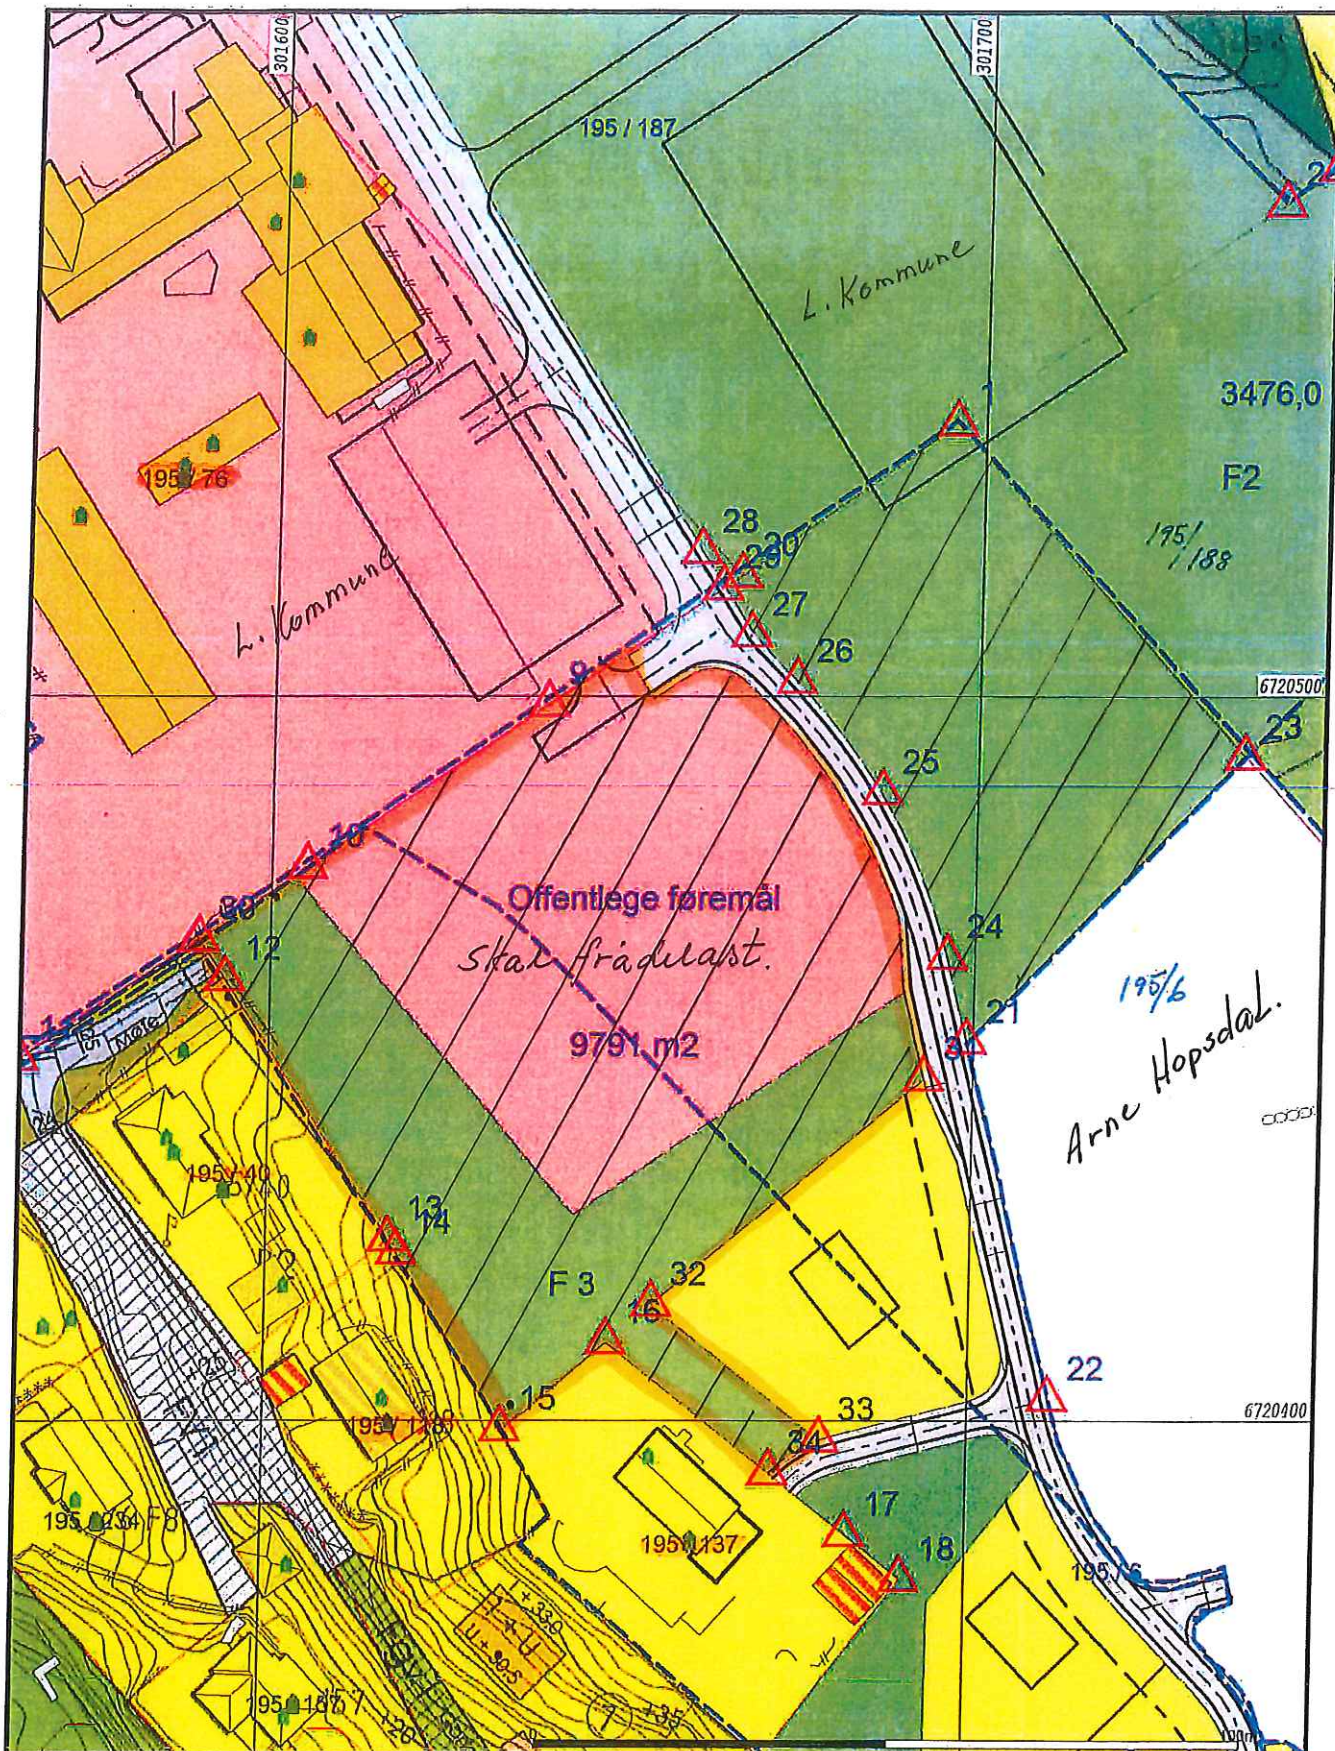

- |                          |                    |
|--------------------------|--------------------|
| — Målte Grenser          | ■ Våningsstus:     |
| - Registrerte Grenser    | ■ Større busstader |
| --- Udefinerte grenser   | ■ Hytte/feriehus   |
| ~ Terrengmålte grense    | ■ Garasjetulhus    |
| ▲ Konstruert grensepunkt | ■ Industri/lager   |
| ■ Bolig                  | ■ Andre bygg       |
| ■ Bustid mottelighet     |                    |
- Belggenhet og høyder må oppfattes som orienterende.  
 Koordinatsystem: EUREF89 - SONE 32 (EPSG:25832)  
 Høydesystem: NN 2000 høyder (EPSG:5941)



Lindås kommune  
 Geodata avdeling  
 Område F3 + offentlig foremål



Dato: 2017.05.30  
 Sign: liel

Gnr 195 bnr 6

Målestokk  
 1:1000