


15

Sp. 110 mm  
V1 40 mm på hovedstrek  
V1 32 mm inn i  
alle lediger.

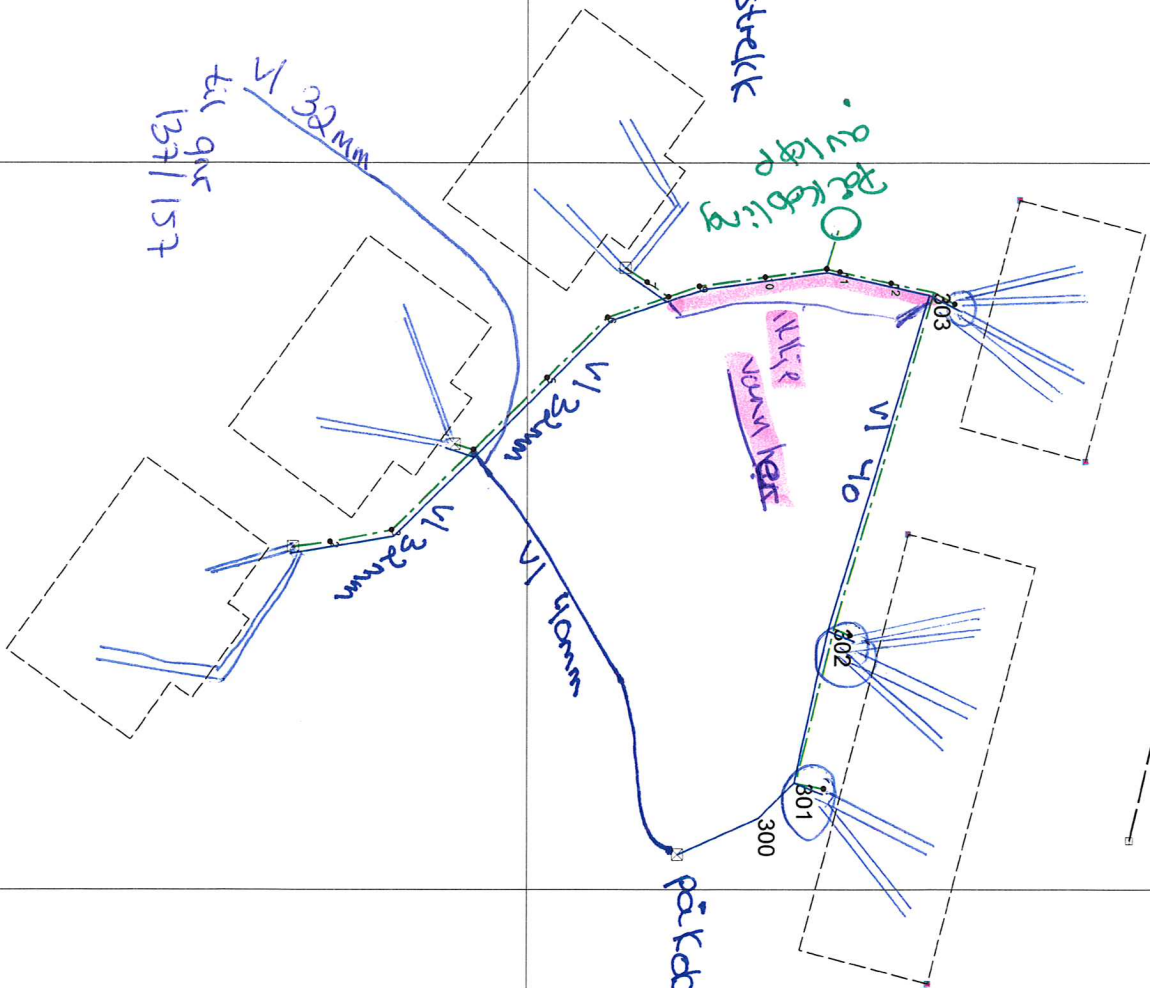

137-188
Innmålte leidninger
16.06.2017
Målestokk 1:500
Medaas Opptalling

alle strekker har ikke vann