E1

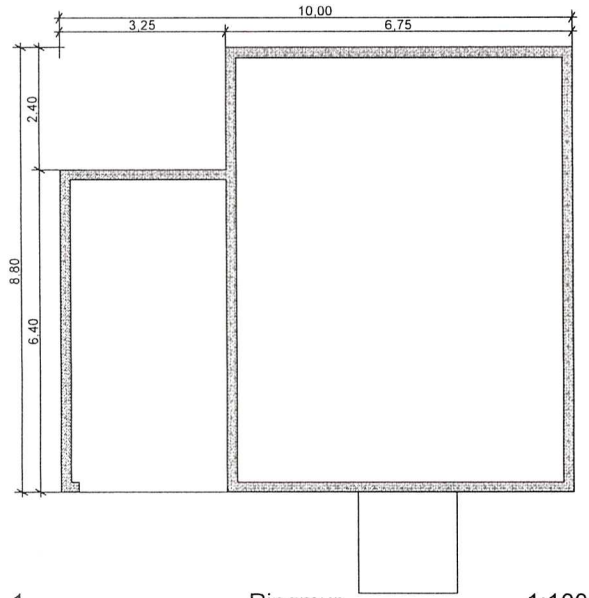


-1. Ringmur 1:100

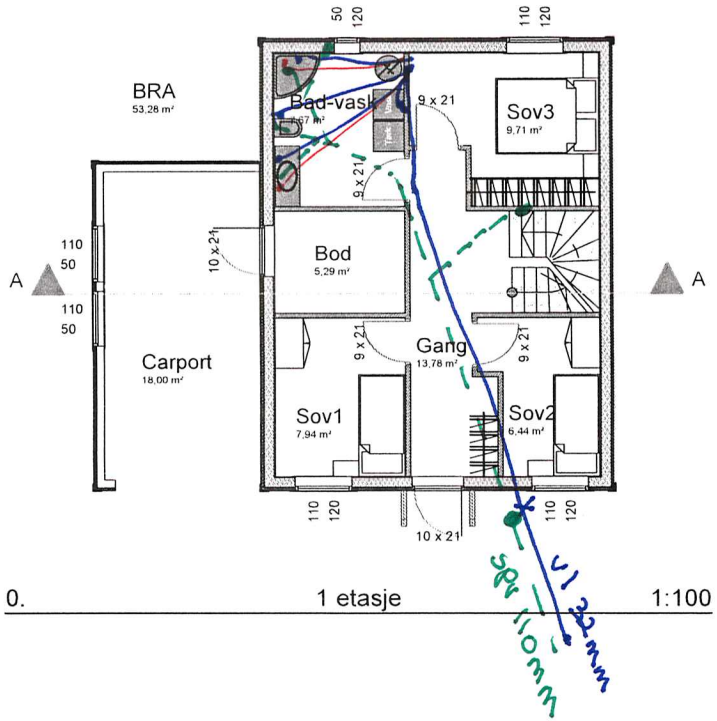


0. 1 etasje 1:100

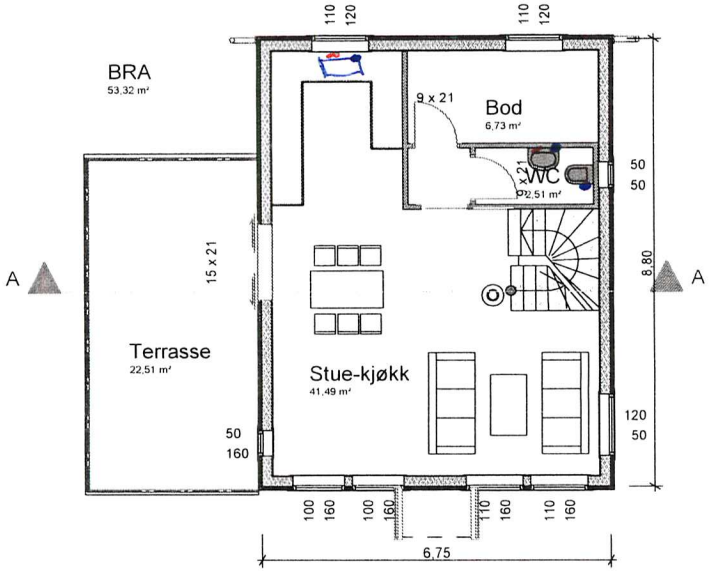


1. 2 etasje 1:100

x = utv hovedstoppekran
• = utv stakegrep

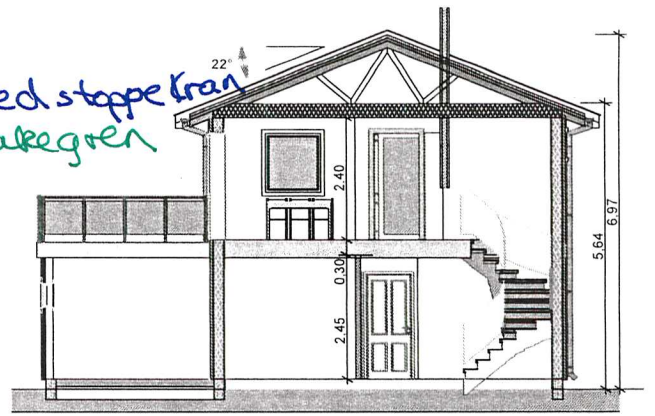



| | | | | | | | |
|---|---|---|---|---|---|---|---|
| PROSJEKT: Prosjektbolig Vahaugen, Eikanger Lindås Kommune Gnr: 212 bnr:126, | TEGNINGSINNHOLD: Plantegning - snitt "bolig spesial" | KORRIGERT DATO | SIGN: øs | KTR | MÅL: 1:100 | Tegn nr.: 100 | MAJO EIENDOM |
| | | TEGNET DATO: 230316 | PROSJEKTNR. | | REV | | Lindåsvegen 154 5914 Isdalstø |