
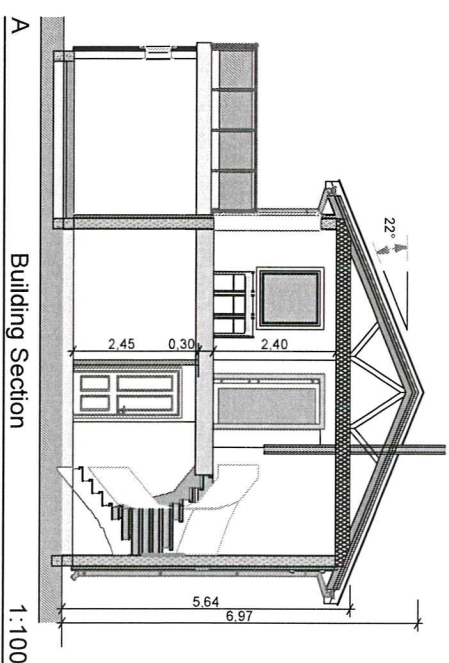


- utv. stakespilegren

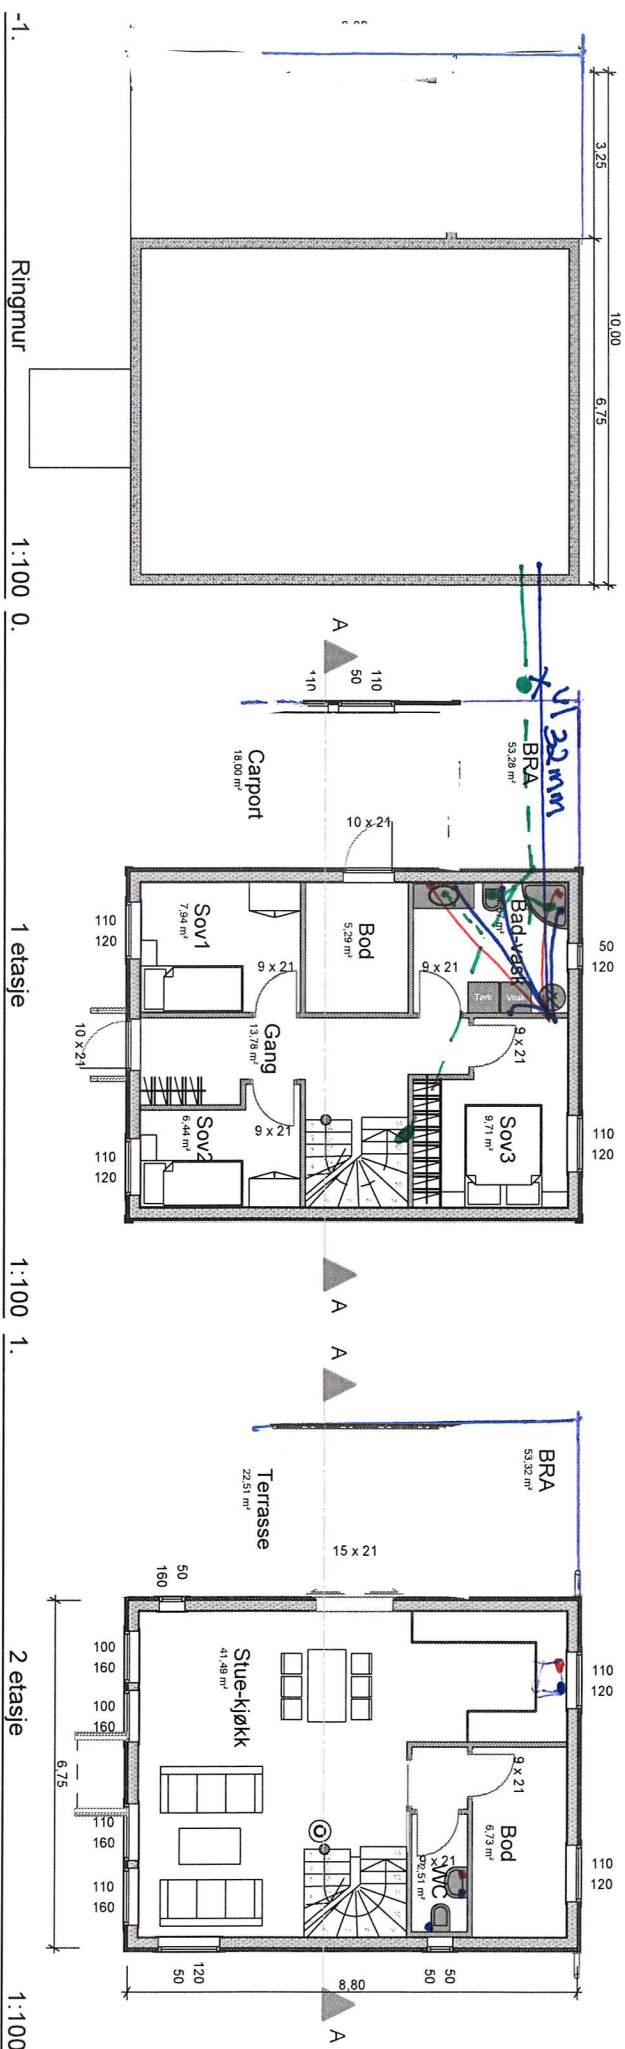

 **Stendal WS AS**
Blombakken 1 - 5911 ALVERSUND
E-post: sten-ws@online.no
Org.nr. 980 626 180

Prosjektbøiling
Vahaugen, Elikanger Lindås Kommune
Gnr: 212 bnr: 113

Plantegning - snitt "bølg spesial"

KORRIGERT DATO	TEGNET DATO
	230316

SIGN	
ØS	
PROS	

2.	

MÅL	1:100
REV	

Tegn nr. 100



Lindåsvegen 154
5914 Isdalstø