

Søknad om ferdigattest

Pbl § 21-10, SAK10 §§ 8-1 og 8-2

| Søknaden gjelder | | | | | | | |
|-----------------------|---------|------|----------|-------------|-------------|-------------|---------|
| Eiendom/ byggested | Gnr. | Bnr. | Festenr. | Seksjonsnr. | Bygningsnr. | Bolignr. | Kommune |
| | 244 | 33 | | | | | Lindås |
| | Adresse | | | | Postnr. | Poststed | |
| | Eidsnes | | | | 5913 | Eikangervåg | |

| Ferdigattest | |
|--|---|
| Tilfredsstillert tiltaket kravene til ferdigattest? | <input checked="" type="checkbox"/> Ja <input type="checkbox"/> Nei Hvis nei, fyll ut informasjonen nedenfor. |
| Det gjenstår følgende arbeider av mindre vesentlig betydning som vil bli utført innen 14 dager: | Dato |
| Type arbeider | |
| Utslipp for GBnr. 244/11 og 33. Tett ledning til sjø og loddbelastning mot oppdrift. Ledningen er gravd ned og tildekket med stedlige masser på land og i strandsonen, til under fjære sjø. | |
| Bekreftelse på at disse arbeidene er utført vil være kommunen i hende innen: | Dato 20.07.17 |

| Oppdatert dokumentasjon | |
|--|---|
| Er det foretatt ikke søknadsppliktige endringer/justeringer i forhold til tillatelsen? | |
| <input checked="" type="checkbox"/> Ja <input type="checkbox"/> Nei | Hvis ja, vedlegg oppdatert situasjonsplan, tegninger eller dokumentasjon som viser hva som er utført. |


| Sluttrapport for avfall | | |
|--|------|--------------------|
| Sluttrapport av | Dato | vedlegges søknaden |
| | | Vedlegg nr. K - |
| Ansvarlig søker forplikter seg til å påse at sluttrapporten blir ajourført og oppbevart. | | |

| Varmesystem | | | | |
|--|---------------------------------------|---|--|---------------|
| Energiforsyning | | Varmefordeling | | Ikke relevant |
| <input type="checkbox"/> Elektrisitet | <input type="checkbox"/> Sol | <input type="checkbox"/> Vannbåren gulvvarme | <input type="checkbox"/> Luftoppvarming | |
| <input type="checkbox"/> Biobrensel | <input type="checkbox"/> Gass | <input type="checkbox"/> Vannbåren radioator | <input type="checkbox"/> Kamin/ovrn/peis | |
| <input type="checkbox"/> Varmepumpe - luft | <input type="checkbox"/> Olje/parafin | <input type="checkbox"/> Elektriske varmekabler | <input type="checkbox"/> Annet | |
| <input type="checkbox"/> Varmepumpe - berg/sjø | <input type="checkbox"/> Annet | <input type="checkbox"/> Elektriske panelovner | | |
| <input type="checkbox"/> Fjernvarme/spillvarme | | | | |

| Erklæring | |
|-------------------------------------|--|
| <input checked="" type="checkbox"/> | Det bekreftes at tilstrekkelig dokumentasjon som grunnlag for driftsfasen er overlevert byggherrens eier |

| Vedlegg | | | |
|---|--------|---------------|-------------------------------------|
| Beskrivelse av vedlegg | Gruppe | Nr. fra - til | Ikke relevant |
| Situasjonsplan, avkjøringsplan | D | 1 - 1 | <input type="checkbox"/> |
| Tegninger, plan, snitt, fasade | E | - | <input checked="" type="checkbox"/> |
| Redegjørelser/kart | F | - | <input checked="" type="checkbox"/> |
| Gjennomføringsplan | G | - | <input checked="" type="checkbox"/> |
| Sluttrapport for avfallsplan og miljøsaneringsbeskrivelse | K | - | <input checked="" type="checkbox"/> |
| Boligspesifikasjon i matrikkelen | H | - | <input checked="" type="checkbox"/> |
| Uttalelser fra andre offentlige myndigheter | I | - | <input checked="" type="checkbox"/> |
| Andre vedlegg | Q | - | <input checked="" type="checkbox"/> |

| Underskrifter | | | |
|--|--------------------------------|--|--|
| Ansvarlig søker for tiltaket (for tiltak etter pbl § 20-1) | | Tiltakshaver (bare for tiltak uten ansvarlig søker pbl 20-4) | |
| Foretak Hjelmås VVS AS | | Navn (ERIK EKNES) | |
| Kontaktperson Peder Hagesæter | Telefon 56354050 | Mobiltelefon 90689888 | Kontaktperson Telefon Mobiltelefon |
| E-post hjvvs@hjelmaas.no | | E-post | |
| Dato 13/7-17 | Underskrift Wenche Teigstad | | Dato Underskrift |
| Gjentas med blokkbokstaver Peder Hagesæter | | Gjentas med blokkbokstaver | |

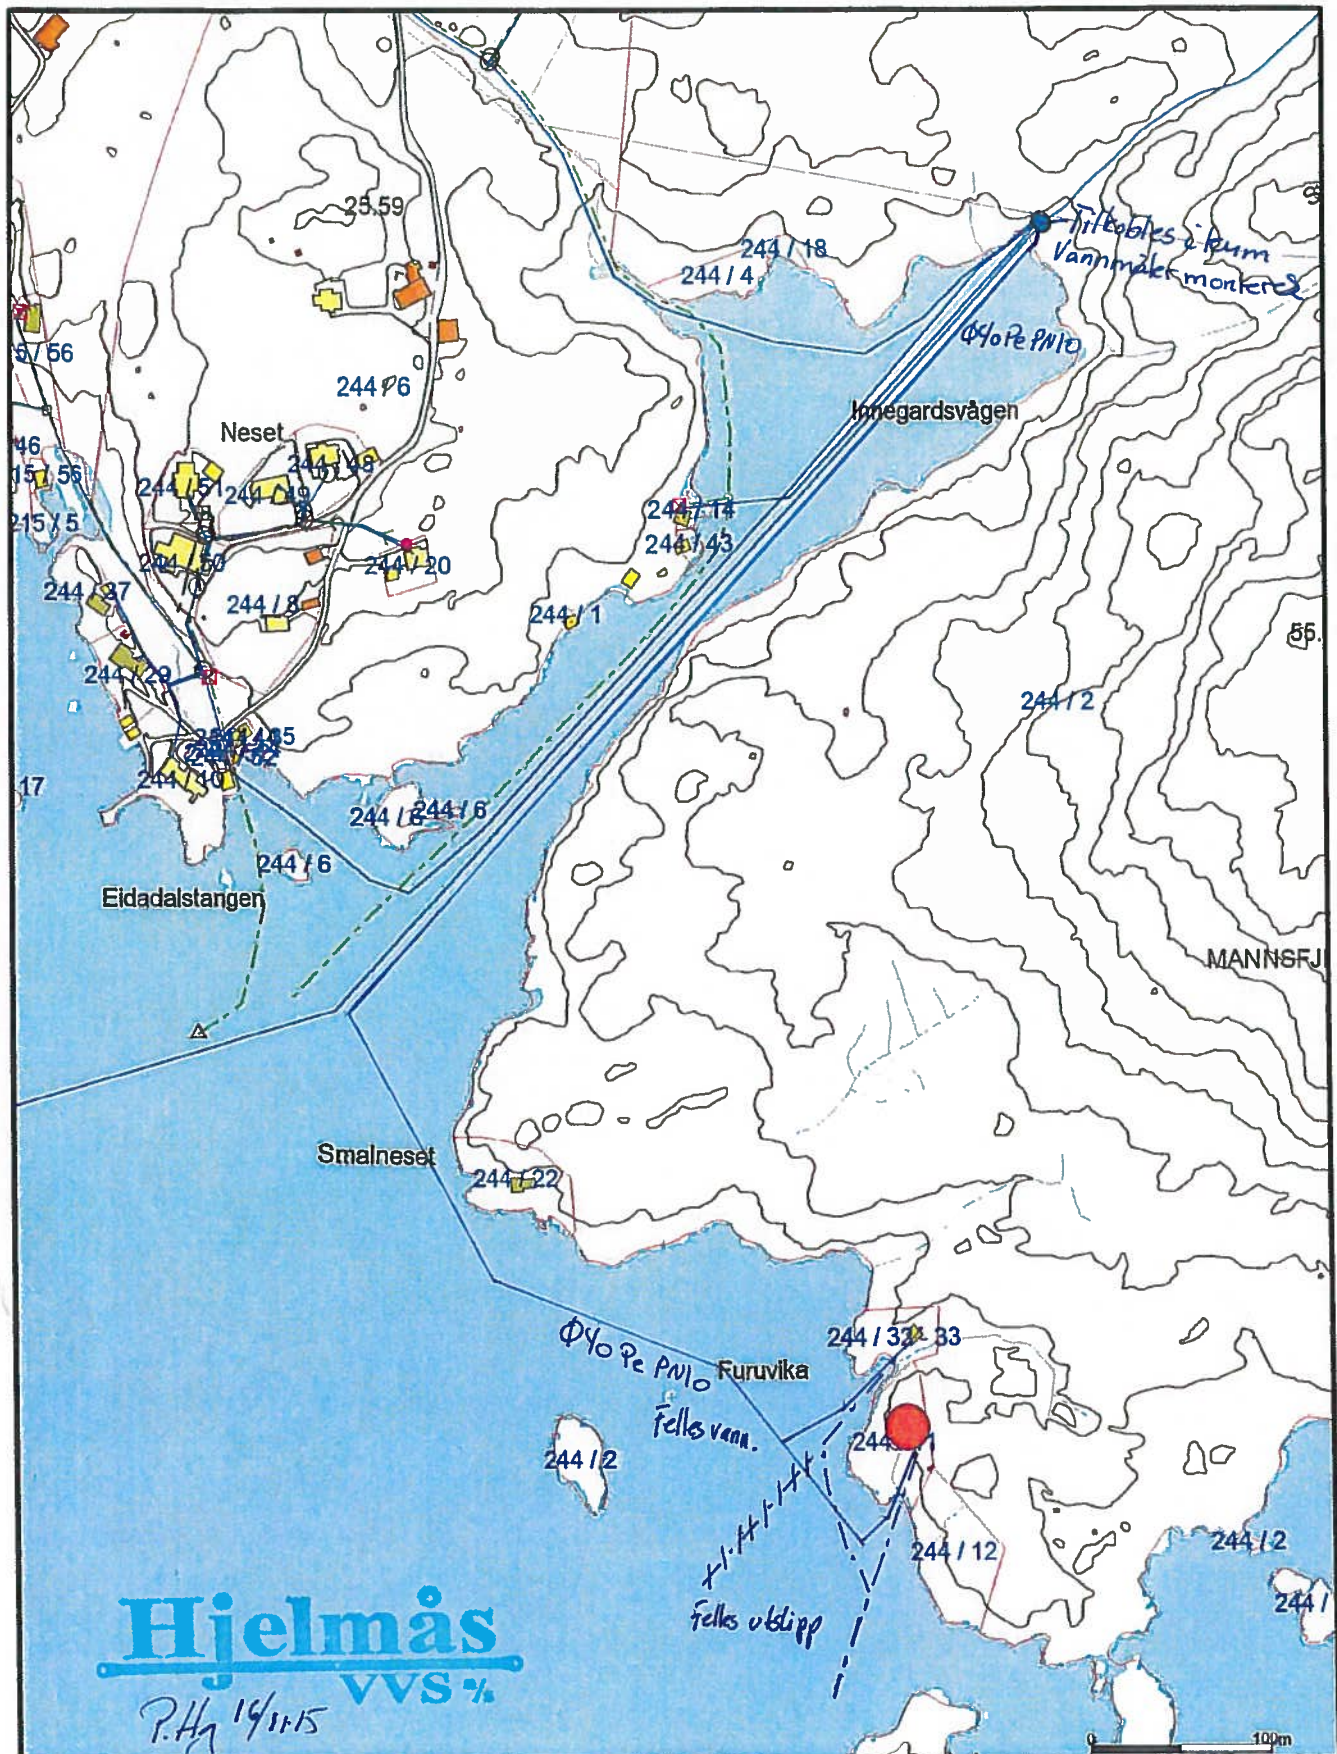

- Avløp felles
- Drensledning
- Overvann
- Pumpeledning spillvann
- Pumpeledning vann
- Spillrann
- Vannledning
- † Udefinert grenser
- ↑ Terrengulde grense
- ▲ Konstruert grensepunkt
- Bolig
- Bustad m/æilighet
- Våningshus
- Større bustader
- Hytte/feriehuis
- Garasje/uthus
- Industri/lager
- Andre bygg



Lindås kommune
Geodata avdeling



Dato: 2015.11.20
Sign: lika

Gbnr 244/11 og 33

Målestokk
1:4000

Beliggenhet og høyder må oppfattes som orienterende.