

FERDIGATTEST

for arbeid etter § 93 i bygningsloven av 18.6.65.

Jfr. § 99 nr. 1.


| | | | | | |
|---------------------------|-------------|----------------|---|------------|-------------|
| Byggeplass (adresse) | | Matr.nr. | G.nr. | B.nr. | Parsell nr. |
| Hope | | | 126 | 11 | |
| Arbeidets art | Byggets art | Søknadens dato | Bygningsrådets eller bygningssjefens vedtak | | |
| Tilbygg | Bustadhus | 28.7.78 | dato 11.9.78 | sak 503/78 | |
| Byggherrens navn | | Adresse | | | Telefon |
| Kjell Åge Areklett | | 5153 Fønnes | | | |
| Anmelderens navn | | Adresse | | | Telefon |
| " " " | | " " | | | |
| Ansvarshavendes navn | | Adresse | | | Telefon |
| Jon Døsvik (Over gr.mur) | | 5150 Lindås | | | |
| Finn M. Dyrkorn (gr.arb.) | | 5150 Lindås | | | |

Arbeidet er besiktiget i samsvar med bygningslovens § 99.

Det er ikke funnet forhold som er i strid med vilkårene for byggetillatelsen og gjeldende bestemmelser i bygningslovgivningen.

5100 Isdalstø, den 19.11.80

for BYGNINGSSJEFEN I LINDÅS
bygningssjefen

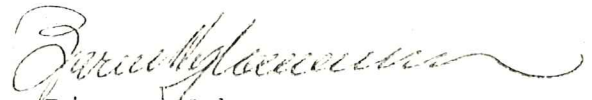

Bjarne Nyhammer
bygningssjefen

Sendes:

- byggherren
- anmelderen
- ansvarshavende
- byggeløyvemyndighet
-
-

Uten særskilt godkjenning må bygningen eller del av den ikke tas i bruk til annet formål enn forutsatt i byggetillatelsen, jfr. § 93.

| | | | |
|--------------------------------------|-------------|------------------------|---------------------------------------|
| Byggeplass (adresse) | | Gnr. | Bnr. |
| Hope | | 126 | 11 |
| Arbeidets art | Byggets art | Søknadens dato | Bygn.rådets eller bygn.sjefens vedtak |
| Tilbygg | Bustadhus | 28.7.78 | Dato 11.9.78 Sak 503/78 |
| Byggherrens navn | | Adresse | Tlf. |
| Kjell Åge Areklett | | 5153 FONNES | |
| Anmeldarens navn | | Adresse | Tlf. |
| " " | | " " | |
| Ansvarshavandes navn | | Adresse | Tlf. |
| Jon Døsvik (over gr.mur) | | 5150 LINDÅS | |
| Finn M. Dyrkorn (gr.arb.) | | 5153 FONNES | |

De har no fått byggetillatelse av bygningsrådet i Lindås på dei vilkår som er sett i vedtaket, og vedlagt fylgjer dei godkjende dokument vedkommande saka.

Ikkje noko grunn eller byggjearbeid skal setjast igong før bygget er sett ut i terrenget av teknisk kontor, eller det er gjeve serskilt løyve til dette.

ANSVARSHAVANDE SKAL VARSLA: (med minst 2 - to dagars varsel)

A Teknisk kontor for:

1. Husplassering og grunnmurshøgd
2. Utstikking av forstøtningsmur og av innhegning mot veg

B Bygningskontrollen for kontroll av:

1. BYGGEGRUNN Etter at kultlaget er komprimert, førskaling for fundament oppsett og armering utført.
2. Armering Av betong og murkonstruksjonar, herunder peis-fundament, før støyping.
3. BJELKELAG- TAK OG VEGG-KONSTRUKSJONAR Før innkleing, men etter at vindtetting med papp er utført ved murkrone, bjelkeutstikk, altans-bjelkar og vindu.
4. VARME- LYD OG BRANNVERN-ISOLERING. PIPER OG ELDSTADER. DYTTING AV VINDU OG DØRAR. Før innkleing.
5. PUSS AV UTV. MURVERK DRENERING OG ISOLASJON AV GRUNNMUR Før inntilfylling.
- 6a SLAMAVSKILJAR. INNFILTRA-SJONSANLEGG ELLER SAND-FILTERGRØFT Når leidningar og sand er lagt, men før attfylling av grøfter.
- 6b TILKOBLING TIL OFF. LEID-NINGSNETT. Før attfylling av grøfter.
7. FERDIGATTEST. Bygningen, eller delar av den må ikkje takast i bruk før det er gjeve ferdigattest eller bruksløyve.

For hytter skal kontroll varslast for A 1, B 6a og b og 7.

For driftsbygningar skal kontroll varslast for A 1, B 6a og b og 7.

Ansvarshavande skal sjå til at vilkåra i vedtaket vert oppfylt og at ikkje noko arbeid vert utført i strid med dette, bestemmelser i bygningslova, forskrifter og vedtekter som er utarbeidd på grunnlag av desse.

DETTE SKJEMA SAMAN MED DEN GODKJENDE SØKNAD OM BYGGETILLATELSE MED VEDTAK OG TEIKNINGAR SKAL ALLTID VERA TILSTADES PÅ BYGGJEPLASSEN FOR FRAMVISING TIL KONTROLLØREN

Isdalstø, den 29.5.79

for bygningsjefen

Perh. Jøllanger

Denne saka er handsama av bygnings sjefen i samsvar med myndigheit delegert frå bygningsrådet. Delegasjonen er etter § 14 nr. 2 i bygningslova og er godkjend av kommunaldepartementet den 5/1-77.


| | | | |
|--|------------------------------|--|------------------|
| BYGNINGSSJEFEN I LINDÅS, 5100 ISDALSTØ | | ARKIV | Dato 11.9.-78 |
| Sakshandsamar Haukås | Matr.nr. 126 - 11 Hope | SAK NR. 503/78 | |
| Byggherre/meldar Kjell Åge Areklett | Adr. 5153 Fønnes | | |
| Saka gjeld Bustadhus - tilbygg | | | |
| Vedlegg: Søknåd om byggetillatelse, datert 28.7.78 kvitering for motteke nabovarsel situasjonsplan 1:500 situasjonsplan 1:5000 teikningar 1:100 Vedtaket i bygningsrådet i sak 598/77 og 241/78 | | | |
| MERKNADER: I møte den 30.5.78, sak 241/78 godkjende bygningsrådet oppføring av ein bustad til Kjell Åge Areklett. Dette løyve går no ut då han har overteke farsgarden. Det vert no søkt om byggjetillatelse for tilbygg til våningshuset på garden, slik at det kan nyttast til generasjonsbustad for fam. Areklett. | | | |
| VEDTAK: Byggjetillatelse vert gjeve i samsvar med teikningar og utgreiingar vedlagt søknaden og på følgjande vilkår: | | | |
| <ol style="list-style-type: none"> 1. Tidlegare godkjent løyve i sak nr. 598/77 pkt. 1 og 2 vedkommande kloakkutslepp vert overført til våningshuset i samsvar med kloakkforskriftene av 22.4.75. Melding om utsleppsløyve vert sendt til helserådet som har 3 vekers klagefrist på vedtaket. Event. klage har oppsetjande verknåd. 2. Skiljeveggene mellom husværa skal utførast i minst klasse B - 30. Kap. 55:437 i byggeforskriftene. 3. Det skal sendast inn søknad om ansvarsrett for heile byggjearbeidet (§98). 4. I samsvar med § 93 jfr. § 95 i bygningslova vert det ikkje tillete igangsett arbeid før det er gjeve byggjetillatelse eller graveløyve. Byggjetillatelse vert sendt når vilkåra i vedtaket er stetta. | | | |
| FOR BYGNINGSSJEFEN | | Utskrift sendt til Kjell Åge Areklett Helserådet | |

LINDÅS KOMMUNE
KOMMUNE-
INGENIØRKONTOR ET

01990 28.7.78

Arkiv nr. 126/11

ARKIV

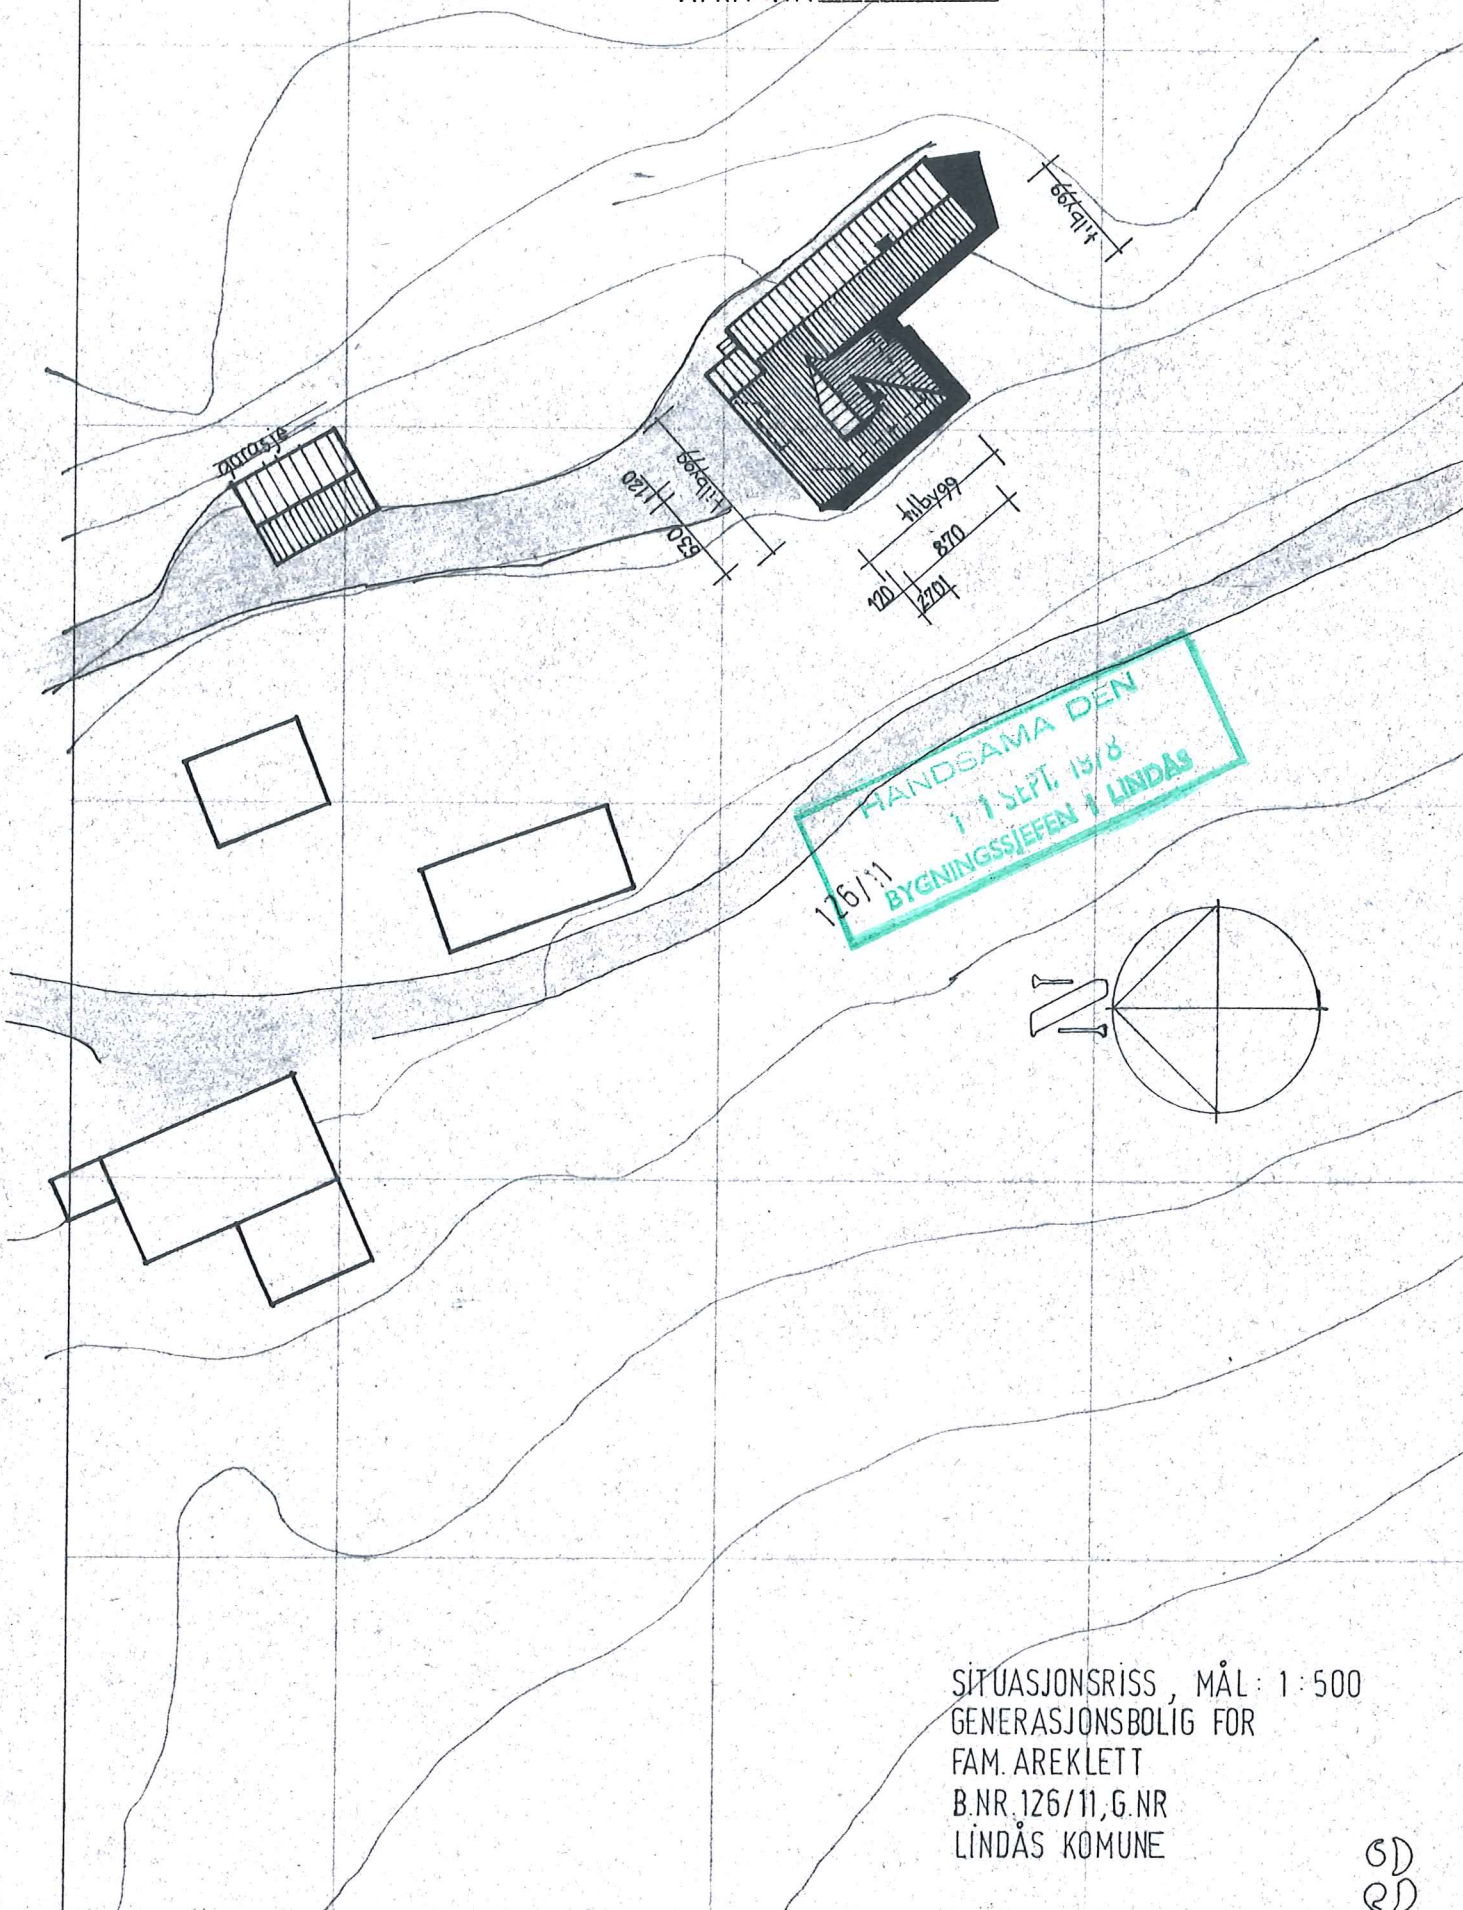

SITUASJONSRISS, MÅL: 1:500
GENERASJONSBOLIG FOR
FAM. AREKLETT
B.NR. 126/11, G.NR.
LINDÅS KOMMUNE

SD
ED

LINDÅS KOMMUNE

TEKNISK KONTOR

5100 ISDALSTØ

TELEFON 35 05 55

29. september 1978

Lindås helseråd

her

SØKNAD OM LØYVE TIL UTSLEPP AV KLOAKK.

Søknaden gjeld: Kloakkutslepp frå bustadhus på gnr. 126
bnr. 11 "Hope" (Gjeld overføring av tid-
legare godkj. kloakkutslepp).
Søkjar Kjell Åge Areklett.

Bygningsrådet har gjeve løyve til utslepp av kloakk slik
det er spesifisert i sak 503/78 frå møte den 11.9.78.

I samsvar med rundskriv H-17, juni 1978, frå Kommunal- og
Arbeidsdepartementet skal bygningsrådet gjera helserådet
kjent med vedtaket. Helserådet har høve til å klaga på
vedtaket, og klagefristen er 3 veker frå denne meldinga
vert motteken.



for Lindås bygningsråd

Vedlagt:


Kopi av vedtak i bygningsrådet
Kopi av situasjonskart

| | | |
|--|---|-----------------------|
| LINDÅS BYGNINGSRÅD 5100 ISDALSTØ | Møtestad Rådhuset | Møte dato 22.11.77 |
| Sakshandsamar Haukås | Matr.nr. gnr. 126 bnr. 11 Hope | SAK NR. 598/77 |
| Byggherre/meldar Malvin Areklett | Adr. 5153 Fønnes | |
| Saka gjeld Frådeling - Bustadtomt til Kjell Åge Areklett | | |
| Vedlegg: Søknad om frådeling, datert 2.3.77 kartutsnitt 1:5000 kartskisse 1:1000 søknad om utsleppsløyve, datert 2.3.77 Godkjenning frå fylkeslandbruksstyret, datert 29.9.77 Godkjent avkjørsle til komm.væg, datert 11.10.77 Fråsegn frå generalplanemnda i møte den 28.10.77 | | |
| TILRÅDING: | | |
| I samsvar med § 63 i bygningslova og uttale frå generalplanutvalet godkjenner bygningsrådet deling av eigedom i samsvar med søknaden og på følgjande vilkår: | | |
| 1. | I samsvar med kloakkforskriftene av 22.4.75, og med atterhald om helserådet si godkjenning, vert det gjeve løyve til utslepp av kloakk til sandfiltergrøft slik det går fram av særskilt skriv til Malvin Areklett, datert 22.11.77. Slamavskiljaren skal plasserast slik at den utan vanskar kan tømmast frå tankvogn. | |
| 2. | Tomta skal tilknyttast offentleg eller anna felles vass- og kloakksystem og eventuell overvassleidning dersom dette vert anlagt i området. Bygningsrådet gjer merksam på at det kan verta kravd andel av refusjon for anleggsutgifter til leidningar for vatn og kloakk. Storleiken på beløpet skal fastsetjast av kommunen. | |
| 3. | Skylddeling kan ikkje finna stad før vilkåra om godkjenning frå andre instansar er ordna. | |
| VEDTAK: | | |
| Bygningsrådet godkjenner samrøystes tilrådinga som nemnt ovanfor. | | |
| FOR LINDÅS BYGNINGSRÅD | Utskrift sendt til Malvin Areklett Kjell Åge Areklett Helserådet | |

ARKIV

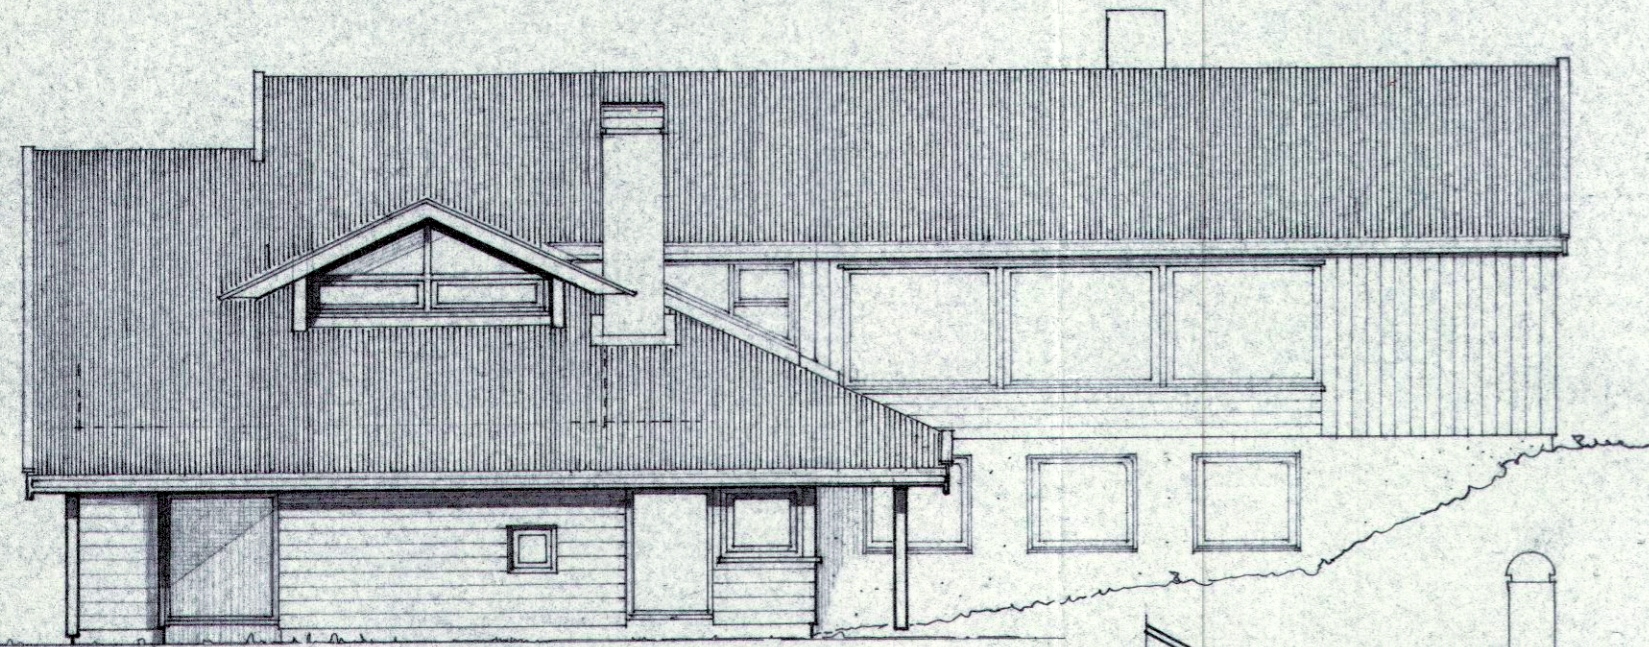


fasade mot Sør-Vest

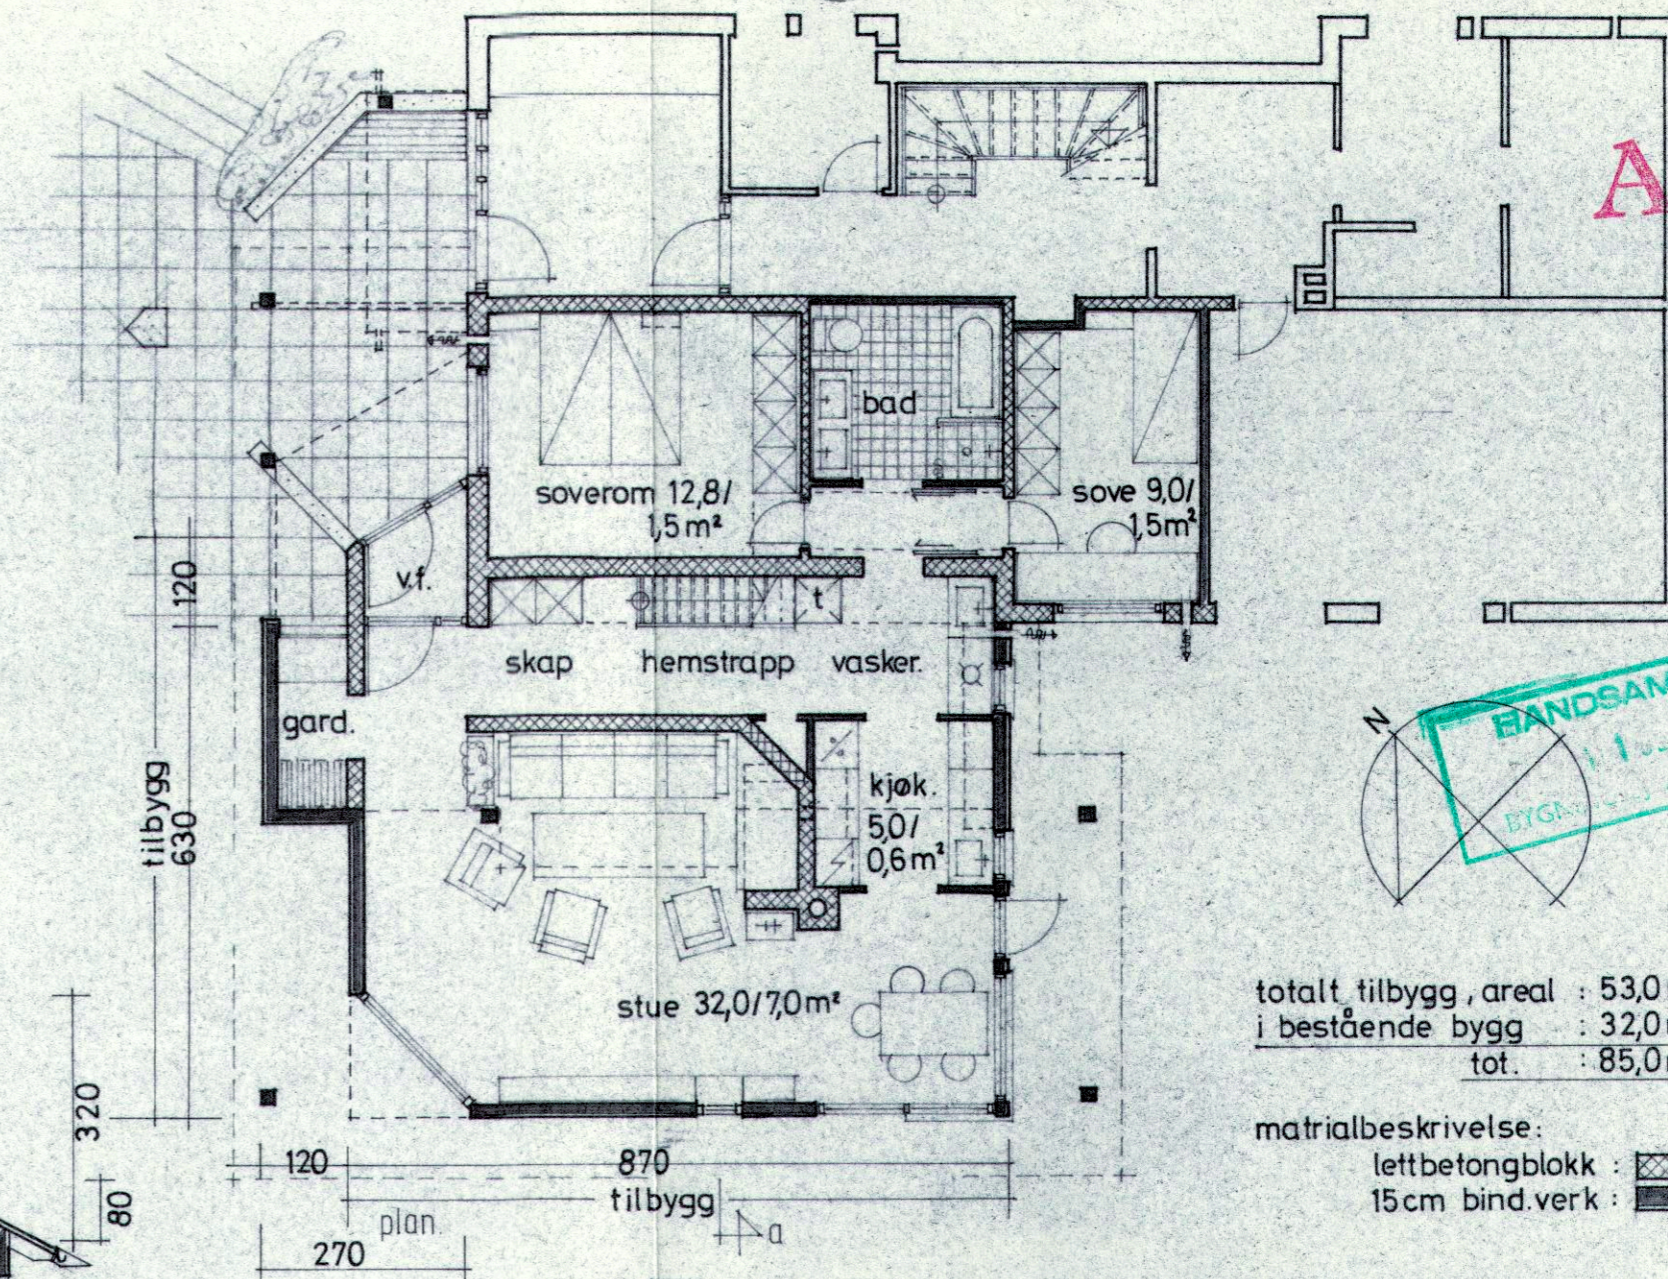


totalt tilbygg, areal : 53,0 m²
i bestående bygg : 32,0 m²
tot. : 85,0 m²

matrialbeskrivelse:
lettbetongblokk :
15cm bind.verk :

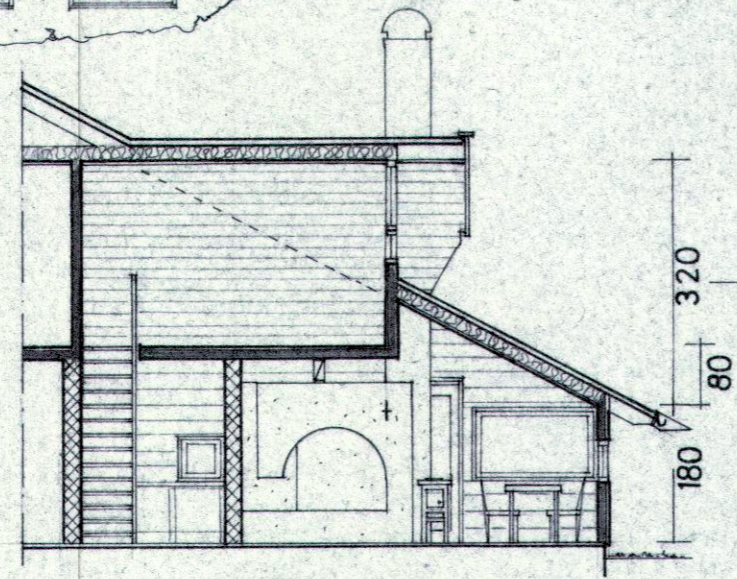


snitt: a

hems: areal = 24 m²
lysareal = 2,5 m²

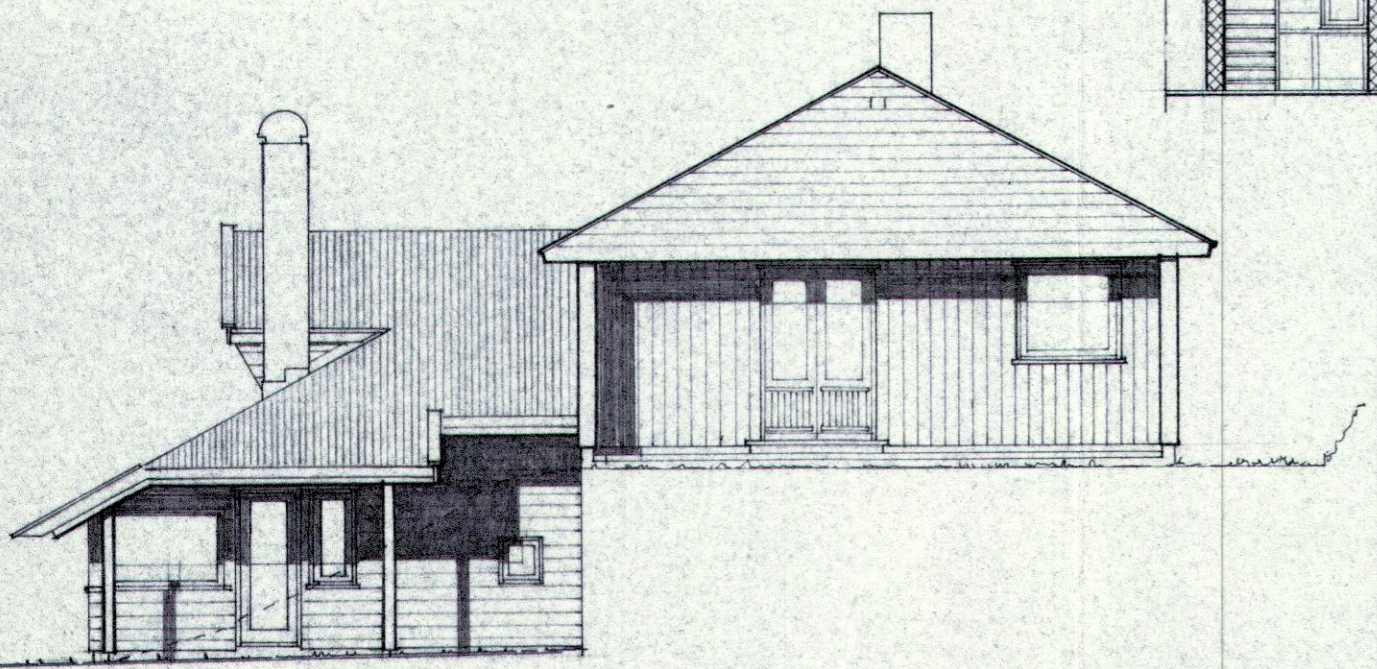

fasade mot Sør-Øst

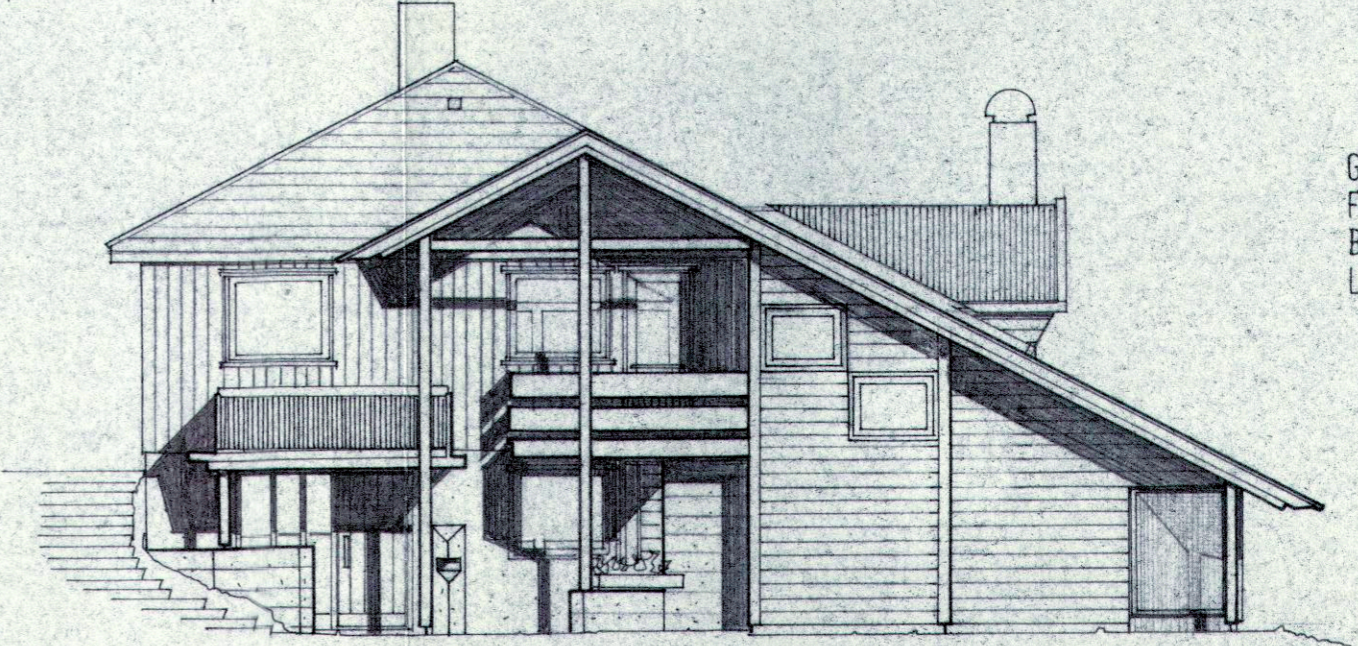

fasade mot Nord-Vest

tilbygg

GENERASJONSBOLIG FOR
FAM. AREKLETT
BNR. 126, GNR. 11
LINDÅS KOMUNE

TEGN.
NR.
2