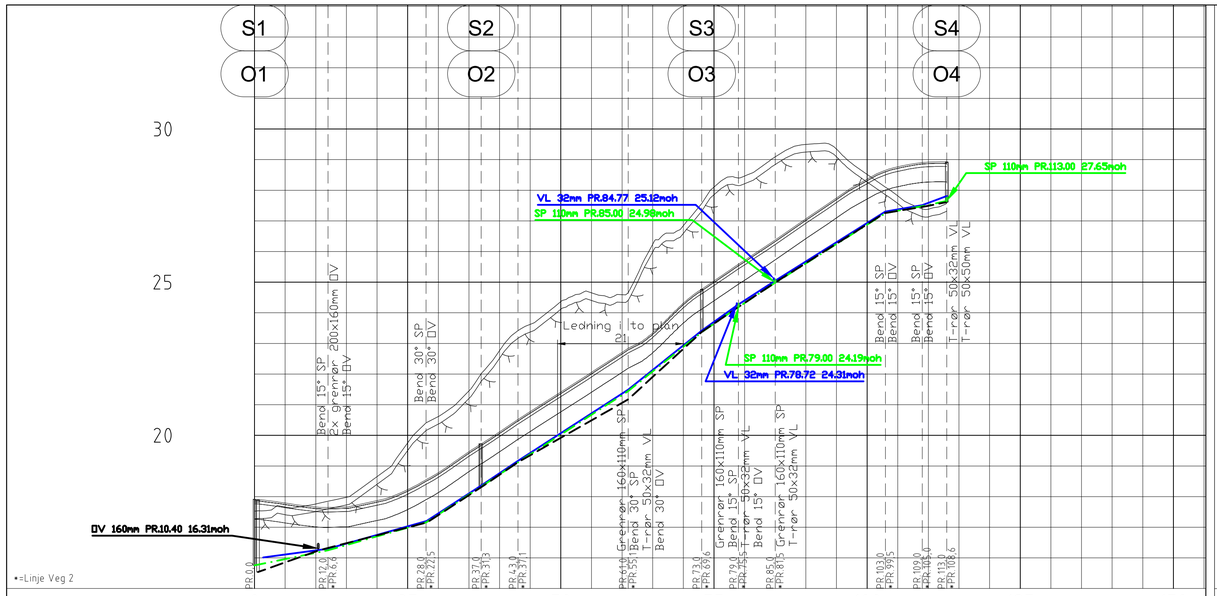


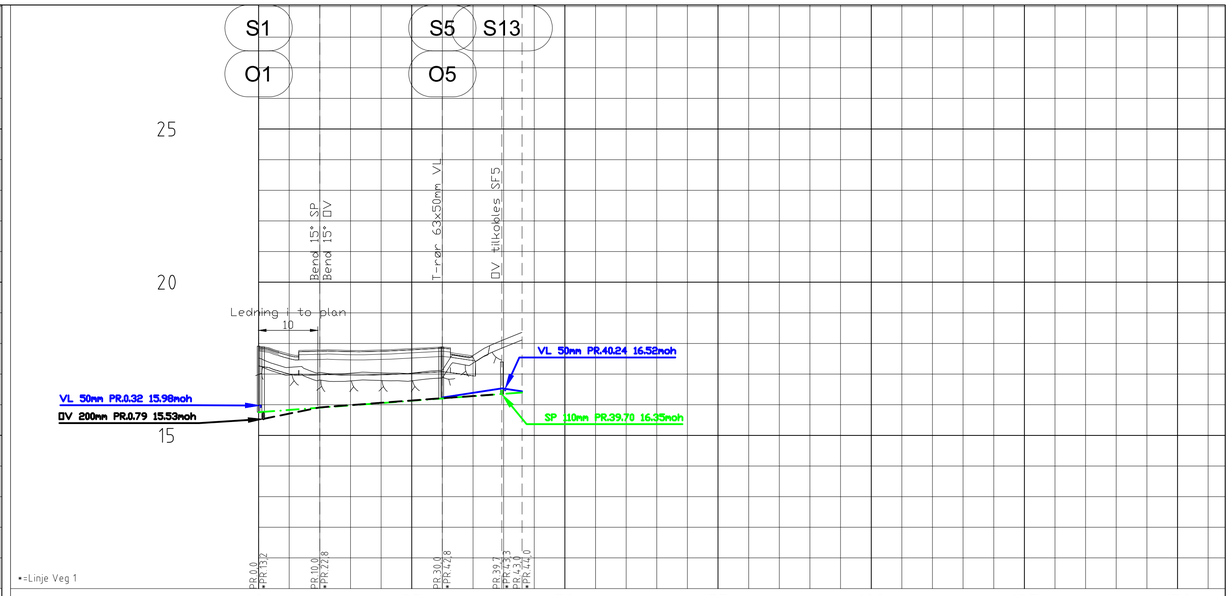


| PROFIL NR. | | 0 | 25 | 50 | 75 | 100 | 125 | 150 |
|---|---|---|---|---|---|---|---|---|
| Grunneier | | | | | | | | |
| Markslag | | | | | | | | |
| Grunnforhold | | | | | | | | |
| TERRENG H./TOPP VEGDEKKE | | 17,91 | 17,79 17,66 17,66 17,87 18,23 18,78 19,46 20,11 20,77 21,41 22,06 22,71 23,35 24,32 25,04 25,71 26,38 27,07 27,75 28,36 28,76 28,92 28,92 | | | | | |
| Hor.vinkelpunktavstand i m | | | 12,0 16,0 9,0 6,0 18,0 12,0 6,0 6,0 18,0 6,0 4,0 | | | | | |
| Vannledning | Kumavstand i m | | 10,6 16,1 9,0 5,9 18,0 12,0 5,8 5,9 18,3 6,0 4,0 | | | | | |
| | Fall i ‰ | | 26,8 57,0 132,2 134,6 128,6 158,5 140,8 127,8 125,7 35,2 73,1 | | | | | |
| | Kote utv. topp | | 16,01 16,30 17,20 18,37 19,17 21,49 23,42 24,25 25,01 27,30 27,51 27,81 | | | | | |
| | Type og dim | | 50PE 80 SDR 11 | | | | | |
| Spillvannsledning | Kumavstand i m | | 12,0 16,0 9,0 6,0 18,0 12,0 6,0 6,0 18,0 6,0 4,0 | | | | | |
| | Fall i ‰ | | 41,2 56,6 130,0 132,7 129,1 160,5 136,2 132,2 126,4 37,3 42,3 | | | | | |
| | Kote innv. bunn | | 15,75 16,25 17,16 18,33 19,12 21,45 23,37 24,19 24,98 27,26 27,48 27,65 | | | | | |
| | Type og dim | | 110PVC SN8 | | | | | |
| Overvannsledning | Kumavstand i m | | 10,0 17,2 9,0 6,1 18,0 12,0 6,0 6,0 17,9 6,0 4,1 | | | | | |
| | Fall i ‰ | | 71,1 53,1 134,9 137,0 113,1 178,5 130,9 131,0 127,1 33,0 41,3 | | | | | |
| | Kote innv. bunn | | 15,54 16,25 17,16 18,33 19,12 21,17 23,37 24,19 24,98 27,26 27,45 27,61 | | | | | |
| | Type og dim | | 200PVC SN8 | | | | | |

| PROFIL NR. | | 0 | 25 | 50 | 75 | 100 | 125 | 150 |
|---|---|---|---|---|---|---|---|---|
| Grunneier | | | | | | | | |
| Markslag | | | | | | | | |
| Grunnforhold | | | | | | | | |
| TERRENG H./TOPP VEGDEKKE | | 17,91 | 17,65 17,79 17,77 17,79 17,83 17,89 17,54 18,12 18,36 | | | | | |
| Hor.vinkelpunktavstand i m | | | 10,0 20,0 9,7 3,3 | | | | | |
| Vannledning | Kumavstand i m | | 9,7 3,3 | | | | | |
| | Fall i ‰ | | 29,6 -31,0 | | | | | |
| | Kote utv. topp | | 16,23 16,54 16,44 | | | | | |
| | Type og dim | | 50PE 80 SDR 11 | | | | | |
| Spillvannsledning | Kumavstand i m | | 10,0 20,0 9,7 3,3 | | | | | |
| | Fall i ‰ | | 15,0 15,0 15,0 15,0 | | | | | |
| | Kote innv. bunn | | 15,75 15,90 16,20 16,35 16,40 | | | | | |
| | Type og dim | | 110PVC SN8 | | | | | |
| Overvannsledning | Kumavstand i m | | 9,3 19,6 8,6 | | | | | |
| | Fall i ‰ | | 40,6 15,0 15,0 | | | | | |
| | Kote innv. bunn | | 15,54 15,91 16,21 16,33 | | | | | |
| | Type og dim | | 160PVC SN8 | | | | | |

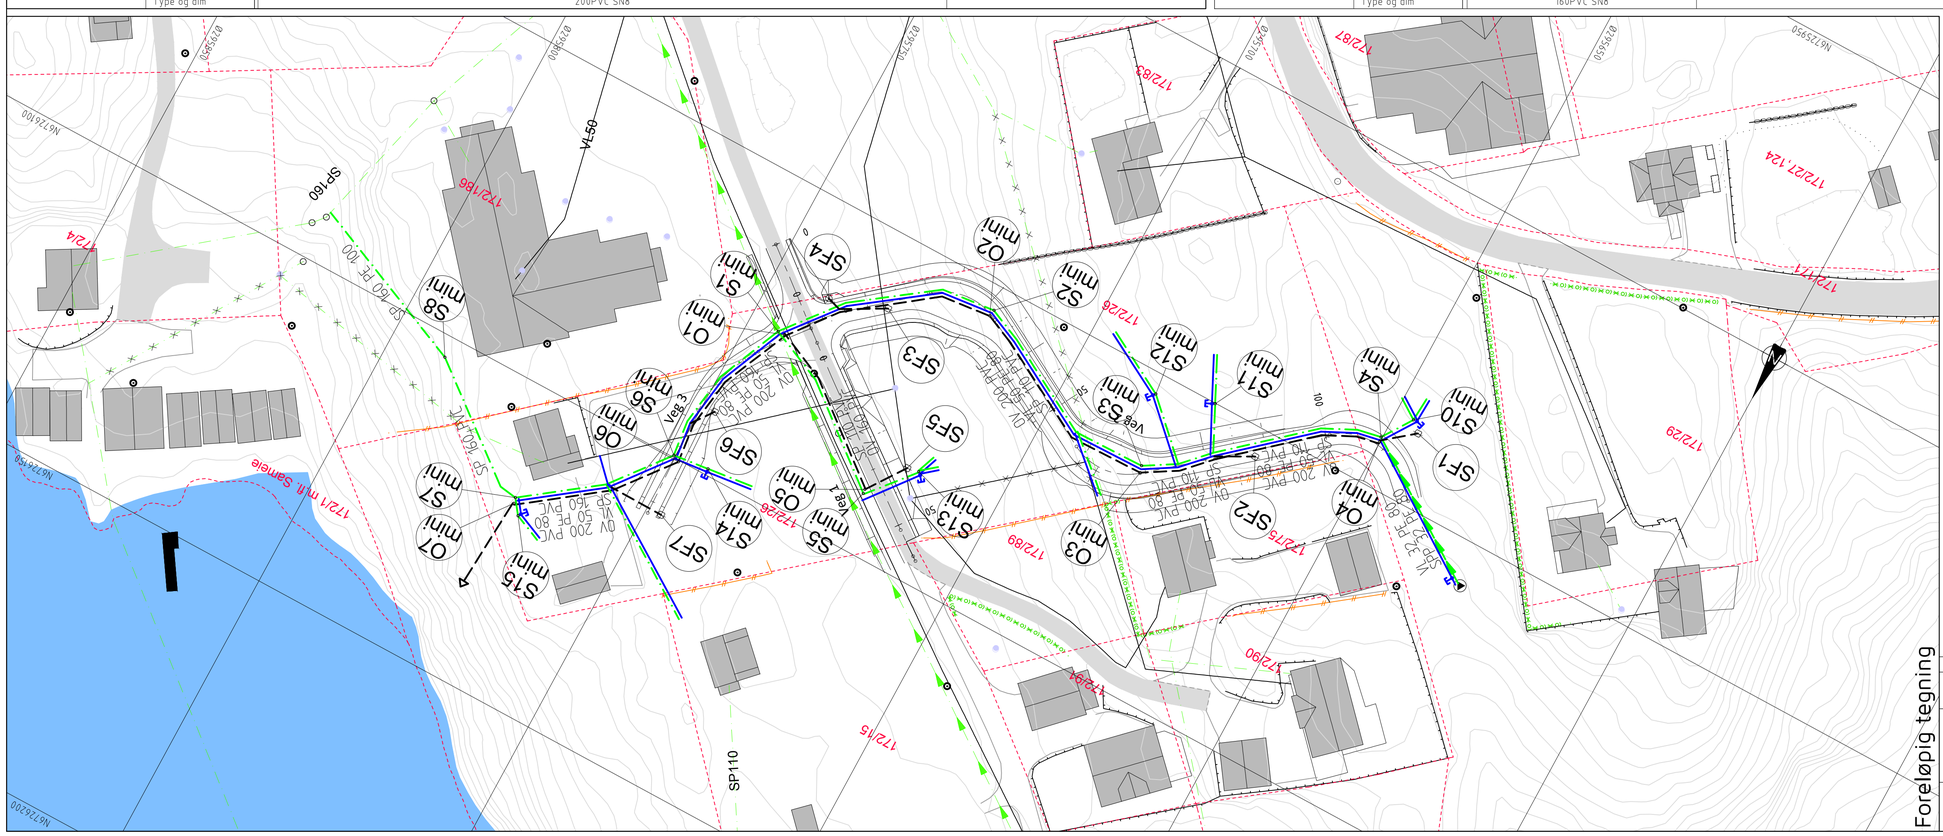


# TEGNFORKLARING

| Eksisterende | | Prosjektert |
|---|---|---|
| | Vannledning (VL) | |
| | Spillvannsledning (SP) | |
| | Overvannsledning (OV) | |
| | Pumpeledning spillvann (SPP) | |
| | Ledning utgår | |
| | Ministakekum (S/O mini) | |
| | Stoppekran på vannledning | |
| | Sandfangskum m/kuppelrist (SF) | |
| | Sandfangskum m/ristlokk (SF) | |
| | Kloakkpumpestasjon (P) | |

Avstikk til eneboligtomt:
ø32mm PE80 VL
ø110mm PVC SP
Legges med min. fall 15‰

Avstikk til tomannsbolig:
ø50mm PE80 VL
ø110mm PVC SP
Legges med min. fall 15‰

Foreløpig tegning

| Rev. | Dato | Sign. | Revisjonen gjelder |
|---|---|---|---|
| | | | |

Oppdragsgiver
Seim Bygg AS

Prosjekt
Sjøvold boligfelt. VVA-anlegg
Ledningsplan og profil veg 2.
Kum S1-S4 og S1-S13.

| Tegn. | Kontr. | Godkj. |
|---|---|---|
| BN | THF | |

Dato: 10.05.2017

Målestokk: 1:250/50 | Format: A1

Prosjektnr.: 17012

Tegningsnr.: GH02 | Rev.:

haugen VVA
Fabrikkgaten 7B
5059 Bergen
Tlf. 55 59 82 60
e-post: post@haugenvva.no