


D 1

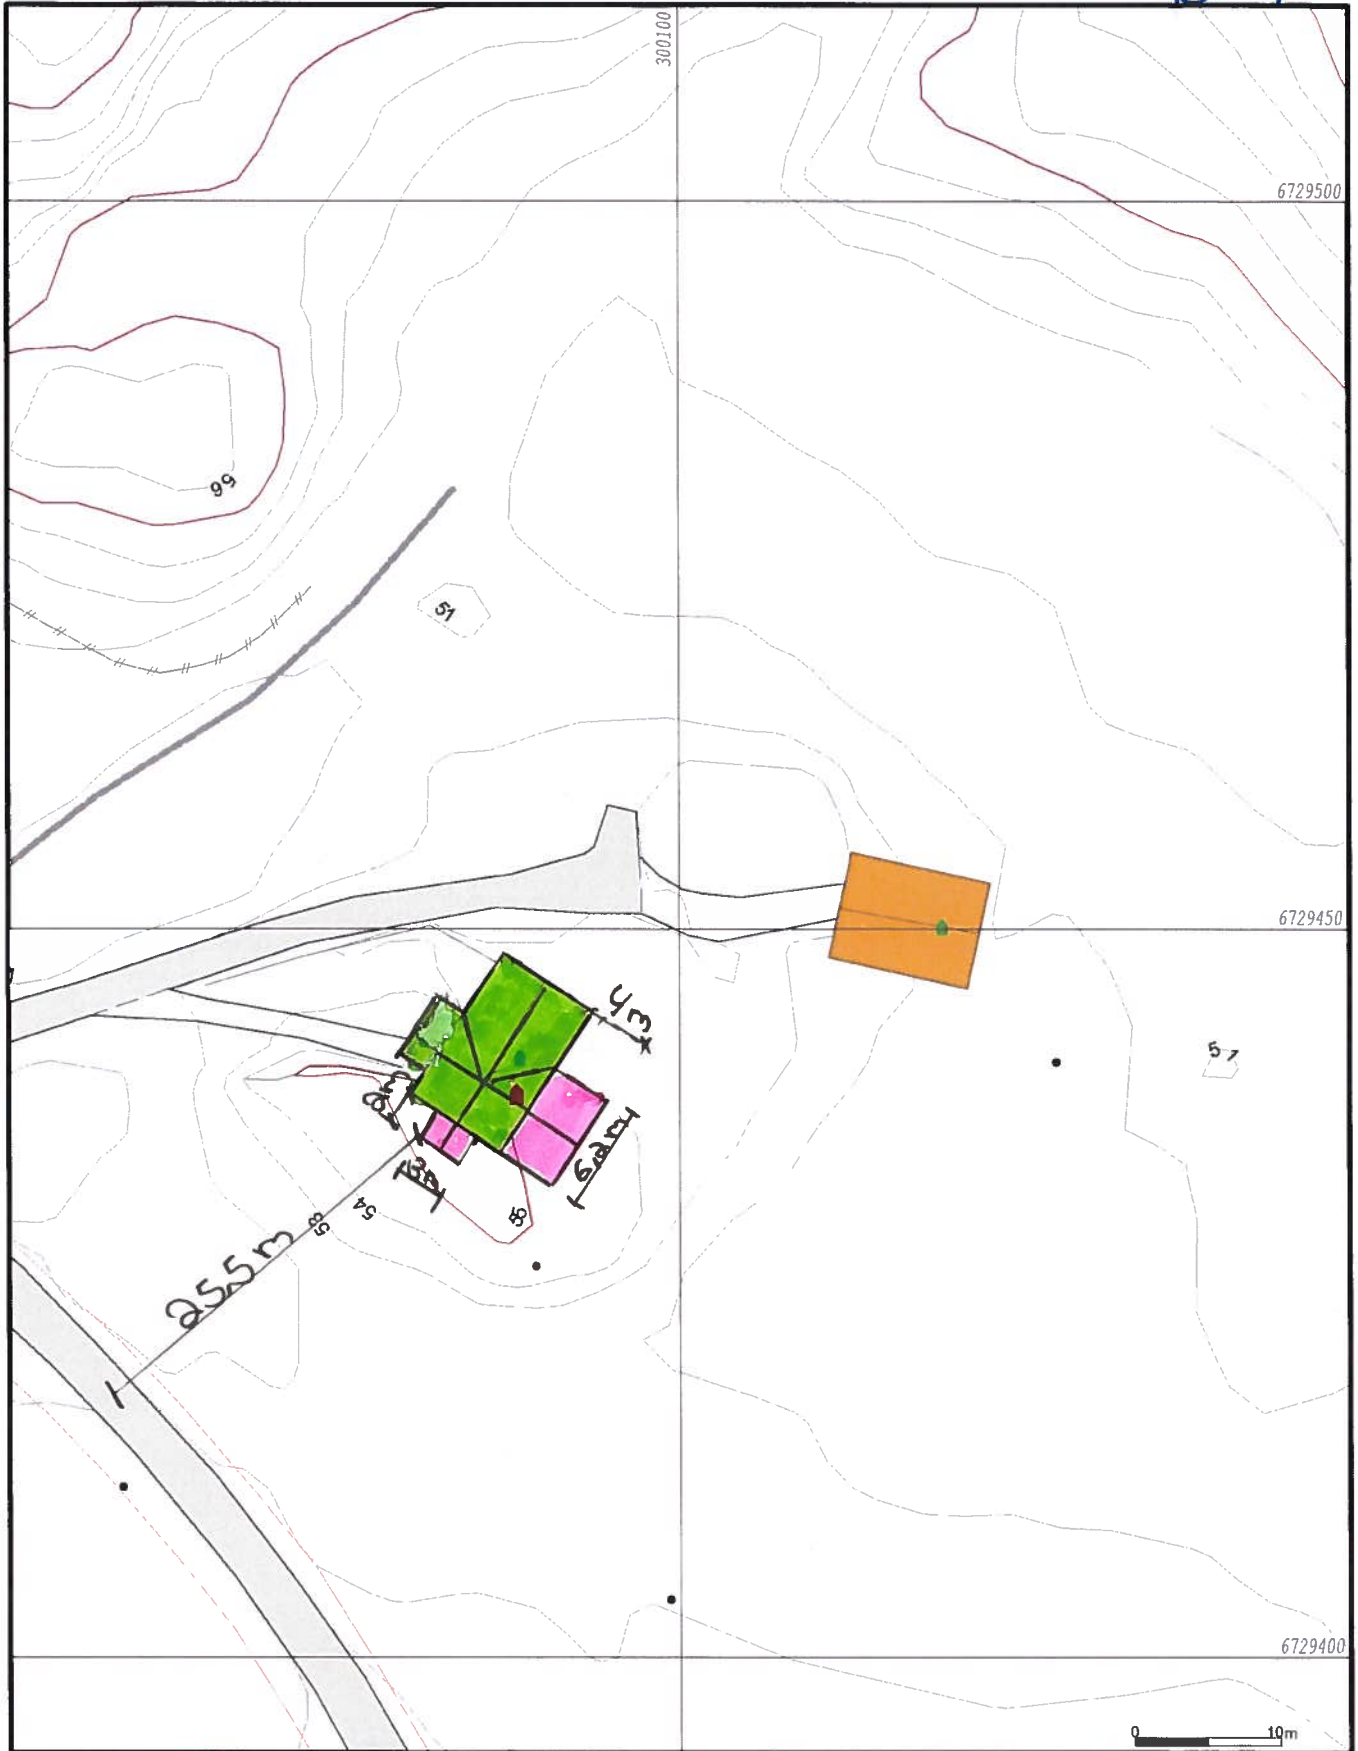

Målte Grenser	Storre bustader
Registrerte Grenser	Hyne/feriehuis
Udefinert grenser	Garasje/uthus
Terrengmålte grense	Industri/lager
Konstruert grensepunkt	Andre bygg
Bolig	
Bustad m/leilighet	
Våningshus	

Beliggenhet og høyder må oppfattes som orienterende.

Tilbygg
Eksisterende



Lindås kommune
Geodata avdeling
Anne Bjørge

Dato: 2016.09.14
Sign: liei

Gnr 24 bnr 5

N

Målestokk
1:500