

○ = tilknytting.

— = eks ledning.


x er utv felles ballekran  
begge husa har innv.  
stoppekran.

— = ny ledning

10/8-2017

Erklæring om løyve til tilknytting til privat vannledning.

Gir gnr 244 bnr 2 eier Kim Meland Bjørge løyve til å knytte seg på vannledning som går til gnr 244 bnr25 Eier Ottar Bjørge.

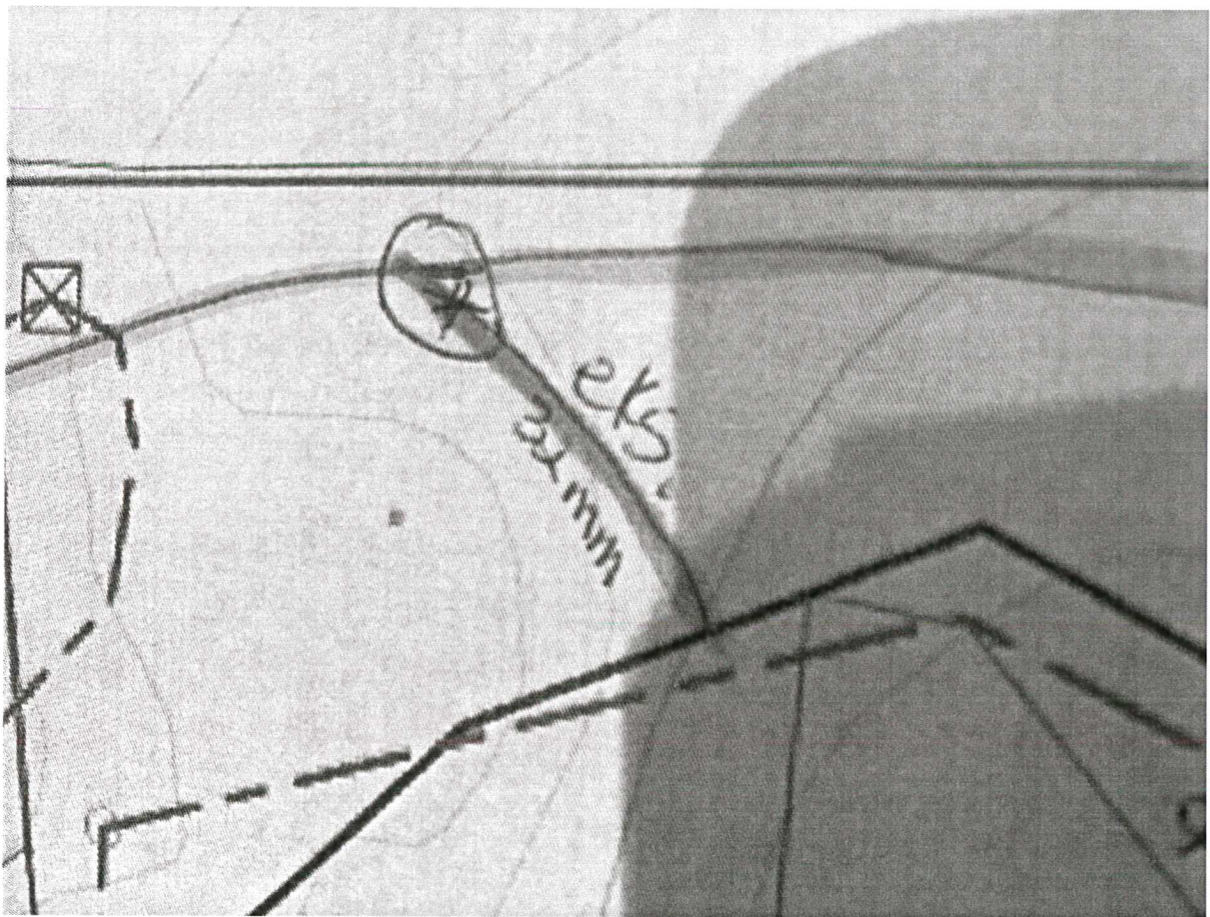

Ottar Bjørge  
Heidi Meland

OTTAR BJØRGE  
HEIDI MELAND