

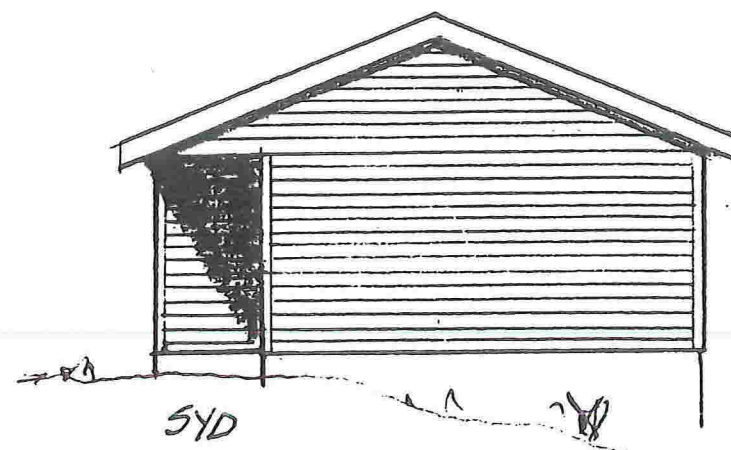
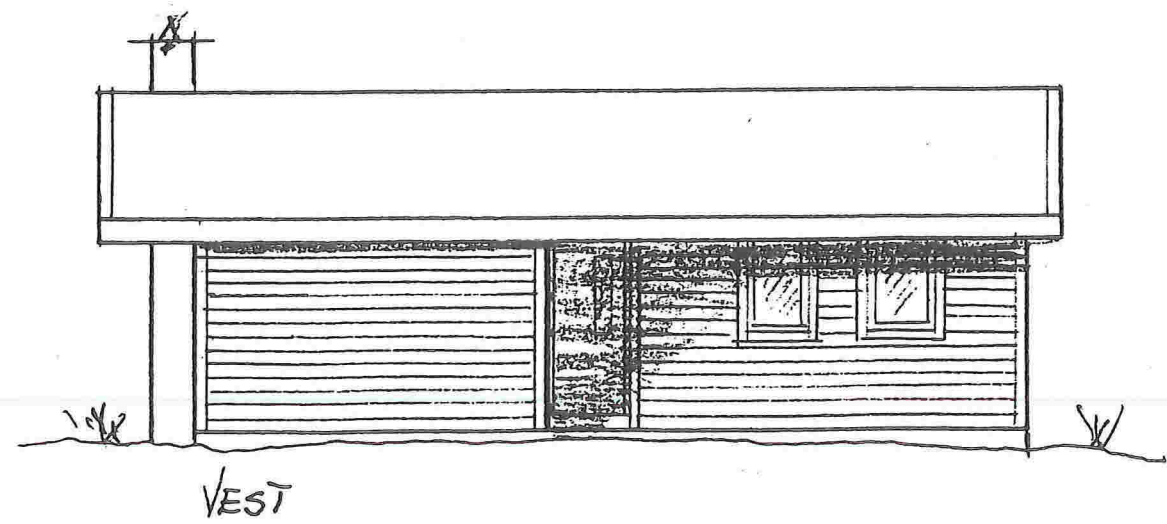
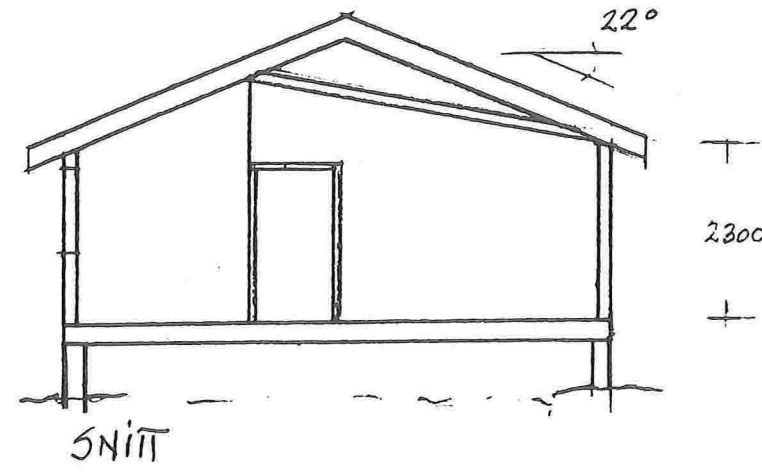
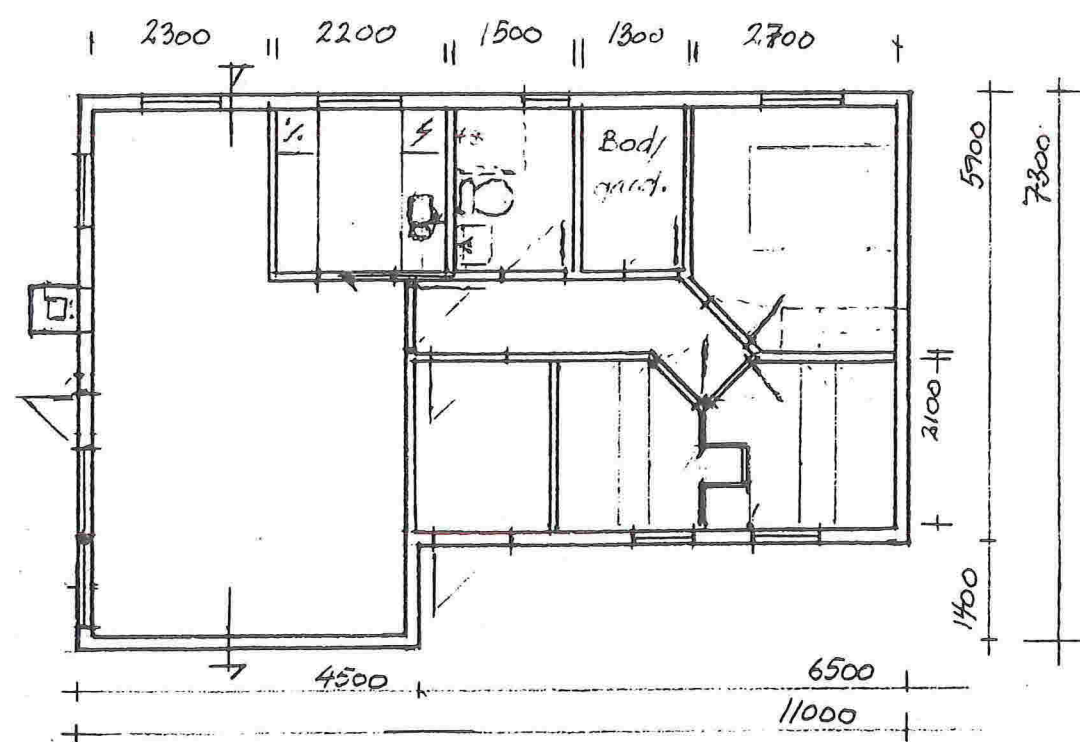
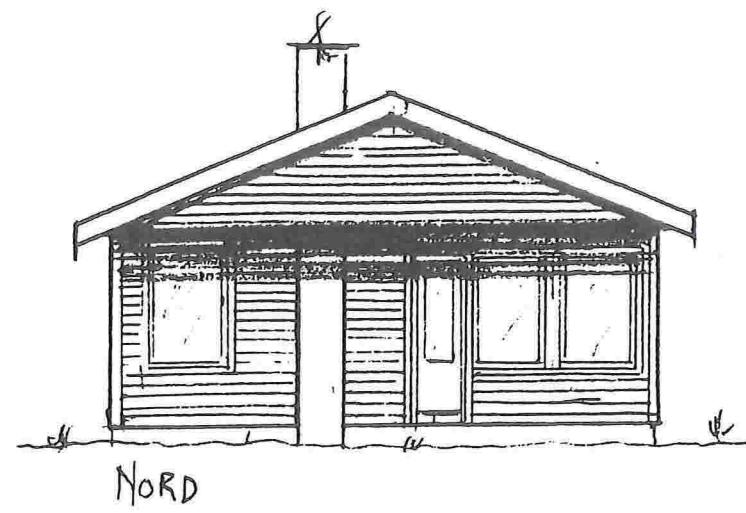
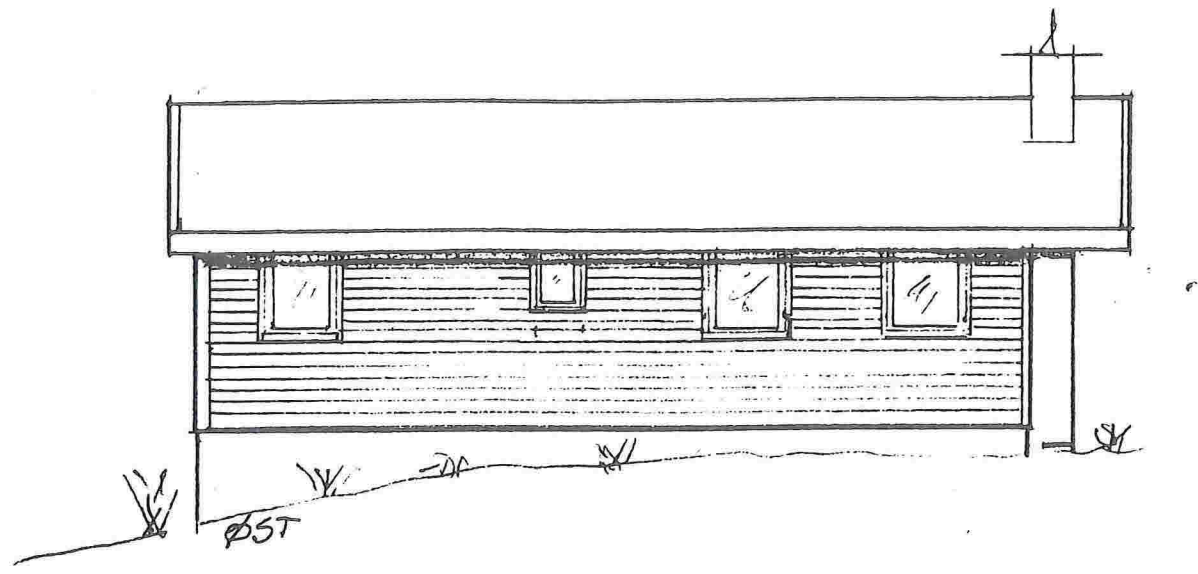






ET

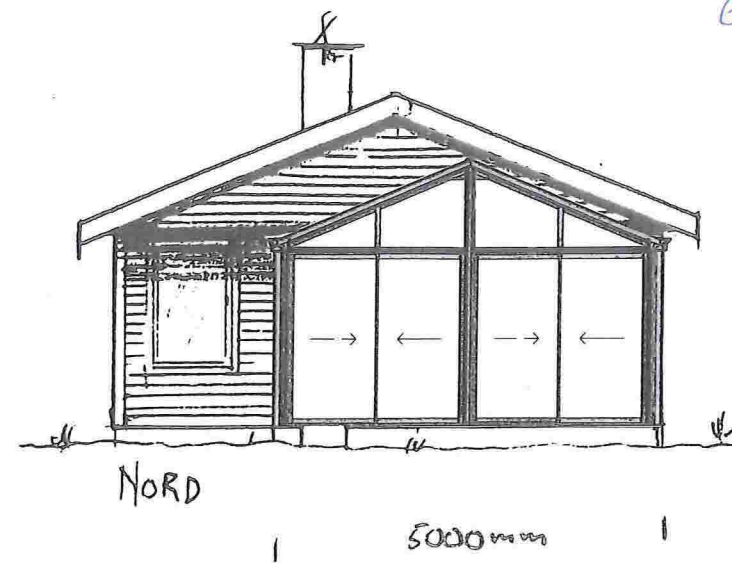

Dato	Konstr./Tegnet	Godkjent	Målestokk
25/3-98	Høy	Waa	1:100
		Høy	

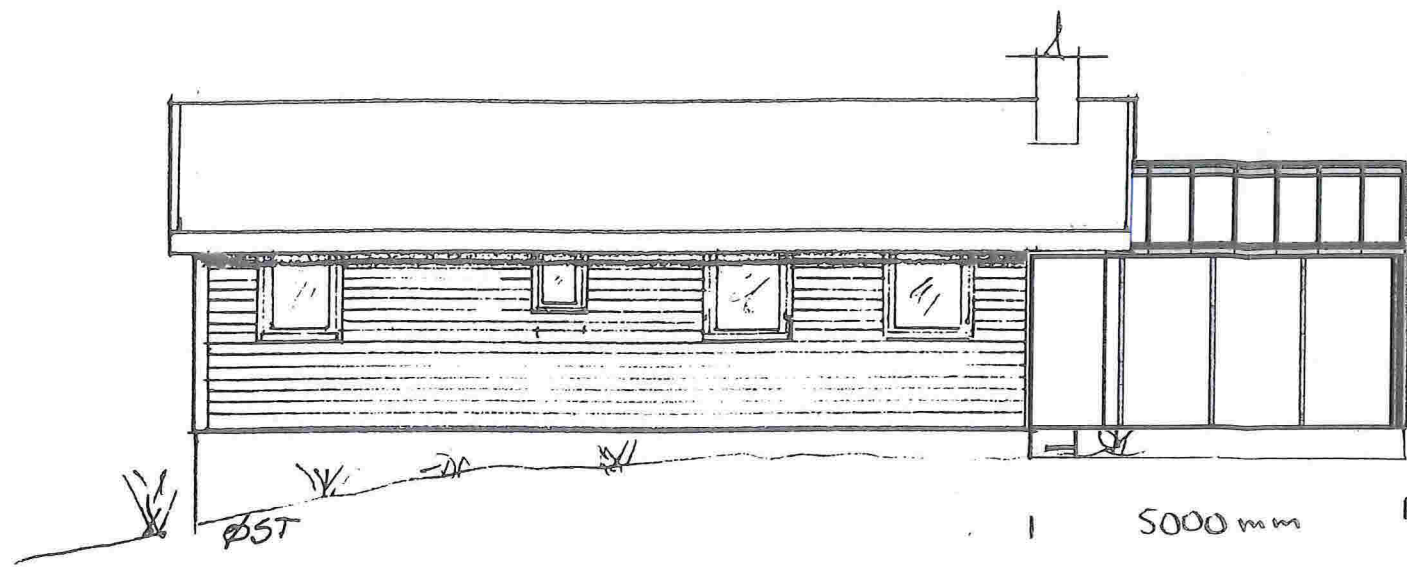

Etter tiltak  
1:100  
E2

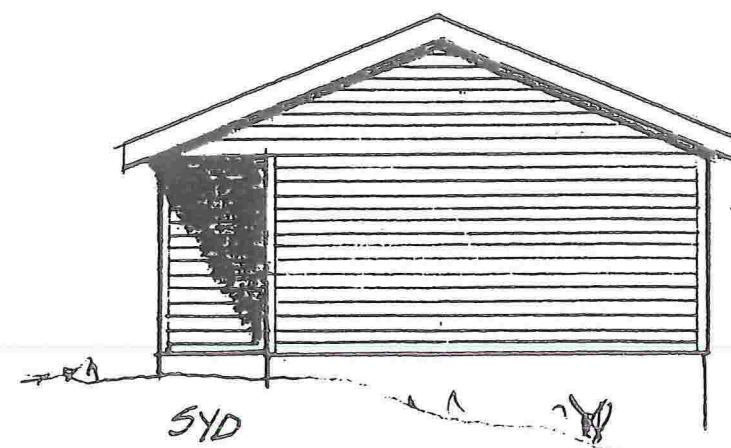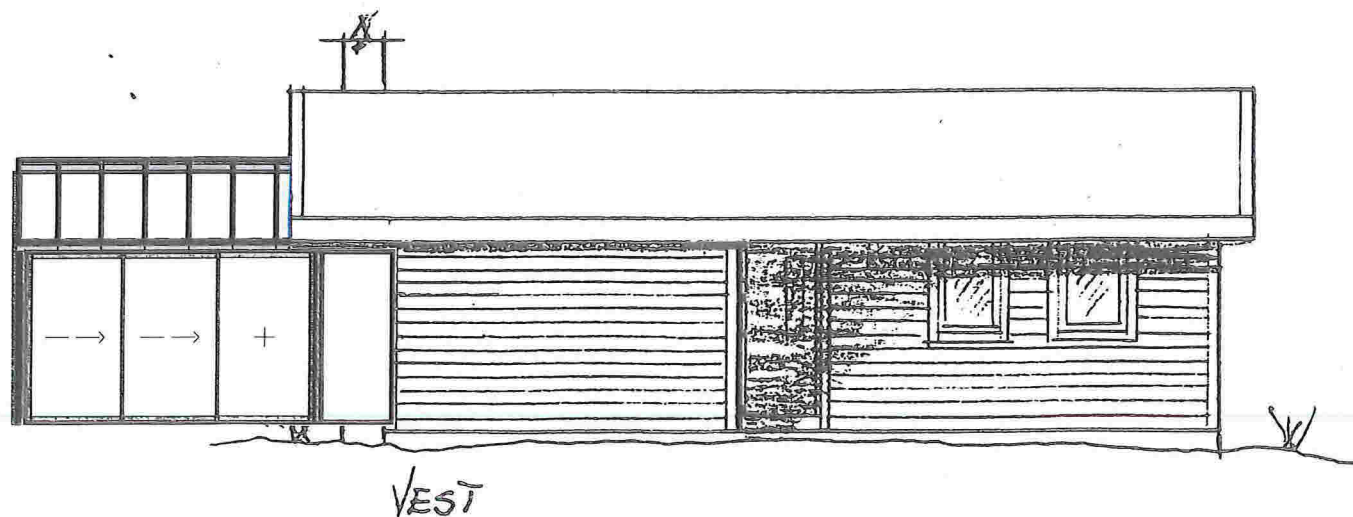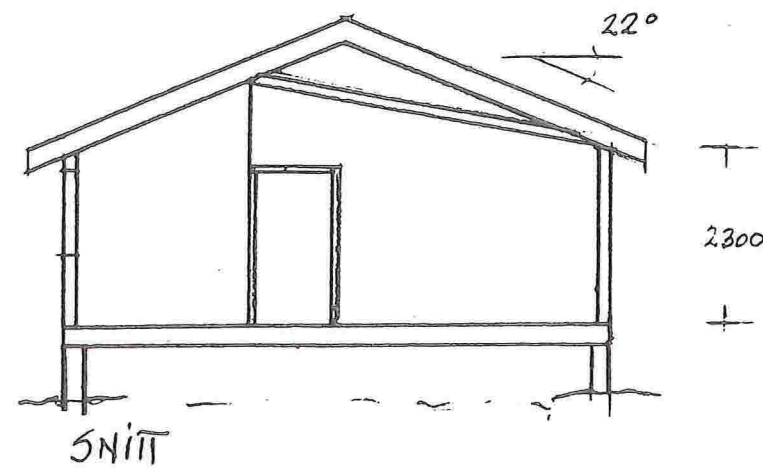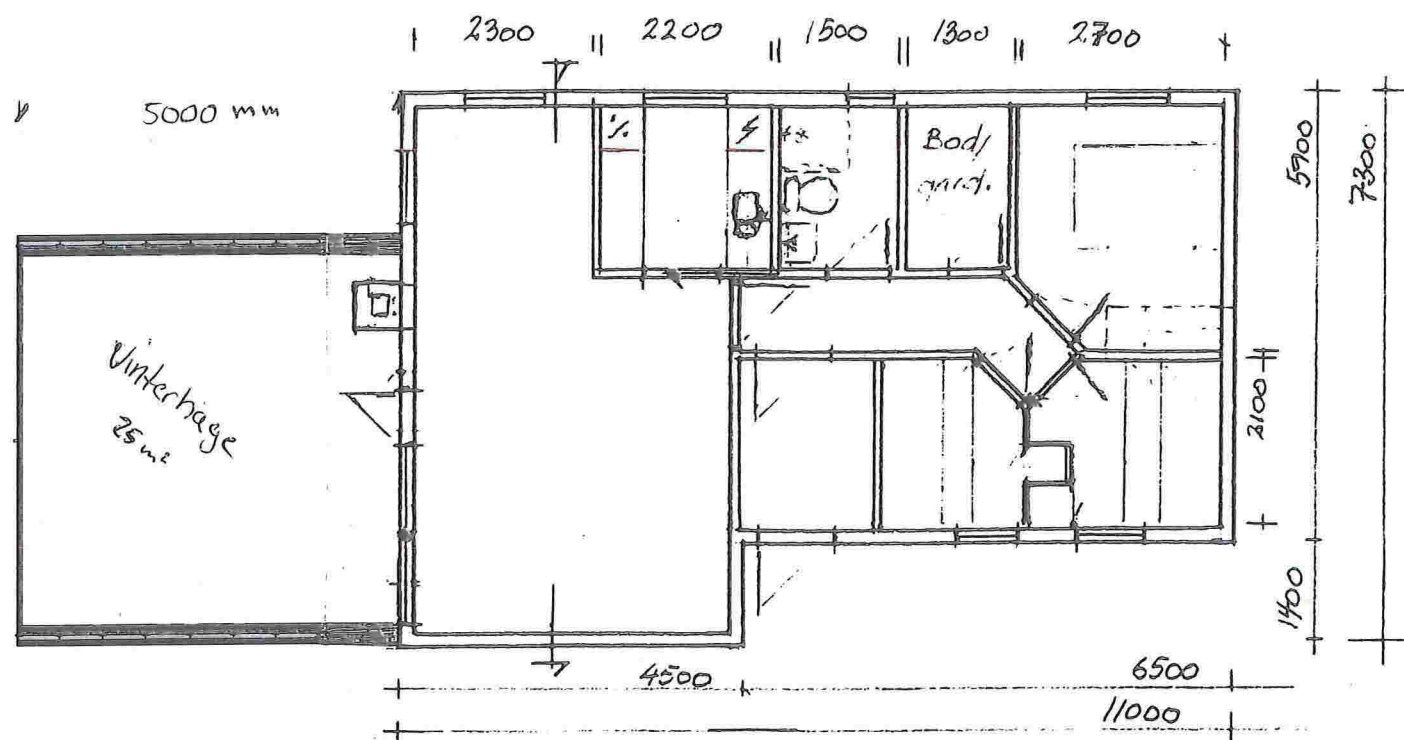

Dato	25/3-98	Konstr./Tegnet	Waa
			Waa