


→ søknad gjeld

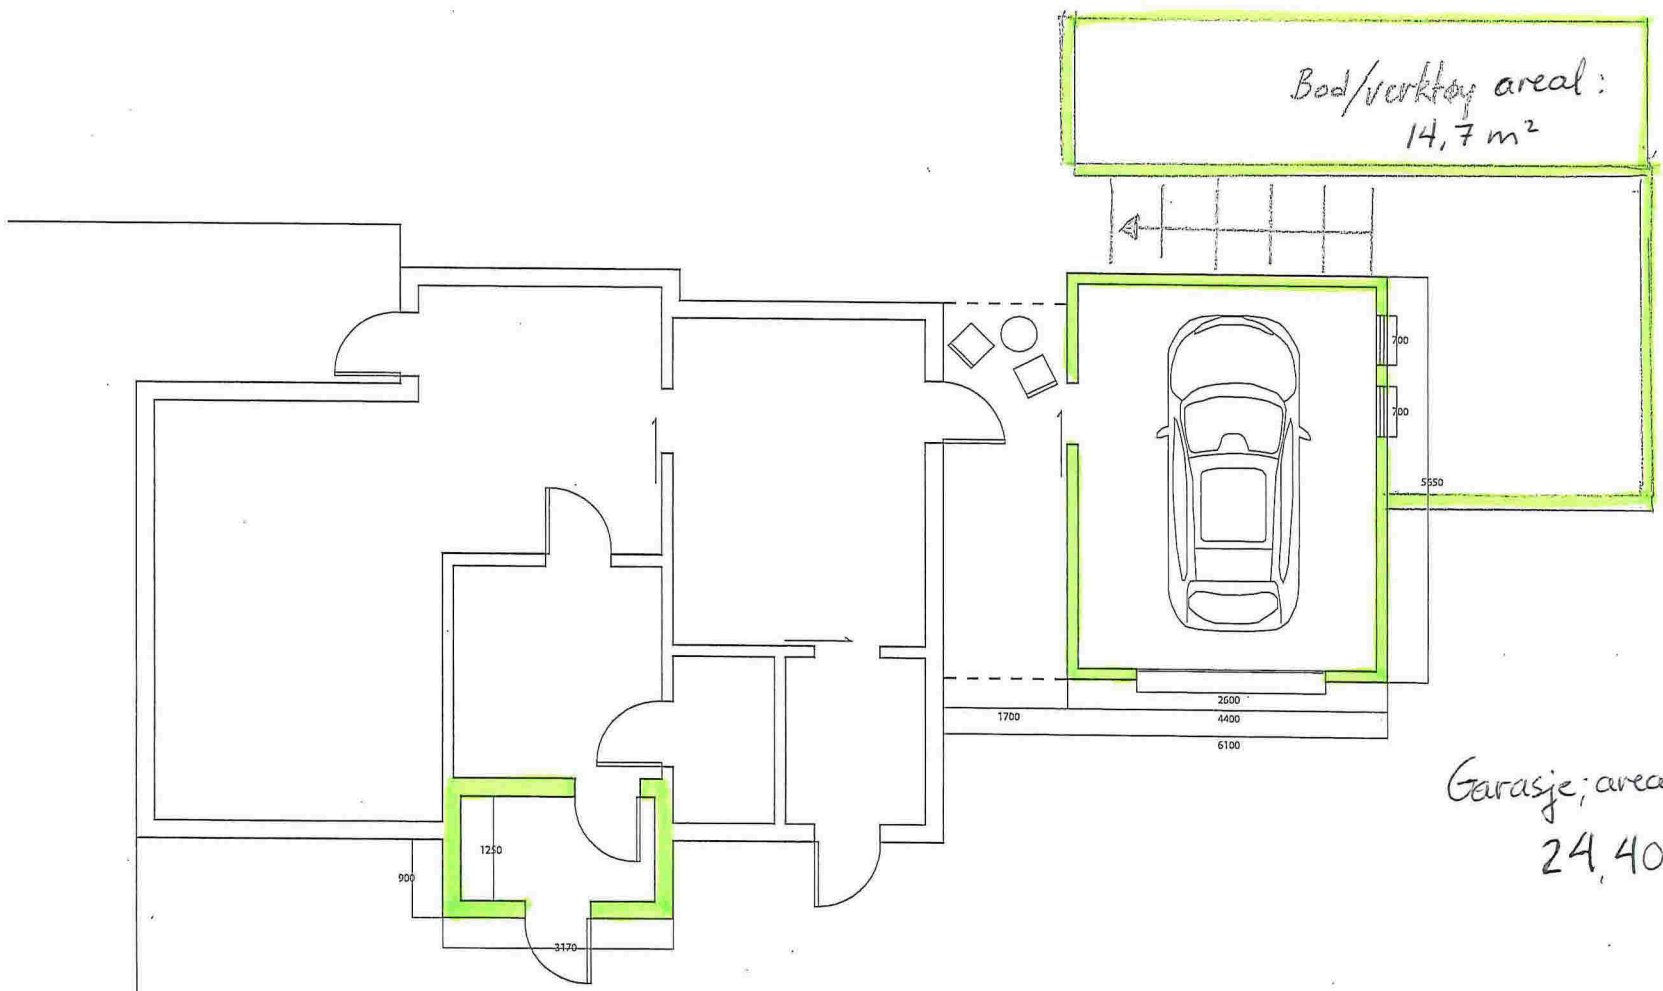


Bod/verktøy areal:
14,7 m²

Garasje; areal:
24,40 m²


Vindfang areal:
3,96 m²

Plan
1:100

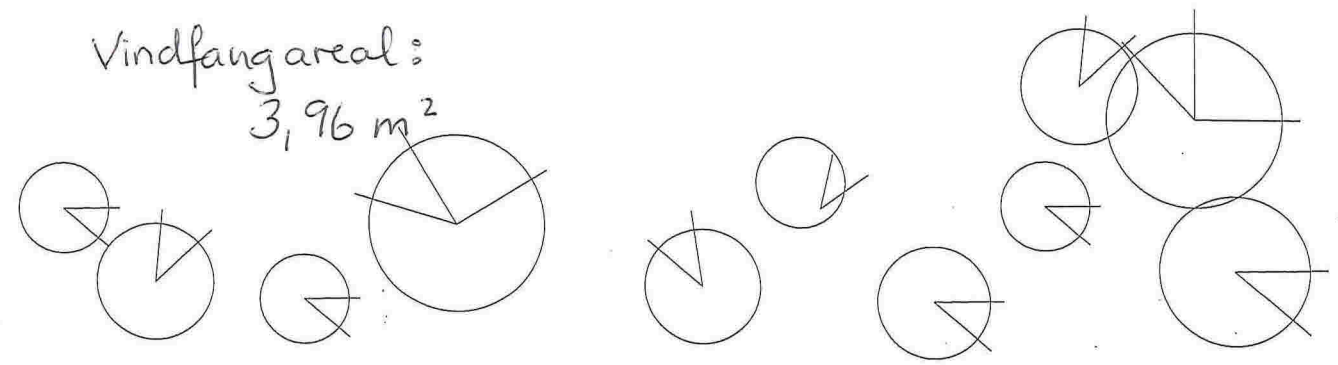



Fasade mot nord
1:100

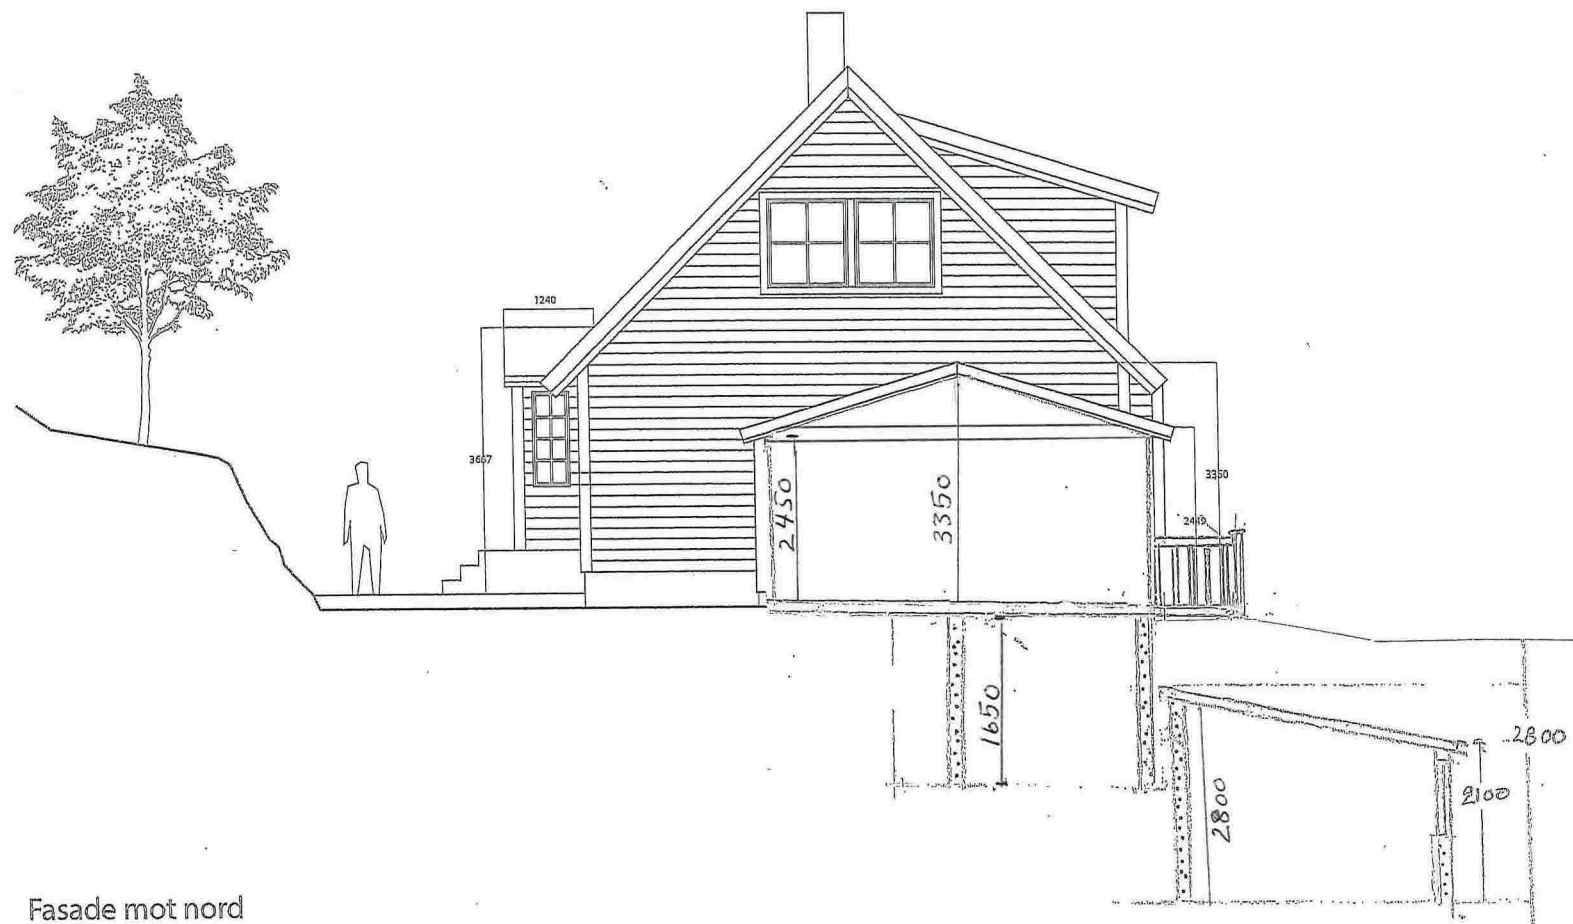

Fasade mot nord
1:100



Fasade mot vest
1:100



Fasade mot øst
1:100