



Medaas Oppmåling

INNMÅLINGSRAPPORT

Tiltak: Bustadhus

Stad: gnr.55 bnr.38, Træland, Lindås kommune.

Måledato: 29.07.2016.

Målt: Topp ringmur

Utstyr: Leica Gps system 1200 m/ Smartnett

Høgde grovplanering: H=26.9

Høgde topp ringmur.: H=27.3

I tillegg er målt inn trasè for vass- og kloakkleidningar.


Tiltaket er plassert i samsvar med situasjonsplanen både i horisontalplanet og i vertikalplanet.

Isdalstø 05.08.2016.


Kjartan Medaas
Medaas Oppmåling

Vedlegg: Plott og sosi-fil

Sendt: Reknes Byggjevarer LL v/ B. Nilsen , epost
Lindås kommune v/ T. Villanger, epost

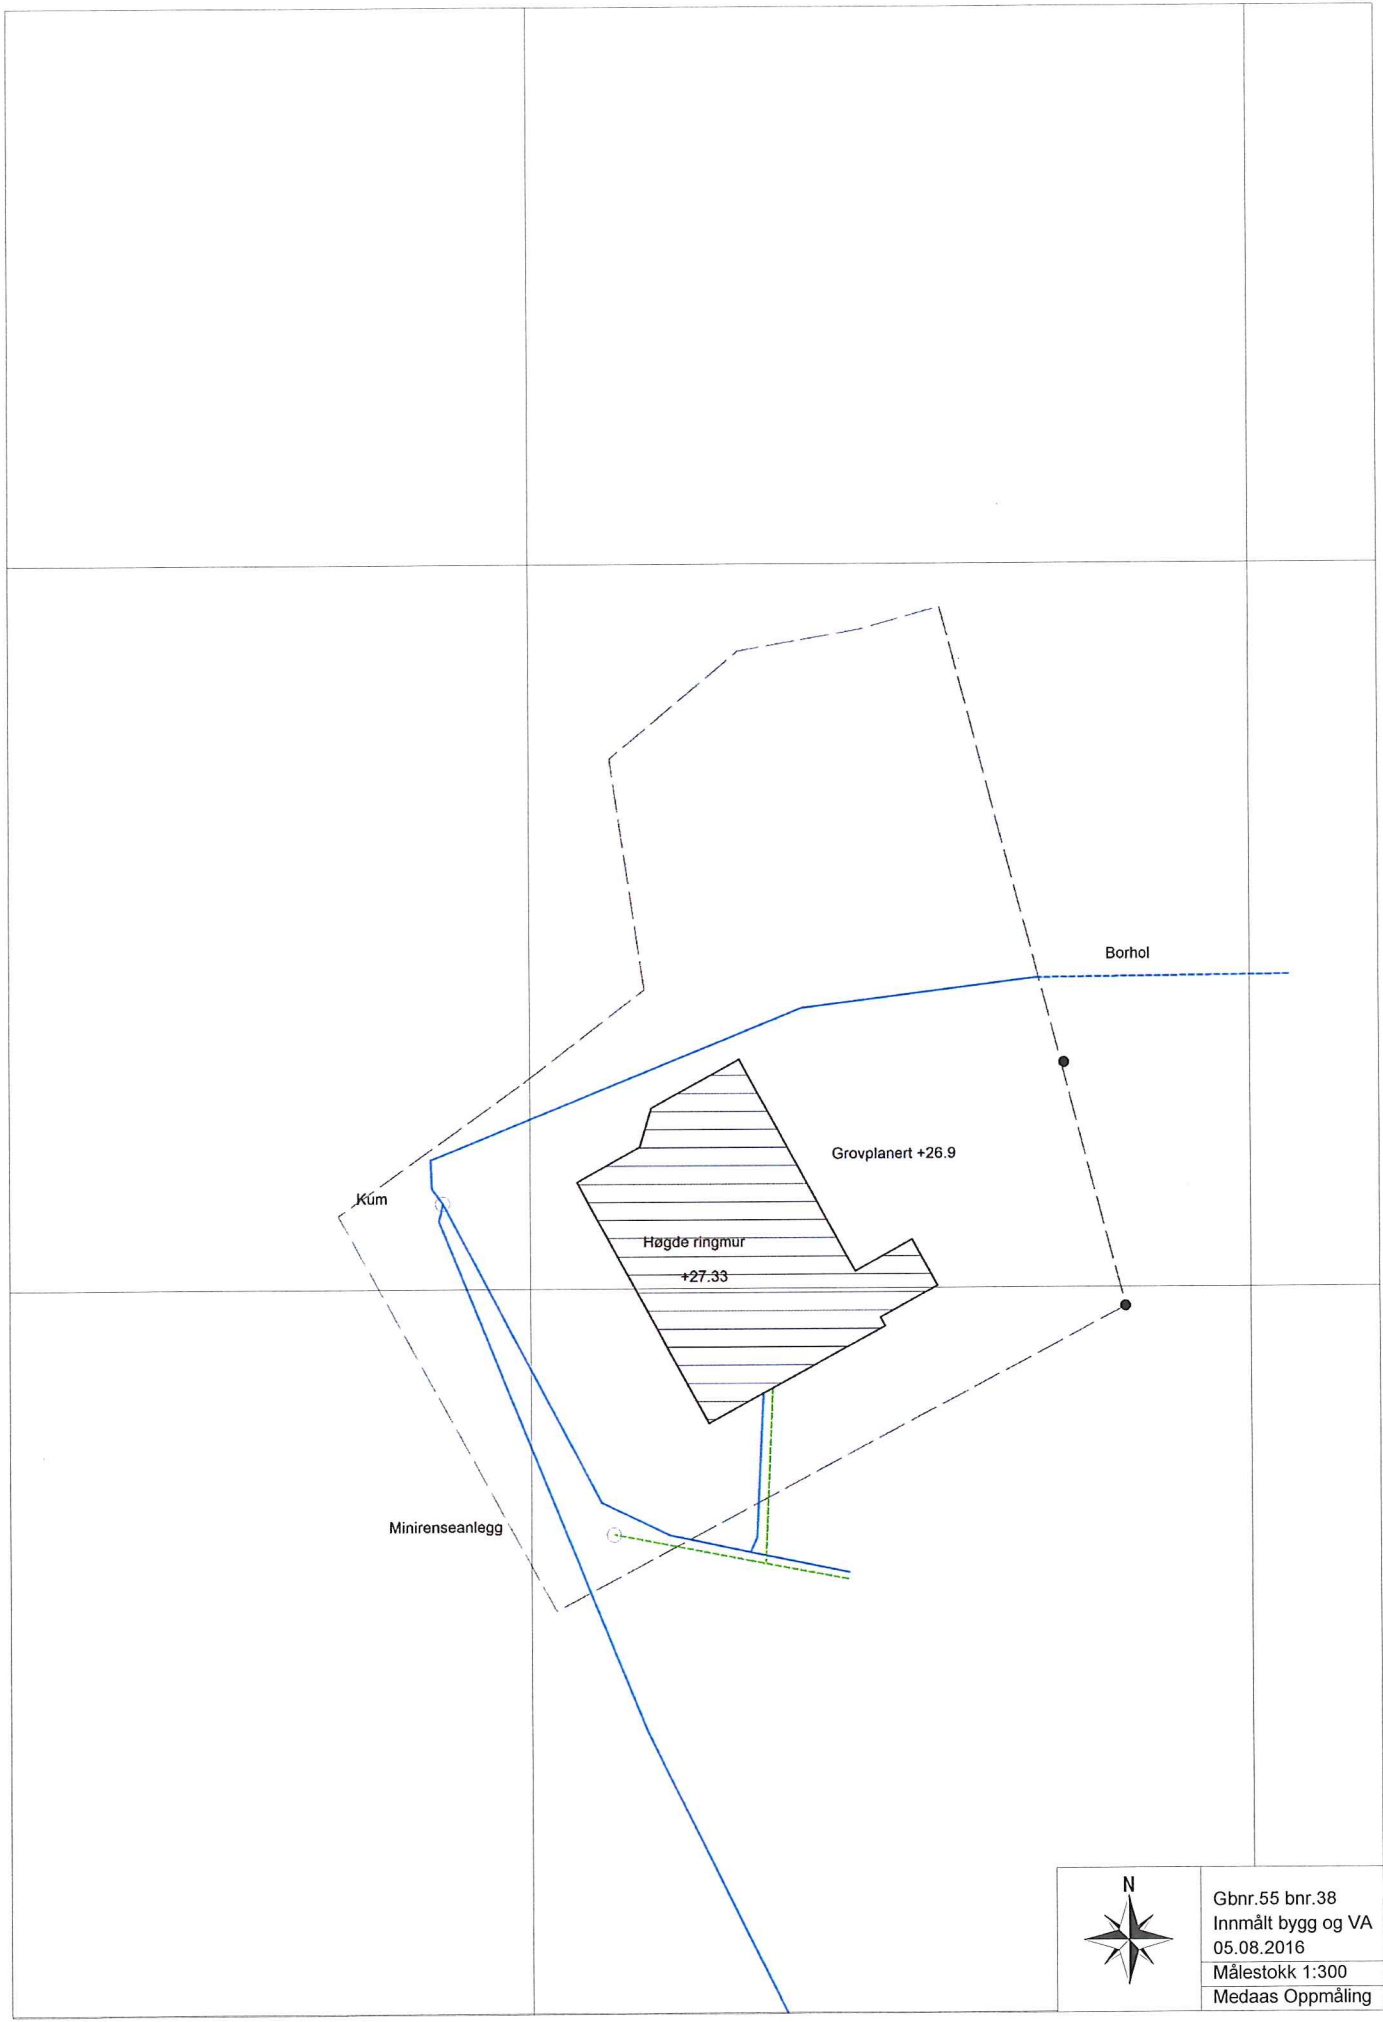

	Gbnr.55 bnr.38
	Innmålt bygg og VA
	05.08.2016
	Målestokk 1:300
Medaas Oppmåling	

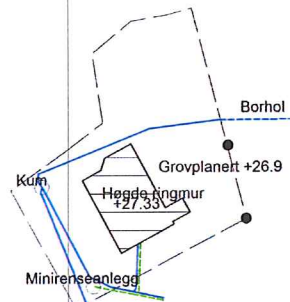

Videre ut i vatn og
til pumpehus v/ fylkesveg



Gbnr.55 bnr.38
Innmålt vassleidning
05.08.2016
Målestokk 1:1000
Medaas Oppmåling