




Fasadending

Veråsvegen 36
Gardnr 108 B.nr. 496
23-August-2017
Tiltaksnavn Havn Selvid
Store Næsten

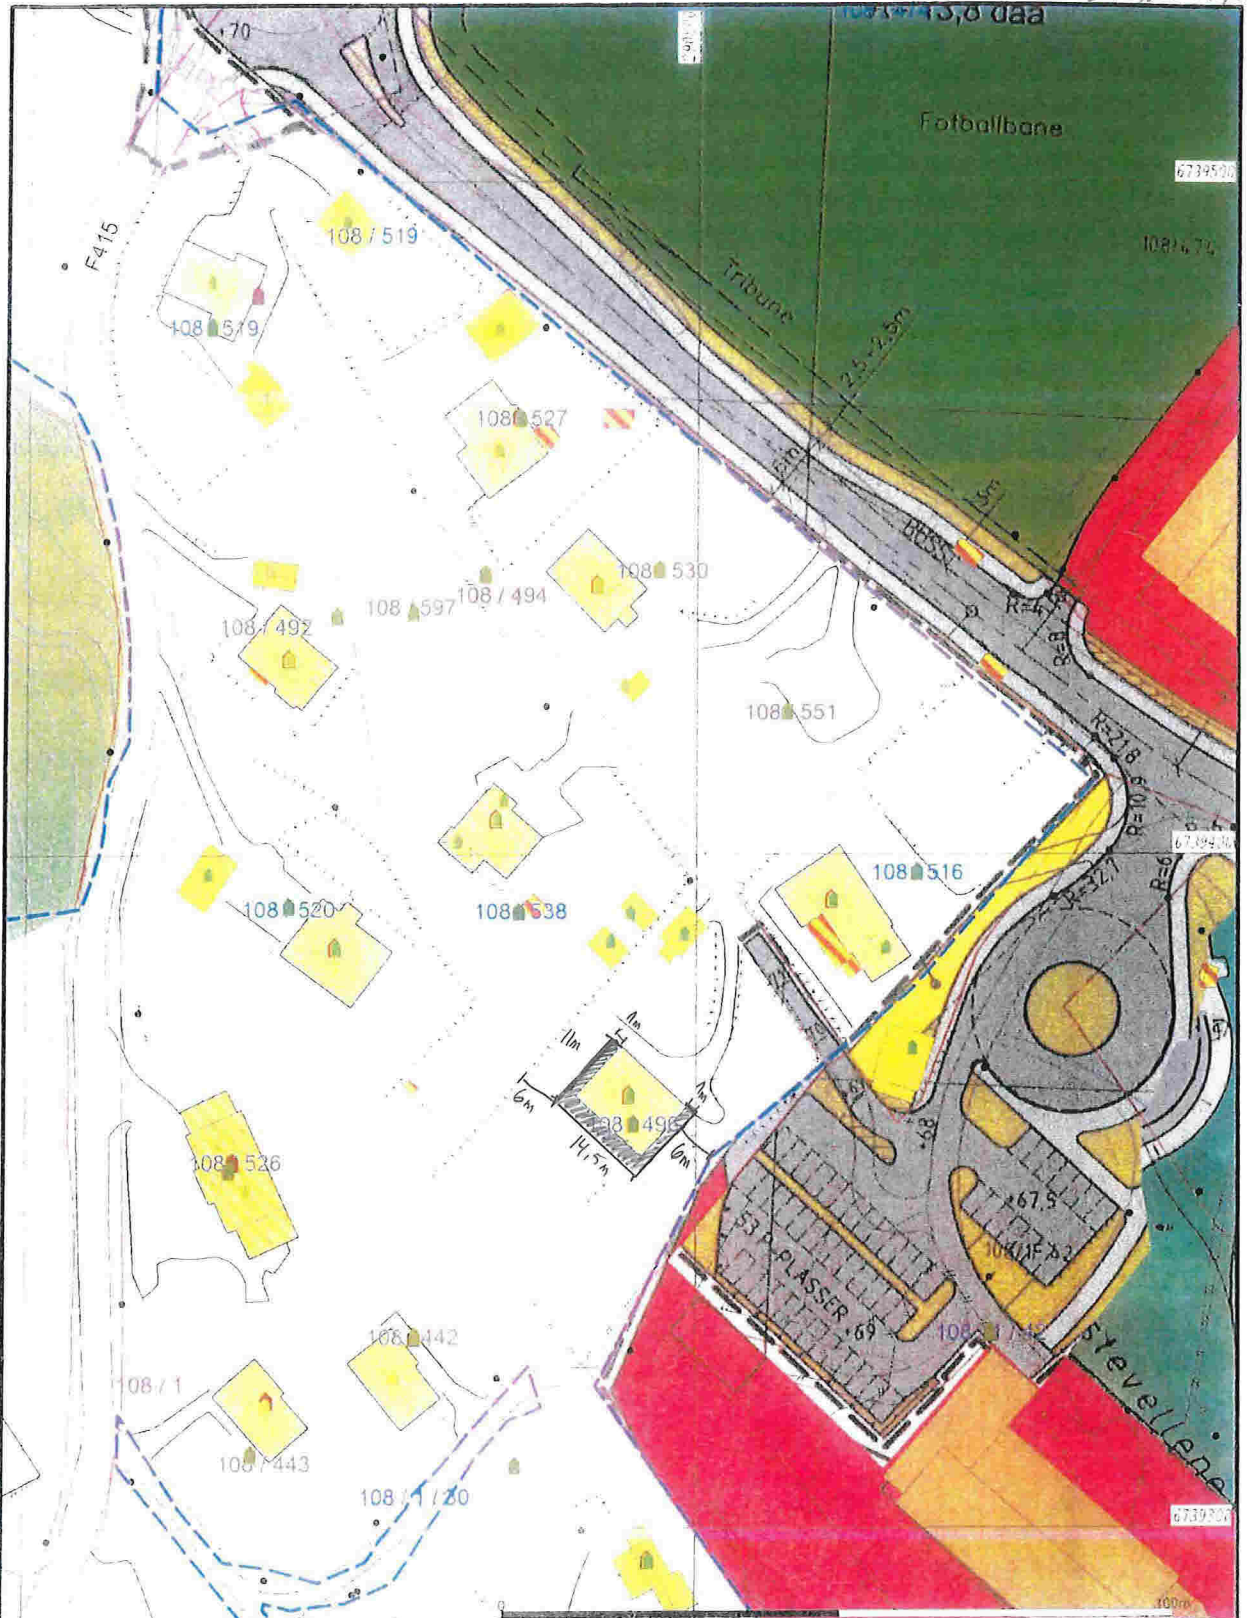

<ul style="list-style-type: none"> Mattefargever Reguleringsfargever Utleieområde Tekniskmalte fargever Konstruert gjersegjerke Bølge Bustader leilighet Storare bustader afte landhus Ordningsrelus Industri- og næringsområde Storare bustader 		<p>Lindås kommune Geodata avdeling</p> <p>Reguleringskart.</p>	<p>N</p> 
<p>Beliggenhet og høyder må oppfattes som orienterende</p>		<p>G.nr. 108, b.nr. 496.</p>	<p>1:1000</p>

4