



Søknad om endring av gitt tillatelse

etter plan- og bygningsloven (pbl) § 20-2

Berører endringen av tiltaket eksisterende eller fremtidige arbeidsplasser slik at det må innhentes nytt samtykke fra Arbeidstilsynet?

 Ja

 Nei

Hvis "ja" må slikt vedtak innhentes før igangsettingstillatelse kan gis. Byggblankett 5177 med vedlegg.

Søknaden gjelder							
Eiendom/ byggested	Gnr.	Bnr.	Festenr.	Seksjonsnr.	Bygningsnr.	Bolignr.	Kommune
	217	78					Lindås
	Adresse				Postnr.	Poststed	
	Romarheim				5994	Vikanes	

Beskrivelse av endring(er) av tiltak (dispensasjoner, areal, plassering, formål, bruk)
<p>Endringen gjelder:</p> <p>a) Omsøkt mur som vil få et annet startpunkt og en lavere høyde, se vedlagte sit.kart og profiler/snitt.</p> <p>b) Ny plassering slamavskiller.</p>

Vedlegg			
Nye vedlegg og tidligere vedlegg som endres	Gruppe	Nr. fra – til	Ikke relevant
Opplysninger om tiltakets ytre rammer og bygningsspesifikasjoner, byggblankett 5175	A	-	<input checked="" type="checkbox"/>
Dispensasjonssøknad (begrunnelse/vedtak) (pbl kap 19)	B	-	<input checked="" type="checkbox"/>
Nabovarsling (gjenpart/nabomerknader/kommentarer til nabomerknader)	C	-	<input checked="" type="checkbox"/>
Situasjonsplan, avkjøringsplan	D	1 - 1	<input type="checkbox"/>
Tegninger	E	1 - 2	<input type="checkbox"/>
Redegjørelser/kart	F	-	<input checked="" type="checkbox"/>
Erklæring om ansvarsrett	G	-	<input checked="" type="checkbox"/>
Gjennomføringsplan	G	-	<input checked="" type="checkbox"/>
Boligspesifikasjon i matrikkelen	H	-	<input checked="" type="checkbox"/>
Uttalelser fra annen offentlig myndighet	I	-	<input checked="" type="checkbox"/>
Rekvisisjon av oppmålingsforretning	J	-	<input checked="" type="checkbox"/>
Andre vedlegg	Q	1 - 2	<input type="checkbox"/>

Underskrifter					
Ansvarlig søker for tiltaket (for tiltak etter pbl § 20-1)			Tiltakshaver (bare for tiltak uten ansvarlig søker etter pbl § 20-4)		
Foretak Ing.Taule AS			Navn Endre Romarheim		
Kontaktperson Dag Taule	Telefon 93002096	Mobiltelefon 93002096	Kontaktperson Endre Romarheim	Telefon	Mobiltelefon
E-post dag@ing-taule.no			E-post endreromarheim@hotmail.com		
Dato 29.08.2017			Dato 29.08.2017		
Gjentas med blokkbokstaver Dag Taule			Gjentas med blokkbokstaver Endre Romarheim		

D1

M: 1:500

Nhdigi.no

GNR/BNR 217/78 E. ROMARHEIM

TAULE
INGTAULE AS
Tlf. 56 35 85 55 Mob. 908 66 010

BILLAGRENSE

STARTMUR

10m

31m

10m

SLUTTMUR


NY PLASSERING SLAMAVSKILLER

AVSTAND MUR-GRENSE ~ 0,5m

E2

SNITT 217/78

M = 1:200

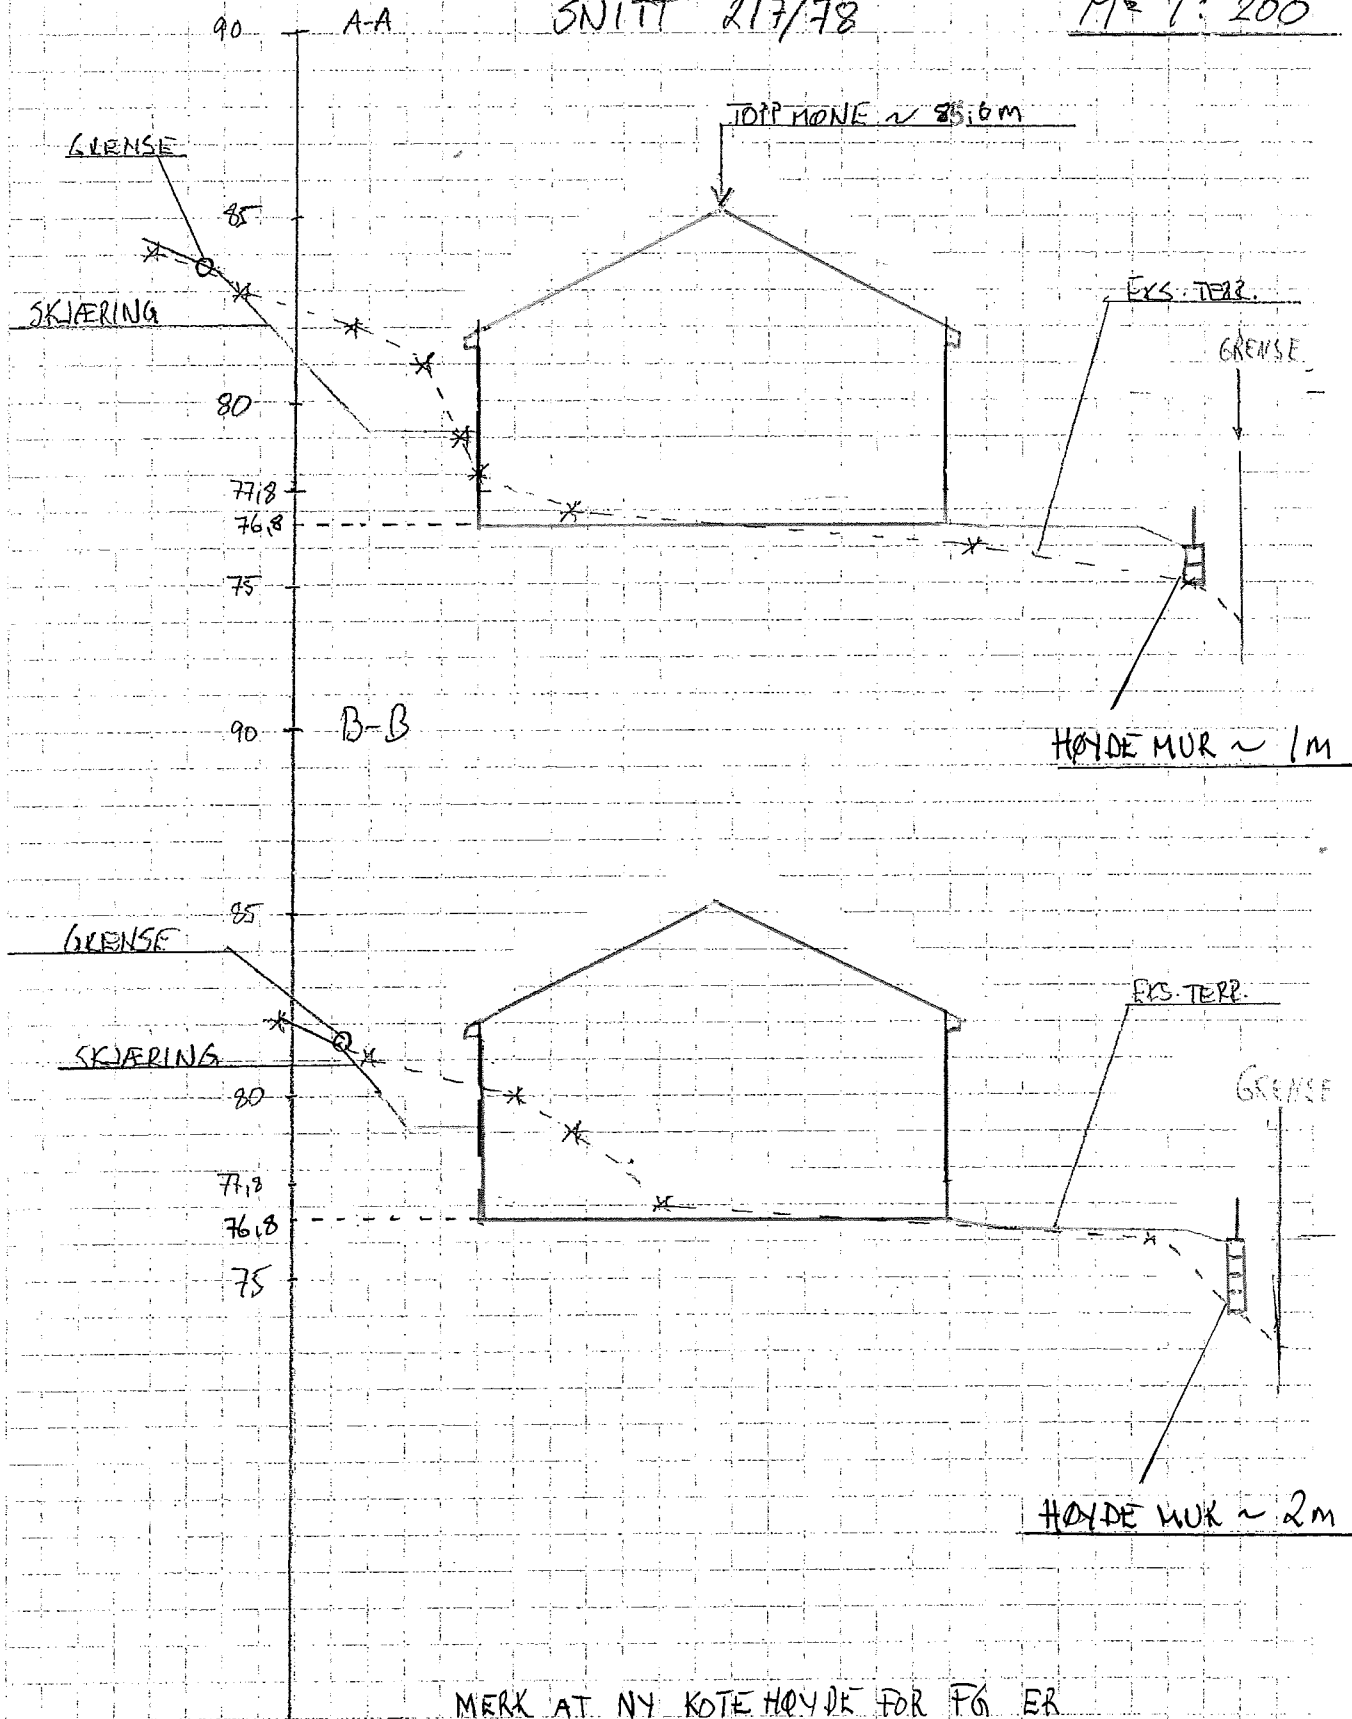

MERK AT NY KOTE HØYDE FOR FØ ER
HER JUSTERT IHT. VEDTAK!



Erklæring – samtykke til plassering av slamavskiller ifbm oppføring av ny enebolig på gbnr 217/78 i Lindås kommune

Heimelshavar av gnr/bnr 217/3 i Lindås kommune erklærer herved å gi sitt samtykke til at slamavskiller plasseres som vist på vedlagte kart ifbm oppføring av ny enebolig på gbnr 217/78 i Lindås kommune,


Sted/dato:

Romarheim 27/7-2017

Signatur:

Kari Iren Eide Romarheim

Kari Iren Eide Romarheim

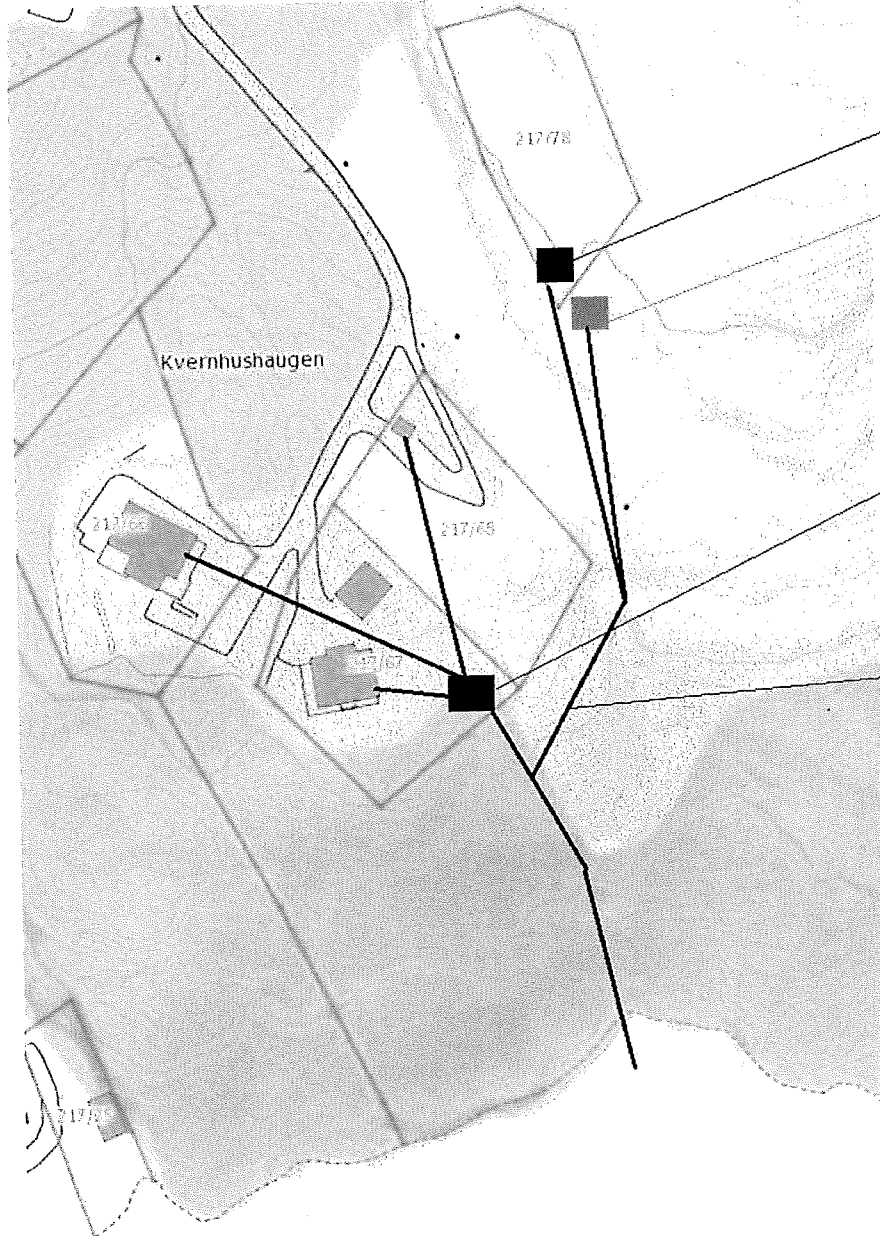

Ny slamavskiller gbnr 217/78

(Gammel plassering)

Ny slamavskiller gbnr 217
(Ny plassering!)

Eksisterende, privat
slamavskiller. Gbnr 217
& 67 er tilkoblet dette i
av.

Påkobling eksisterende.

NB: Kart er ikke i målestol

Karl. Romarheim Eide