



For matrikkelenhet:

Kommune: 1263 - LINDÅS

Gårdsnummer: 123

Bruksnummer: 190

Utskriftsdato/klokkeslett: 29.08.2017 kl. 14:49

Produsert av: Einar Rydland

Attestert av: Lindås kommune

Lindås kommune

Matrikkelført	
29 AUG 2017	
Lindås kommune	
Løpnr.:	Signatur:

Orientering om matrikelbrev

Matrikelbrevet er hjemlet i «Lov om egedomsregistrering» (matrikellova) av 17. juni 2005. Etter definisjonen i matrikellovens § 3 d) er matrikelbrevet en attestert utskrift av matrikelen som viser alle registrerte opplysninger om en matrikkelenhet ved oppgitt dato.

Om fullstendighet og nøyaktighet i matrikelbrevet

Matrikkelen ble etablert ved konvertering av data fra tidligere registre. Det kan variere hvor gode disse dataene er med hensyn på fullstendighet og nøyaktighet. I enkelte tilfeller kan grensepunkt og grenselinjer mangle helt eller delvis eller være feil registrert. Det kan også være feil og mangler ved registrert bygnings- og adresseinformasjon. Fullstendighet og stedfestingsnøyaktighet er generelt bedre innenfor enn utenfor tettbygd strøk. Vær oppmerksom på at for mange matrikkelenheter og bygg hefter usikkerhet ved arealet som oppgis.

For utfyllende informasjon: www.kartverket.no/matrikelbrev

Matrikkelenhet

Matrikkelenhetstype: Grunneiendom
Bruksnavn:
Etableringsdato: 29.08.2017
Skyld: 0
Er tinglyst: Ja
Har feste grunner: Nei
Er seksjonert: Nei

Arealrapport

Tekst
Beregna areal for 123 / 190
Areal (m2) 70,8
Kommentar

Eierforhold


Tinglyste eierforhold	Status	Føds.d./org.nr	Navn	Bruksenhet	Adresse	Andel
Rolle						
Hjemmelshaver		170652	KÅRDAL ANNE JORUNN	RISASJØVEGEN 312	5955 LINDÅS	1 / 2
Hjemmelshaver		290747	KÅRDAL HENRY	RISASJØVEGEN 312	5955 LINDÅS	1 / 2

Forretninger

Forretningstype	Arsak til feilretting	Tinglysingsstatus	Tinglysingsstatusdato	Forretningsdato	Matrikkelføringsdato	Signatur
Annen forretningsstype			29.08.2017	29.08.2017		1263rye
Annen forretningsstype			29.08.2017	29.08.2017		1263rye
Oppmålingsforretning		Tinglyst	29.08.2017	25.08.2017	29.08.2017	1263rye
				Rolle	Matrikkelenhet	Arealendring
				Avgiver	1263 - 123/190	0
				Rolle	Matrikkelenhet	Arealendring
				Avgiver	1263 - 123/13	-70,8
				Mottaker	1263 - 123/190	70,8

Oversiktskart for 123 / 190

123 / Målestokk 1:1 000
EUREF89 UTM Sone 32

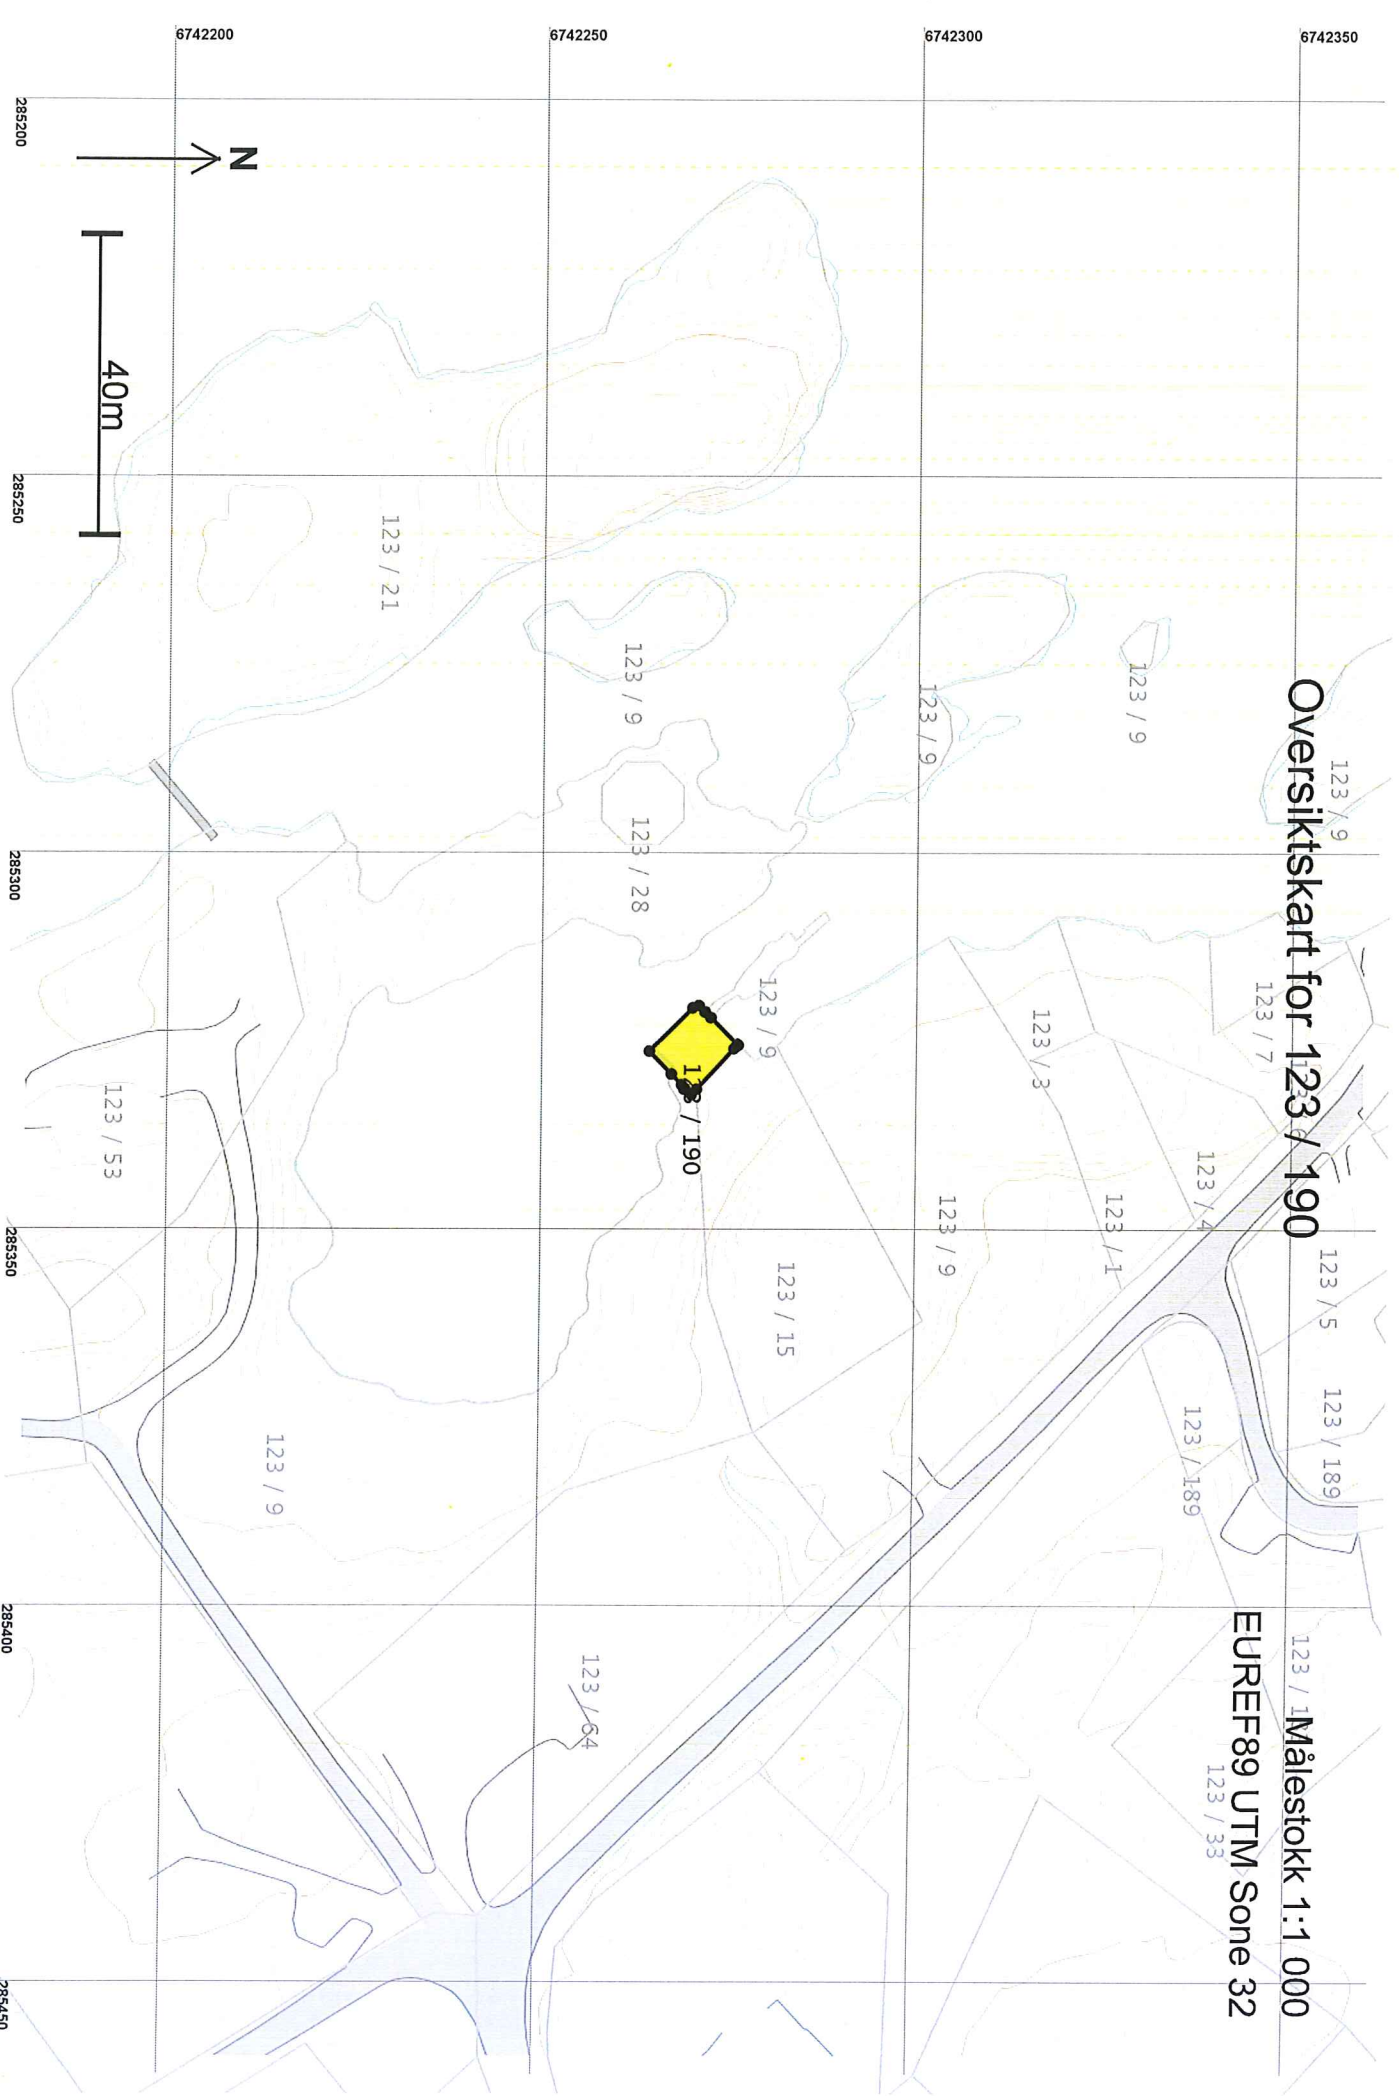

Teig 1 (Hovedteig)


123 / 190

Målestokk 1:250
EUREF89 UTM Sone 32

+123 / 15

+123 / 28

+123 / 190

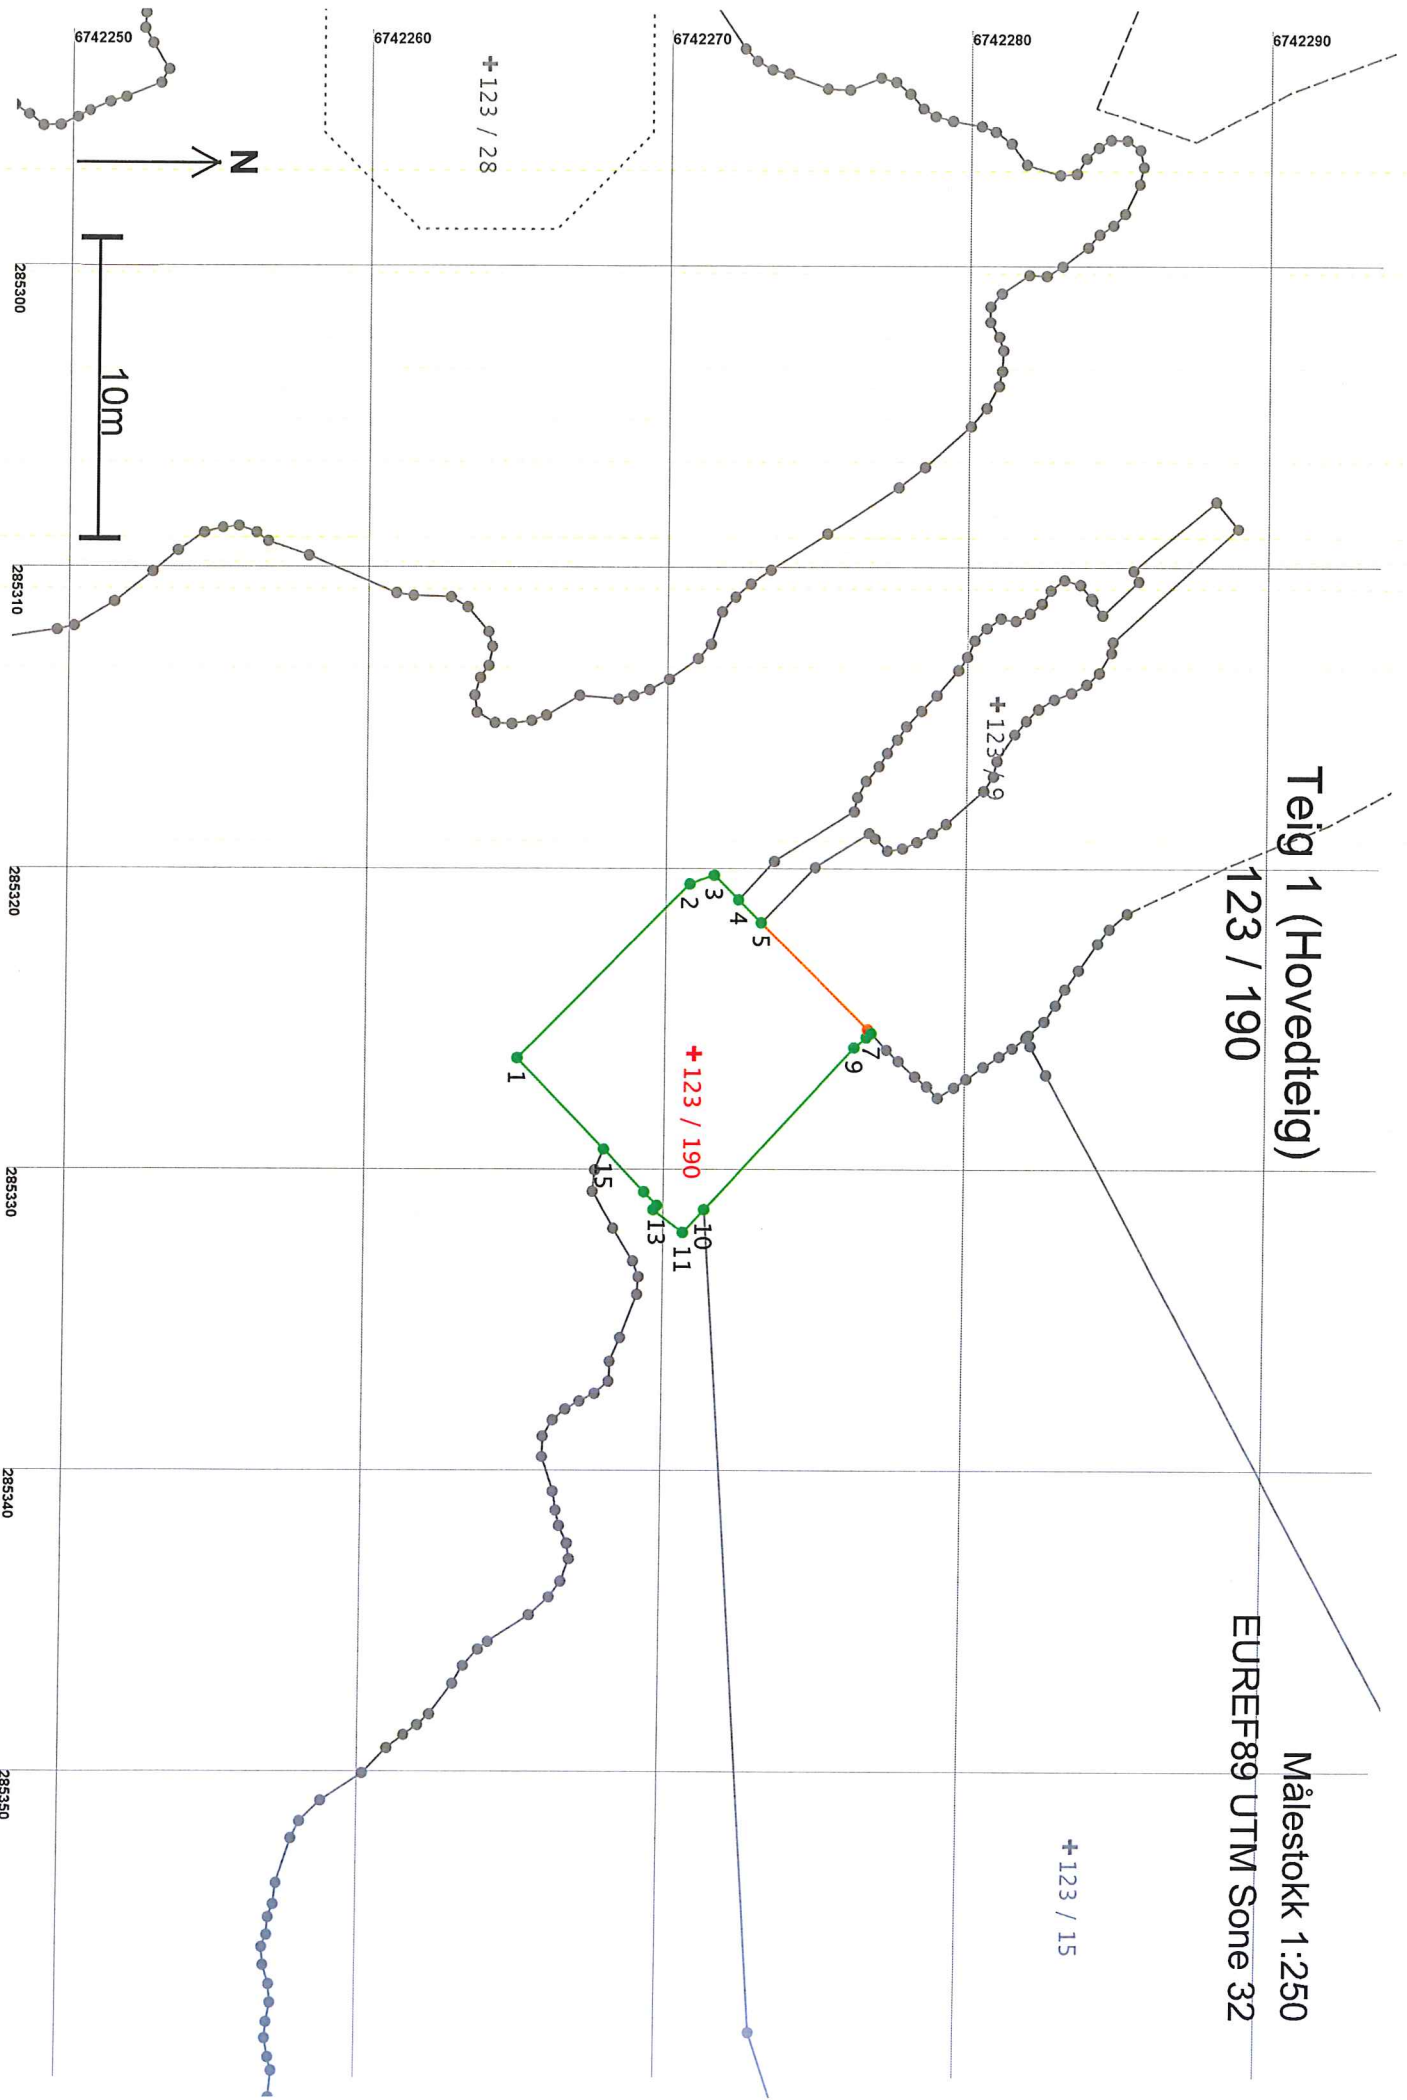

Areal og koordinater

Areal: 70,8

Arealmerknad:

Representasjonspunkt: Koordinatsystem: EUREF89 UTM Sone 32

Nord: 6742271

Øst: 285326

Grensepunkt / Grenselinje

Ytre avgrensing

Løpernr	Nord	Øst	Grensemerke nedsett i / Grensepunkttype / Lengde	Hjelpelinjetype	Målemetode	Nøyaktighet	Radius
1	6742265,29	285326,28	Ikke spesifisert	Umerket	96 GPS kinematisk (Real time kinematic)	13	
2	6742271,00	285320,49	Ikke spesifisert	Umerket	96 GPS kinematisk (Real time kinematic)	13	
3	6742271,80	285320,20	Ikke spesifisert	Umerket	96 GPS kinematisk (Real time kinematic)	13	
4	6742272,62	285321,01	Ikke spesifisert	Umerket	96 GPS kinematisk (Real time kinematic)	13	
5	6742273,39	285321,77	Ikke spesifisert	Umerket	96 GPS kinematisk (Real time kinematic)	13	
6	6742276,96	285325,32	Ikke spesifisert	Umerket	96 GPS kinematisk (Real time kinematic)	1000	
7	6742277,09	285325,44	Ikke spesifisert	Umerket	69 Beregnet	1001	
8	6742276,93	285325,58	Ikke spesifisert	Umerket	96 GPS kinematisk (Real time kinematic)	13	
9	6742276,52	285325,92	Ikke spesifisert	Hushjørne	96 GPS kinematisk (Real time kinematic)	13	
10	6742271,56	285331,30	Ikke spesifisert	Hushjørne	96 GPS kinematisk (Real time kinematic)	13	
11	6742270,86	285332,06	Ikke spesifisert	Hushjørne	96 GPS kinematisk (Real time kinematic)	13	
12	6742269,88	285331,31	Ikke spesifisert	Hushjørne	96 GPS kinematisk (Real time kinematic)	13	
13	6742270,00	285331,16	Ikke spesifisert	Hushjørne	96 GPS kinematisk (Real time kinematic)	13	

Løpernr	Nord	Øst	Grensemerke nedsett / Lengde	Hjelpelinjetype	Målemetode	Nøyaktighet	Radius
14	6742269,57	285330,71	Amnen terrengdetalj	Amnen detalj	96 GPS kinematisk (Real time kinematic)	13	13
15	6742268,20	285329,30	Ikke spesifisert	Umerket	69 Beregnet	13	13
			1,97	Ikke hjelpelinje		14	14
			4,20	Ikke hjelpelinje		14	14