

## Kvittering for nabovarsel sendes kommunen sammen med søknaden

Nabovarsel kan enten sendes som rekommandert sending, overleveres personlig mot kvittering eller sendes på e-post mot kvittering. Med kvittering for mottatt e-post menes en e-post fra nabo/gjenboer som bekrefter å ha mottatt nabovarslet. Ved personlig overlevering vil signatur gjelde som bekreftelse på at varslet er mottatt. Det kan også signeres på at man gir samtykke til tiltaket.

Tiltaket gjelder							
Eiendom/ byggested	Gnr.	Bnr.	Festenr.	Seksjonsnr.	Bygningsnr.	Bolignr.	Kommune
	172	169					LINDÅS
	Adresse				Postnr.	Poststed	
	HØNSEDALEN 24B				5912	SEIM	

Følgende naboer har mottatt eller fått rek. sending av vedlagte nabovarsel med tilhørende vedlegg:

Nabo-/gjenboereiendom				Eier/fester av nabo-/gjenboereiendom			
Gnr.	Bnr.	Festenr.	Seksjonsnr.	Eiers/festers navn		Dato sendt e-post	
172	8			LENE LANGENES			
Adresse				Adresse		Kvittering vedlegges	
HØNSEDALEN 20				HØNSEDALEN 20			
Postnr.	Poststed			Postnr.	Poststed		Poststedets reg.nr.
5912	SEIM			5912	SEIM		
Personlig kvittering for	Dato	Sign.		Personlig kvittering for	Dato	Sign.	
<input checked="" type="checkbox"/> mottatt varsel	22/8-17	Lene Langenes		<input checked="" type="checkbox"/> samtykke til tiltaket	22/8-17	Lene Langenes	

Nabo-/gjenboereiendom				Eier/fester av nabo-/gjenboereiendom			
Gnr.	Bnr.	Festenr.	Seksjonsnr.	Eiers/festers navn		Dato sendt e-post	
172	8			TROND LANGENES			
Adresse				Adresse		Kvittering vedlegges	
HØNSEDALEN 20				HØNSEDALEN 20			
Postnr.	Poststed			Postnr.	Poststed		Poststedets reg.nr.
5912	SEIM			5912	SEIM		
Personlig kvittering for	Dato	Sign.		Personlig kvittering for	Dato	Sign.	
<input checked="" type="checkbox"/> mottatt varsel	22/8-17	Trond Langenes		<input checked="" type="checkbox"/> samtykke til tiltaket	22/8-17	Trond Langenes	

Nabo-/gjenboereiendom				Eier/fester av nabo-/gjenboereiendom			
Gnr.	Bnr.	Festenr.	Seksjonsnr.	Eiers/festers navn		Dato sendt e-post	
172	77			CECILIE HERLAND			
Adresse				Adresse		Kvittering vedlegges	
HØNSEDALEN 30				HØNSEDALEN 30			
Postnr.	Poststed			Postnr.	Poststed		Poststedets reg.nr.
5912	SEIM			5912	SEIM		
Personlig kvittering for	Dato	Sign.		Personlig kvittering for	Dato	Sign.	
<input checked="" type="checkbox"/> mottatt varsel	10/8-17	Cecilie B. Herland		<input checked="" type="checkbox"/> samtykke til tiltaket	16.8-17	Cecilie B. Herland	

Nabo-/gjenboereiendom				Eier/fester av nabo-/gjenboereiendom			
Gnr.	Bnr.	Festenr.	Seksjonsnr.	Eiers/festers navn		Dato sendt e-post	
172	114			TORGEIR NESSE			
Adresse				Adresse		Kvittering vedlegges	
HØNSEDALEN 36				HØNSEDALEN 36			
Postnr.	Poststed			Postnr.	Poststed		Poststedets reg.nr.
5912	SEIM			5912	SEIM		
Personlig kvittering for	Dato	Sign.		Personlig kvittering for	Dato	Sign.	
<input checked="" type="checkbox"/> mottatt varsel	16/8-17	Torgeir Nesse		<input checked="" type="checkbox"/> samtykke til tiltaket	16/8-17	Torgeir Nesse	

Nabo-/gjenboereiendom				Eier/fester av nabo-/gjenboereiendom			
Gnr.	Bnr.	Festenr.	Seksjonsnr.	Eiers/festers navn		Dato sendt e-post	
172	167			BENTE SKJULSTAD BØRSLID			
Adresse				Adresse		Kvittering vedlegges	
HØNSEDALEN 26				HØNSEDALEN 26			
Postnr.	Poststed			Postnr.	Poststed		Poststedets reg.nr.
5912	SEIM			5912	SEIM		
Personlig kvittering for	Dato	Sign.		Personlig kvittering for	Dato	Sign.	
<input checked="" type="checkbox"/> mottatt varsel	19/8-17	Bente Børslid		<input checked="" type="checkbox"/> samtykke til tiltaket	19/8-17	Bente Børslid	

Det er per dags dato innlevert rekommandert sending til ovennevnte adressater.

Samlet antall sendinger: \_\_\_\_\_

Sign. 

## Kvittering for nabovarsel sendes kommunen sammen med søknaden

Nabovarsel kan enten sendes som rekommandert sending, overleveres personlig mot kvittering eller sendes på e-post mot kvittering. Med kvittering for mottatt e-post menes en e-post fra nabo/gjenboer som bekrefter å ha mottatt nabovarselet. Ved personlig overlevering vil signatur gjelde som bekreftelse på at varslet er mottatt. Det kan også signeres på at man gir samtykke til tiltaket.

### Tiltaket gjelder

Eiendom/ byggested	Gnr.	Bnr.	Festenr.	Seksjonsnr.	Bygningsnr.	Bolignr.	Kommune
	172	169					LINDÅS
	Adresse				Postnr.	Poststed	
	HØNSEDALEN 24B				5912	SEIM	

Følgende naboer har mottatt eller fått rek. sending av vedlagte nabovarsel med tilhørende vedlegg:

Nabo-/gjenboereiendom				Eier/fester av nabo-/gjenboereiendom			
Gnr.	Bnr.	Festenr.	Seksjonsnr.	Eiers/festers navn		Dato sendt e-post	
172	167			PÅL BØRSLID			
Adresse				Adresse		Kvittering vedlegges	
HØNSEDALEN 26				HØNSEDALEN 26			
Postnr.		Poststed		Postnr.		Poststed	
5912		SEIM		5912		SEIM	
Poststedets reg.nr.				Poststedets reg.nr.			
5912		SEIM		5912		SEIM	
Personlig kvittering for	Dato	Sign.		Personlig kvittering for	Dato	Sign.	
<input checked="" type="checkbox"/> mottatt varsel	18/8-17			<input checked="" type="checkbox"/> samtykke til tiltaket	18/8-17		


Nabo-/gjenboereiendom				Eier/fester av nabo-/gjenboereiendom			
Gnr.	Bnr.	Festenr.	Seksjonsnr.	Eiers/festers navn		Dato sendt e-post	
172	168			NORMAN LEIVESTAD			
Adresse				Adresse		Kvittering vedlegges	
HØNSEDALEN 22				HØNSEDALEN 22			
Postnr.		Poststed		Postnr.		Poststed	
5912		SEIM		5912		SEIM	
Poststedets reg.nr.				Poststedets reg.nr.			
5912		SEIM		5912		SEIM	
Personlig kvittering for	Dato	Sign.		Personlig kvittering for	Dato	Sign.	
<input checked="" type="checkbox"/> mottatt varsel	22/08/17			<input checked="" type="checkbox"/> samtykke til tiltaket	22/08/17		

Nabo-/gjenboereiendom				Eier/fester av nabo-/gjenboereiendom			
Gnr.	Bnr.	Festenr.	Seksjonsnr.	Eiers/festers navn		Dato sendt e-post	
172	169			KRISTOFFER RISA			
Adresse				Adresse		Kvittering vedlegges	
HØNSEDALEN 24A				HØNSEDALEN 24A			
Postnr.		Poststed		Postnr.		Poststed	
5912		SEIM		5912		SEIM	
Poststedets reg.nr.				Poststedets reg.nr.			
5912		SEIM		5912		SEIM	
Personlig kvittering for	Dato	Sign.		Personlig kvittering for	Dato	Sign.	
<input checked="" type="checkbox"/> mottatt varsel	16/8-17			<input checked="" type="checkbox"/> samtykke til tiltaket	17/8/17		

Nabo-/gjenboereiendom				Eier/fester av nabo-/gjenboereiendom			
Gnr.	Bnr.	Festenr.	Seksjonsnr.	Eiers/festers navn		Dato sendt e-post	
172	169			INGRID BAUGE			
Adresse				Adresse		Kvittering vedlegges	
HØNSEDALEN 24A				HØNSEDALEN 24A			
Postnr.		Poststed		Postnr.		Poststed	
5912		SEIM		5912		SEIM	
Poststedets reg.nr.				Poststedets reg.nr.			
5912		SEIM		5912		SEIM	
Personlig kvittering for	Dato	Sign.		Personlig kvittering for	Dato	Sign.	
<input checked="" type="checkbox"/> mottatt varsel	16/8-17			<input checked="" type="checkbox"/> samtykke til tiltaket	17/8-17		

Nabo-/gjenboereiendom				Eier/fester av nabo-/gjenboereiendom			
Gnr.	Bnr.	Festenr.	Seksjonsnr.	Eiers/festers navn		Dato sendt e-post	
Adresse				Adresse		Kvittering vedlegges	
Postnr.		Poststed		Postnr.		Poststed	
Poststedets reg.nr.				Poststedets reg.nr.			
Personlig kvittering for	Dato	Sign.		Personlig kvittering for	Dato	Sign.	
<input type="checkbox"/> mottatt varsel				<input type="checkbox"/> samtykke til tiltaket			

Det er per dags dato innlevert rekommandert sending til ovennevnte adressater.

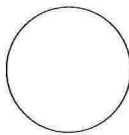Samlet antall sendinger: \_\_\_\_\_ Sign. 

Vedlegg nr.  
C - 3



## Opplysninger gitt i nabovarsel sendes kommunen sammen med søknaden

(Gjenpart av nabovarsel)  
Pbl § 21-3

Tiltak på eiendommen:						
Gnr.	Bnr.	Festenr.	Seksjonsnr.	Eiendommens adresse	Postnr.	Poststed
172	169			HØNSEDALEN 24B	5912	SEIM
Eier/fester VIDAR KOLÅS				Kommune LINDÅS		

Det varsles herved om						
<input type="checkbox"/> Nybygg	<input type="checkbox"/> Anlegg	<input type="checkbox"/> Endring av fasade	<input type="checkbox"/> Riving			
<input checked="" type="checkbox"/> Påbygg/tilbygg	<input type="checkbox"/> Skilt/reklame	<input type="checkbox"/> Innhegning mot veg	<input type="checkbox"/> Bruksendring			
<input type="checkbox"/> Midlertidig bygning, konstruksjon eller anlegg	<input type="checkbox"/> Antennesystem	<input type="checkbox"/> Oppretting/ending av matrikkelenhet (eiendomsdeling) eller bortfeste	<input type="checkbox"/> Annet			

Dispensasjon etter plan- og bygningsloven kapittel 19					
<input type="checkbox"/> Plan- og bygningsloven med forskrifter	<input type="checkbox"/> Kommunale vedtekter	<input type="checkbox"/> Arealplaner	<input type="checkbox"/> Vegloven	Vedlegg nr. B -	

Arealdisponering			
Sett kryss for gjeldende plan			
<input checked="" type="checkbox"/> Arealdel av kommuneplan	<input type="checkbox"/> Reguleringsplan	<input type="checkbox"/> Bebyggelsesplan	
Navn på plan AREALDELEN AV KOMMUNEPLAN 2011-2023			

Beskriv nærmere hva nabovarslet gjelder	
1. ETA. GARASJE <del>2. ETA. VINTERHAGE OG TERRASSE.</del>	
Vedlegg nr. Q -	


Spørsmål vedrørende nabovarsel rettes til			
Foretak/tiltakshaver VIDAR KOLÅS			
Kontaktperson, navn VIDAR KOLÅS	E-post	Telefon 90092502	Mobil
Søknaden kan ses på hjemmeside: (ikke-obligatorisk)		WWW.	

Merknader sendes til	
Eventuelle merknader skal være mottatt innen 2 uker etter at dette varsel er sendt. Ansvarlig søker/tiltakshaver skal sammen med søknad sende innkomne merknader og redegjøre for ev. endringer.	
Navn VIDAR KOLÅS	Postadresse HØNSEDALEN 24B
Postnr.   Poststed 5912   SEIM	E-post

Følgende vedlegg er sendt med nabovarslet				
Beskrivelse av vedlegg	Gruppe	Nr. fra - til	Ikke relevant	
Dispensasjonssøknad/vedtak	B	-	<input checked="" type="checkbox"/>	
Situasjonsplan	D	1 - 1	<input type="checkbox"/>	
Tegninger snitt, fasade	E	1 - 4	<input type="checkbox"/>	
Andre vedlegg	Q	-	<input checked="" type="checkbox"/>	

Underskrift		
Tilsvarende opplysninger med vedlegg er sendt i nabovarsel til berørte naboer og gjenboere. Mottagere av nabovarsel fremgår av kvittering for nabovarsel.		
Sted SEIM	Dato 16.08.17	Underskrift ansvarlig søker eller tiltakshaver <i>Vidar Kolås</i>
		Gjentas med blokkbokstaver VIDAR KOLÅS

c-4

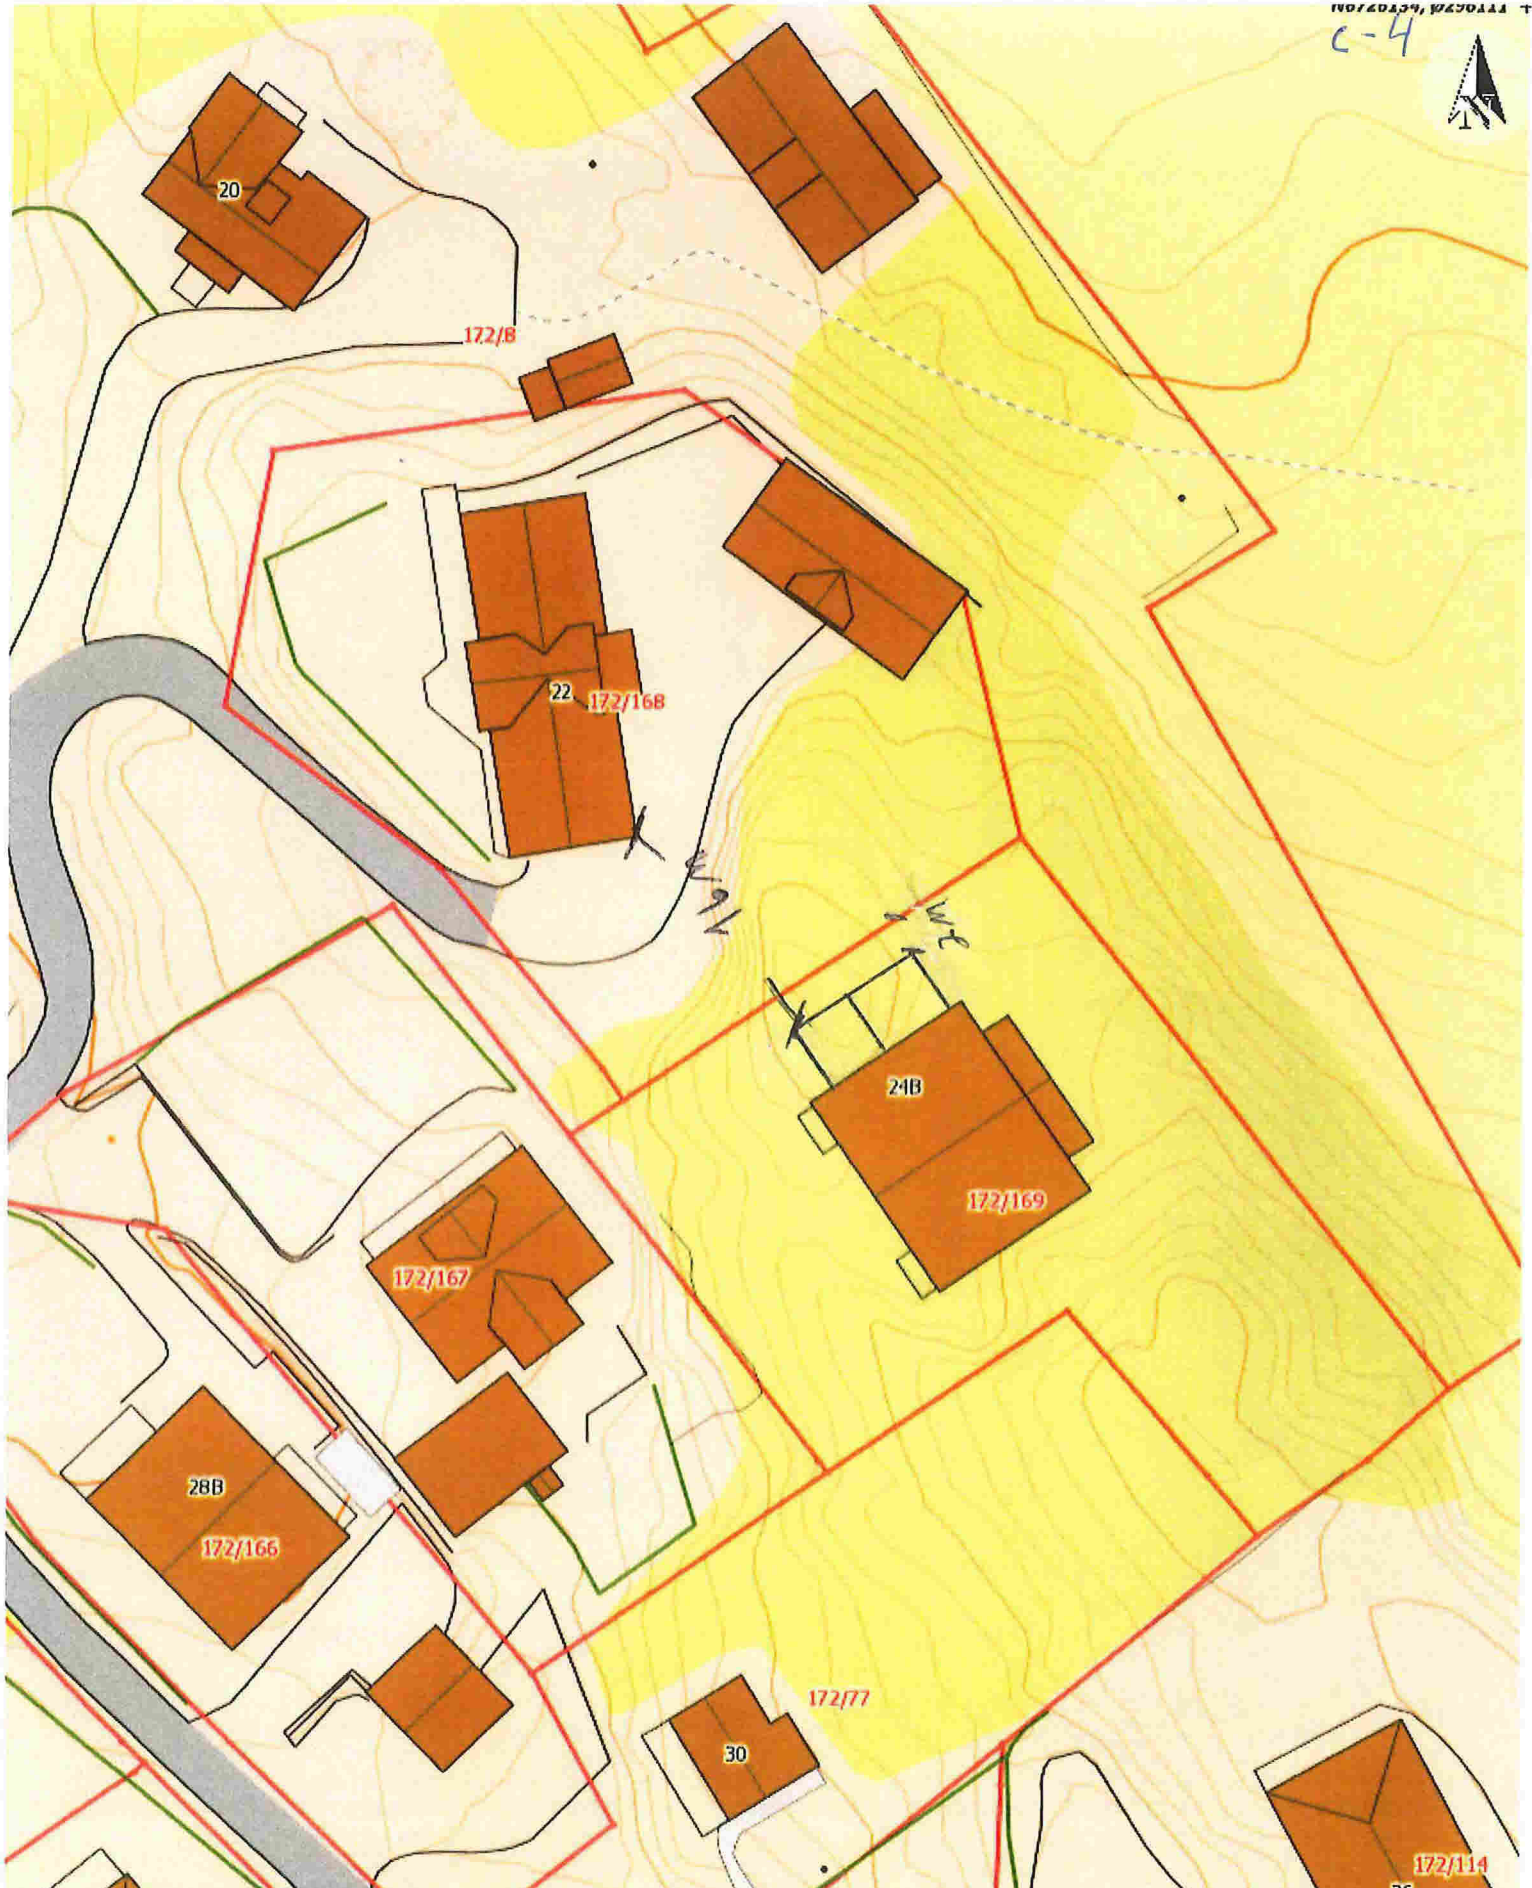


Situasjonskart -

Dato: 14-08-2017



Målestokk: 1:500



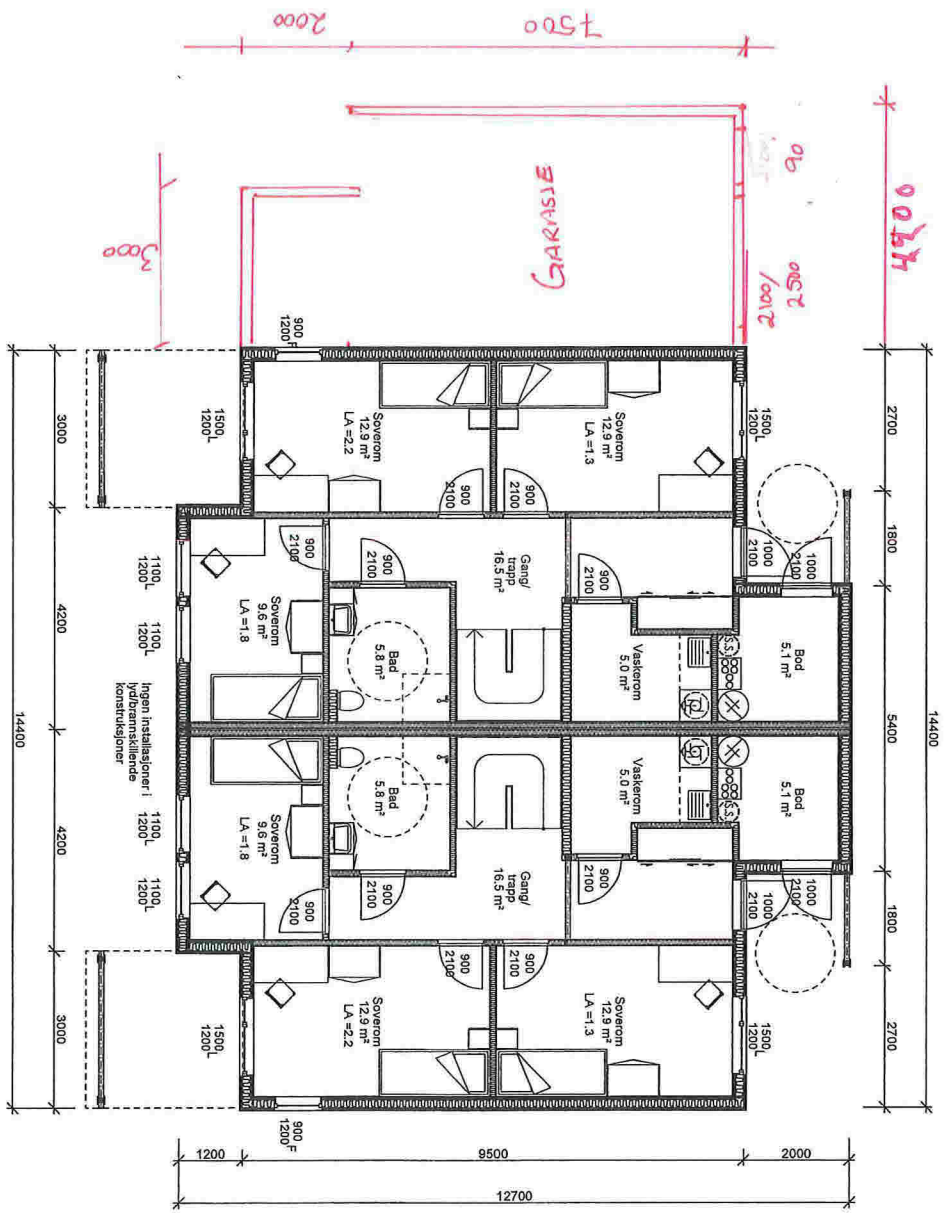

A 22.08.11 JØI Endra plan og terreng.  
 Rev. Date: Sign. Beskrivelse:

**BYGGESØKNADSTEGNING  
 UNDERETASJE**

TILTAKSHVER:  
 Seim Bygg AS  
 Nesbrekka 28  
 5912 Seim

TILTAK:  
 2-MANNSBOLIG  
 Hønsedalen 24  
 5912 Seim  
 G.NR: B.NR:  
 172 169

**BYGGMANN**

MÅL: 1:00  
 PROSJEKT SG AS: 2034-11

LEVERANDØR:  
 Seim Bygg AS  
 Nesbrekka 28  
 5912 Seim

ANSVNLIG PROSJEKTERENDE:  
**DAKARK AS**

DATE: 16.08.11  
 TEGNER: BF  
 INT. PROSJEKT: 976598407  
 ORG. NR.: 976598407  
 ARK: 504

TEGNINGEN MÅ IKKE KOPIERES ELLER BENYTTES VED UTFØRELSE AV ARBEIDER UTEN MEDVIRKNING FRA DAKARK AS  
 TEGNINGEN ER IKKE GYLDIG UTEN KVALITETSSIKRINGSYSTEMET TILDAKARK AS

