

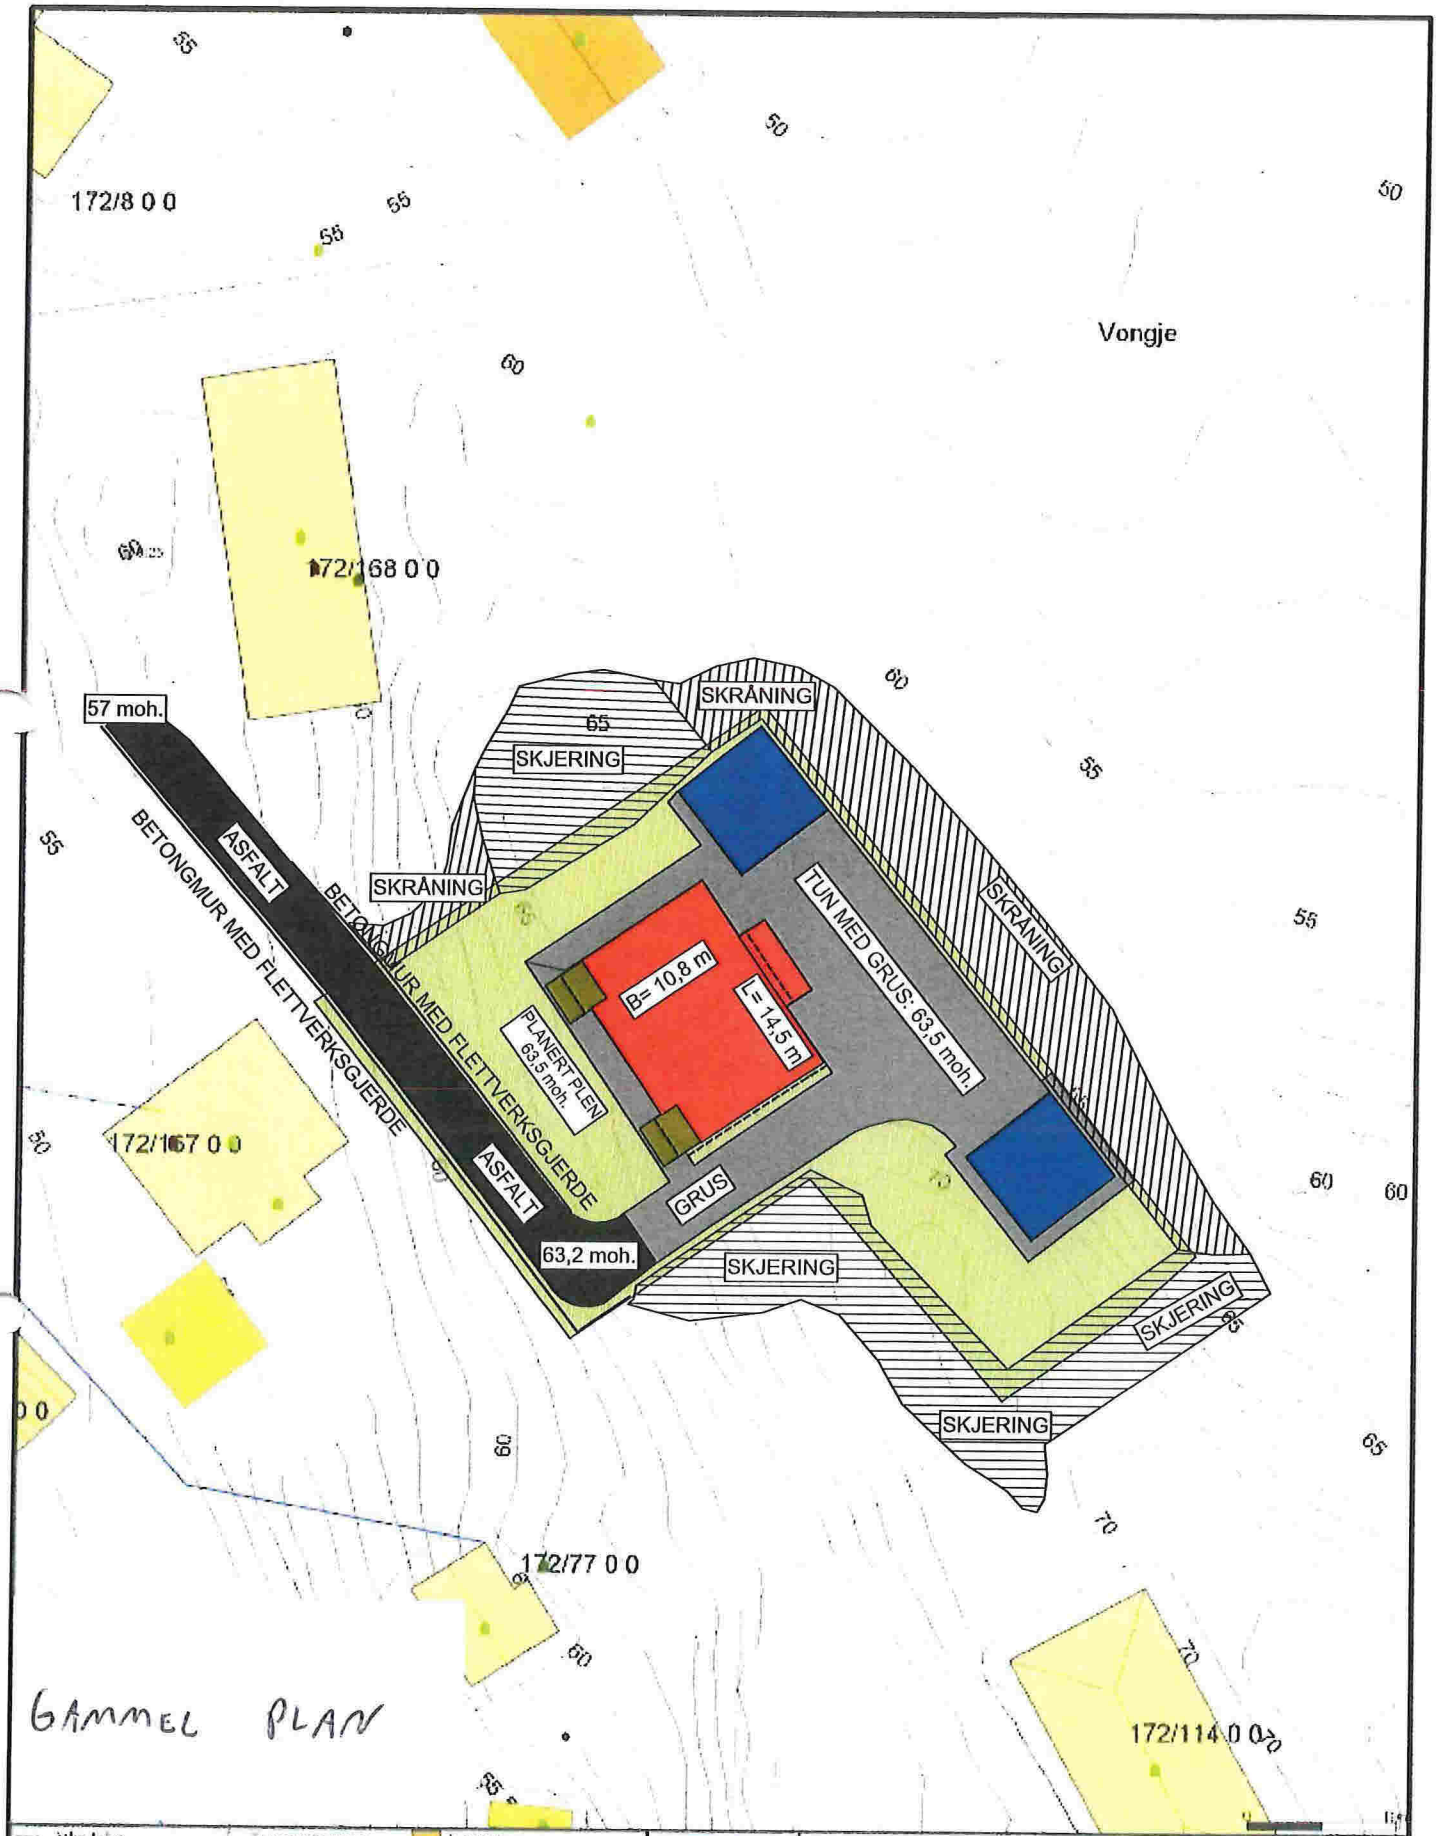
Situasjonskart -  
*NY PLAN*

**N**digi.no



Dato: 14-08-2017

Målestokk: 1:500

 15m



GAMMEL PLAN


<p>Beltetthet og høyder må oppfattes som orienterende</p>				